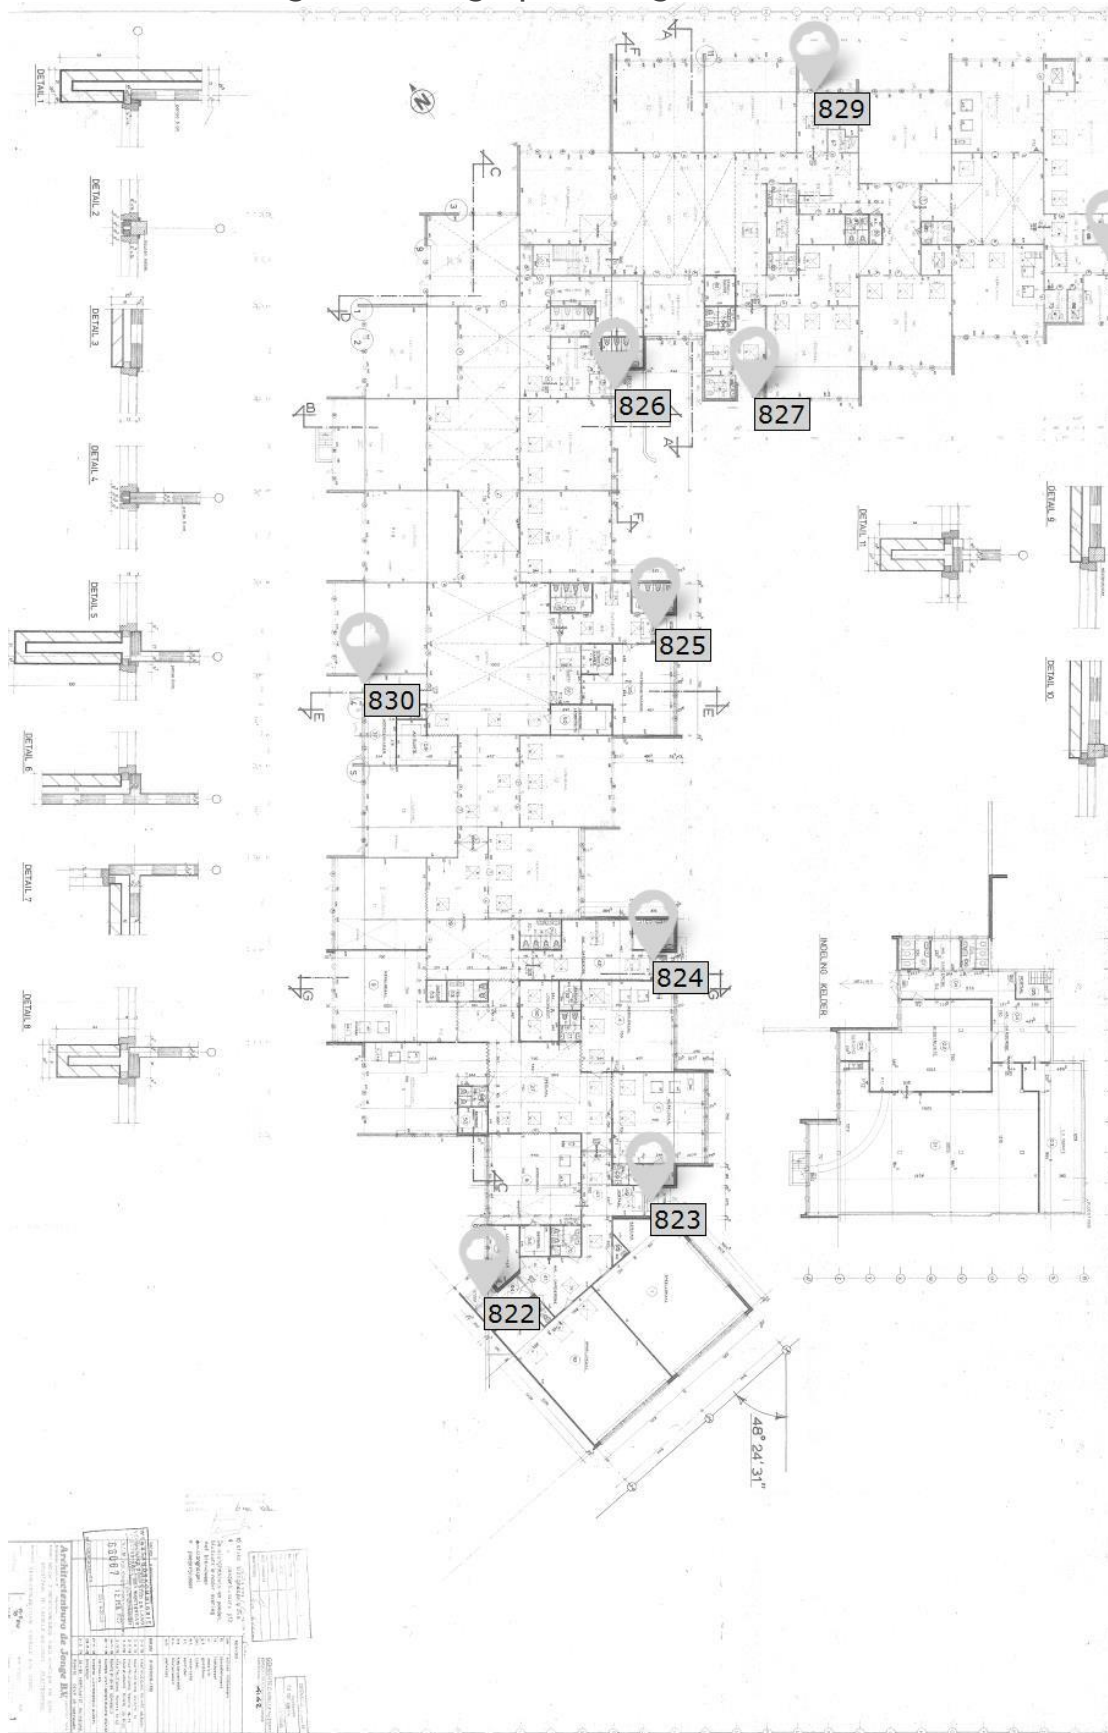
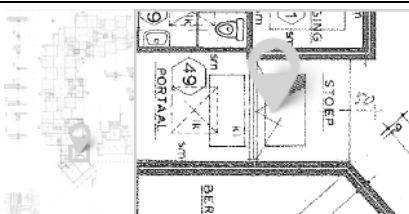


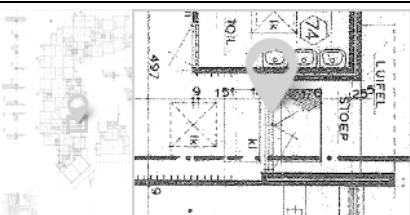


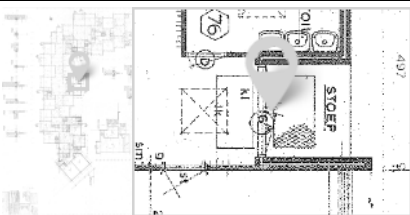
Formulieren/snags op tekening

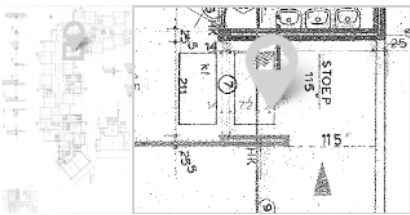
Groep		Formulieren/snags
Niet gegroepeerde formulieren/snags		822, 823, 824, 825, 826, 827, 828, 829, 830

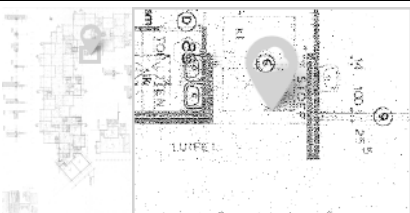
822			
Uit te voeren werkzaamheden	Ok		

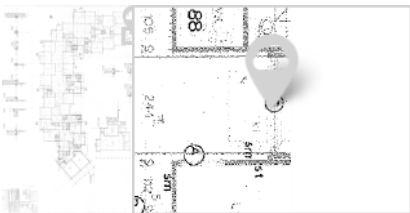
823			
Uit te voeren werkzaamheden	Ok		
Aanvullende opmerkingen	Deurhendelboutje was voorzien van houtschroef vervangen		
			

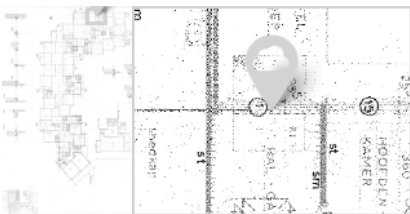
824			
Uit te voeren werkzaamheden	Ok		

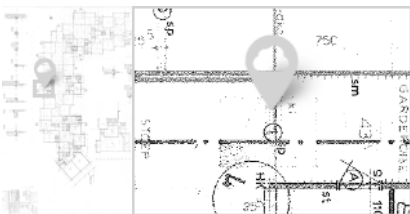
825			
Uit te voeren werkzaamheden	Ok		

826			
Uit te voeren werkzaamheden	Ok		

