




Noordgevel

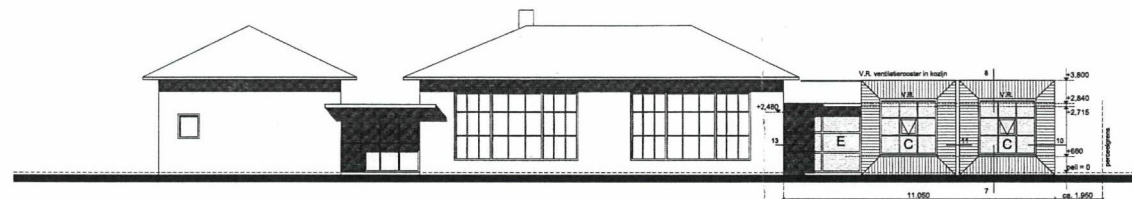

Oostgevel

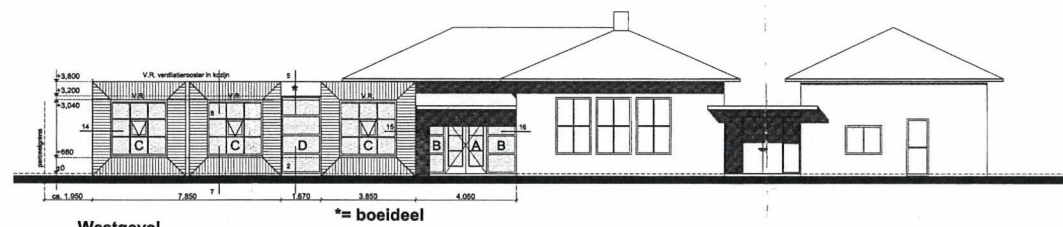


Westgevel

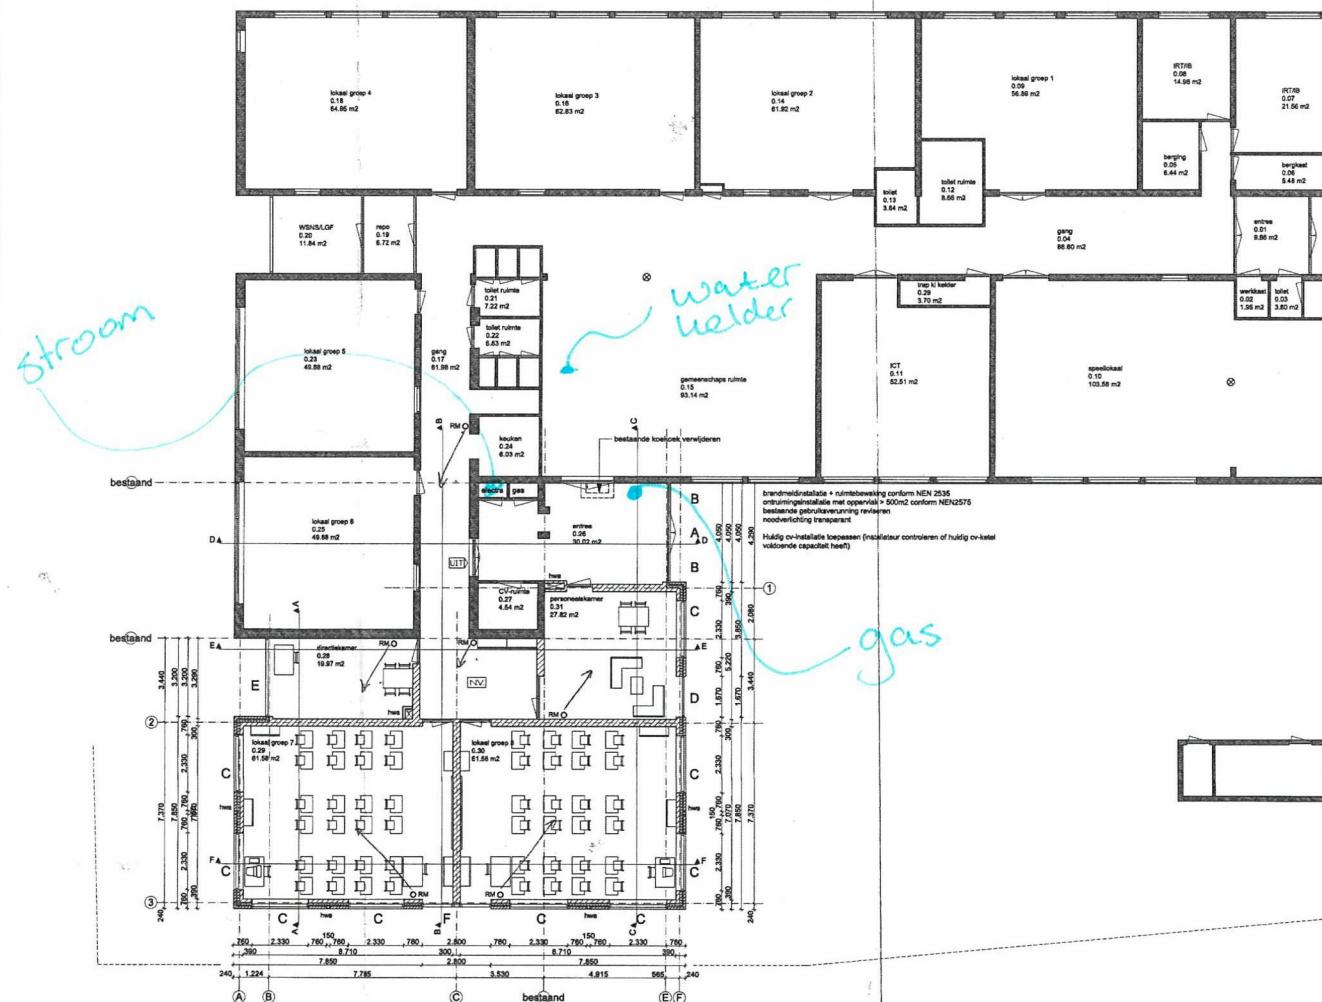


Plattegrond


aanpak:
Roofmateriaal NIET aan de/of dicht bij de
muur aanbrengen.
Projectie conform NEN 2535 !!!

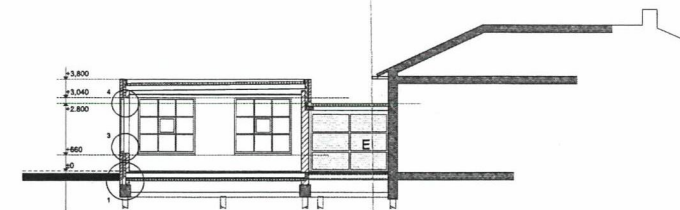


Doorsnede AA

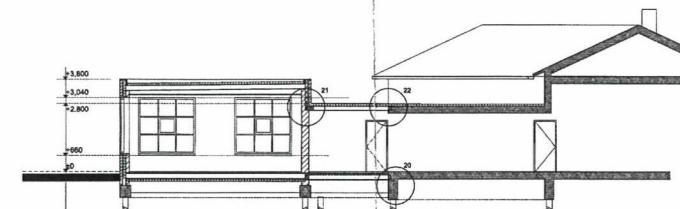


Doorsnede BB

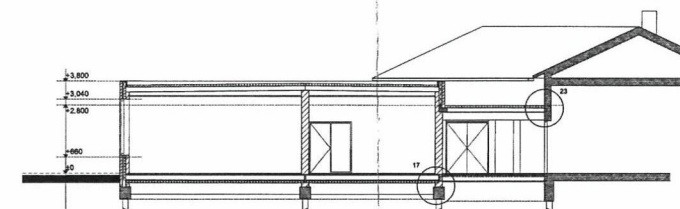


Doorsnede CC

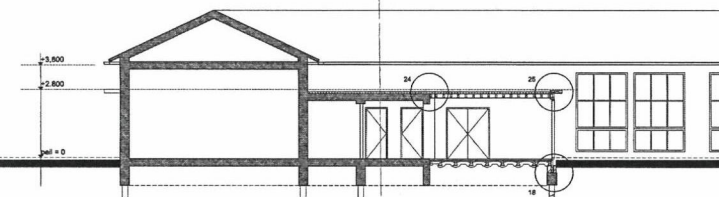


Doorsnede DD

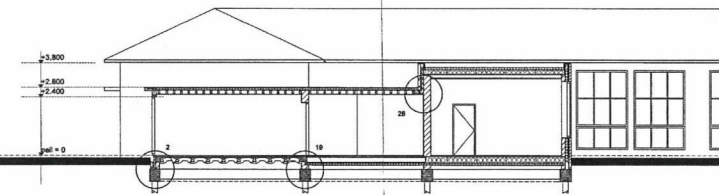

Doorsnede EE

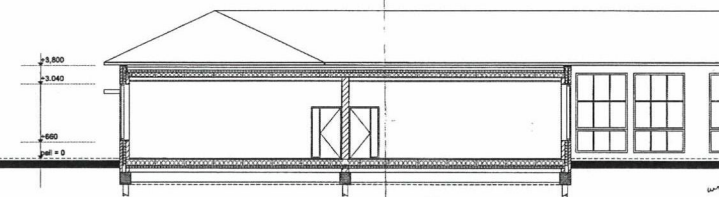

Doorsnede FF

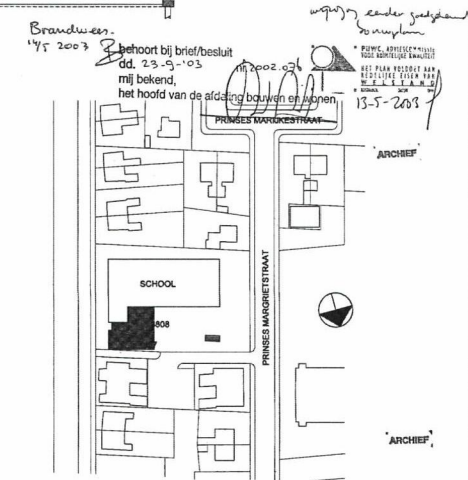


06 MEI 2003 05-05-2003

LITBREIDING LOKAAL CALVINUSCHOLE, PRINSES MAGRIETSTRAAT, BUNSCHOTEN-SPAKENBURG

BEAANLEGGROND- SITUATIE

SCHAL 1:100 1:1000

2184 B2

BLOKHUIS BRÄCKMAN architectenbureau bna

Kamerlingh Onnesstraat 3 3817 JR Amersfoort - Telefoon 033-4813872 - Fax 033-4821332

03-09-2002 900 x 1000