


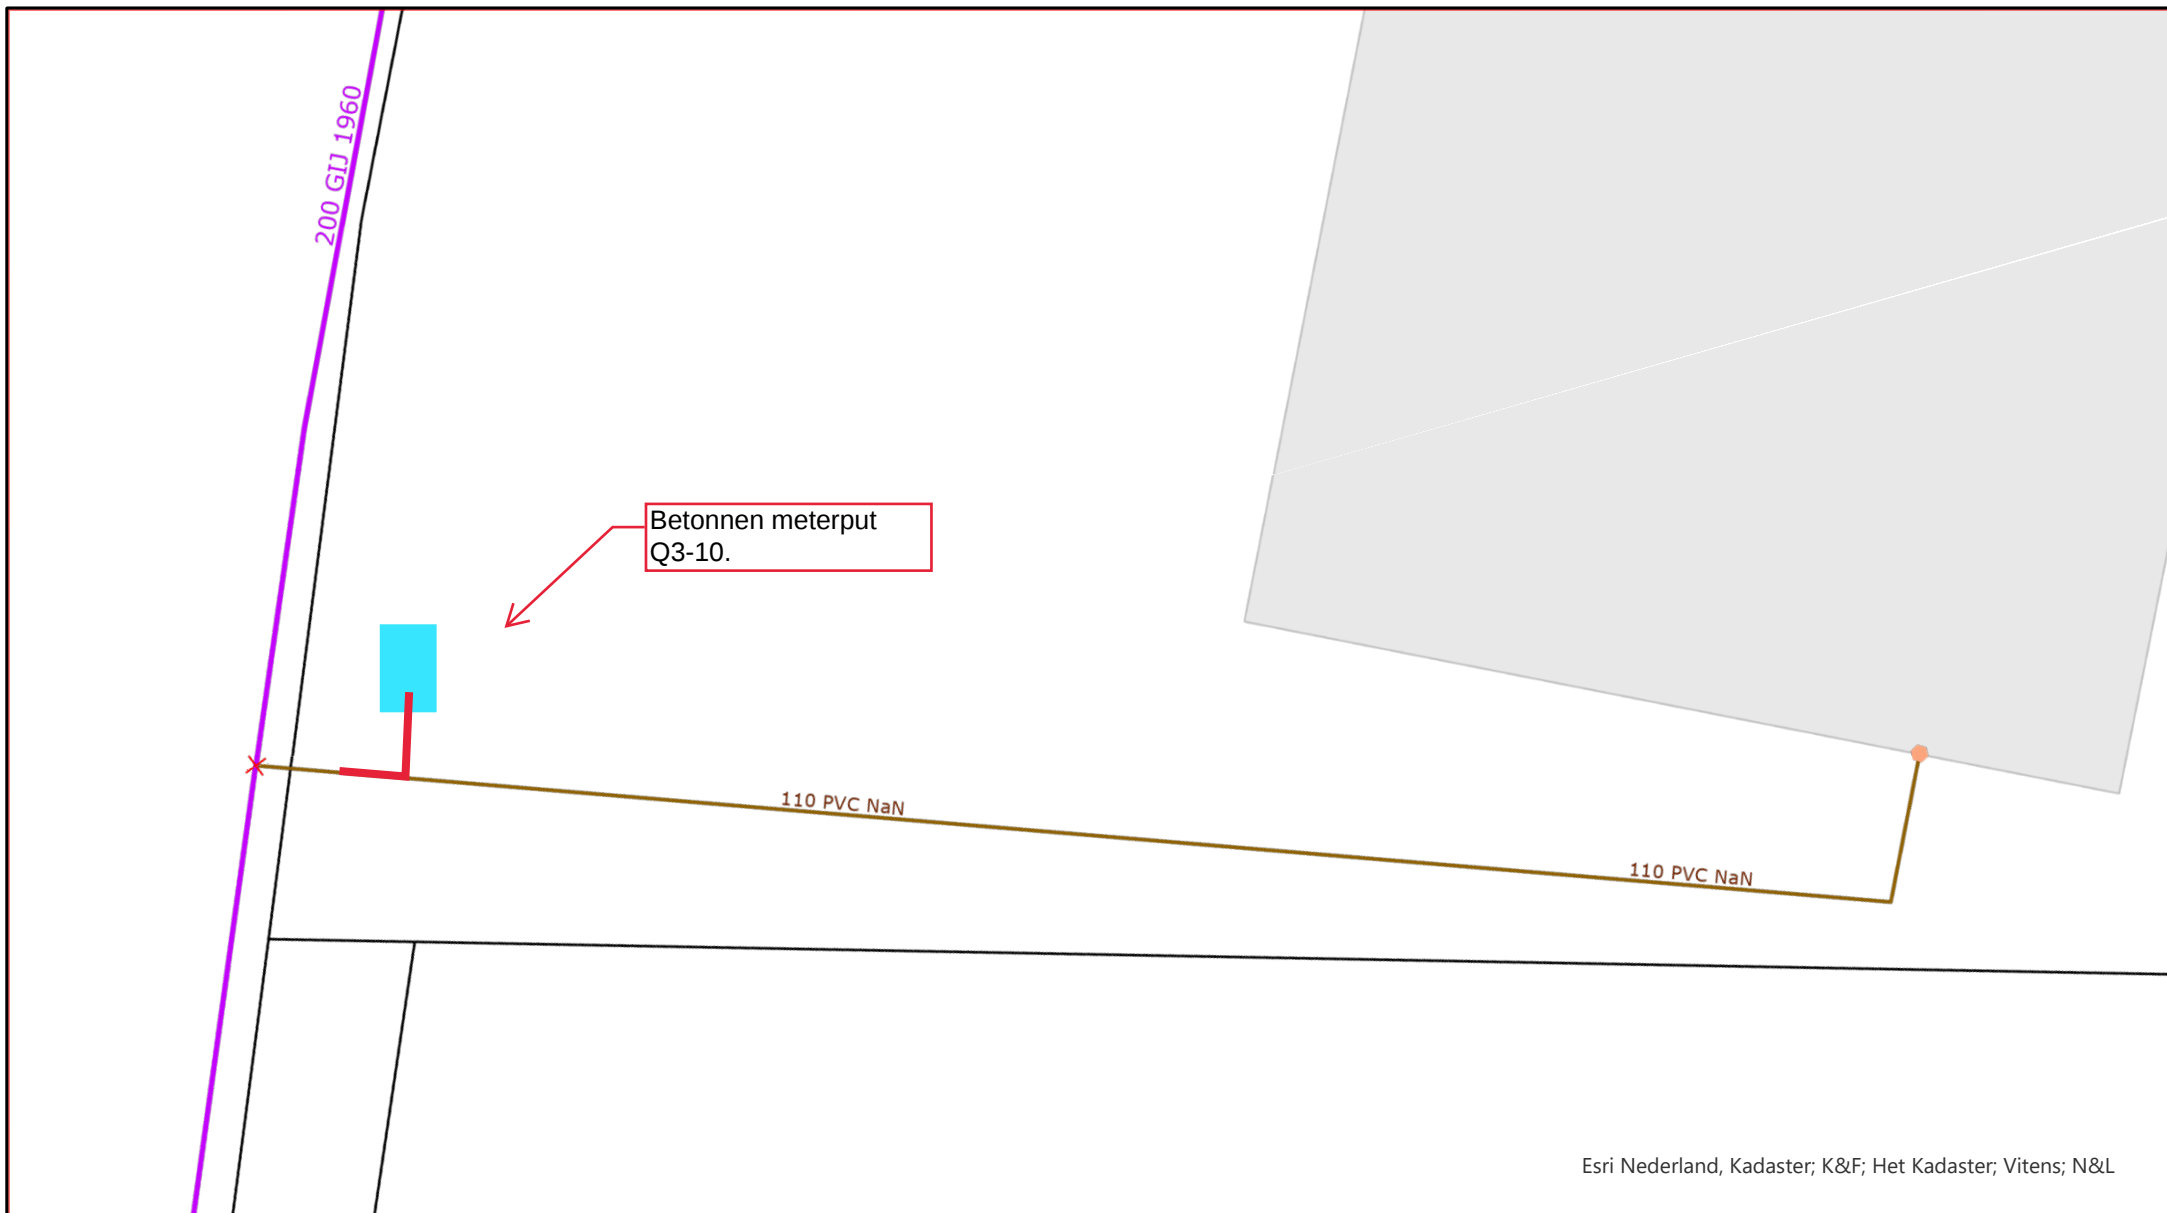

Esri Nederland, Kadaster; K&F; Het Kadaster; Vitens; N&L

Aanvraagnummer 1002600320, WAL  
aansluiting Noorderlaan 61 naar buitenput.

**Leidingen**

- Transportleidingen
- Distributieleidingen
- Leiding (BEEL)
- Leiding (Geen BEEL)
- Ruwwaterleiding
- Leidingen vervallen
- Aansluitleidingen
- Leiding gepland netwerk

**Kabels**

- 
- 
- 
- 
- 

**Brandkraan in gebruik**

- Spuikraan
- Vitens, Insuisbeveiliging
- Vitens, Onbeveiligd
- Ondergronds, Vitens Insuisbeveiliging
- Ondergronds, Vitens Onbeveiligd
- Gemeente, Onbeveiligd

**Brandkraan nog niet in gebruik**

- Gemeente, Onbeveiligd

**Afsluiters (actueel)**

- Schuifafsluiters (Open/Dicht)
- Vlinderklep (Open/Dicht)
- Dienstkraan (Open/Dicht)
- Materiaalovergang
- Aansluitleiding/Distributieleiding

### Werktekening Noorderlaan 61 WAL

Gijs Lokhorst  
Vitens

0 2 4 M



Formaat:  
A4  
Schaal:  
1:100  
Datum:  
5-6-2024  
Postbus 1205  
8001 BE Zwolle

