


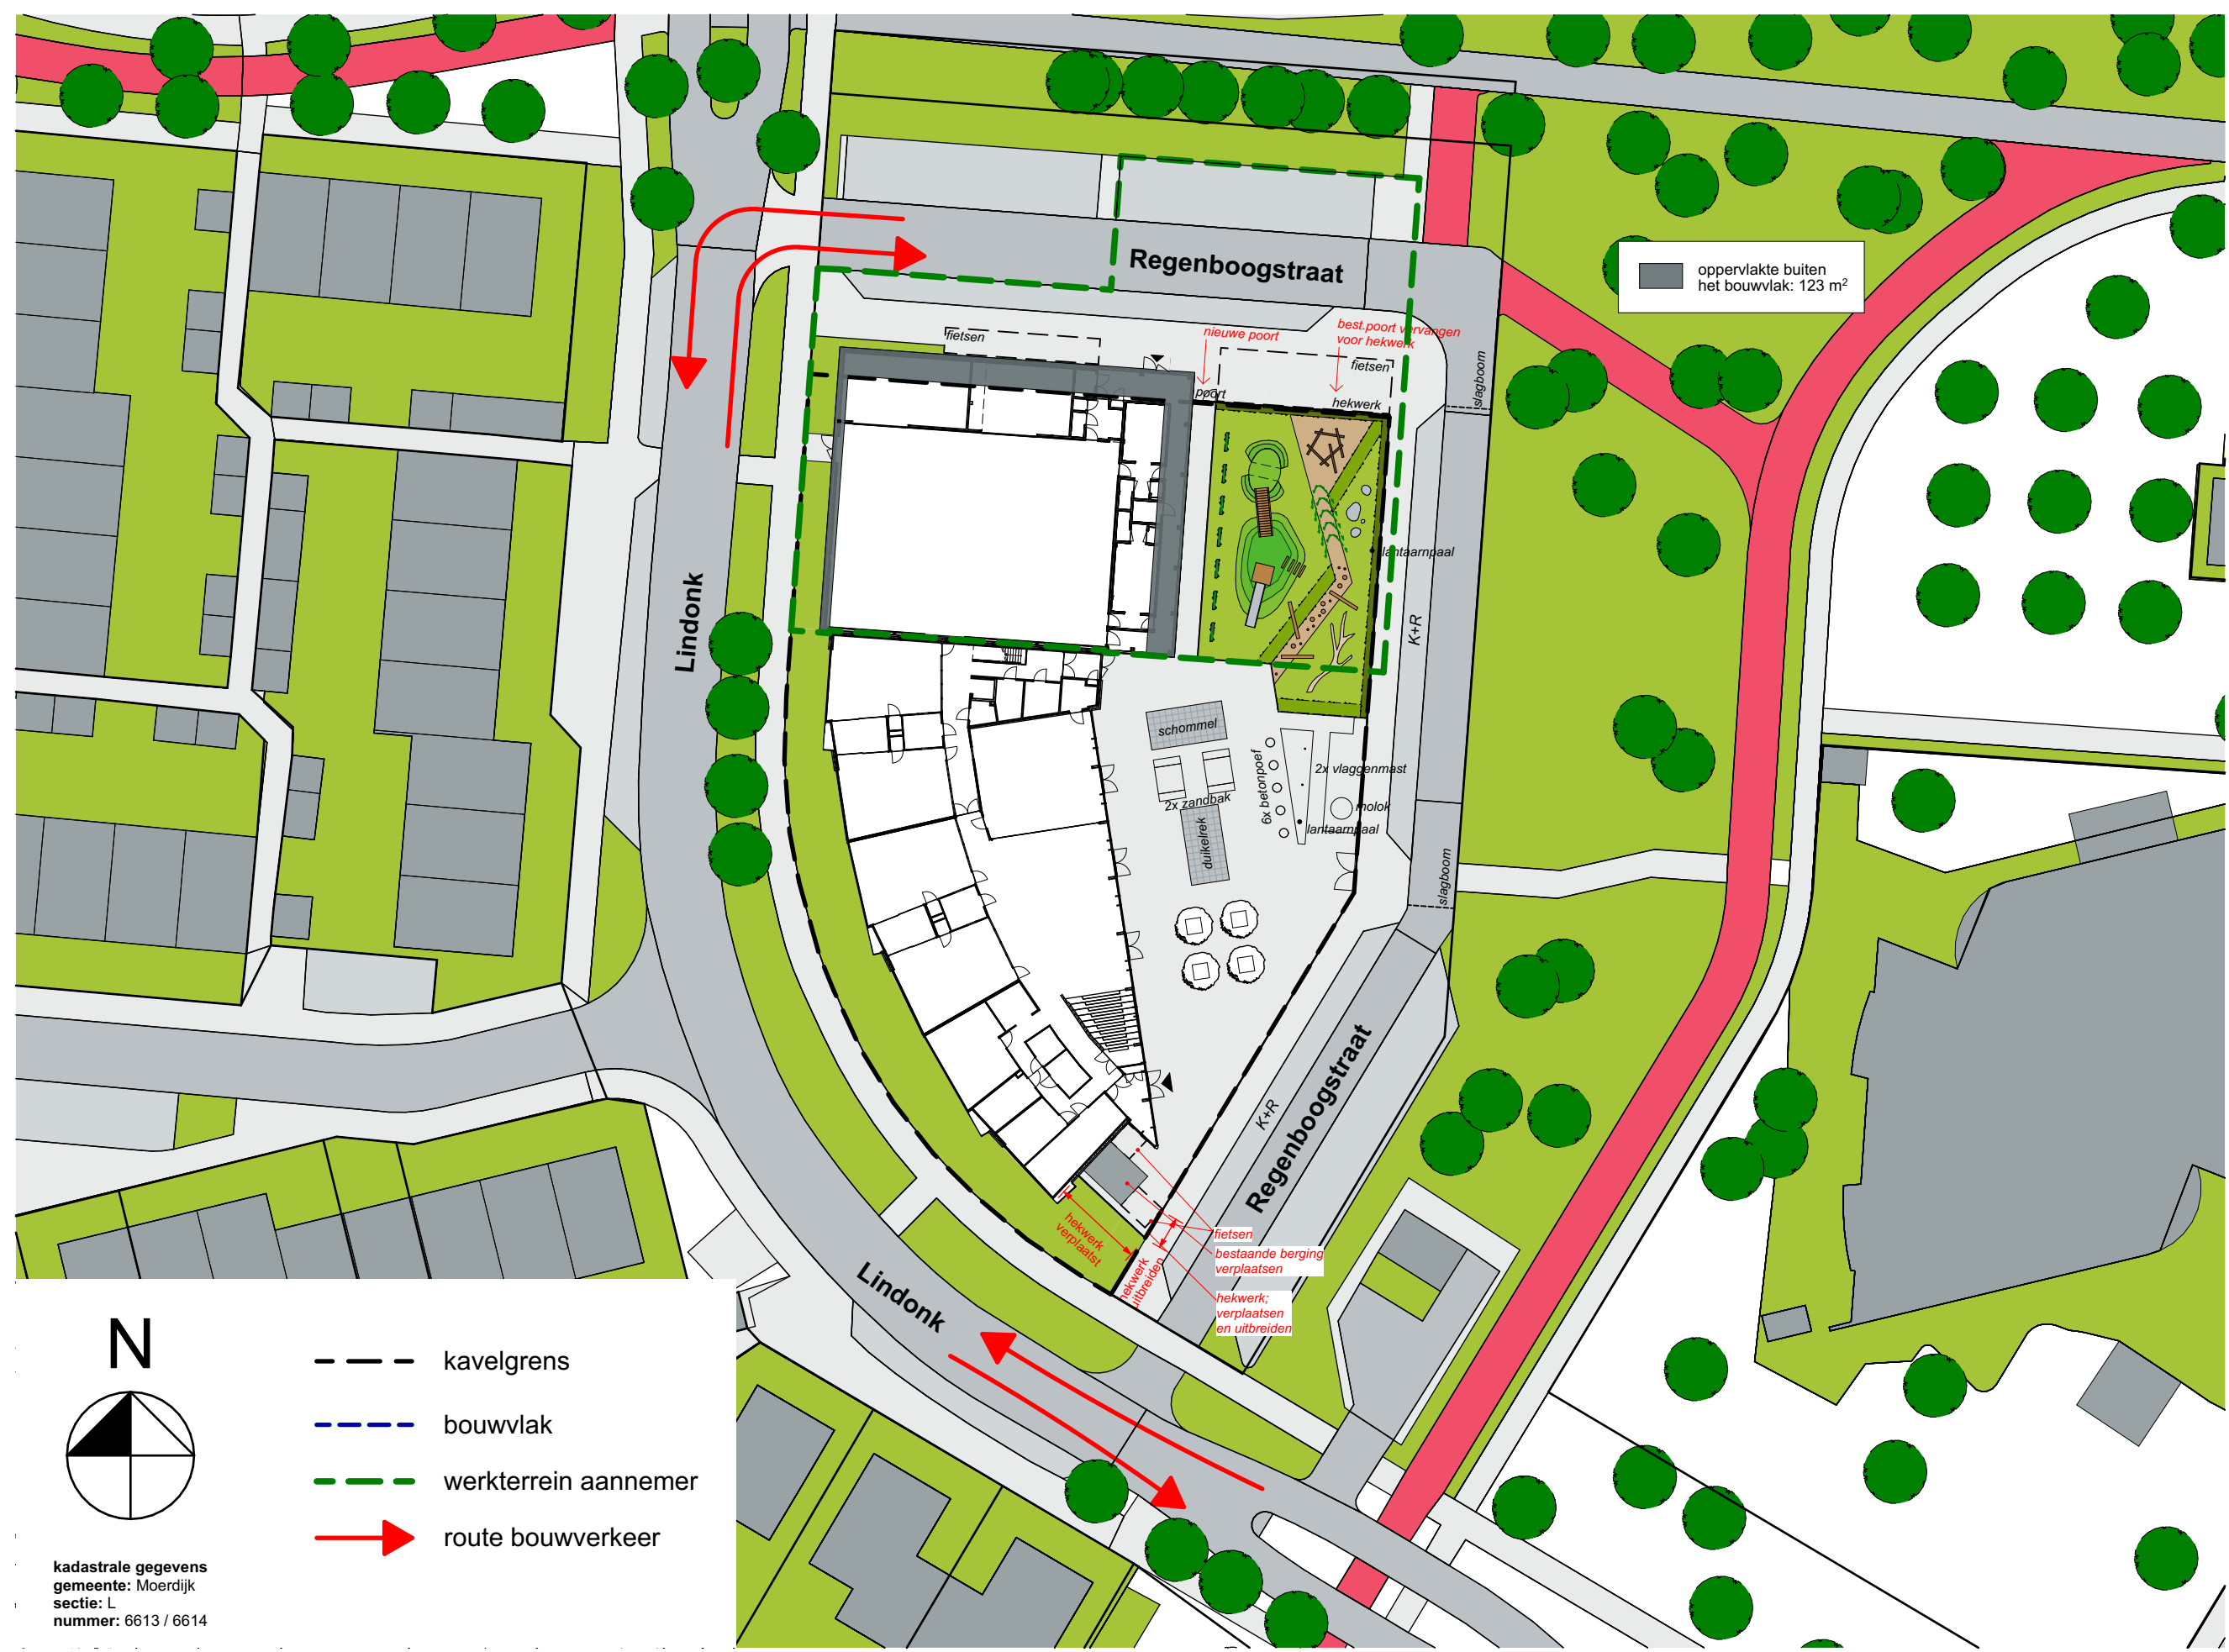

situatie - nieuw