


Bijlage Verwijderen Object Julianadorp

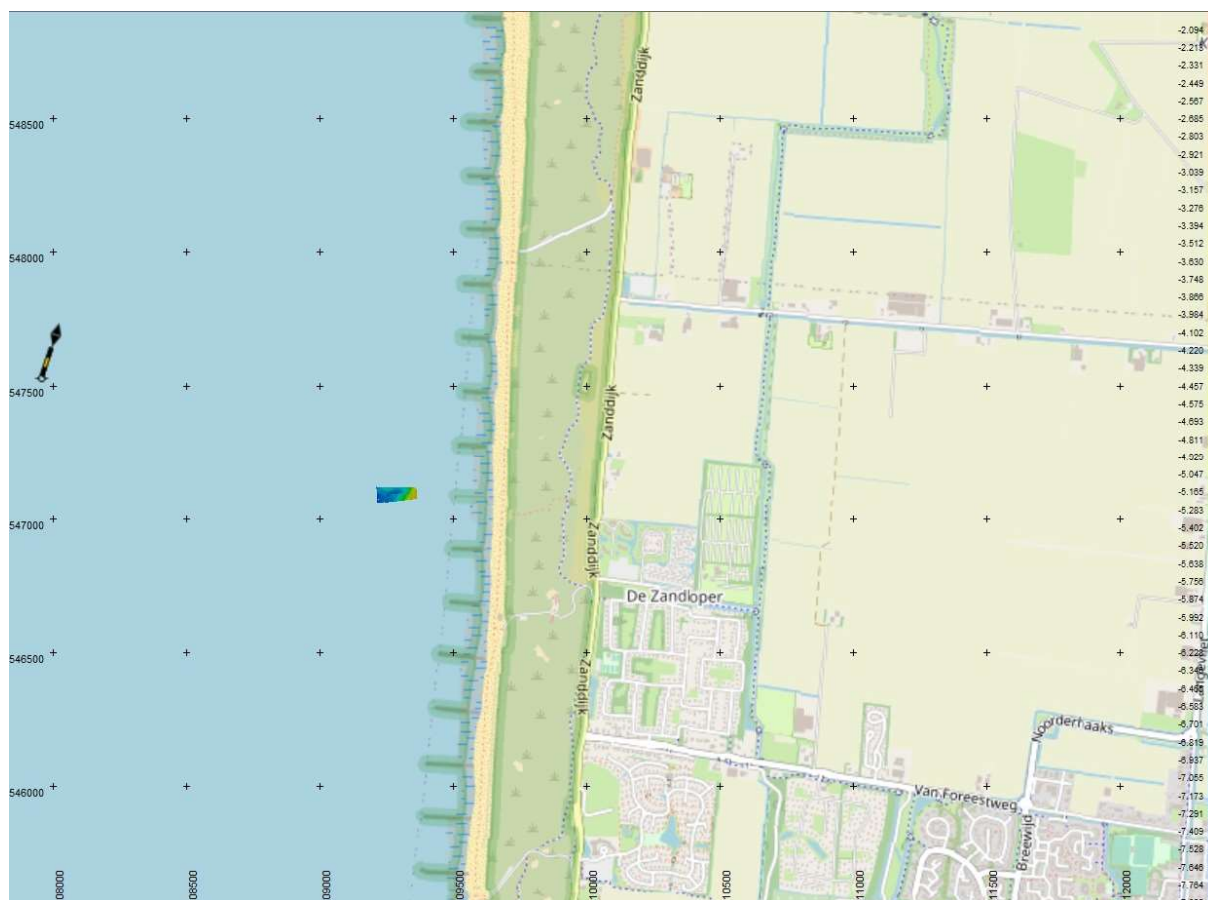

In onderstaande tabellen is een grove inschatting van locatie en afmetingen. Deze gegevens zijn indicatief en slechts ter informatie.

Van	Tot	Lengte	Diameter	Richting
RD x/y coördinaten 109337 / 547088	RD x/y coördinaten 109254 / 547081	83,5 m	0,81 m	83,6 graden
Hoogte -4,95 m NAP	Hoogte -6,58 m NAP			
WGS-84 N52.90896° E004.70845° of N52° 54.538' E004° 42.507'	WGS-84 N52.90889° E004.70722° of N52° 54.533' E004° 42.433'			

Zinkerleiding ligt in het werkgebied:

Area bounded	degrees/minutes/decimals	
	A:	052°53.46 N 004 °29.08 E
	B:	052°55.25 N 004 °29.14 E
	C:	052°56.28 N 004 °43.01 E
	D:	052°53.34 N 004°42.49 E

Het object ligt in RWS NN district West beheergebied.

