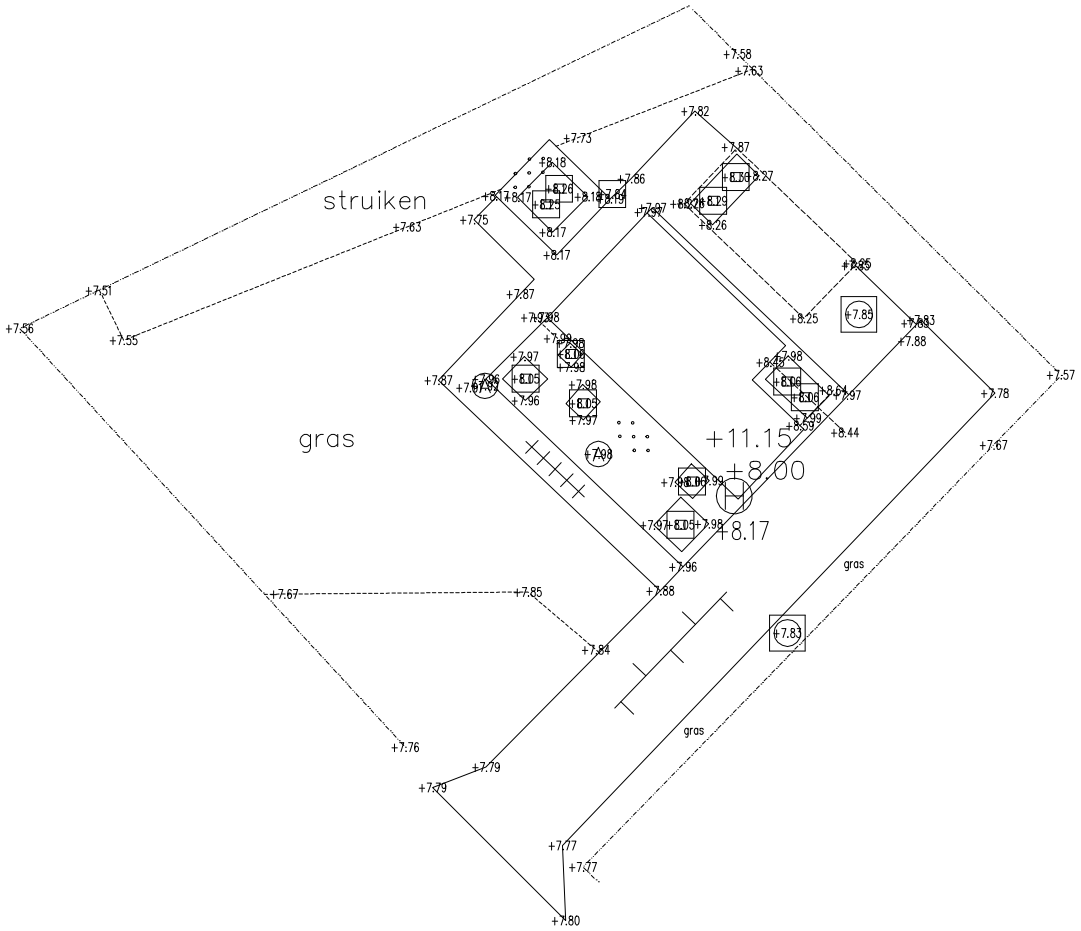

Legenda

- hoofdgebouw
- bijgebouw
- hefboom
- hek
- heg
- kant verharding
- kunstwerk
- leiding op/aan gebouw
- insteek sloot
- boom
- afsluiter
- hoogtebout
- overige put
- rioolput
- schamppaal / houten paal
- +3.93 hoogte tov NAP
- +4.21 drempelhoogte tov NAP
- +10.43 dakrandhoogte tov NAP

N
W O
Z

Situatie
Schaal nvt

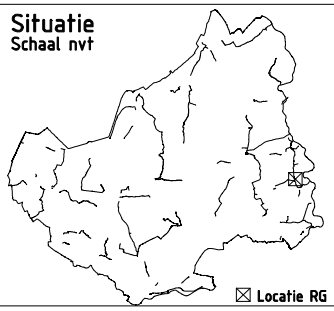

waterschap vallei en veluwe

Steenbokstraat 10
Postbus 4142
7320 AC Apeldoorn

Tel.: 055 527 29 11
Fax: 055 527 27 04
www.vallei-veluwe.nl

Getekend	: TS
Datum	: 19/10/2023
Schaal	: 1:200
Locatie code	: 1509

Project: Ingemeten situatie
Rioolgemaal 1509 Gietelo

Formaat: A4

Blad:

Omschr.: Situatie RG 1509 Gietelo
Adresgegevens: Oude Deventerweg 3 7383 AD Voorts

Tekeningnummer:
1509-C-054-0001-0001