


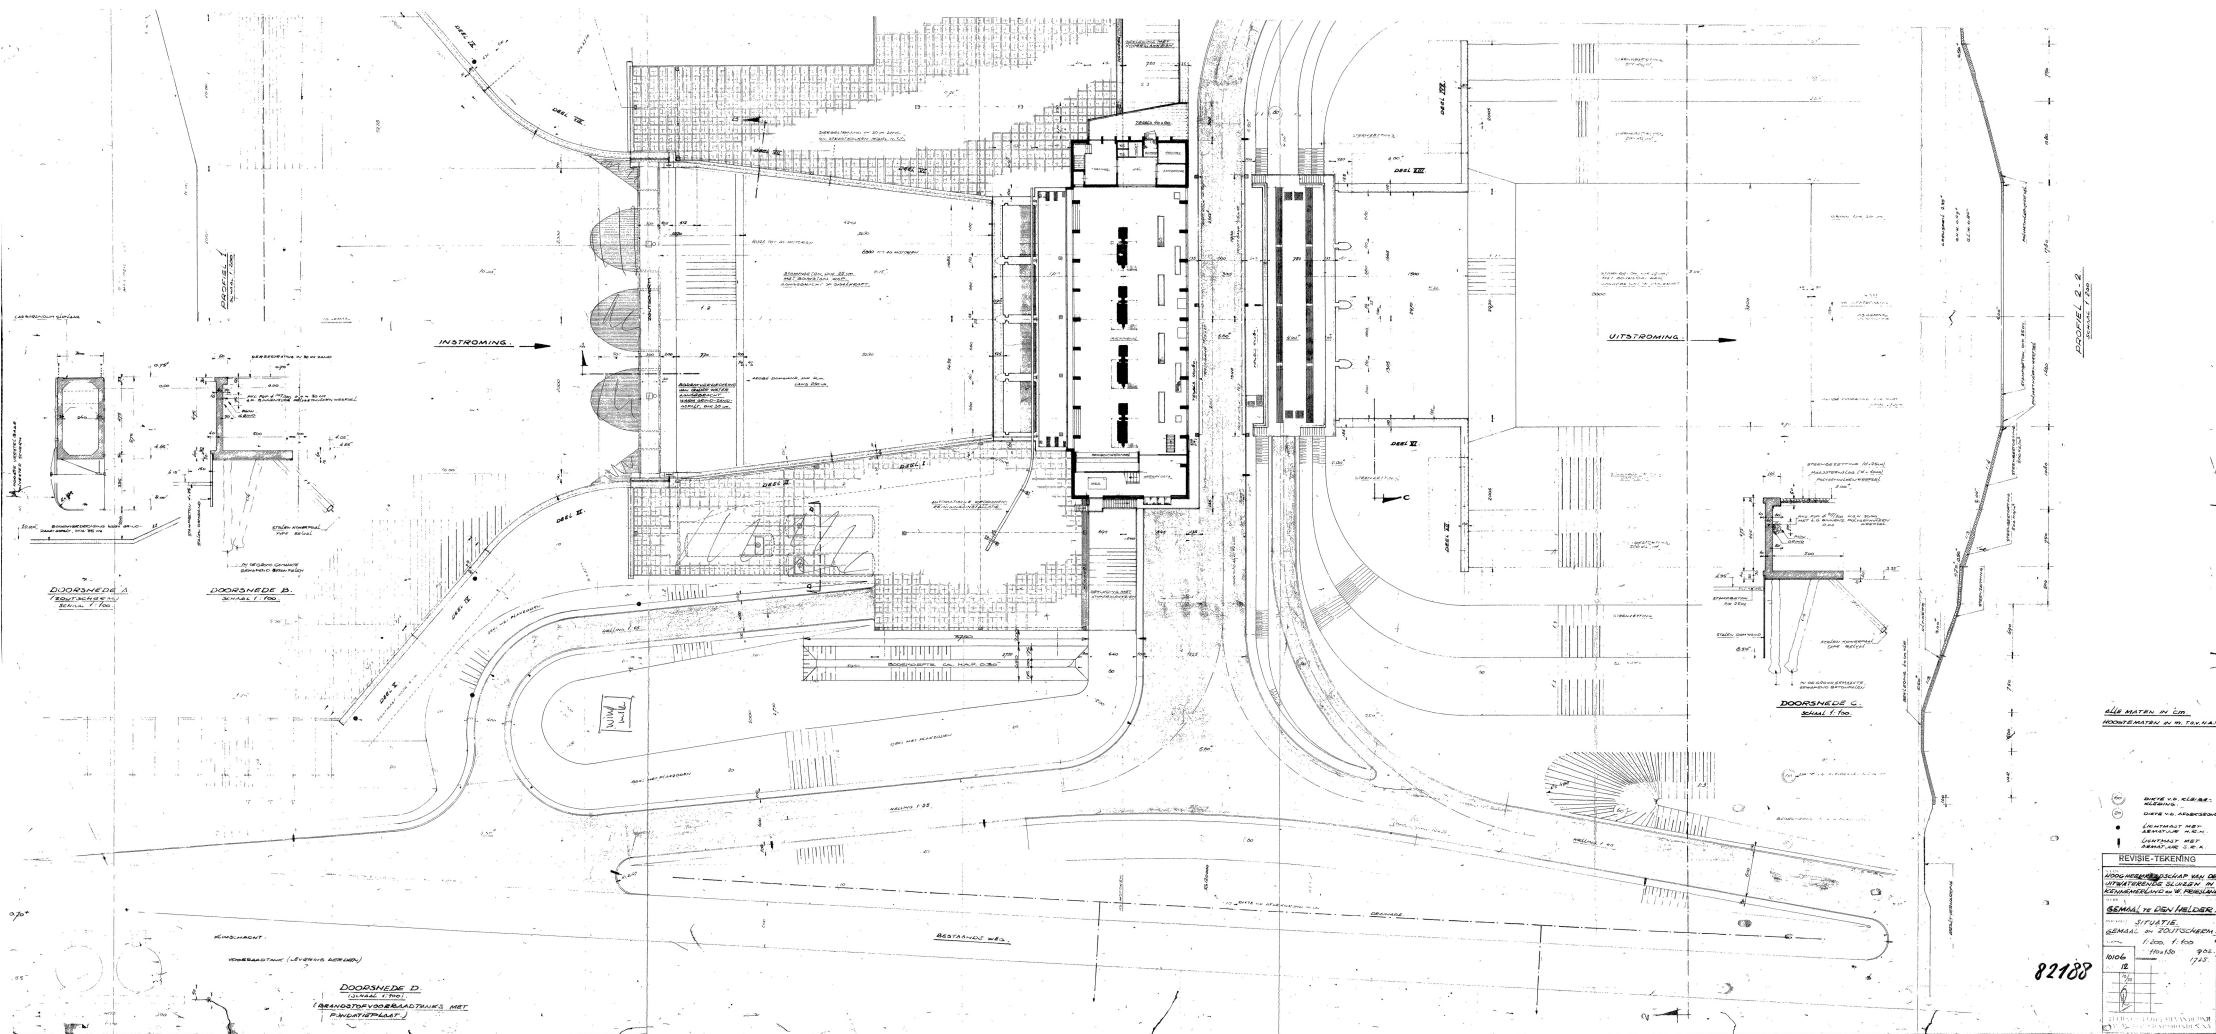

PROFILE 2-2.

Summa 1780




• CENTRAST MET
• AERATUM N. 2. 2. 2.

REVISIE - TEKENING

WATERENDE SLIJZEN IN
KENNEMERLAND en W. FRIESLAND

GEMSAAL TE DEN HELDER.
SITUATIE.
GEMSAAL EN ZOITSCHERM.

10106 110150 902.
1725.

70/100			
100			

253

.....