



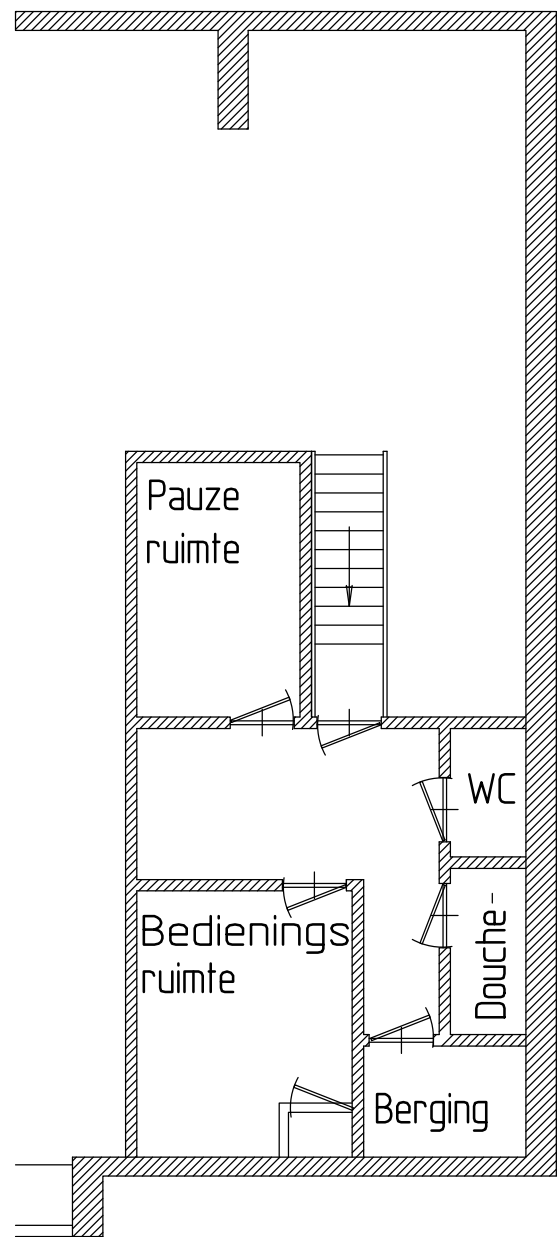


Bestaande situatie

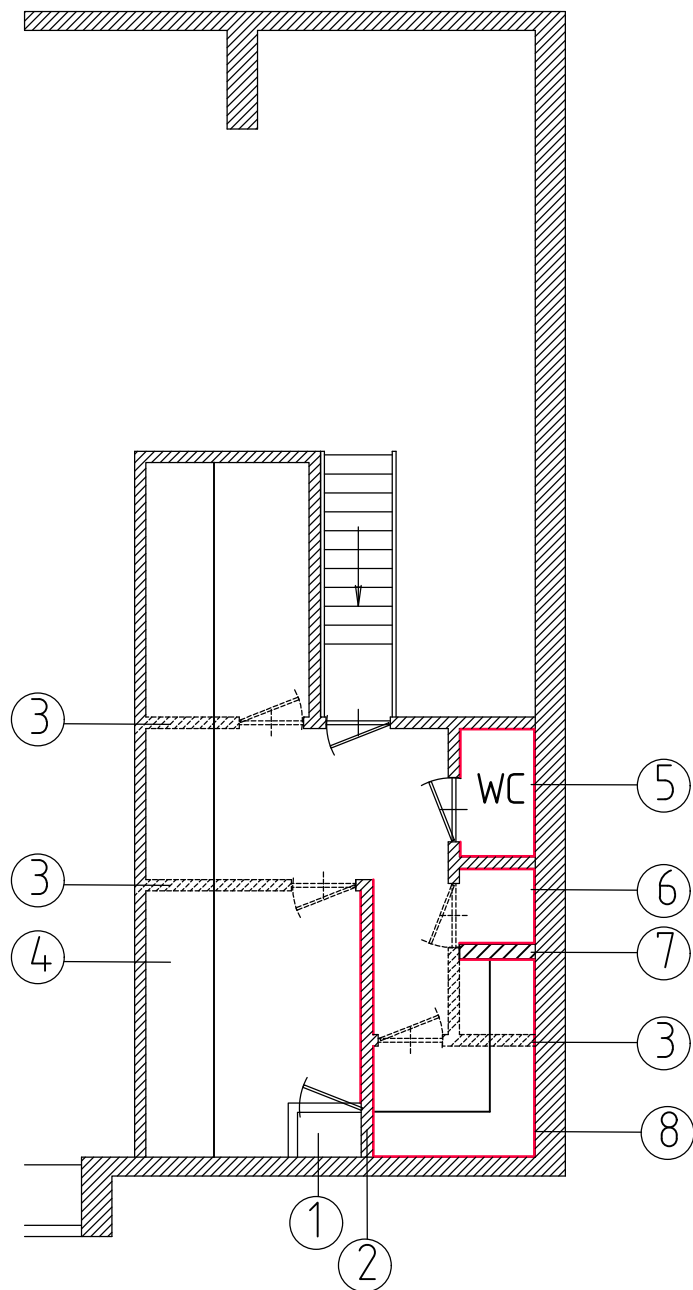

Werkzaamheden

- 1 Serverruimte (ICT)
- 2 Dragende muur
- 3 Verwijderen wand
- 4 Nieuwe bureau's
- 5 Renoveren toilet
- 6 Printerruimte
- 7 Nieuwe muur
- 8 Keuken
- Stucwerk

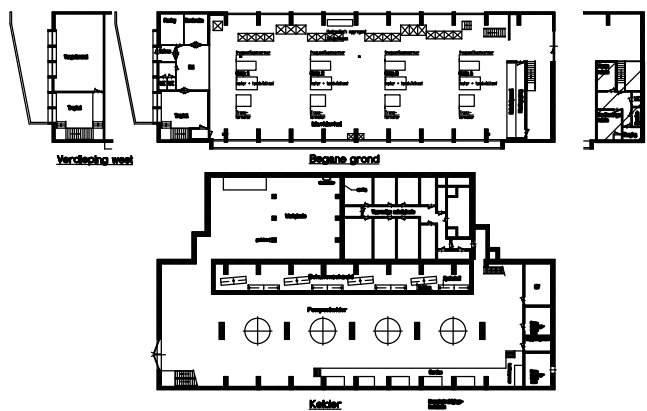

Deze tekening is eigendom van Hoogheemraadschap Hollands Noorderkwartier en wordt uitgeleend onder voorwaarde dat de gebruiker ervoor zorgt dat deze niet zal worden gereproduceerd, gekopieerd, uitgeleend of op enige andere wijze verspreid of gebruikt wordt voor enig ander doel dan voor welke deze ter beschikking is gesteld.

			Omschrijving	 hoogheemraadschap Hollands Noorderkwartier				
				Renovatie De Helsdeur Machinistenruimte	Civiel	schaal: 1:100		
					Getekend	MW	03-2025	
					Revisie			
					Gezien			
					IKC			
		Get.		nieuwe indeling		Blad no.	Form.	Reg. nr.
		Gez.					A3	CA
		Dat.						
		Wijz.						