



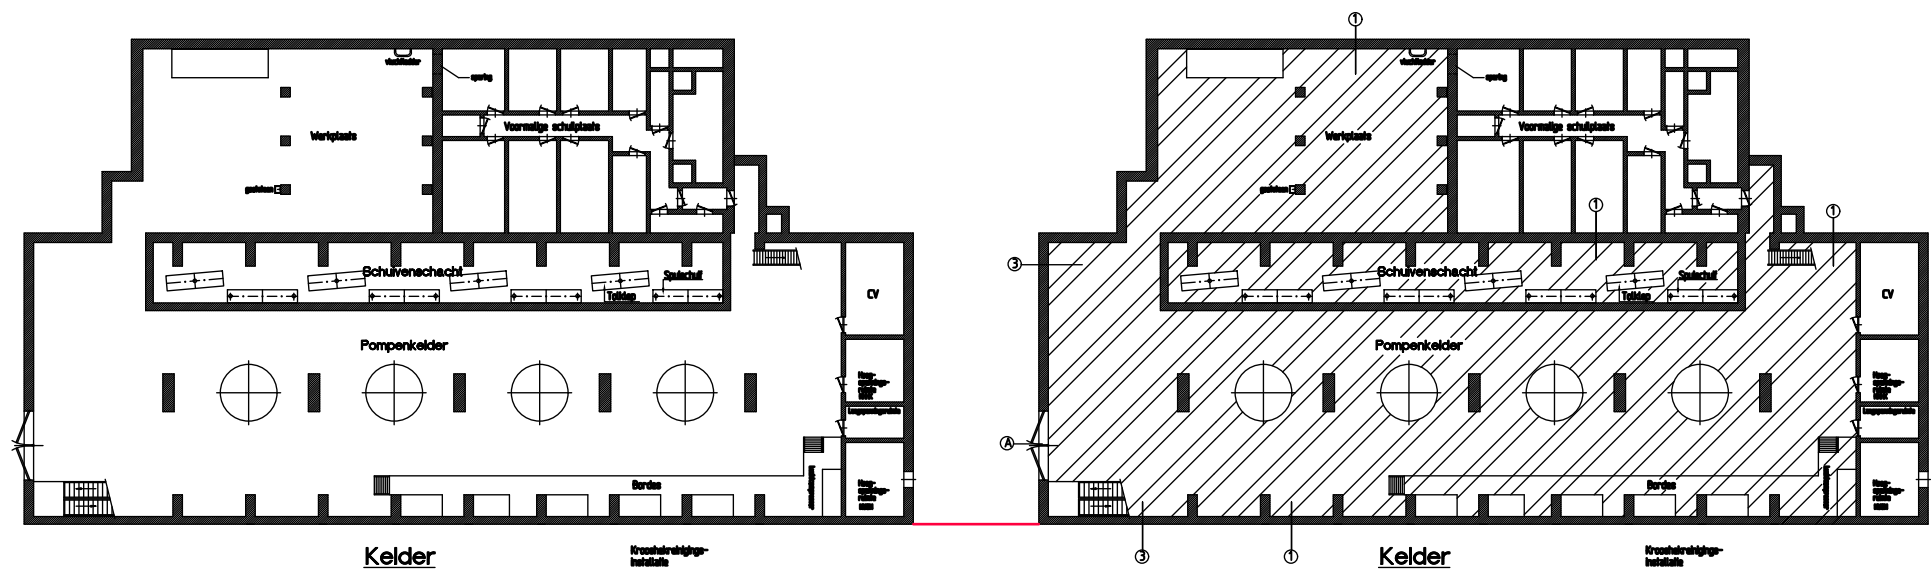


- 1 Verwijderen huidige coating, aanbrengen nieuwe coating
2 Renovatie afvoerputje
3 Chemicalienopvang
A Overheaddeur

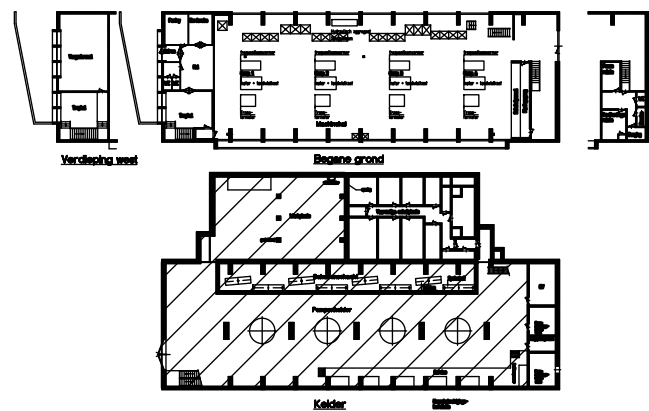

Deze tekening is eigendom van Hoogheemraadschap Hollands Noorderkwartier en wordt uitgeleend onder voorwaarde dat de gebruiker ervoor zorgt dat deze niet zal worden gereproduceerd, gekopieerd, uitgeleend of op enige andere wijze verspreid of gebruikt wordt voor enig ander doel dan voor welke deze ter beschikking is gesteld.

Omschrijving

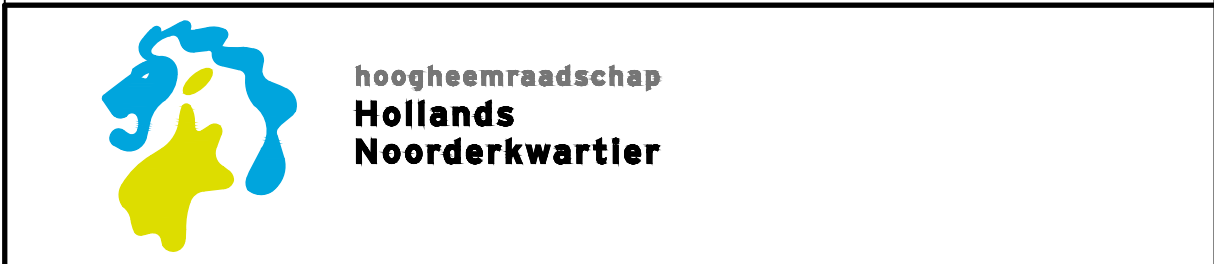

Renovatie De Helsdeur Pompenkelder			Civiel	schaal: 1:400	
			Getekend	MW	03-2025
			Revisie		
			Gezien		
			IKC		
				Blad no.	Form. Reg. nr.
				A3	CD