







[illegible]

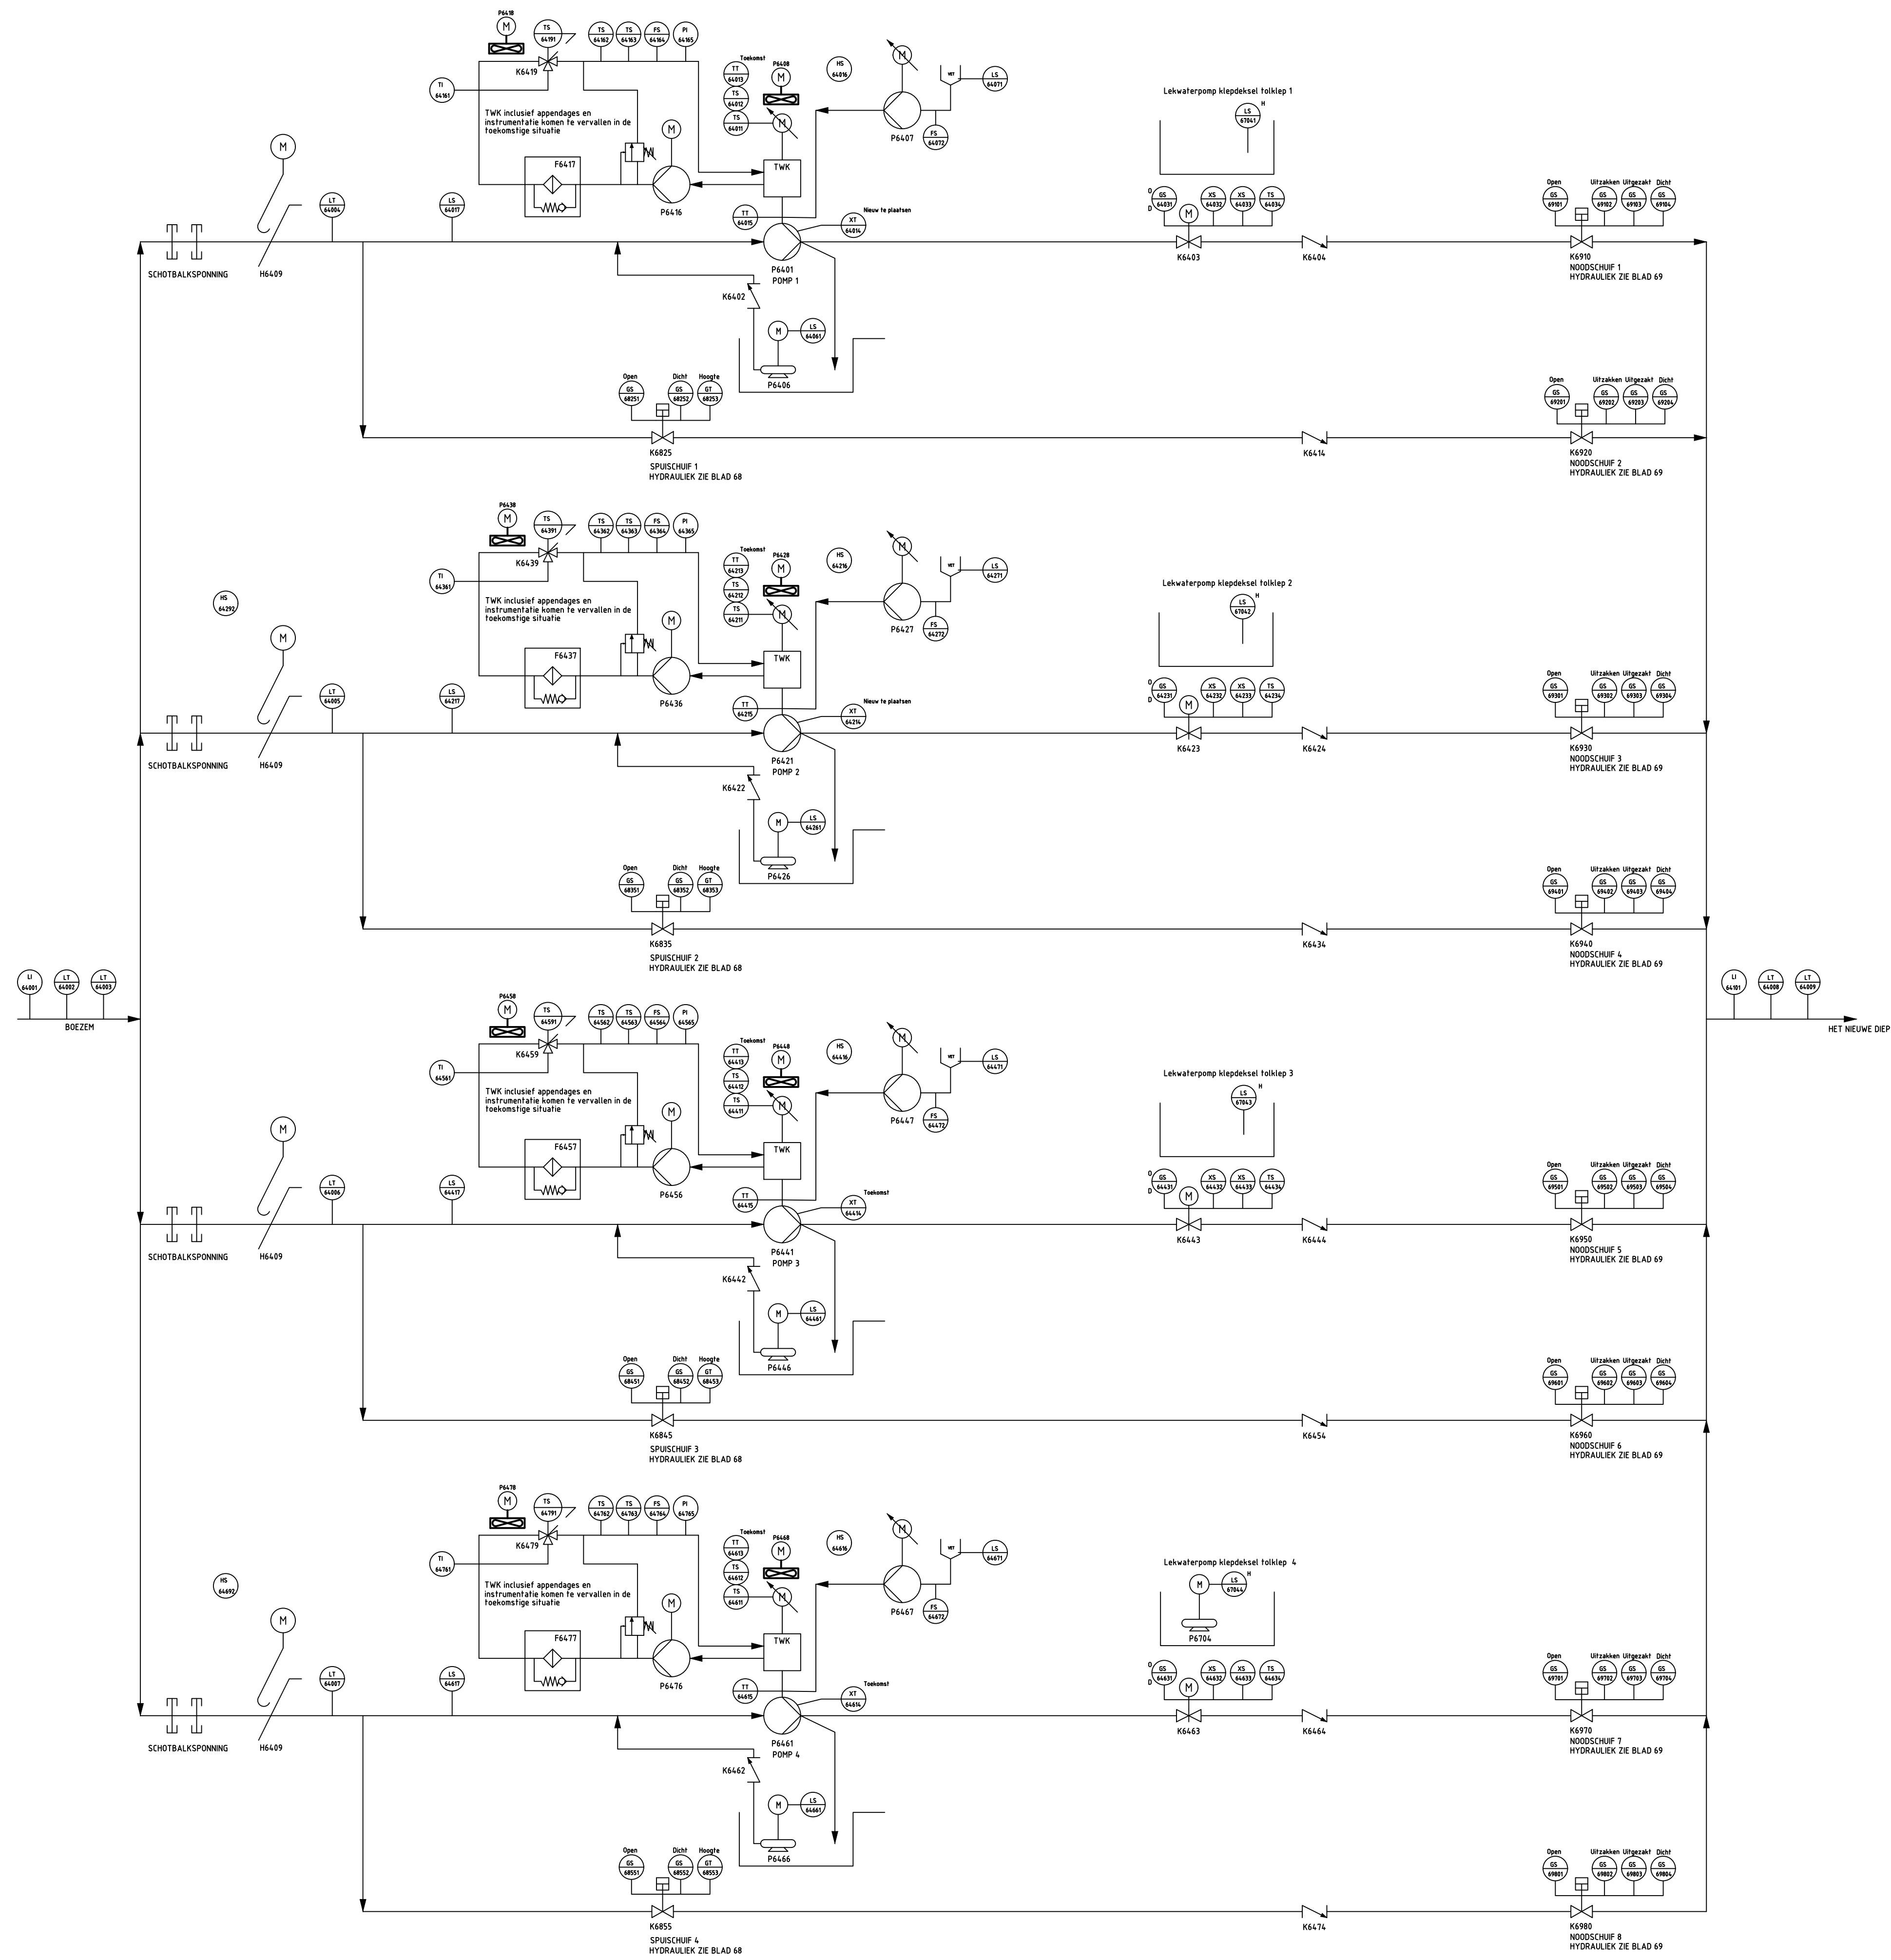

Deze tekening is eigendom van het Hoogheemraadschap Hollands Noorderkwartier en wordt uitgeleend onder de voorwaarde dat de lener ervoor zorgt dat het niet zal worden gereproduceerd, gekopieerd, uitgeleend of op enigerlei andere wijze verspreid, noch gebruikt voor enig ander doel dan voor welke het ter beschikking is gesteld.													
				Omschrijving	 hoogheemraadschap Hollands Noorderkwartier	Gemaal De Helsdeur				WTB	Schaal: -		
						Stafens schema's en grafieken				Getekend	M0	23-07-24	
						Piping & Instrumentation diagram				Revisie			
						Pomp- en spuikanalen				Gezien			
										IKC			
				Get.	Wijz.					Bladnr.	64	Form.	Reg. nr.
				Gez.									
				Dat.									
				Wijz.		WTB				Bladnr.	A1		133345

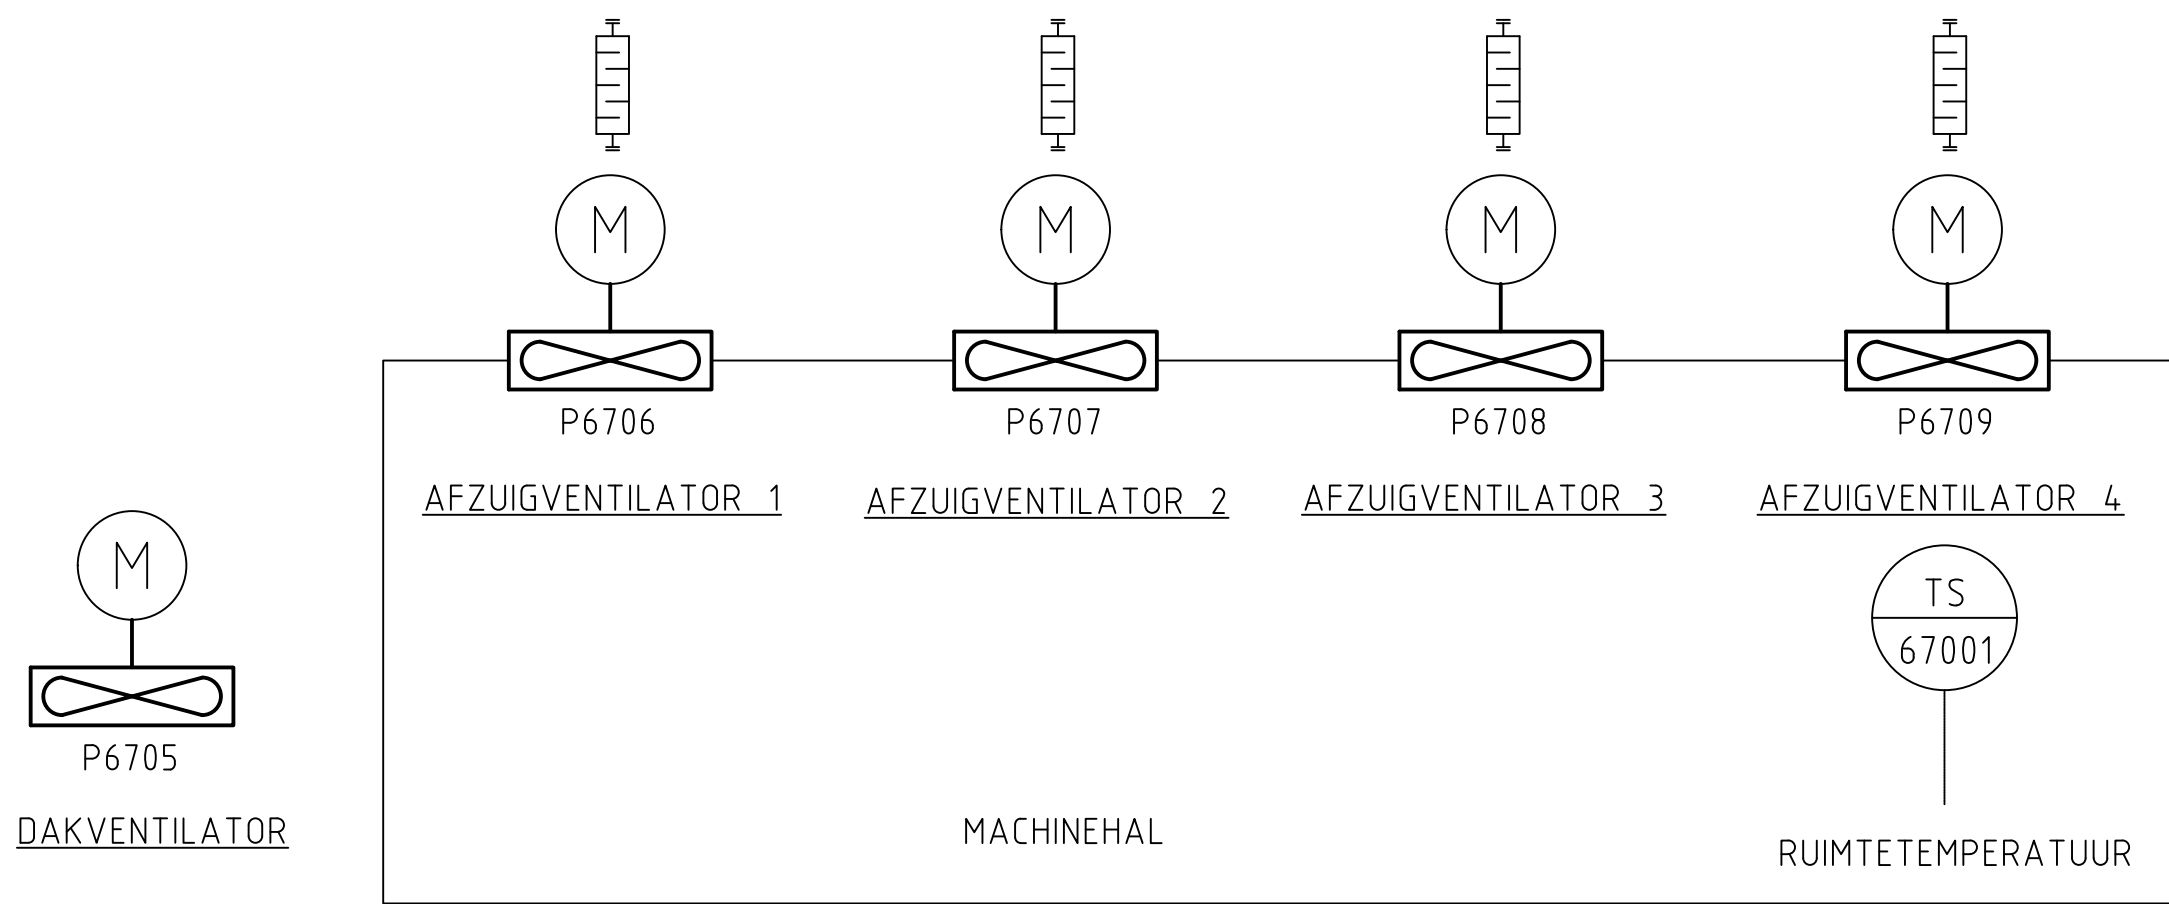


LENSPOMP_ZOUTSCHERM

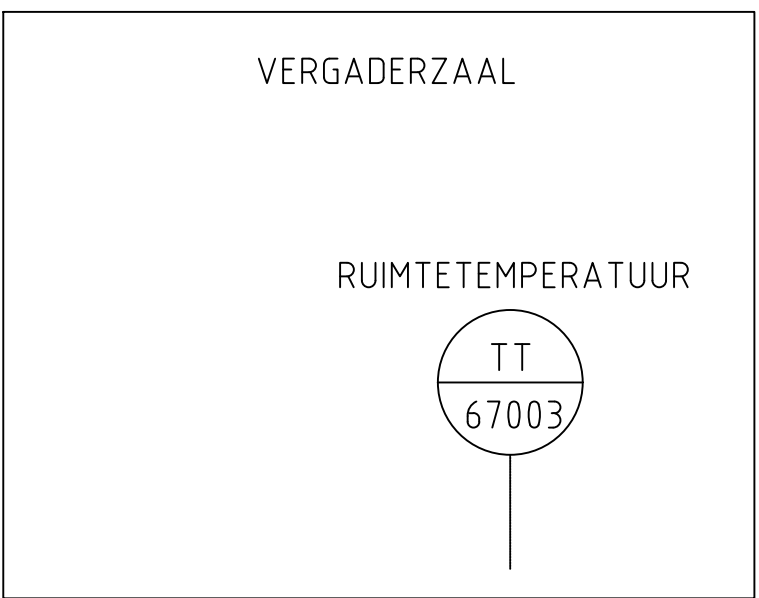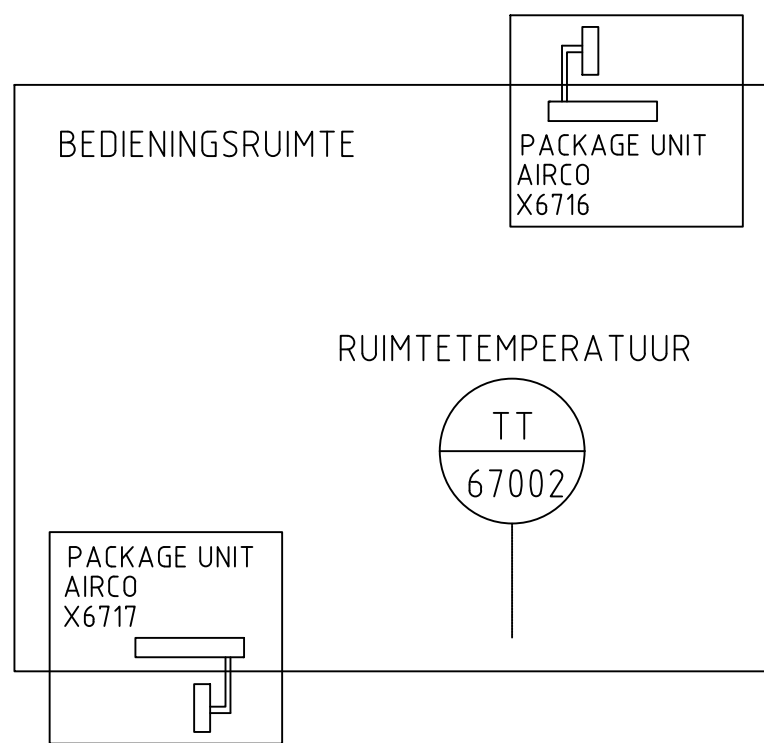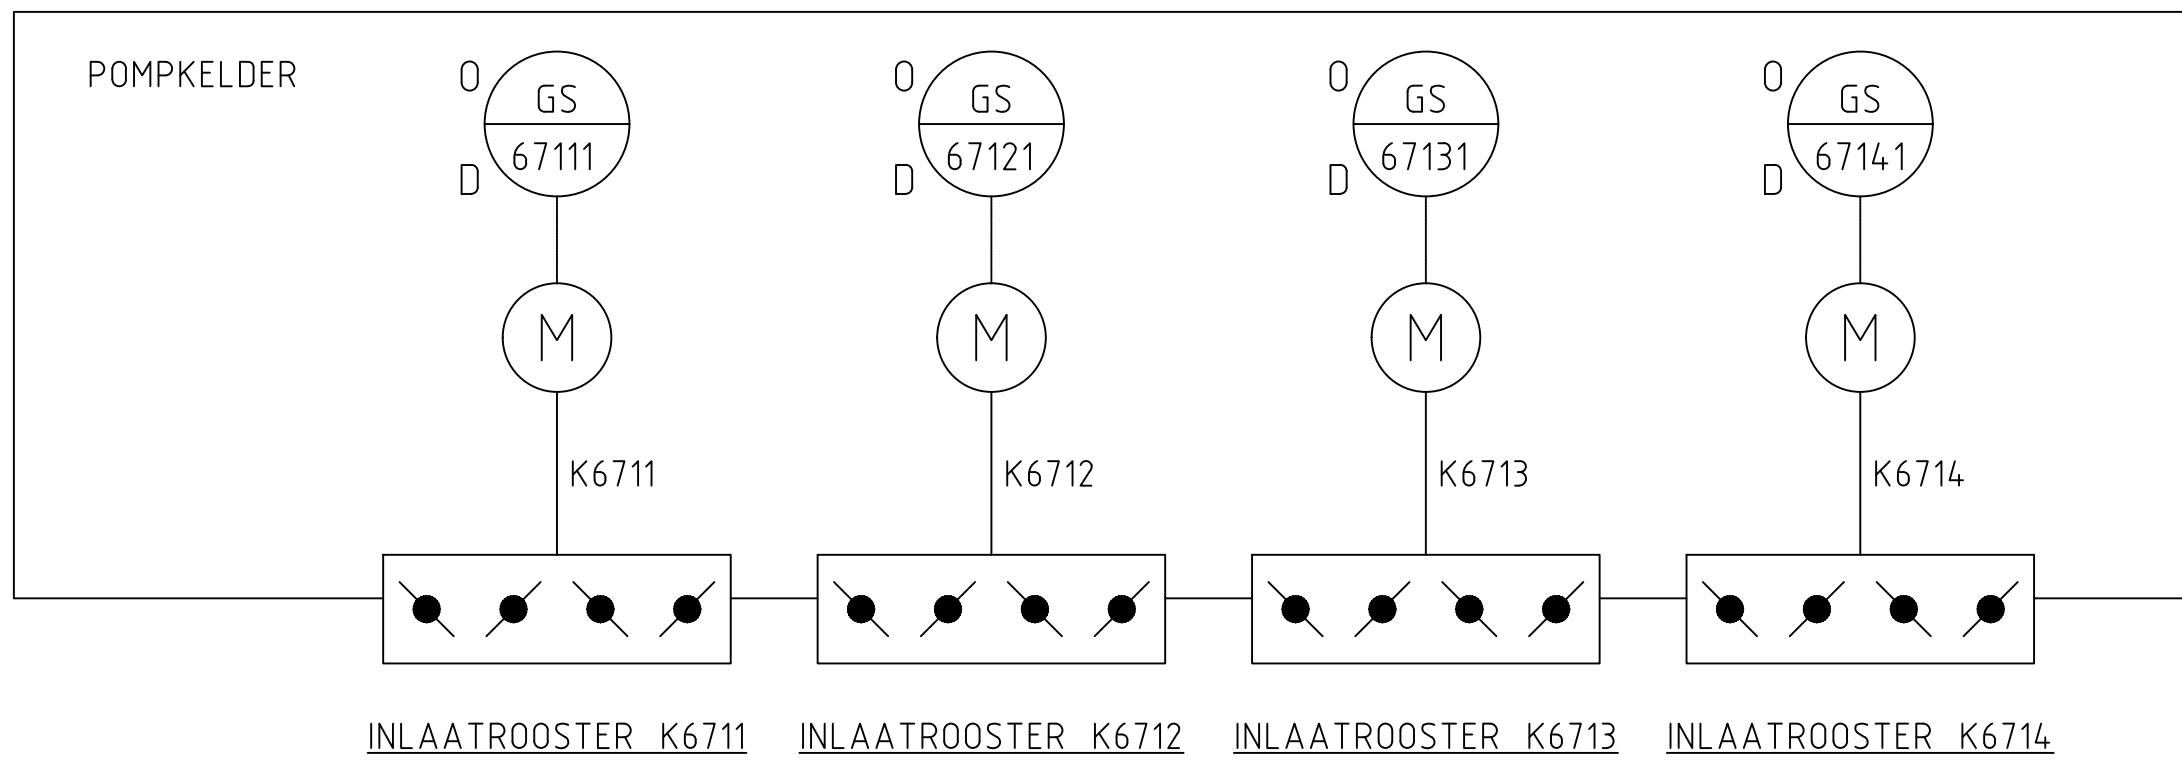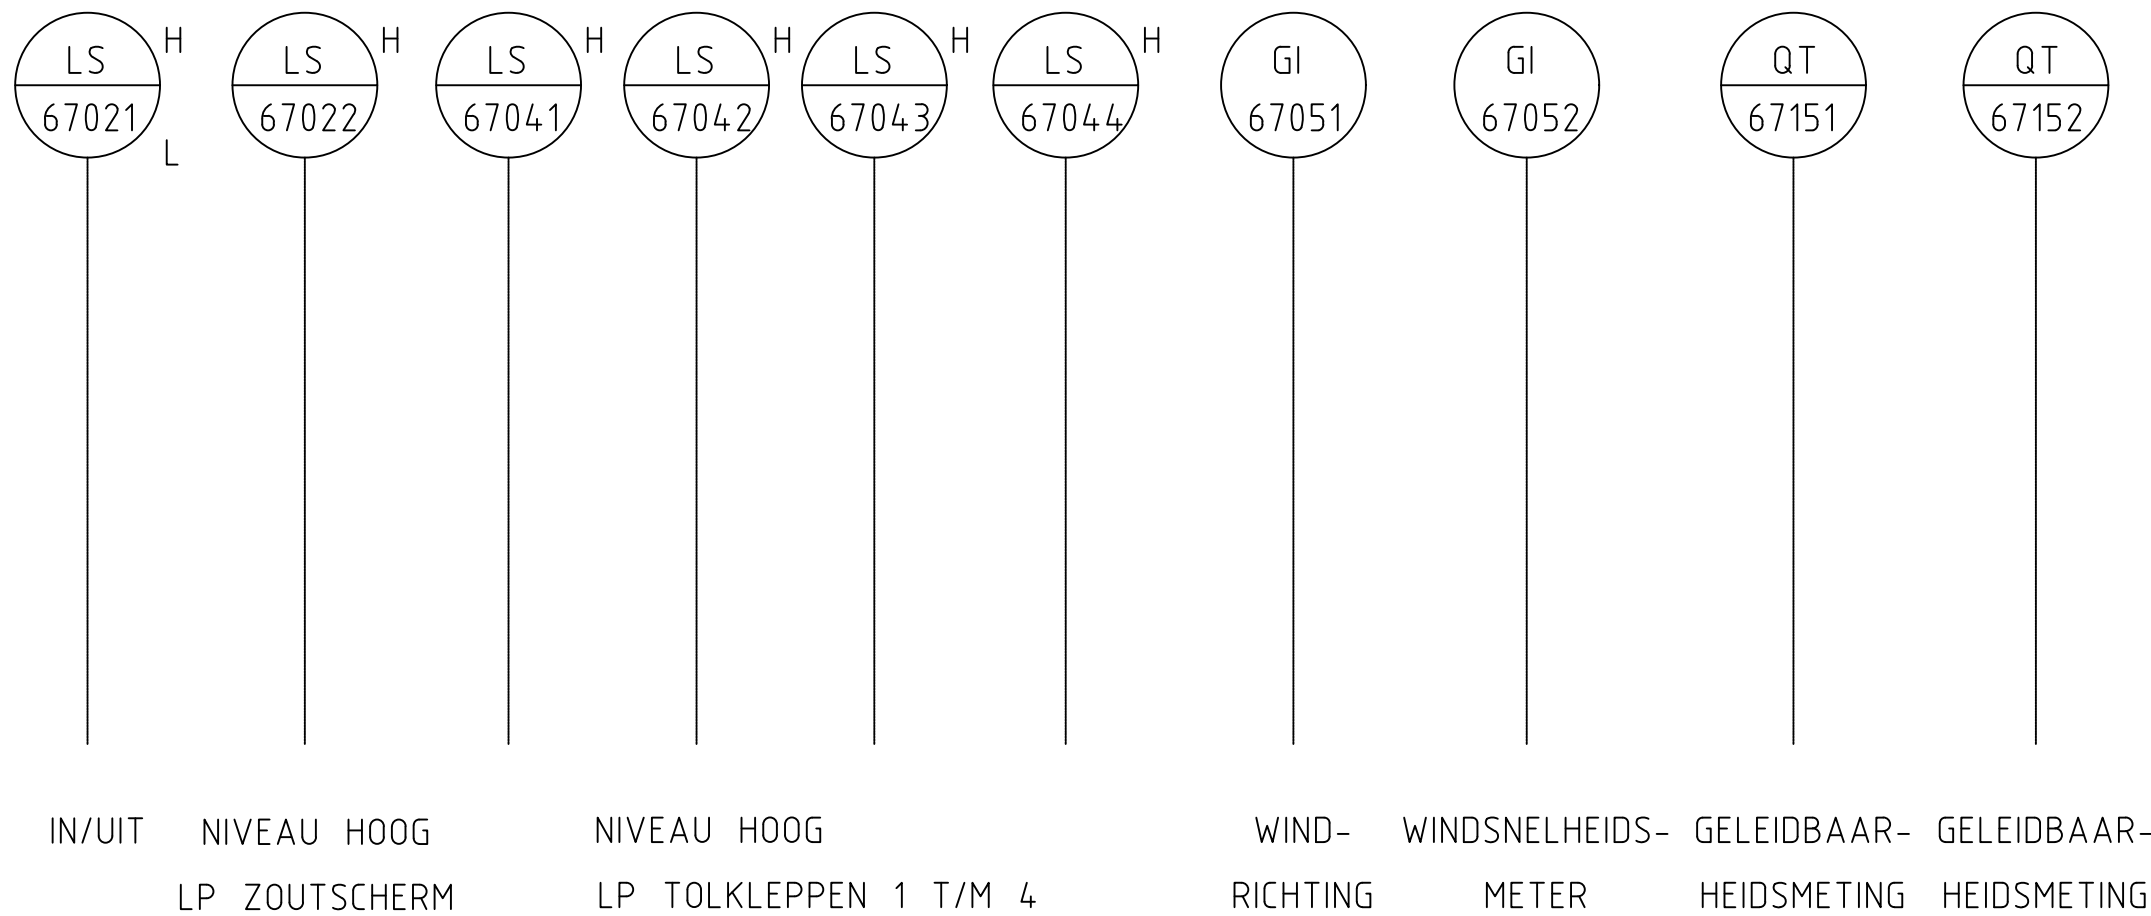

POMP_ZOUTSCHERM P6701		AFZUIGVENTILATOR P6706/P6707/P6708/P6709/P6705		INLAATROOSTER K6711/K6712/K6713/K6714	
FABRIKAAT	:	FABRIKAAT	:	FABRIKAAT	:
TYPE	:	TYPE	:	TYPE	:
VERMOGEN	:	VERMOGEN	:	VERMOGEN	:
CAPACITEIT	:	CAPACITEIT	:	CAPACITEIT	:
OPVOERHOOGTE	:	TOERENTAL	:	TOERENTAL	:


Deze tekening is eigendom van het Hoogheemraadschap Hollands Noorderkwartier en wordt uitgeleend onder de voorwaarde dat de lener ervoor zorgt dat het niet zal worden gereproduceerd, gekopieerd, uitgeleend of op enigerlei andere wijze verspreid, noch gebruikt voor enig ander doel dan voor welke het ter beschikking is gesteld.									
Revisie tekening	AS Buit	Omschrijving							
			hoogheemraadschap Hollands Noorderkwartier						
	MO	TdB	Get.	Gemaal De Helsdeur					
		PK	Gez.	Staten, schema's en grafieken					
	10.24	02.02	Dat.	Processchema					
	B	A	Wijz.	Hulpinstallaties					
				Alg	Schaal: 1:				
				Getekend	de Boer		09.09.97		
				Revisie					
				Gezien	P. Kommer		09.09.97		
				IKC					
				Functiec.	Bladnr.	Form.	Reg. nr.		
				006	067	A1	133345		

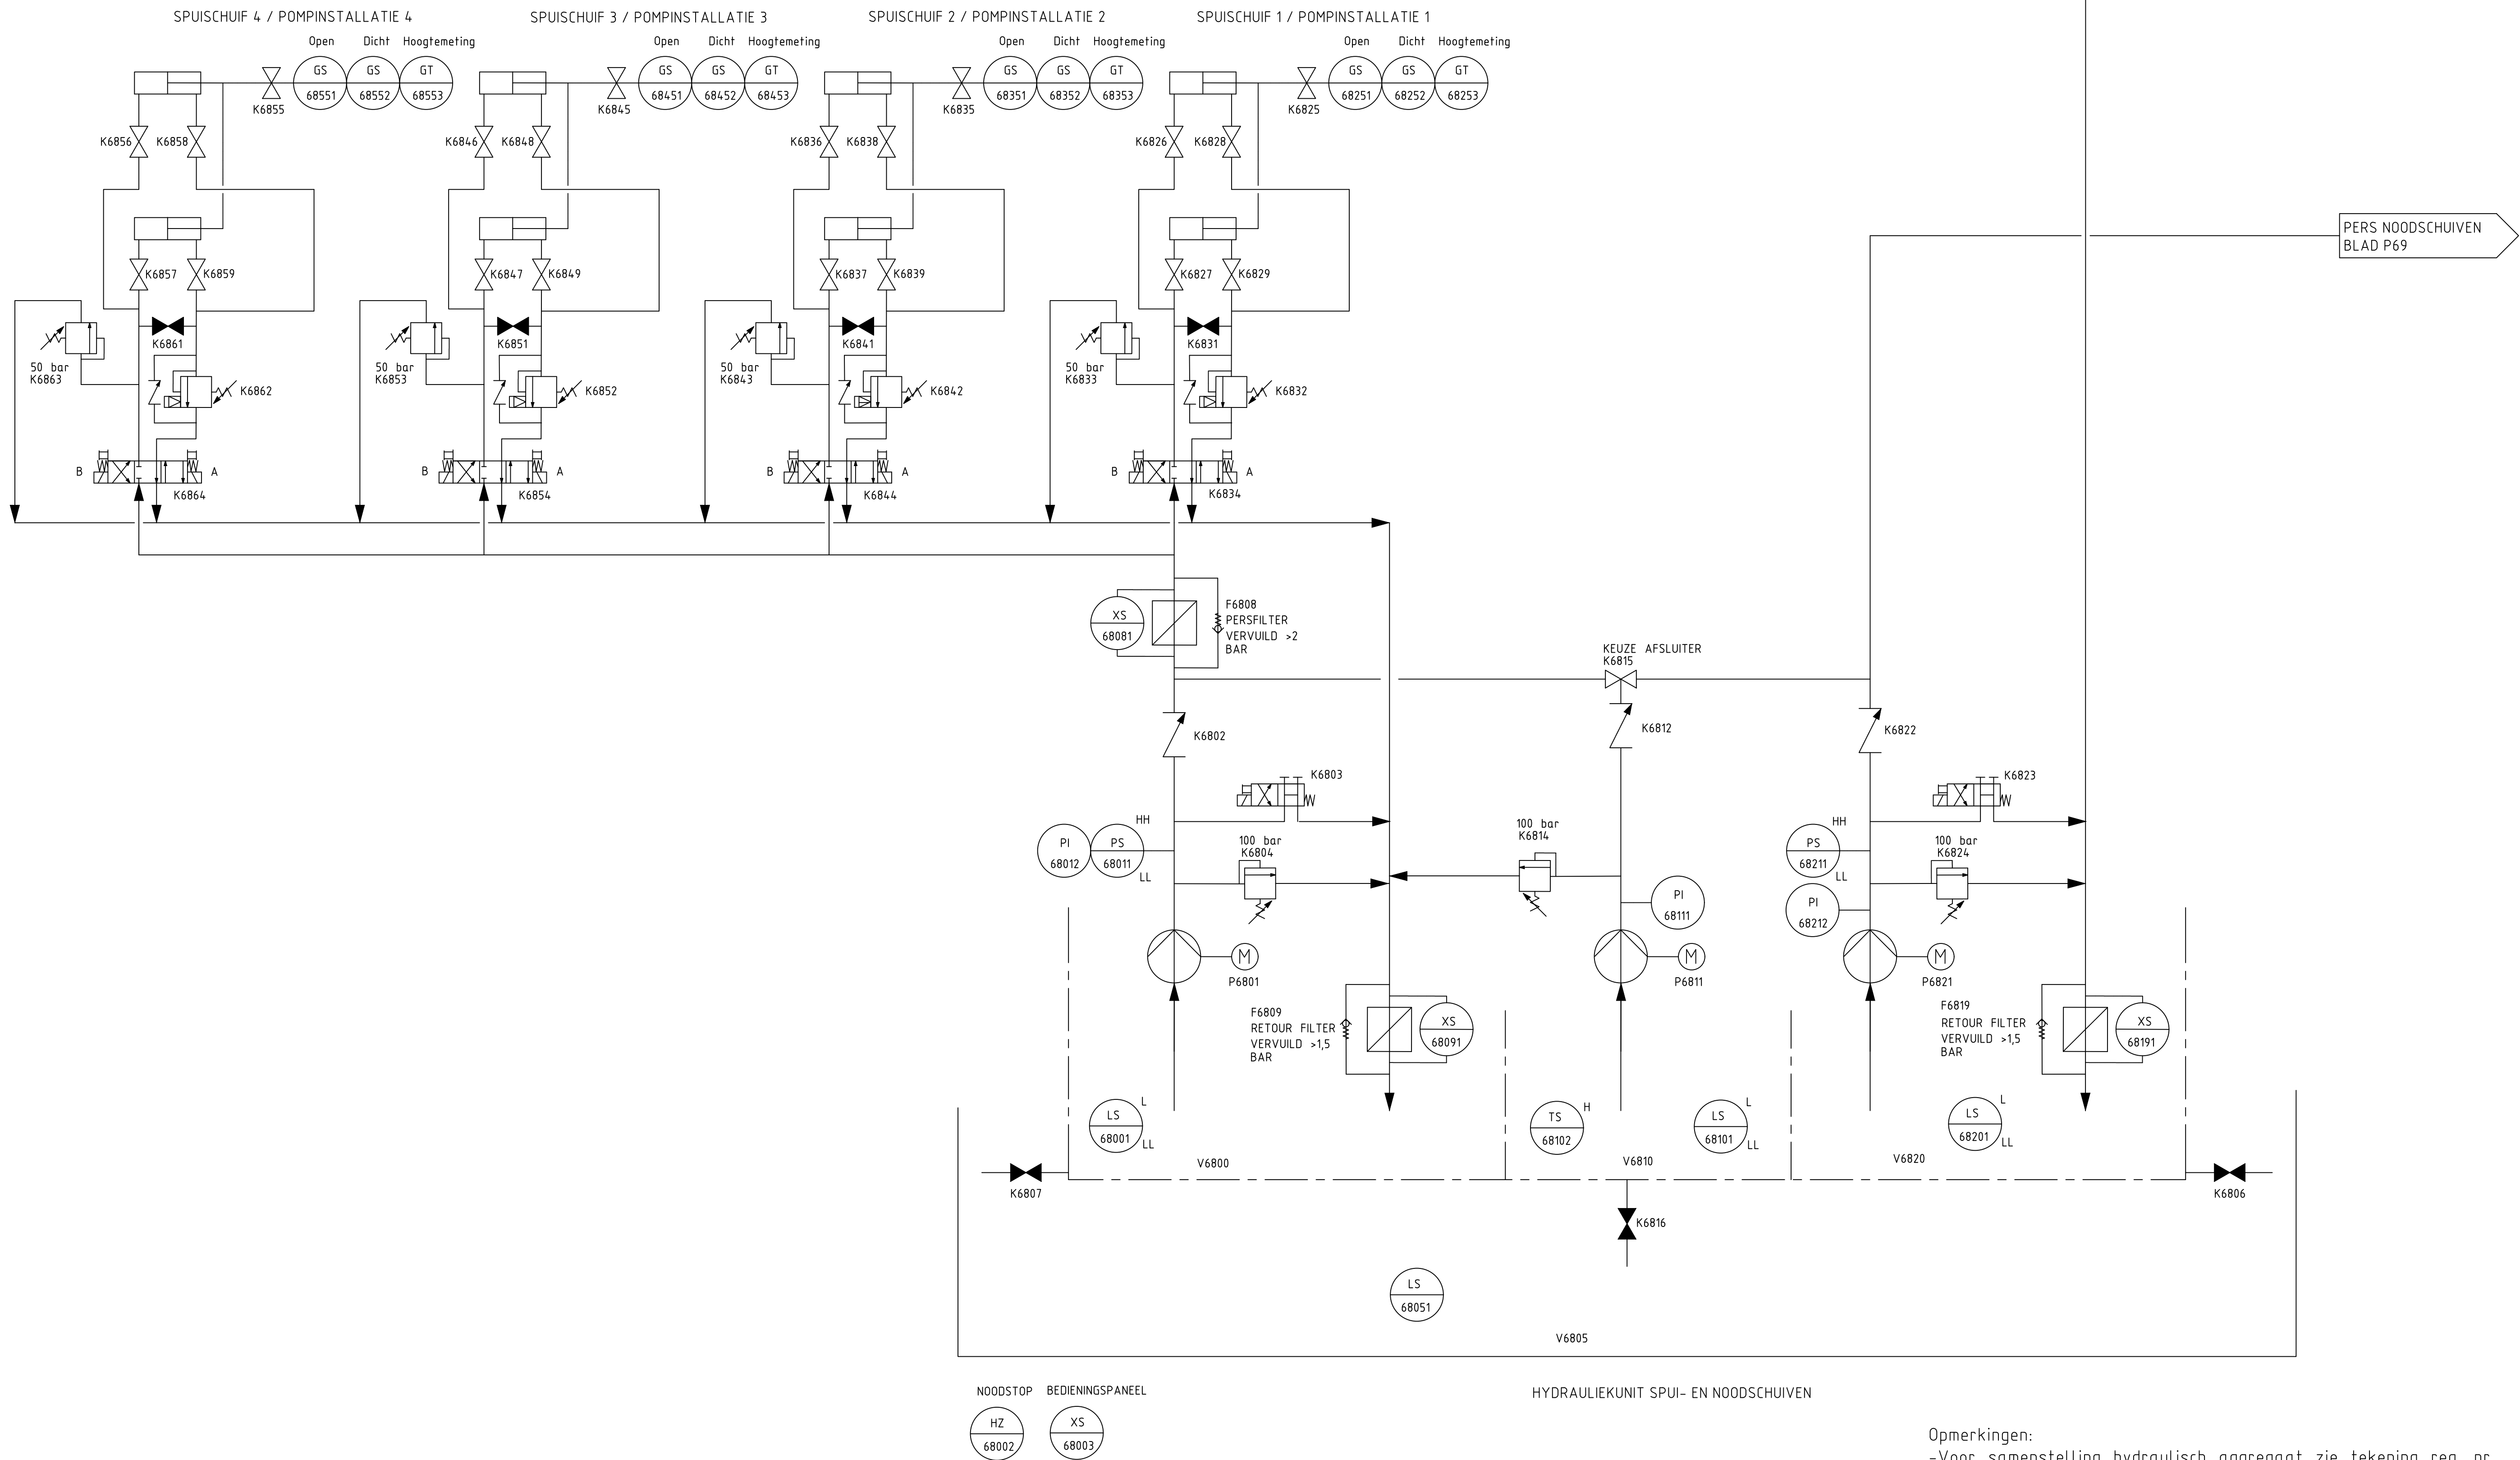

Opmerkingen:
-Voor samenstelling hydraulisch aggregaat zie tekening reg. nr.
-Tekening overgenomen van Reedijk hydrauliek tek.nr.

Deze tekening is eigendom van het Hoogheemraadschap Hollands Noorderkwartier en wordt uitgeleend onder de voorwaarde dat de lener ervoor zorgt dat het niet zal worden gereproduceerd, gekopieerd, uitgeleend of op enigerlei andere wijze verspreid, noch gebruikt voor enig ander doel dan voor welke het ter beschikking is gesteld.													
		Vervanging hydraulisch systeem	Omschrijving	 hoogheemraadschap Hollands Noorderkwartier		Gemaal De Helsdeur				WTB	Schaal: 1:1		
						Staten, schema's en grafieken				Getekend	MO	31.10.22	
						P&ID				Revisie			
						Hydraulische unit en spuischuiven				Gezien			
		MO	Get. Gez.			IKC							
		03.23	Dat.			Funciec.	Bladnr.	Form.	Reg. nr.				
		A	Wijz.			006	068	A1	133345				

P6801 HYDRAULIEKPOMP 1	P6811 HYDRAULIEKPOMP 2	P6821 HYDRAULIEKPOMP 3	V6800 TANK SPUISCHUIVEN	V6810 TANK NOODPOMP	V6820 TANK NOODSCHUIVEN	V6805 LEKBAK HYDRO-UNIT
FABRIKAAT : NTB	FABRIKAAT : NTB	FABRIKAAT : NTB	INHOUD : NTB	INHOUD : NTB	INHOUD : NTB	INHOUD : NTB
TYPE : NTB	TYPE : NTB	TYPE : NTB				
CAPACITEIT : NTB L/h	CAPACITEIT : NTB L/h	CAPACITEIT : 0,018 L/h				
VERMOGEN : 2,2 kW	VERMOGEN : 1,5 kW	VERMOGEN : 5,5 kW				

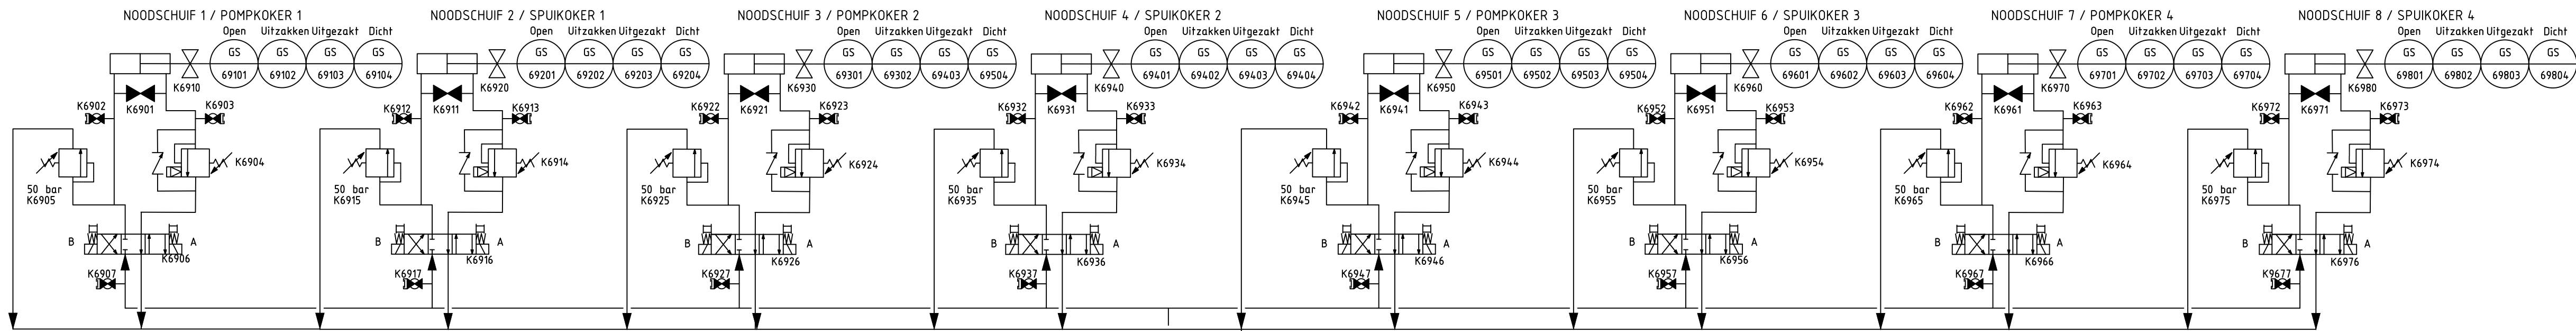

PERS NOODSCHUIVEN
BLAD P68

RETOUR NOODSCHUIVEN
BLAD P68

Deze tekening is eigendom van het Hoogheemraadschap Hollands Noorderkwartier en wordt uitgeleend onder de voorwaarde dat de lener ervoor zorgt dat het niet zal worden gereproduceerd, gekopieerd, uitgeleend of op enigerlei andere wijze verspreid, noch gebruikt voor enig ander doel dan voor welke het ter beschikking is gesteld.									
	Vervanging hydraulisch systeem	Omschrijving	 hoogheemraadschap Hollands Noorderkwartier Gemaal De Helsdeur Staten, schema's en grafieken P&ID Noodschuiven						
			WTB	Schaal: 1:1					
			Getekend	MO	31.10.22				
			Revisie						
			Gezien						
			IKC						
			Func. nr.	006	Bladnr.	069	Form.	A1	Reg. nr. 133345
			Dat.	03.23					
			Wijz.	A					