Ruimte V0.01 Ontvangstruimte

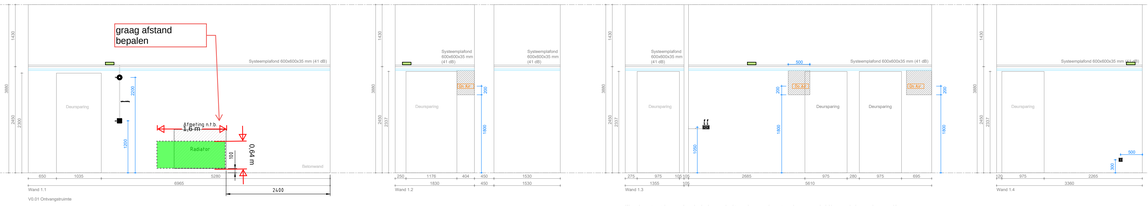

Ruimte V0.02 Sluis

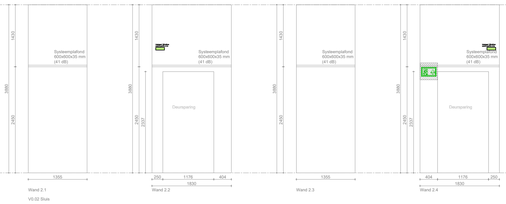

Ruimte V0.03 Opname - studio

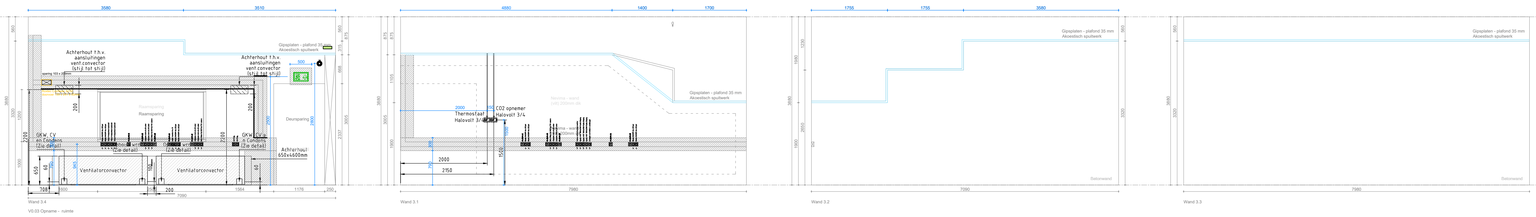

Ruimte V0.04 + V0.05 Regie- + serverruimte

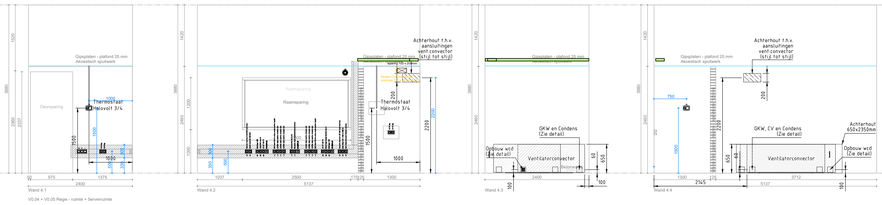

Ruimte V0.06 Edit - ruimte

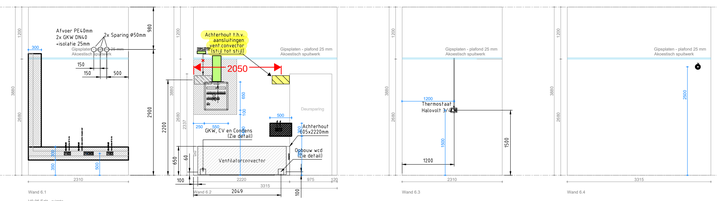

Ruimte V0.07 DIY - ruimte

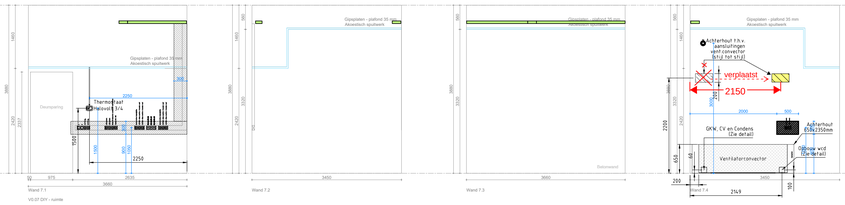

Ruimte V0.08 Podcast - studio

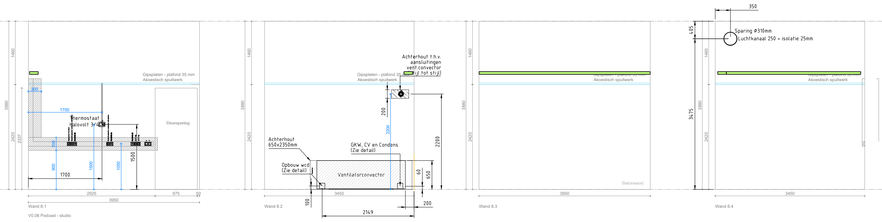

Plattegrond DO definitief

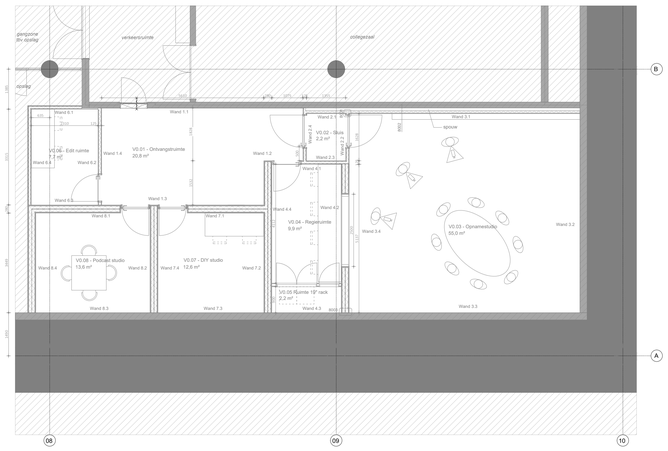

Detail aansluiting ventilatorconvector Werktuigbouwkundig

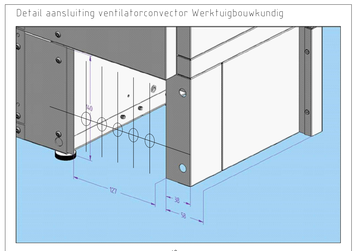

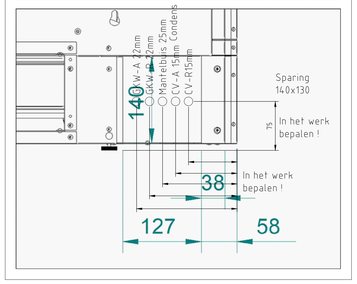

Detail aansluiting ventilatorconvector Elektrotechnisch

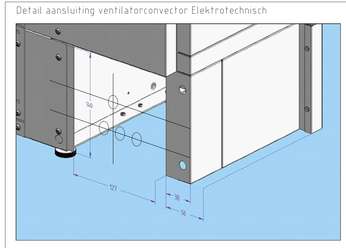

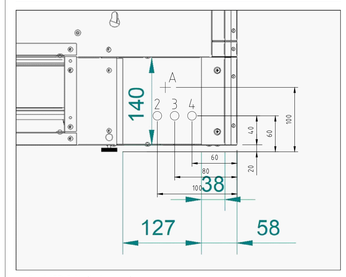

1 WCD 3/4 (halogeen)
2 Vrijgave/Storingsmelding 3/4
3 Thermostaat 3/4
4 Master/Slave (C.05+C.06 wand 3.4)

Wandaanzichten: E- & W- installatie

Stempel opdrachtgever:

cornelissen
Voor uitvoering
René Broeksteeg
10-3-2025

Onderlegger:	Documentnaam:	Datum:

ONTWERP

Wijziging	Omschrijving	Getekend	Datum
A	Thermostaten toegevoegd	MV	13-02-2025
B	Wandaanzichten aangepast conform opmerkingen	MV	27-02-2025

Project:
Mediacenter Neuron TU/e

Omschrijving:
WANDAANZICHTEN
KELDER

Datum:	30-01-2025
Formaat:	A0
Schaal:	1:50
Getekend:	-
Gezien:	
Akkoord:	
Projectnummer:	PR7052
Tekeningnummer:	WANDAANZICHTEN

koninklijke Kuijpers
Kuijpers Service B.V.
Vestiging Helmond
tel: 0492-57 86 00
info@kuijpers.nl
www.kuijpers.nl

Bestandsnaam: W-WT-5005-001.dwg

Deze tekening is eigendom van Kuijpers en mag zonder onze uitdrukkelijke toestemming niet gekopieerd of aan derden ter inzage worden gegeven, noch voor of door derden worden gebruikt.