


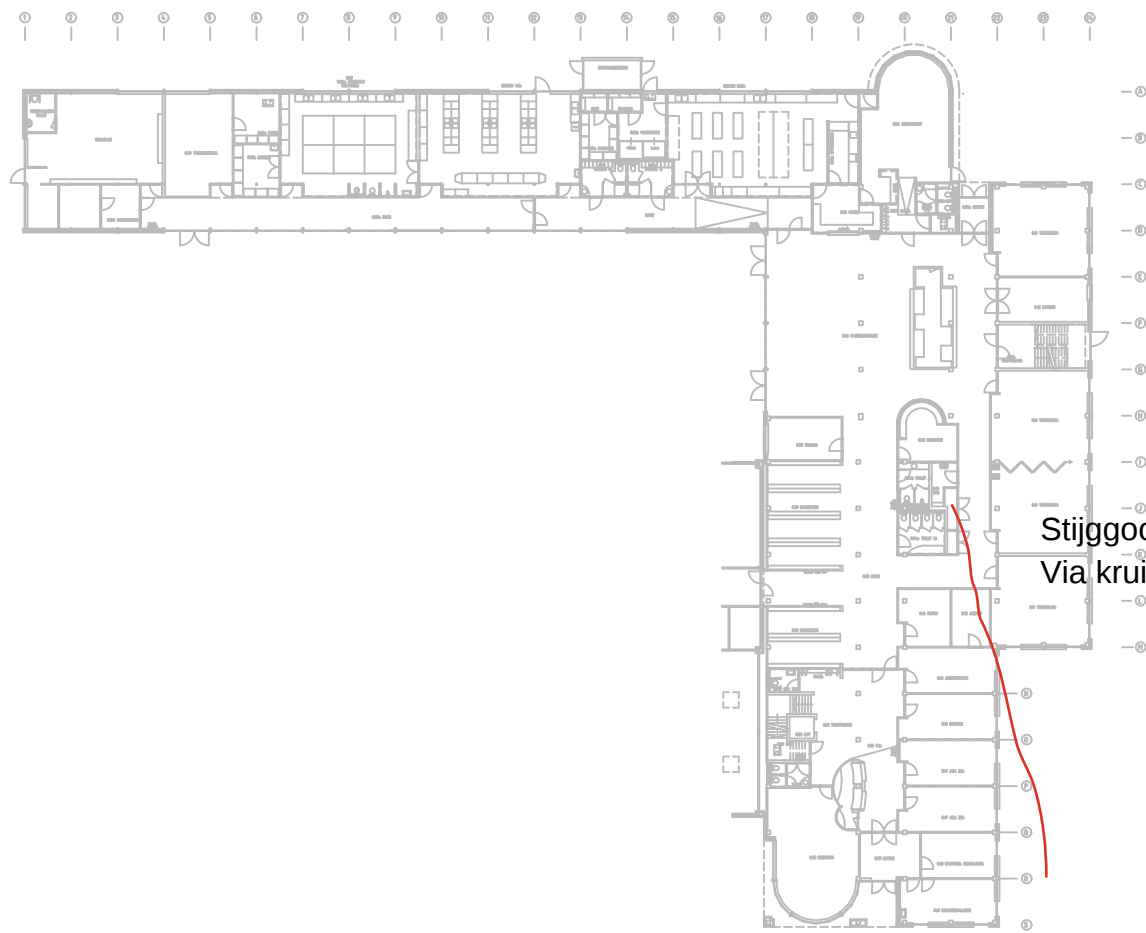

Stijggoot vanuit de meterkast
Via kruipruimte richting Boerhaavestraat