




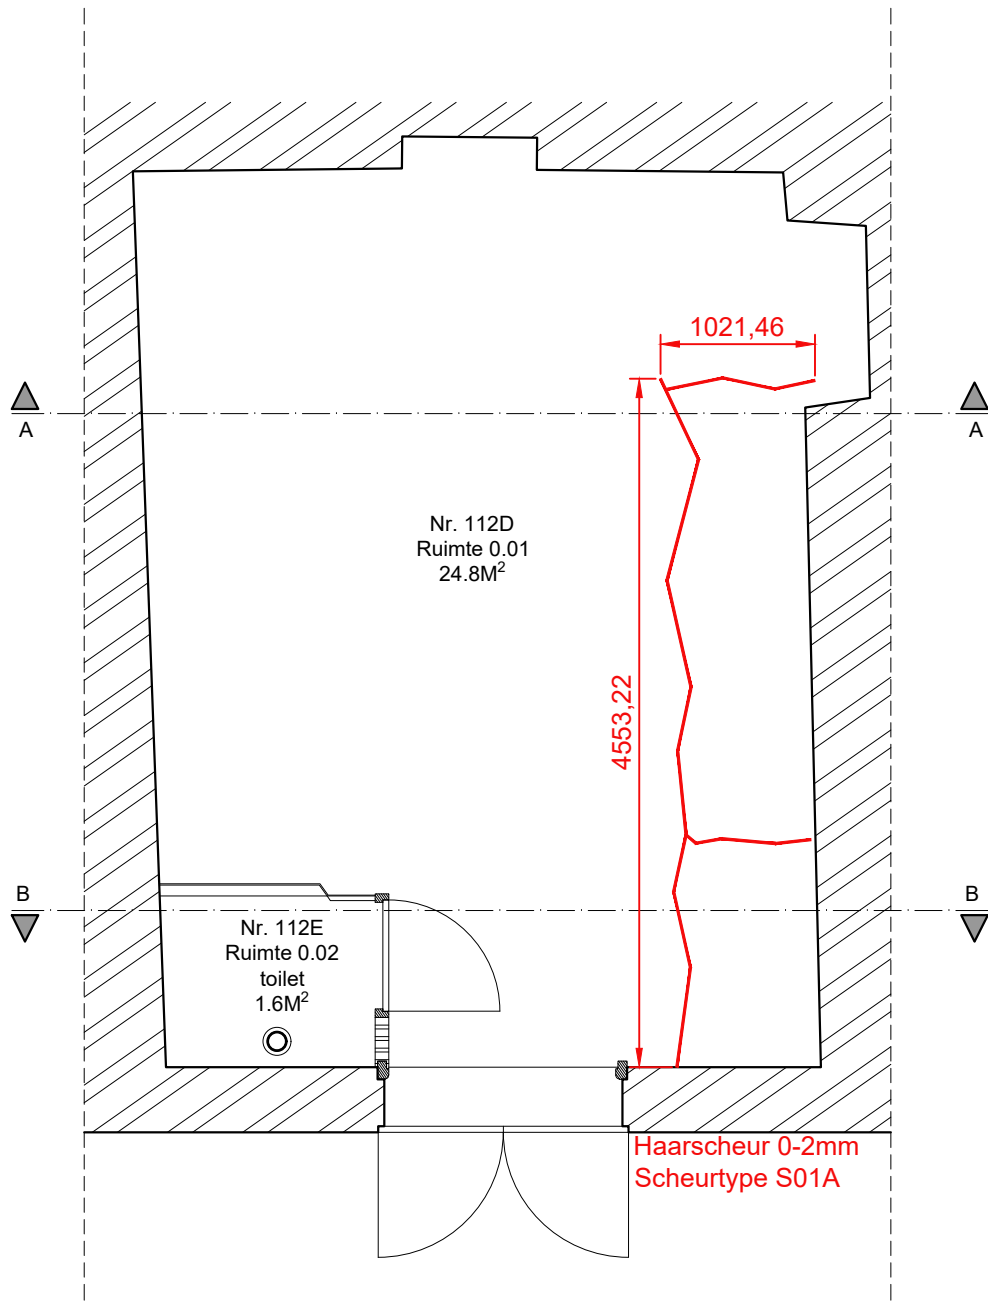

Plattegrond

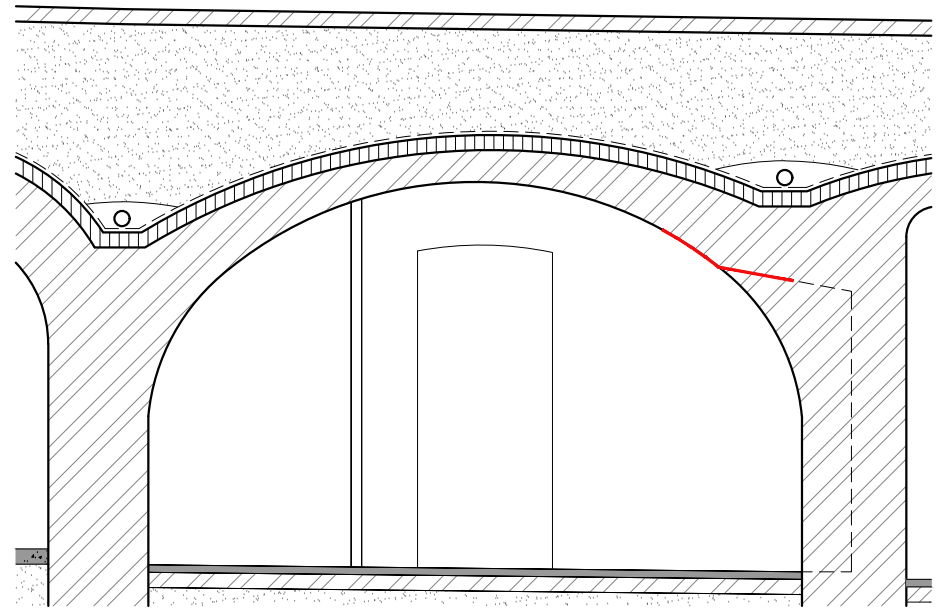


Doorsnede A

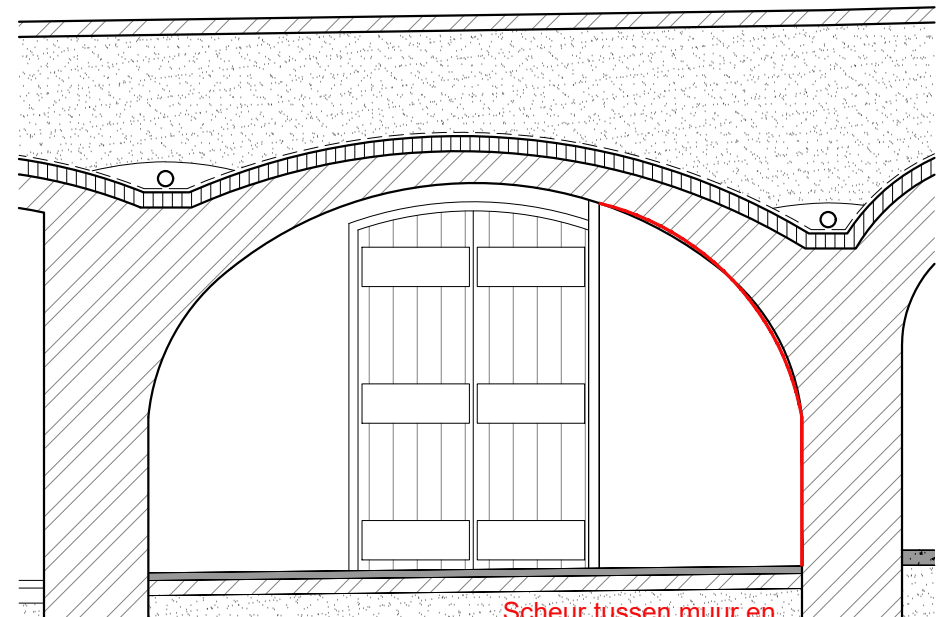

Doorsnede B

Scheur tussen muur en
werfmuur c.a. 4mm


Project	Opdrachtgever	Schaal	Formaat	Project nr.	Datum van afgifte	ALLE MATEN IN HET WERK OP TE NEEMEN OF TE CONTROLLEREN DOOR AANDEKER. LET OP! DIT IS GEEN WERKTEKENING! ARCHITECTENKANTOOR T P D S
Herstelplan werkelders	Gemeente Utrecht	1:50	A4	24.02	10-10-2024	
Adres	Naam	Tekening nummer	Wijziging	Datum van wijziging		
Oudegracht aan de werf 112-D	Schadebeeldtekeningen	1	A	10-02-2025		

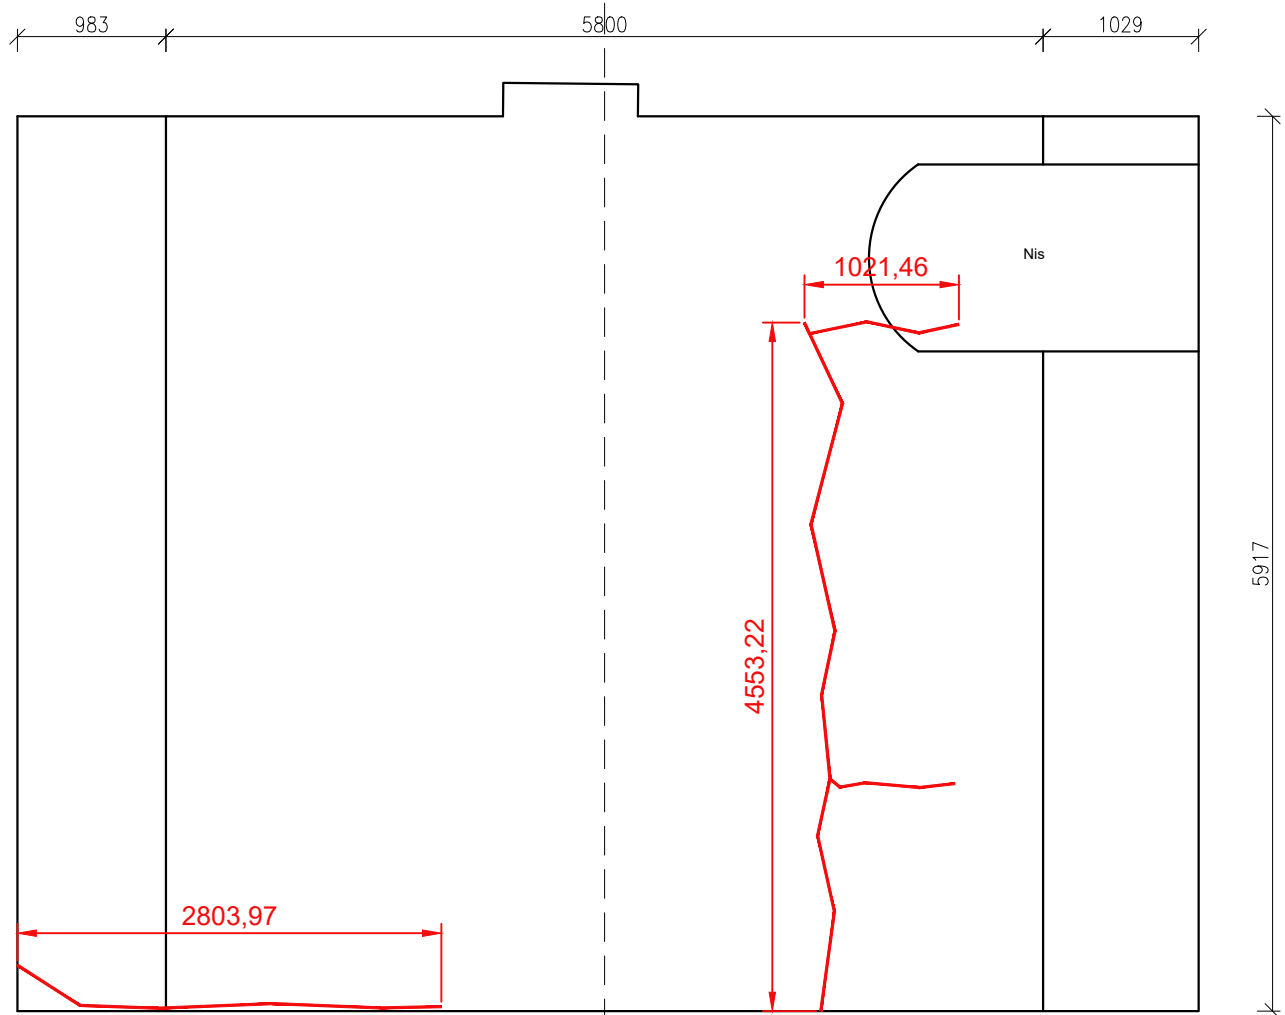

Scheur tussen muur en
werfmuur c.a. 4mm

Haarscheur 0-2mm
Scheurtype S01A

Bovenaanzicht uitgeslagen

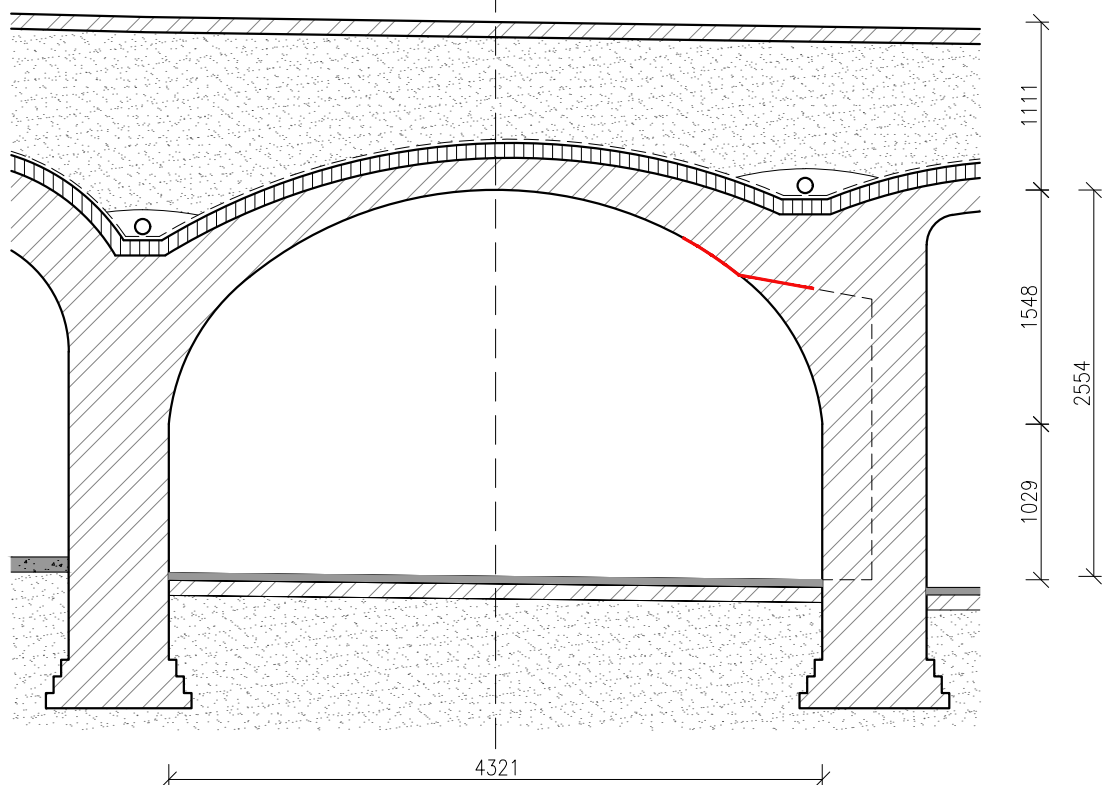

Doorsnede

Project	Opdrachtgever	Schaal	Formaat	Project nr.	Datum van uitgifte	ALLE MATEN IN HET WERK OP 'TE NEMEN OF TE CONTROLLEREN DOOR AANNEEMER. LET OP! DIT IS GEEN WERKTEKENING.
Herstelplan werfkelders	Gemeente Utrecht	1:50	A4	24.02	10-10-2024	ARCHITECTENKANTOOR
Adres	Naam	Tekening nummer	Wijziging	Datum van wijziging		T P D S
Oudegracht aan de werf 112-D	Schadebeeldtekeningen	2	A	10-02-2025		