




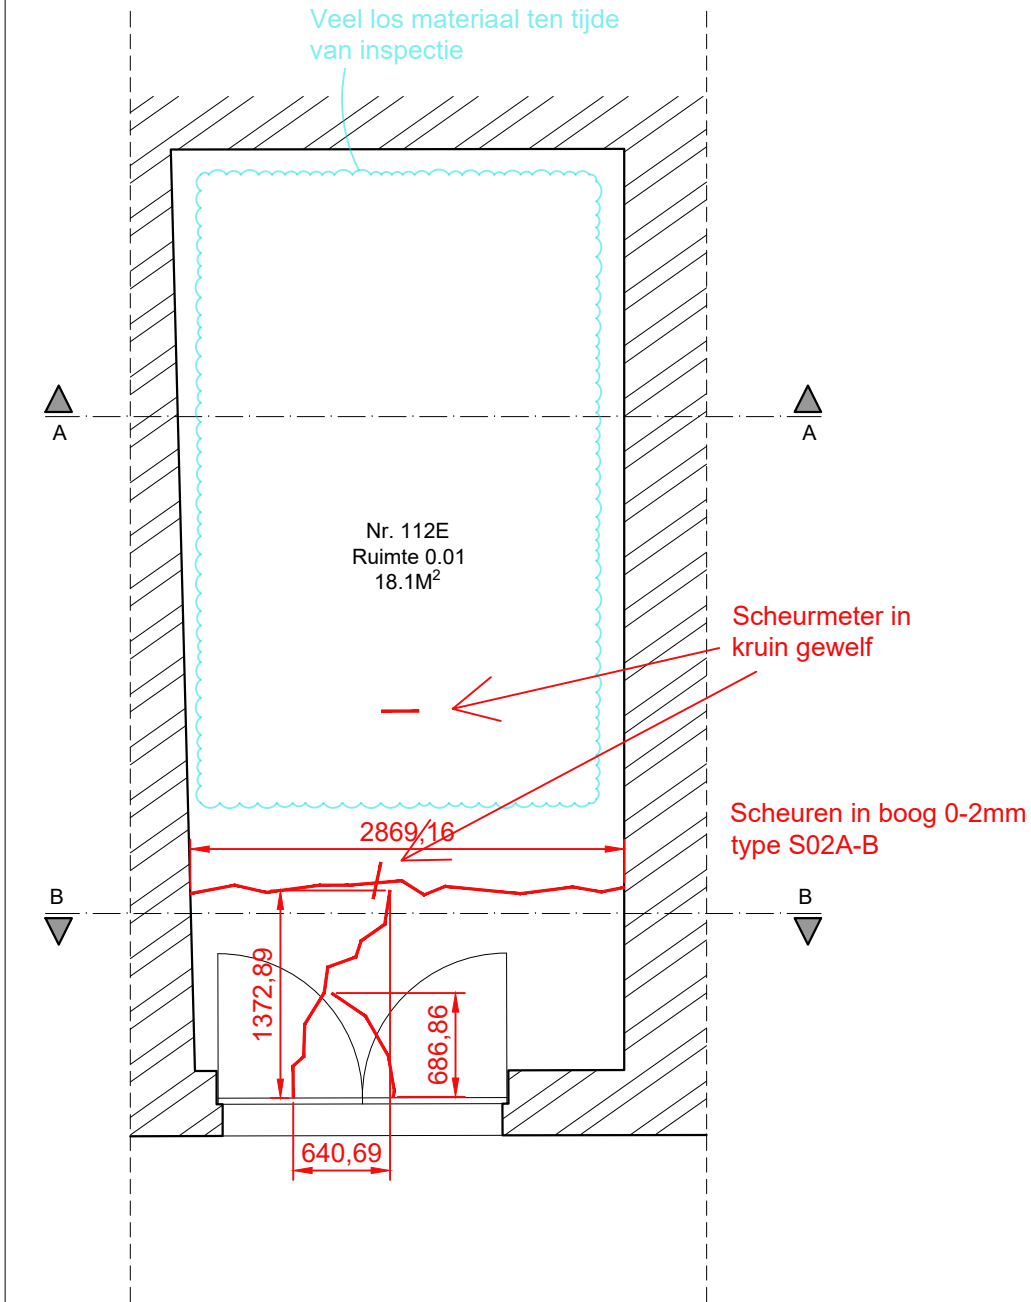

Plattegrond

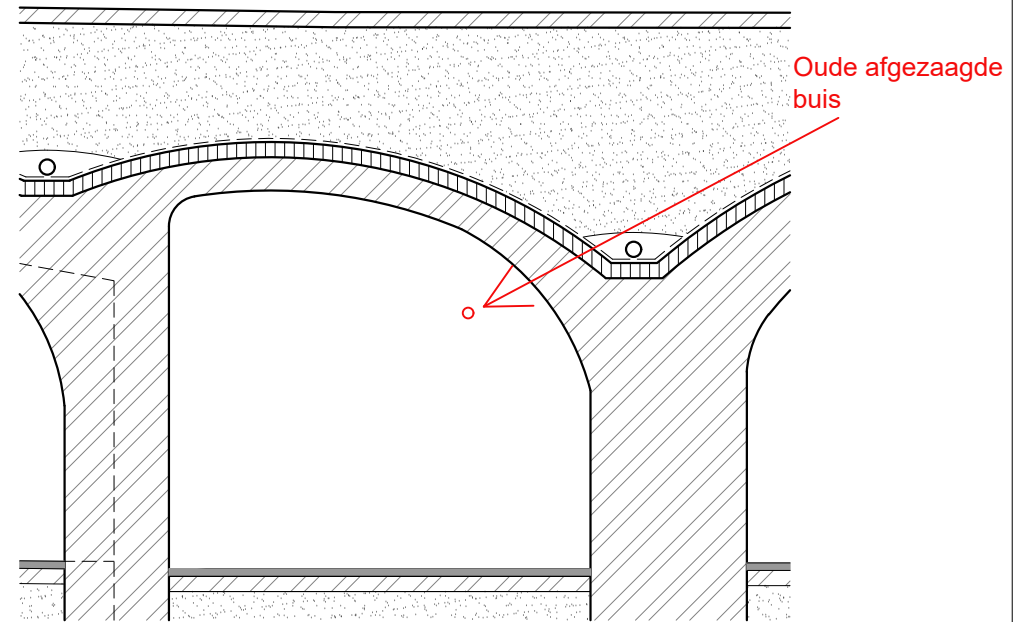


Doorsnede A

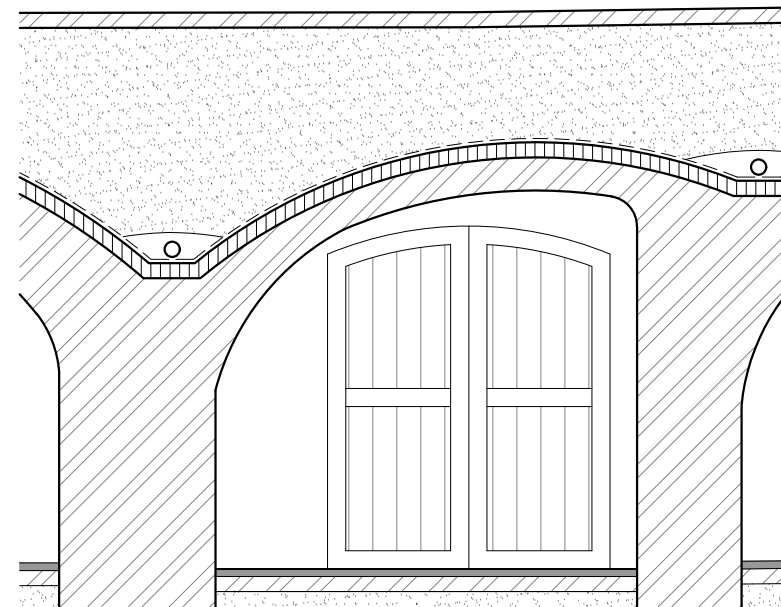


Doorsnede B

Project	Opmettende	Schaal	Formaat	Project nr.	Datum van aflevering	ALLE MATEN IN HET WERK OP TE NEEMEN OF TE CONTROLLEREN DOOR AANDEKER. LET OP! DIT IS GEEN WERKTEKENING. ARCHITECTENKANTOOR T P D S
Herstelplan werkelders	Gemeente Utrecht	1:50	A4	24.02	10-10-2024	
Adres	Schadebeeldtekeningen	Tekening nummer	1	Wijziging	Datum van wijziging	
Oudegracht aan de werf 112-E				A	10-02-2025	

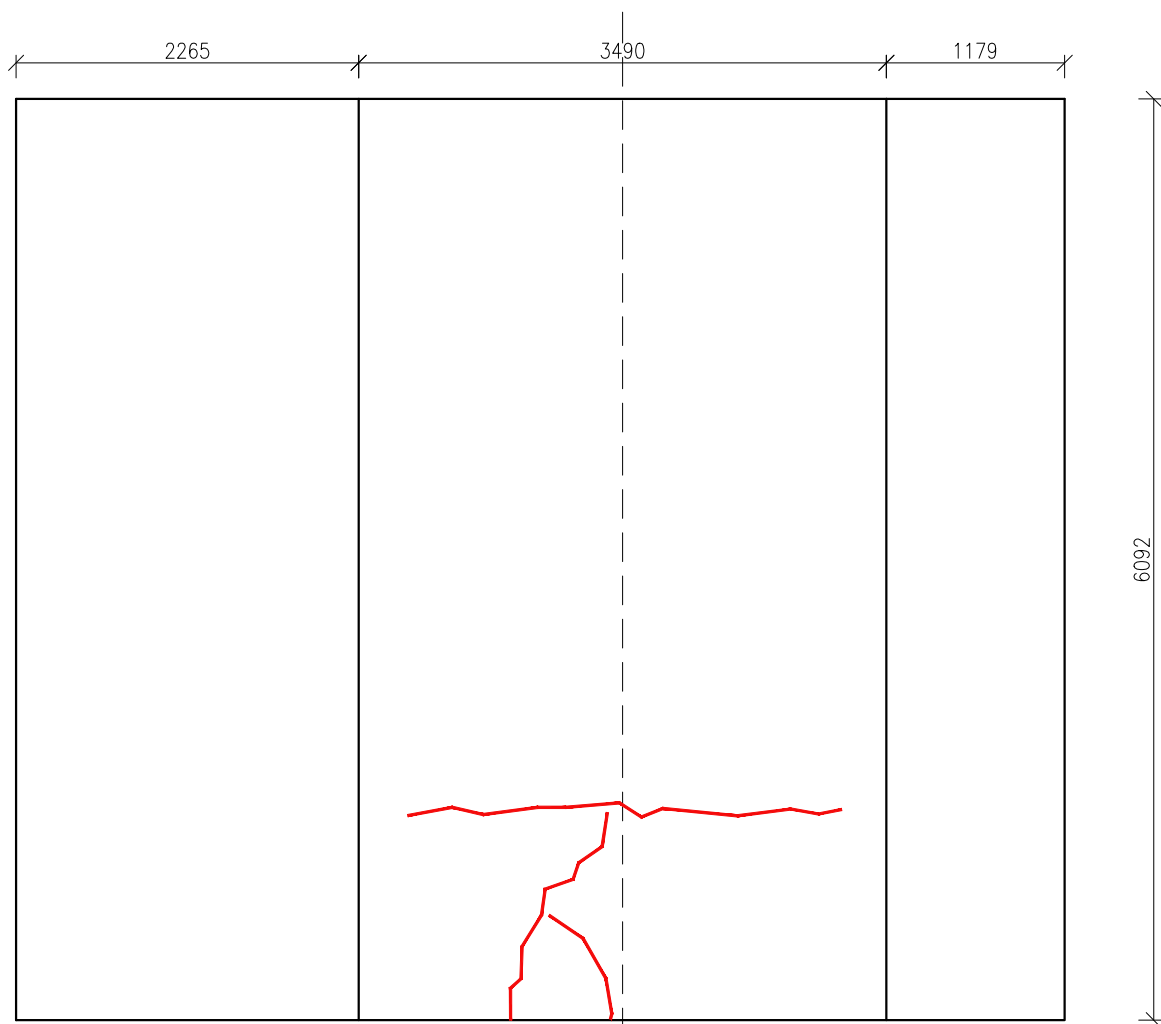

Scheuren in boog 0-2mm
type S02A-B

Bovenaanzicht uitgeslagen

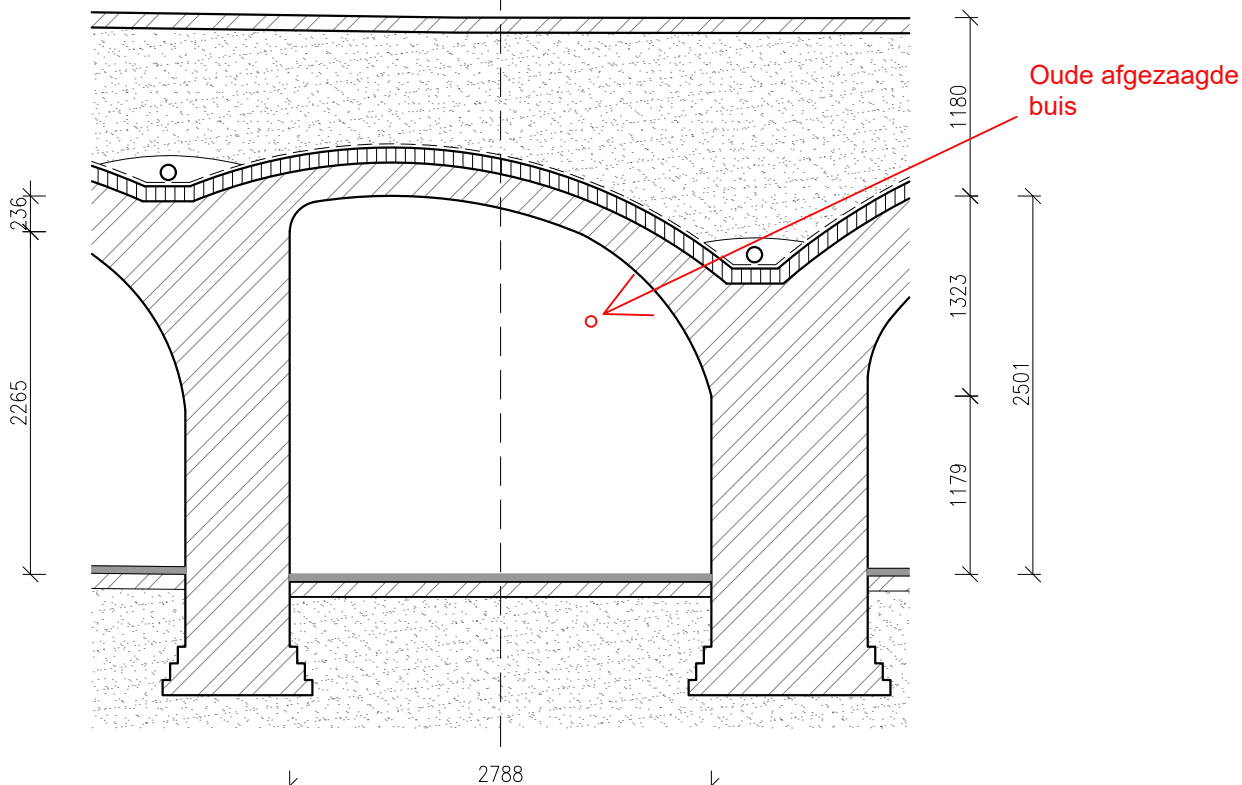

Doorsnede

Project	Opdrachtgever	Schaal	Formaat	Project nr.	Datum van uitgifte	ALLE MATEN IN HET WERK OP 'E NEDEN OF 'E CONTROLLEREN DOOR AANNEEMER. LET OP! DIT IS GEEN WERKTEKENING
Herstelplan werfkelders	Gemeente Utrecht	1:50	A4	24.02	10-10-2024	ARCHITECTENKANTOOR
Adres	Naam	Tekening nummer	Wijziging	Datum van wijziging		T P D S
Oudegracht aan de werf 112-E	Schadebeeldtekeningen	2	A	10-02-2025		