



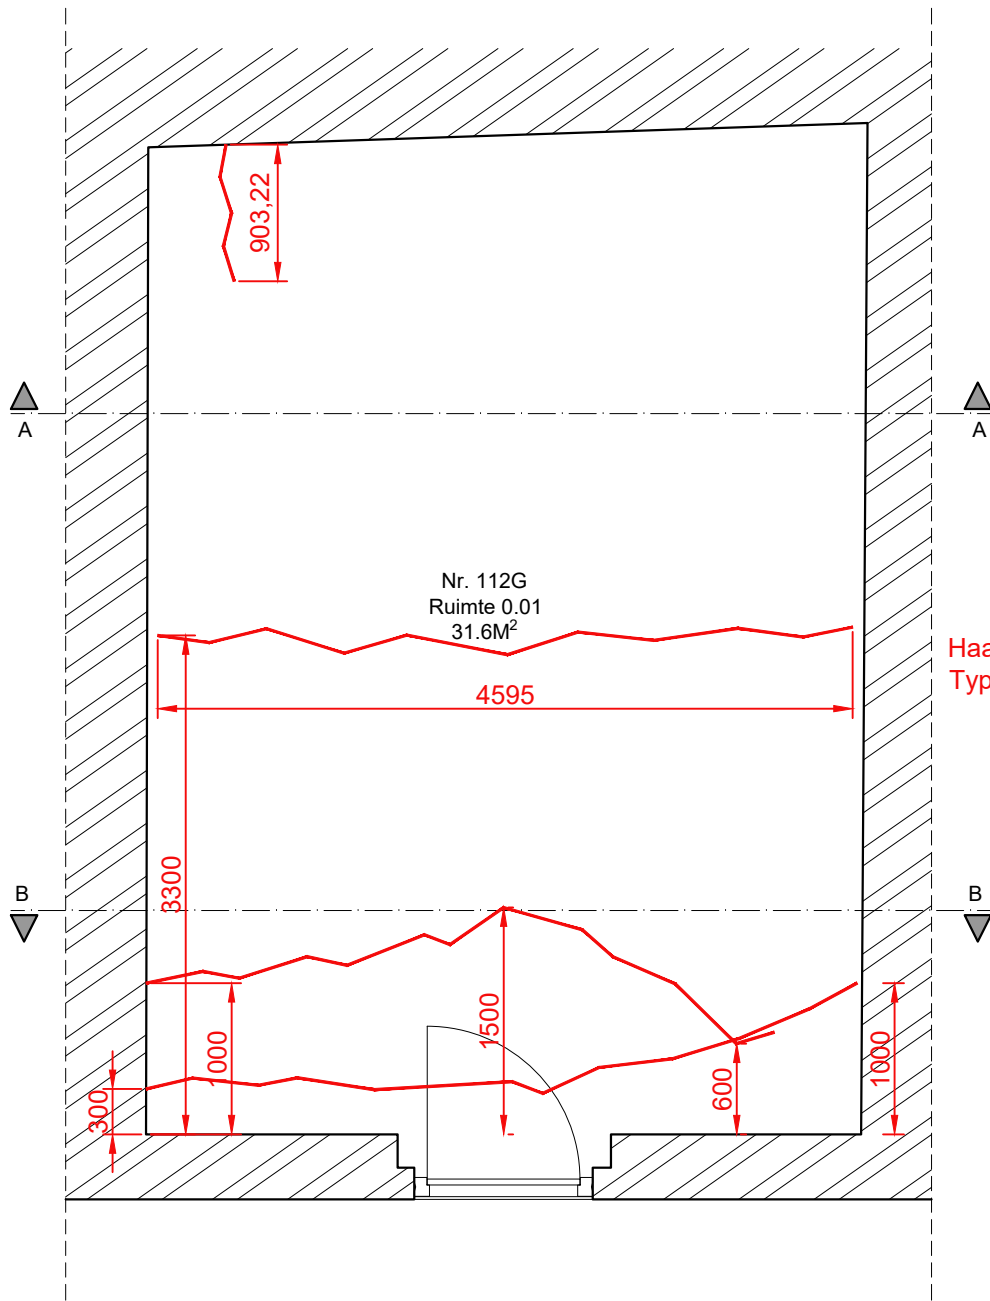


Plattegrond

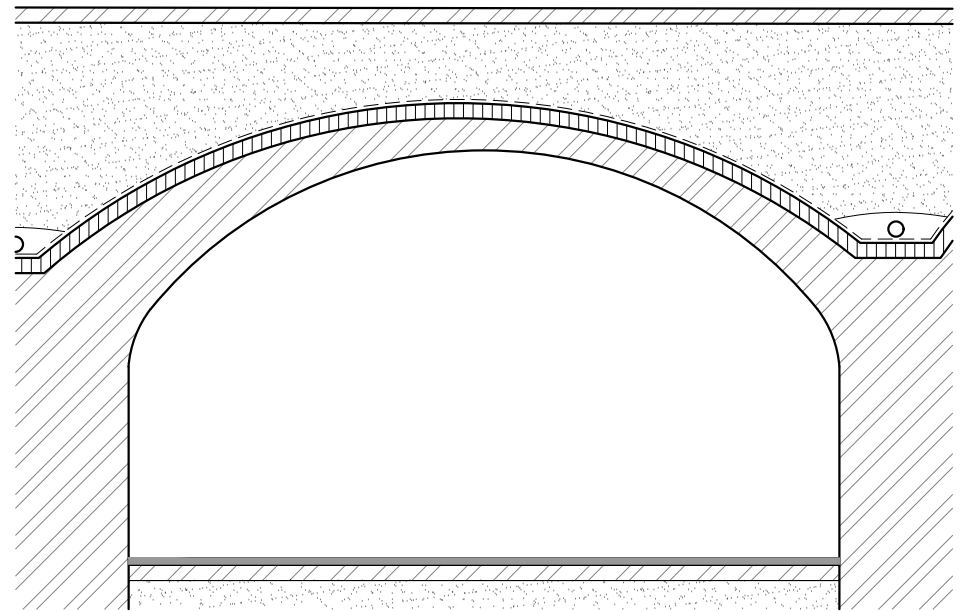

Doorsnede A

Haarscheur 0-2mm
Type S02A

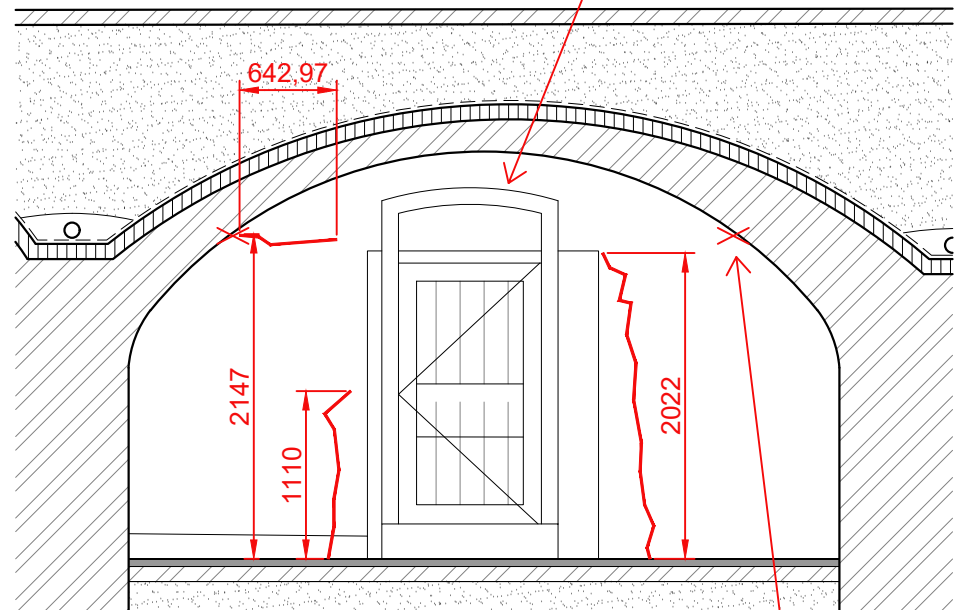

Doorsnede B

Gevelanker

Project	Opdrachtgever	Schaal	Formaat	Project nr.	Datum van aflevering	ALLE MATEN IN HET WERK OP TE NEEMEN OF TE CONTROLLEREN DOOR AANDEKER. LET OP! DIT IS GEEN WERKTEKENING. ARCHITECTENKANTOOR T P D S
Herstelplan werkelders	Gemeente Utrecht	1:50	A4	24.02	10-10-2024	
Adres	Schadebeeldtekeningen	Tekening nummer	1	Wijziging	Datum van wijziging	


Oudegracht aan de werf 112-G

Schadebeeldtekeningen


1

A

10-02-2025

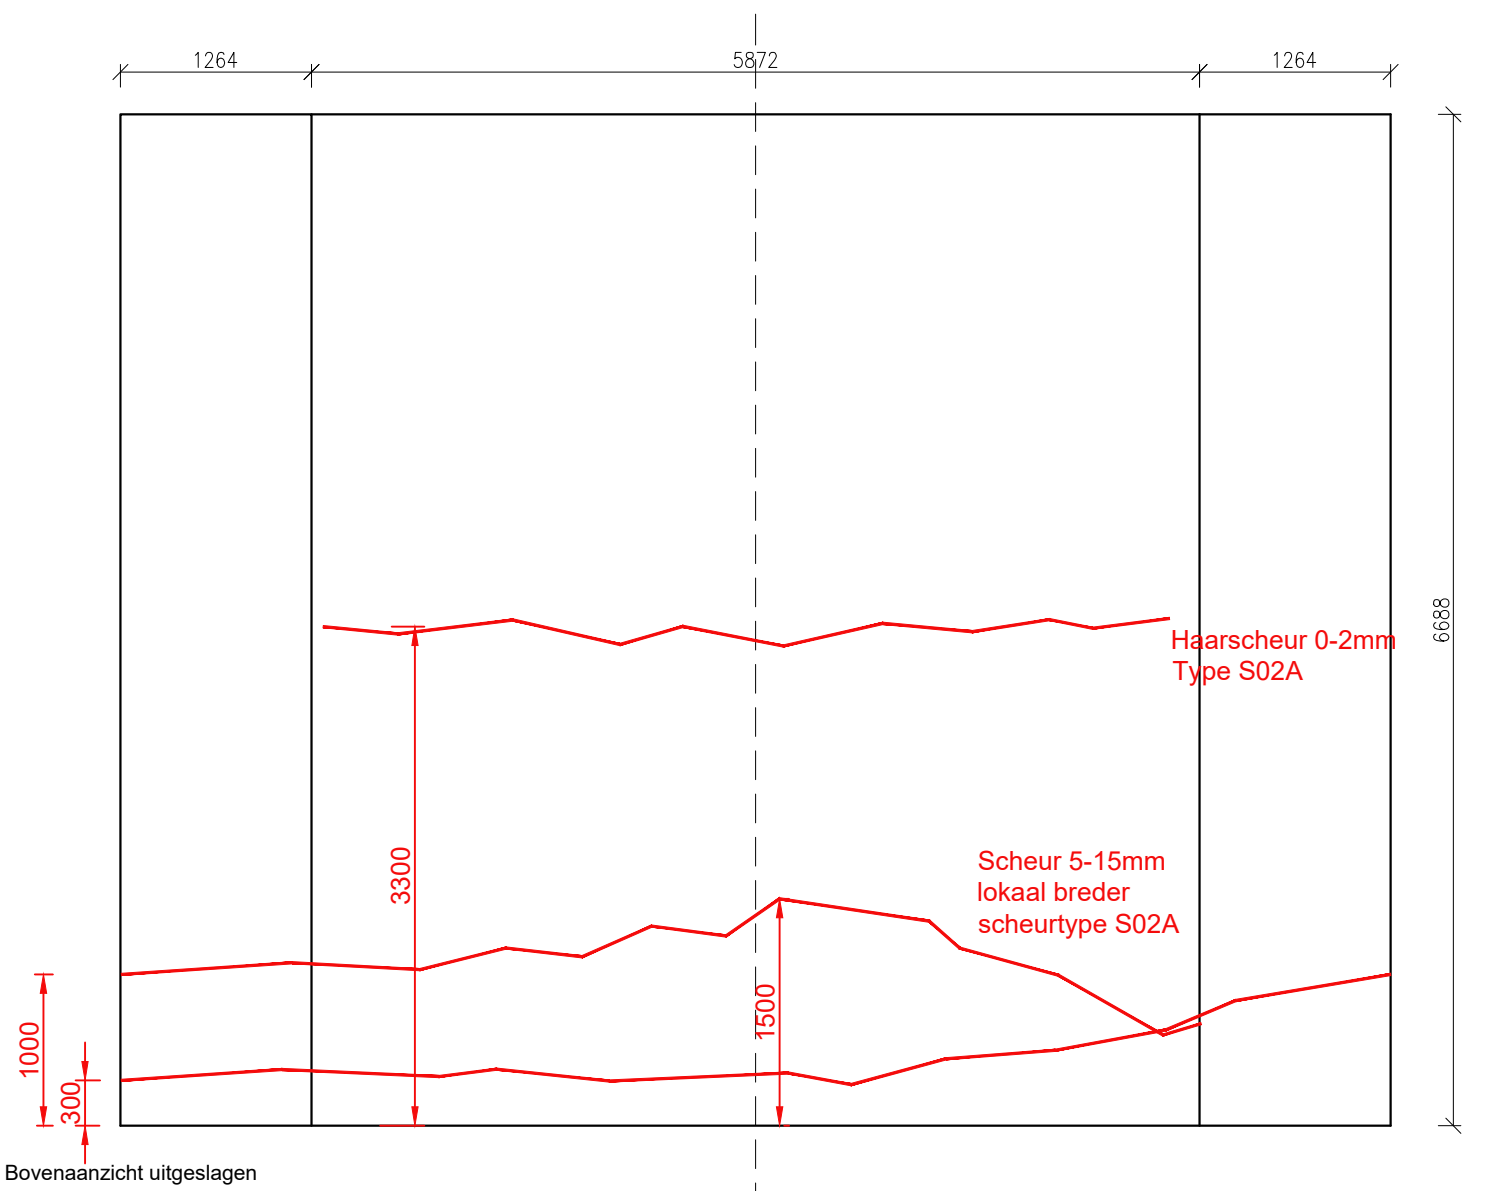


Bovenaanzicht uitgeslagen

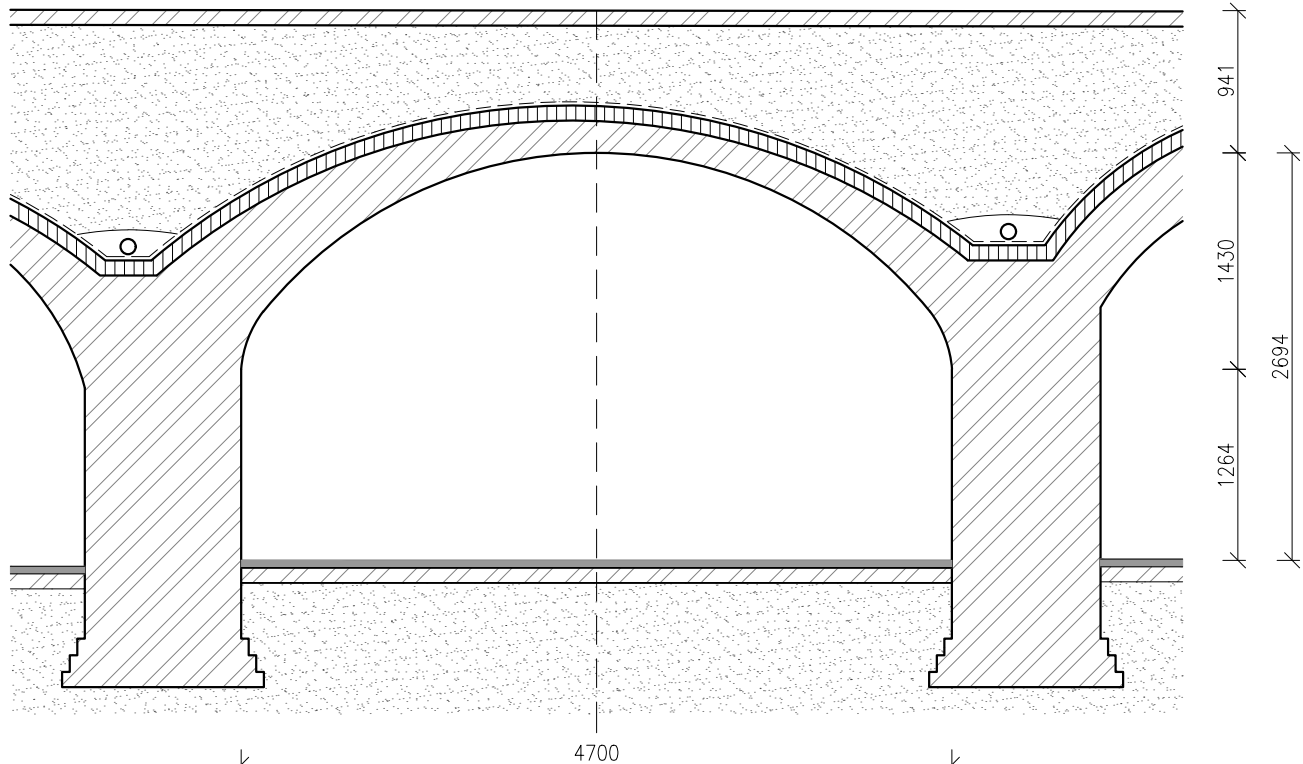


Doorsnede

Project	Opdrachtgever	Schaal	Formaat	Project nr.	Datum van uitgifte	ALLE WAKEN IN HET WERK OP 'TE NEMEN OF TE CONTROLEREN DOOR AANWEEZER. LET OP! DIT IS GEEN WERKTEKENING. ARCHITECTENKANTOOR T P D S
Herstelplan werkelders	Gemeente Utrecht	1:50	A4	24.02	10-10-2024	
Adres	Naam	Tekening nummer	Wijziging	Datum van wijziging		
Oudegracht aan de werf 112-G	Schadebeeldtekeningen	2	A	10-02-2025		

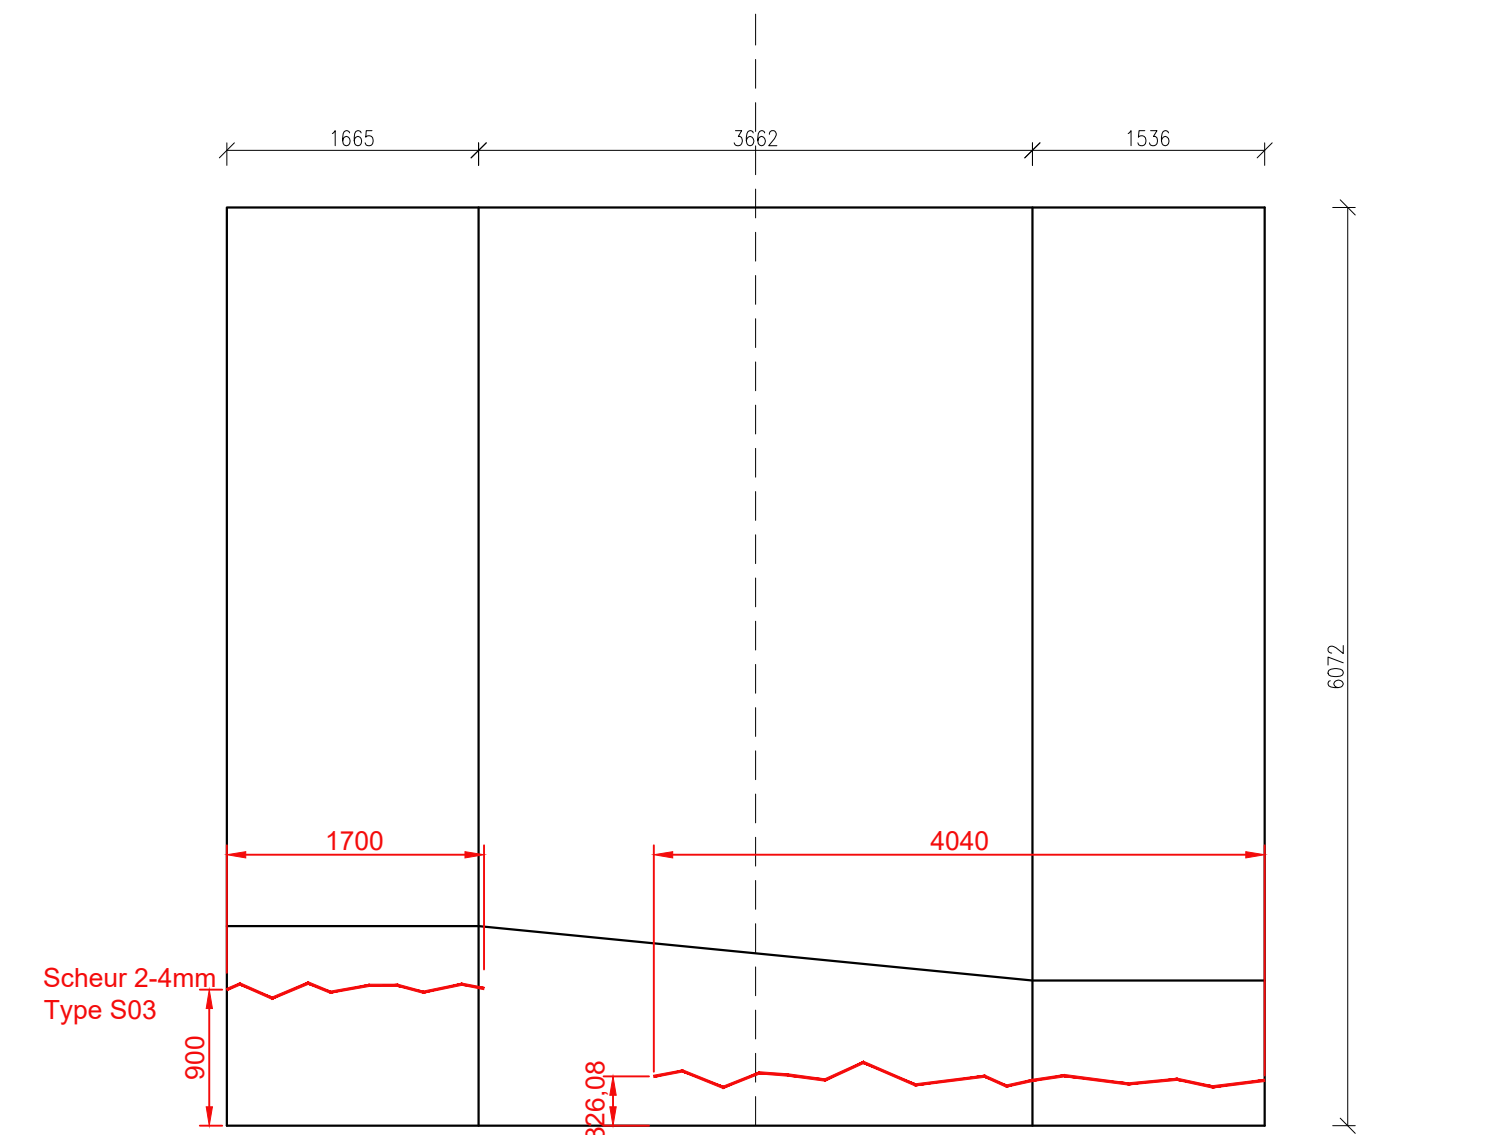

Bovenaanzicht uitgeslagen

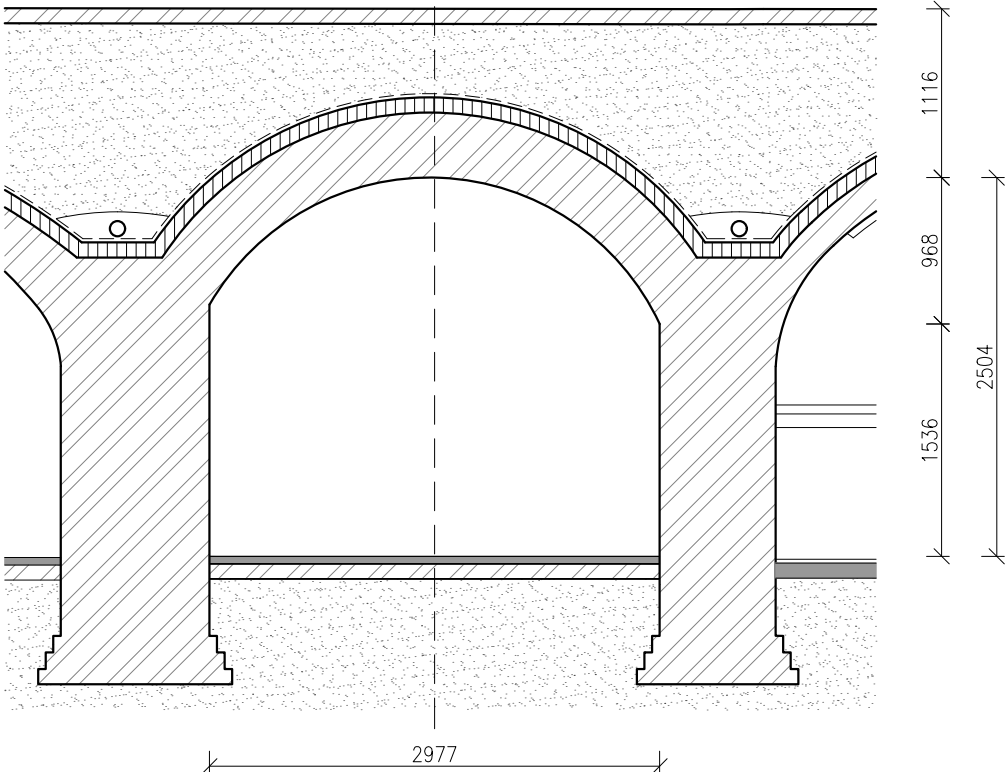

Doorsnede

Project	Opdrachtgever	Schaal	Formaat	Project nr.	Datum van uitgifte	ALLE MATEN IN HET WERK OP TE NEEMEN OF TE CONTROLLEREN DOOR AANNEEMER. LET OP! DIT IS GEEN WERKTEKENING.
Herstelplan werfkelders	Gemeente Utrecht	1:50	A4	24.02	10-10-2024	ARCHITECTENKANTOOR
Adres	Naam	Tekening nummer	Wijziging	Datum van wijziging		T P D S
Oudegracht aan de werf 112-H	Schadebeeldtekeningen	2	A	10-02-2025		