




i.v.m. tegels en plastic plafondplaat constructie niet te inspecteren

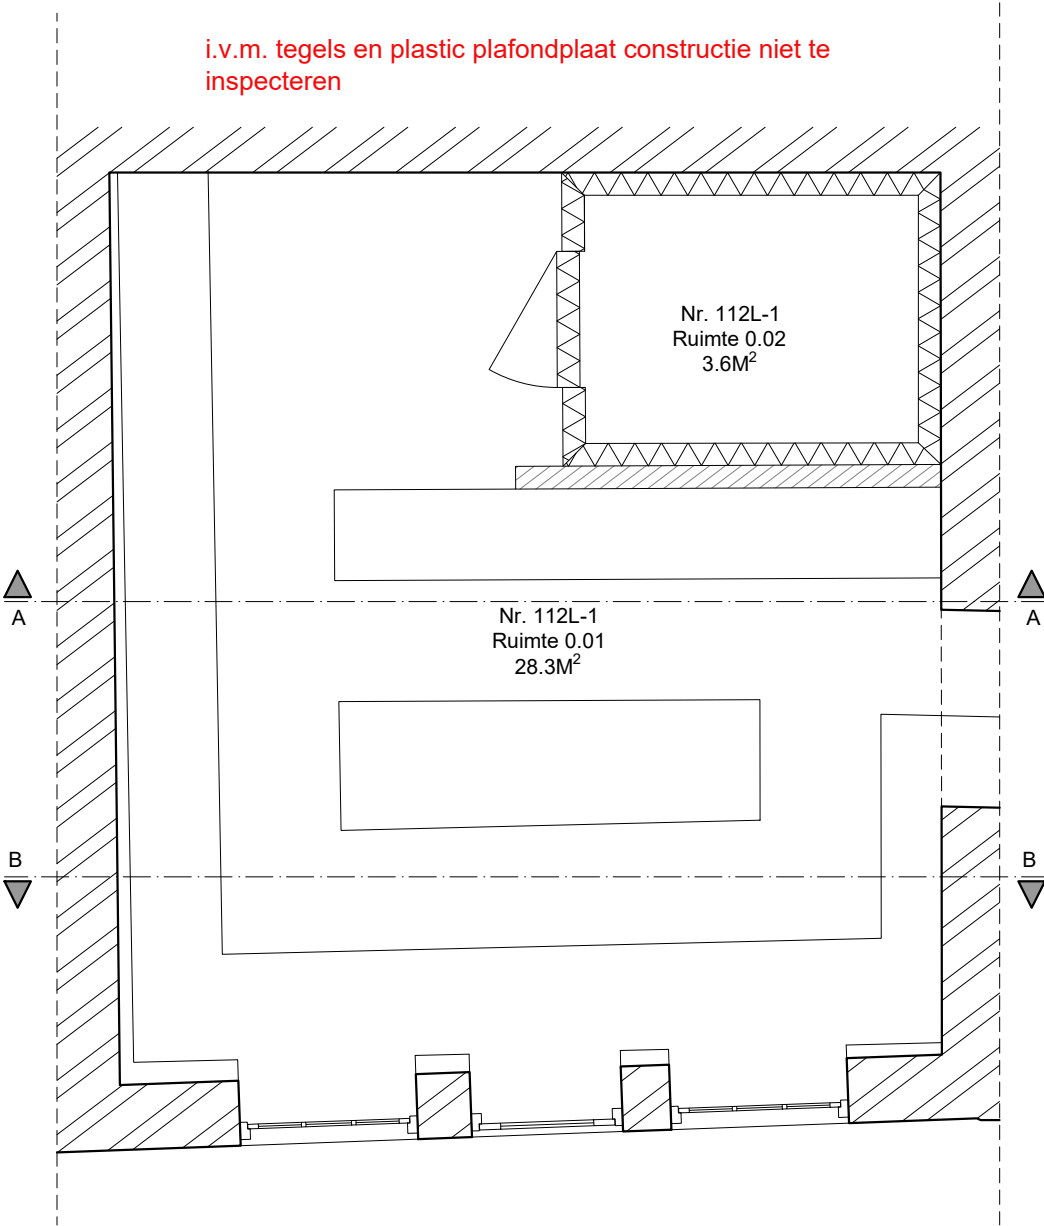

Plattegrond

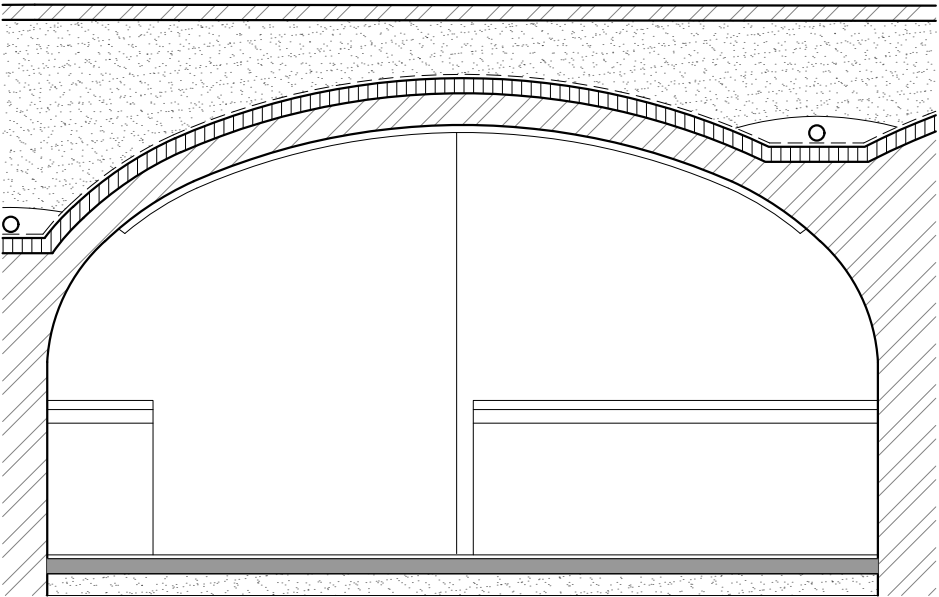


Doorsnede A

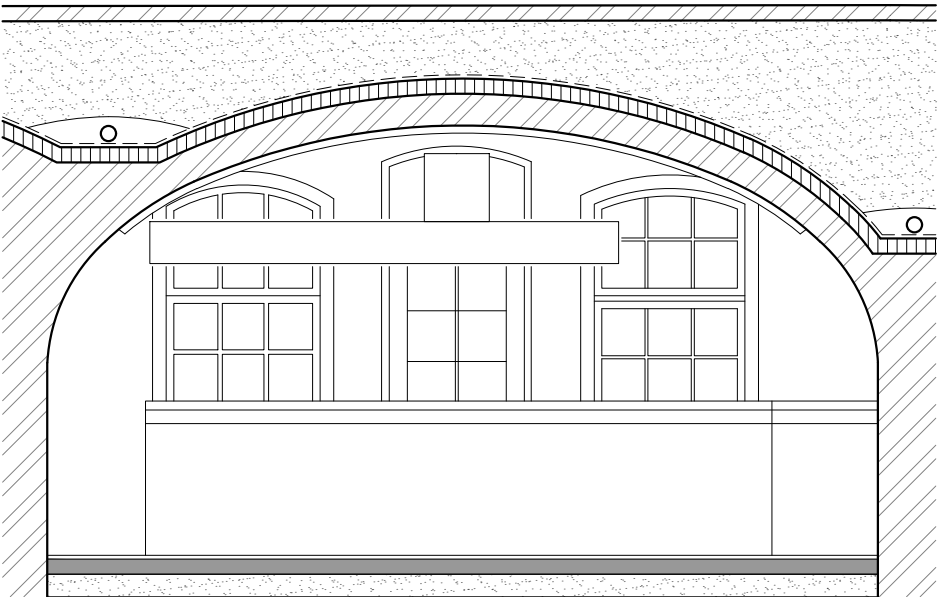


Doorsnede B

Project	Opdrachtgever	Schaal	Formaat	Project nr.	Datum van afgifte	ALLE WAKEN IN HET WERK OP TE NEEMEN OF TE CONTROLLEREN DOOR AANWENDE. LET OP! DIT IS GEEN WERKTEKENING ARCHITECTENKANTOOR T P D S
Herstelplan werkelders	Gemeente Utrecht	1:50	A4	24.02	10-10-2024	
Adres	Naam	Tekening nummer	Wijziging	Datum van wijziging		
Oudegracht aan de werf 112-L1	Schadebeeldtekeningen	1	A	10-02-2025		

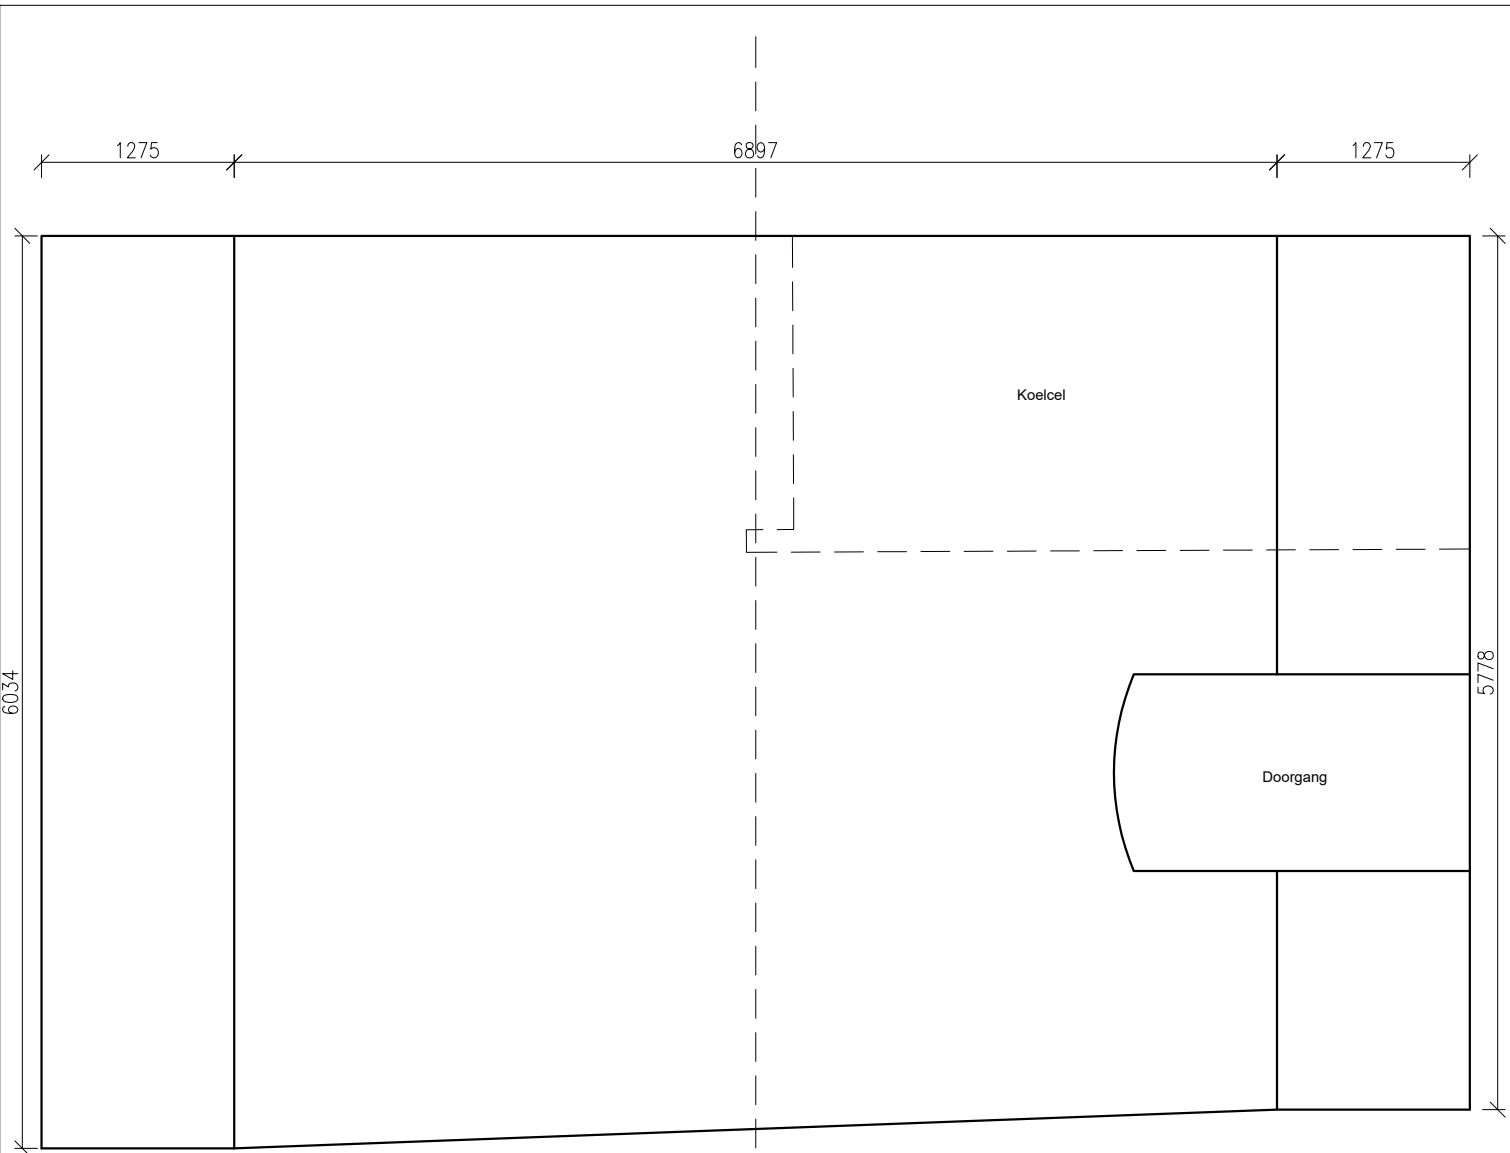

Bovenaanzicht uitgeslagen

i.v.m. tegels en plastic plafondplaat constructie niet te inspecteren

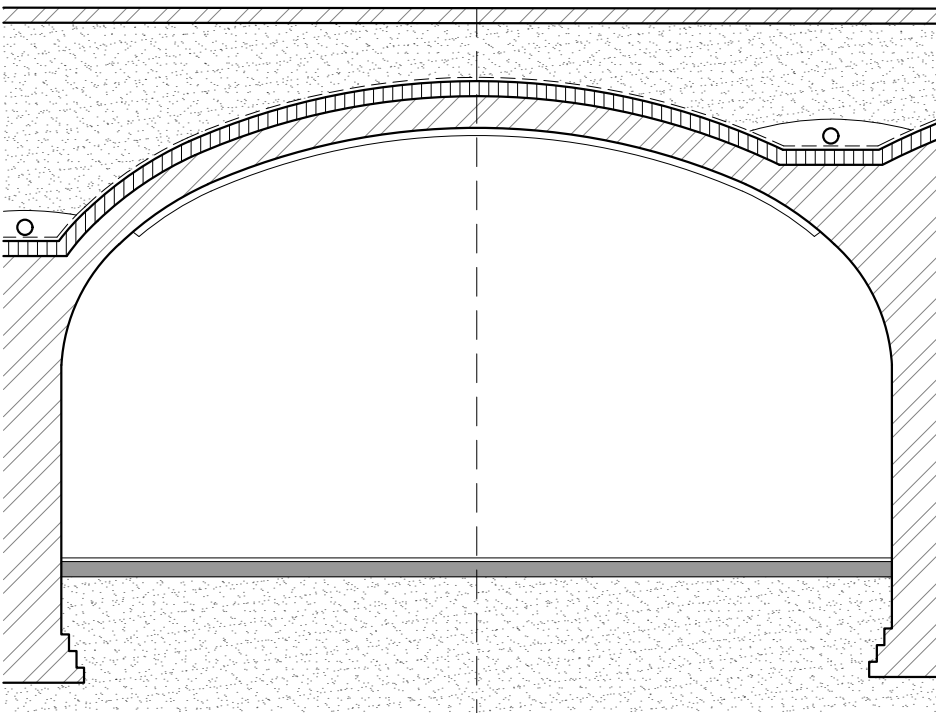

Doorsnede

Project	Opdrachtgever	Schaal	Formaat	Project nr.	Datum van uitgifte	ALLE MATEN IN HET WERK OP TE NEMEN OF TE CONTROLLEREN DOOR AANWENDEK. LET OP! DIT IS GEEN WERKTEKENING! ARCHITECTENKANTOOR T P D S
Herstelplan werfkelders	Gemeente Utrecht	1:50	A4	24.02	10-10-2024	
Adres	Naam	Tekening nummer	Wijziging	Datum van wijziging		

Oudegracht aan de werf 112-L1


Schadebeeldtekeningen

2


A

10-02-2025

i.v.m. tegels en verlaagd plafond niet te inspecteren

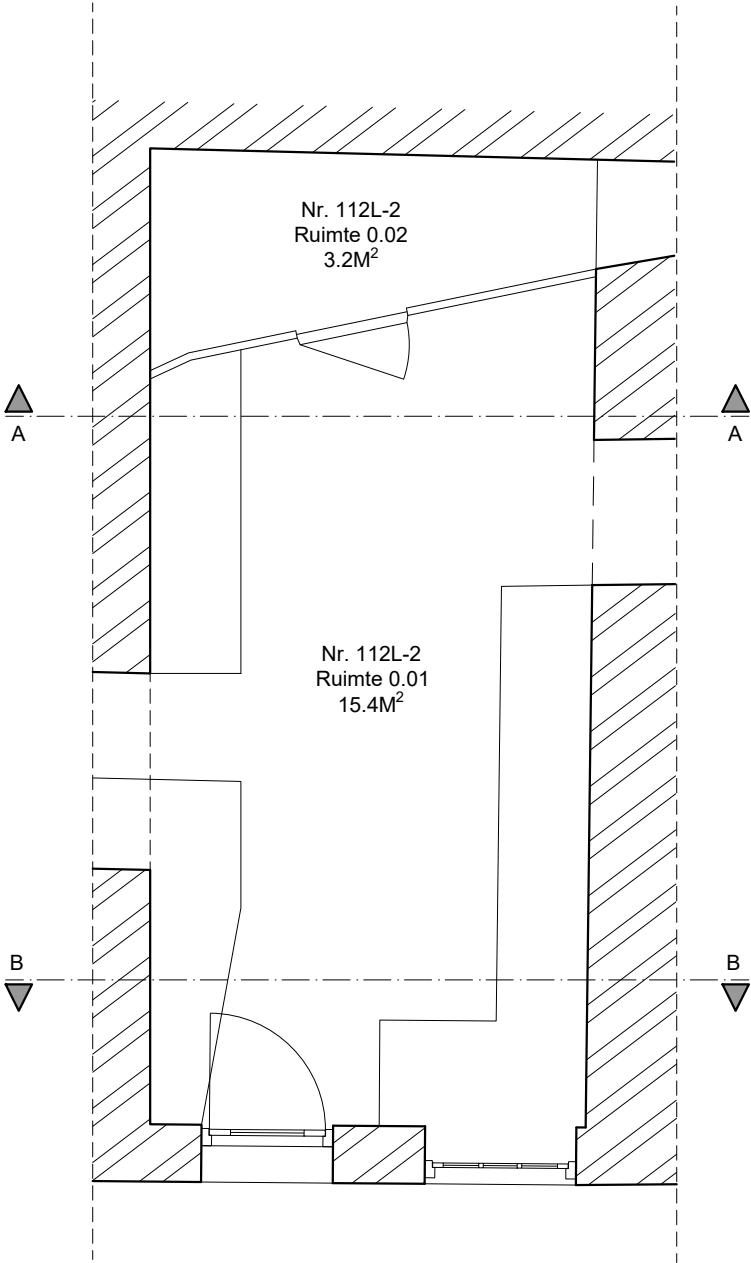

Plattegrond

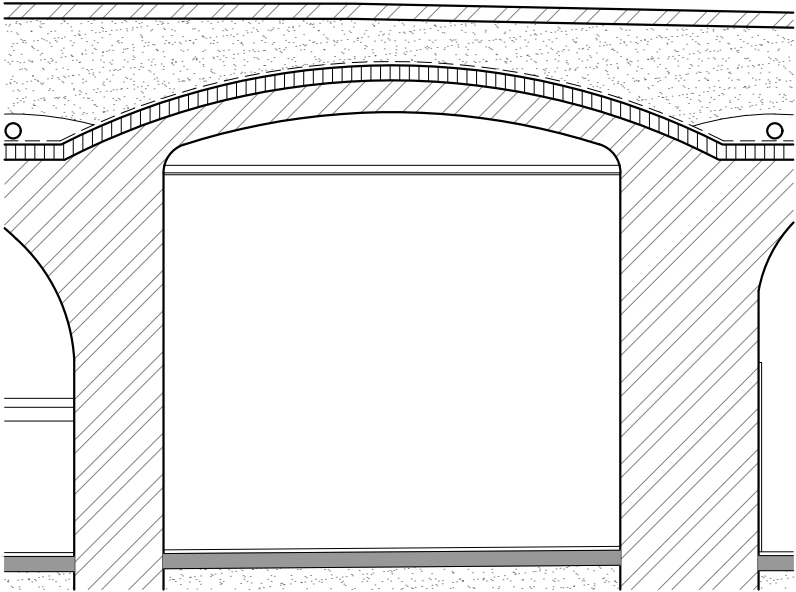


Doorsnede A




Doorsnede B

Project	Opdrachtgever	Schaal	Formaat	Project nr.	Datum van aflevering	ALLE WAKEN IN HET WERK OP TE NEMEN OF TE CONTROLEREN DOOR AANWENDELIJKE. LET OP! DIT IS GEEN WERKTEKENING
Herstelplan werkelders	Gemeente Utrecht	1:50	A4	24.02	10-10-2024	
Adres	Naam	Tekening nummer	Wijziging	Datum van wijziging		
Oudegracht aan de werf 112-L2	Schadebeeldtekeningen	1	A	10-02-2025		ARCHITECTENKANTOOR T P D S

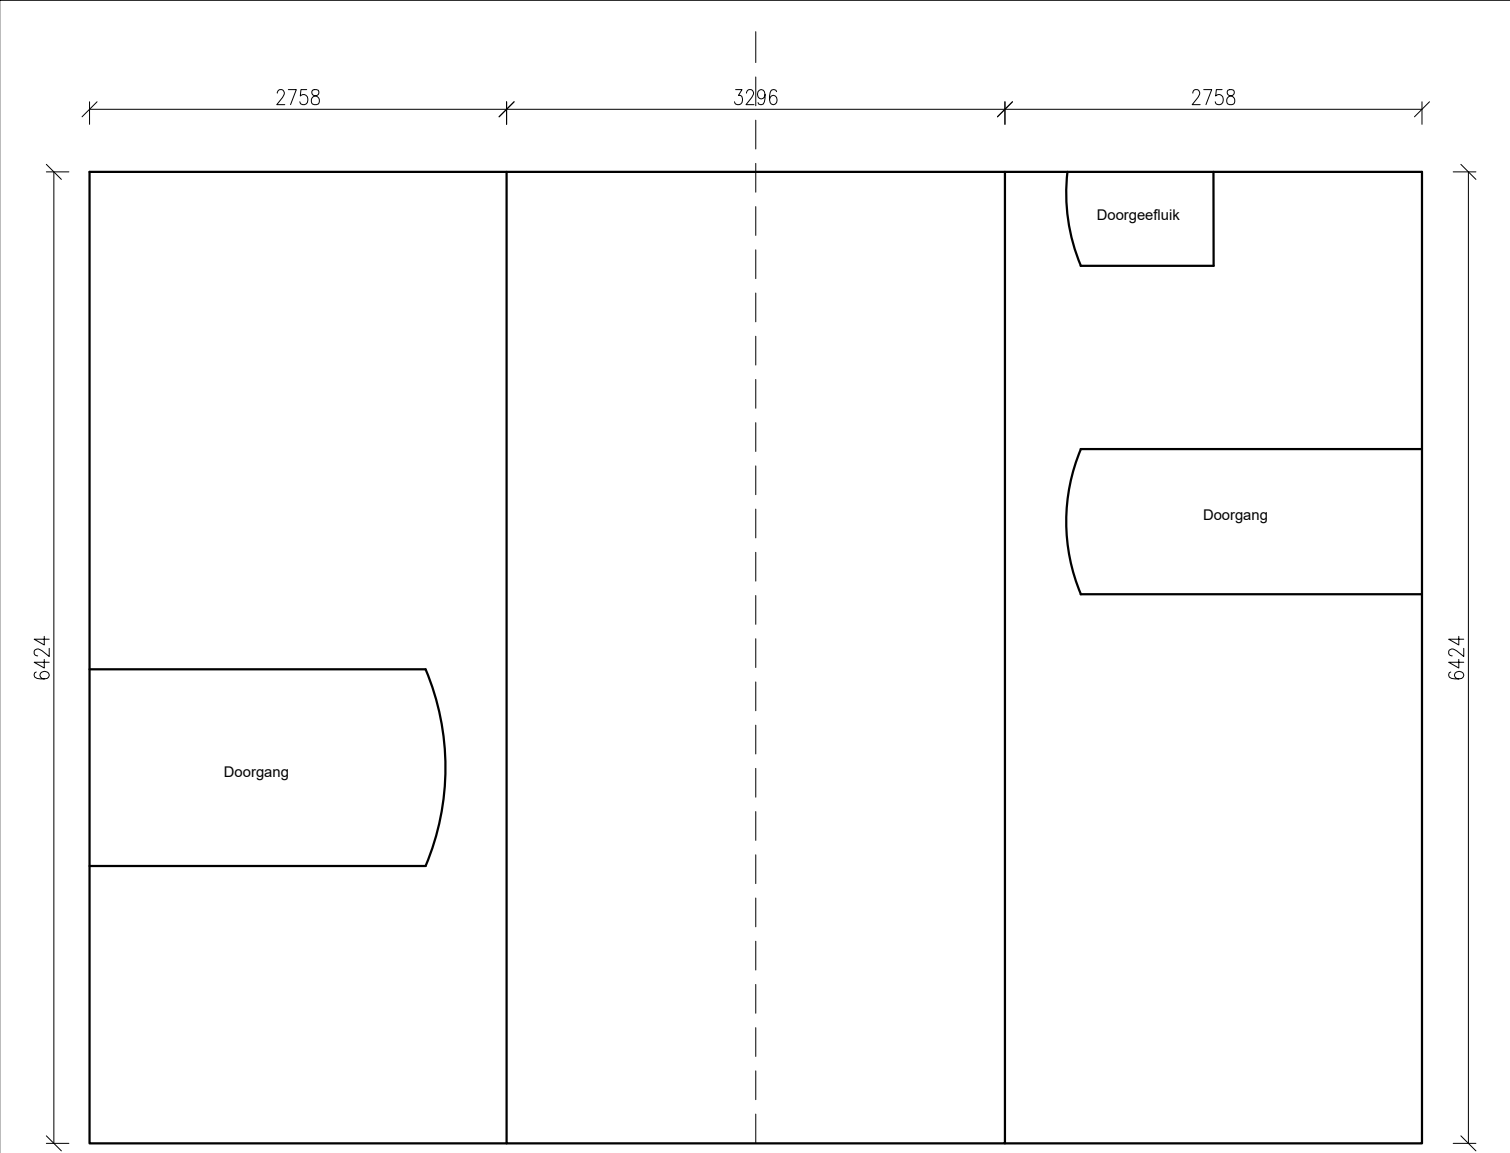


Bovenaanzicht uitgeslagen

i.v.m. tegels en verlaagd plafond niet te inspecteren

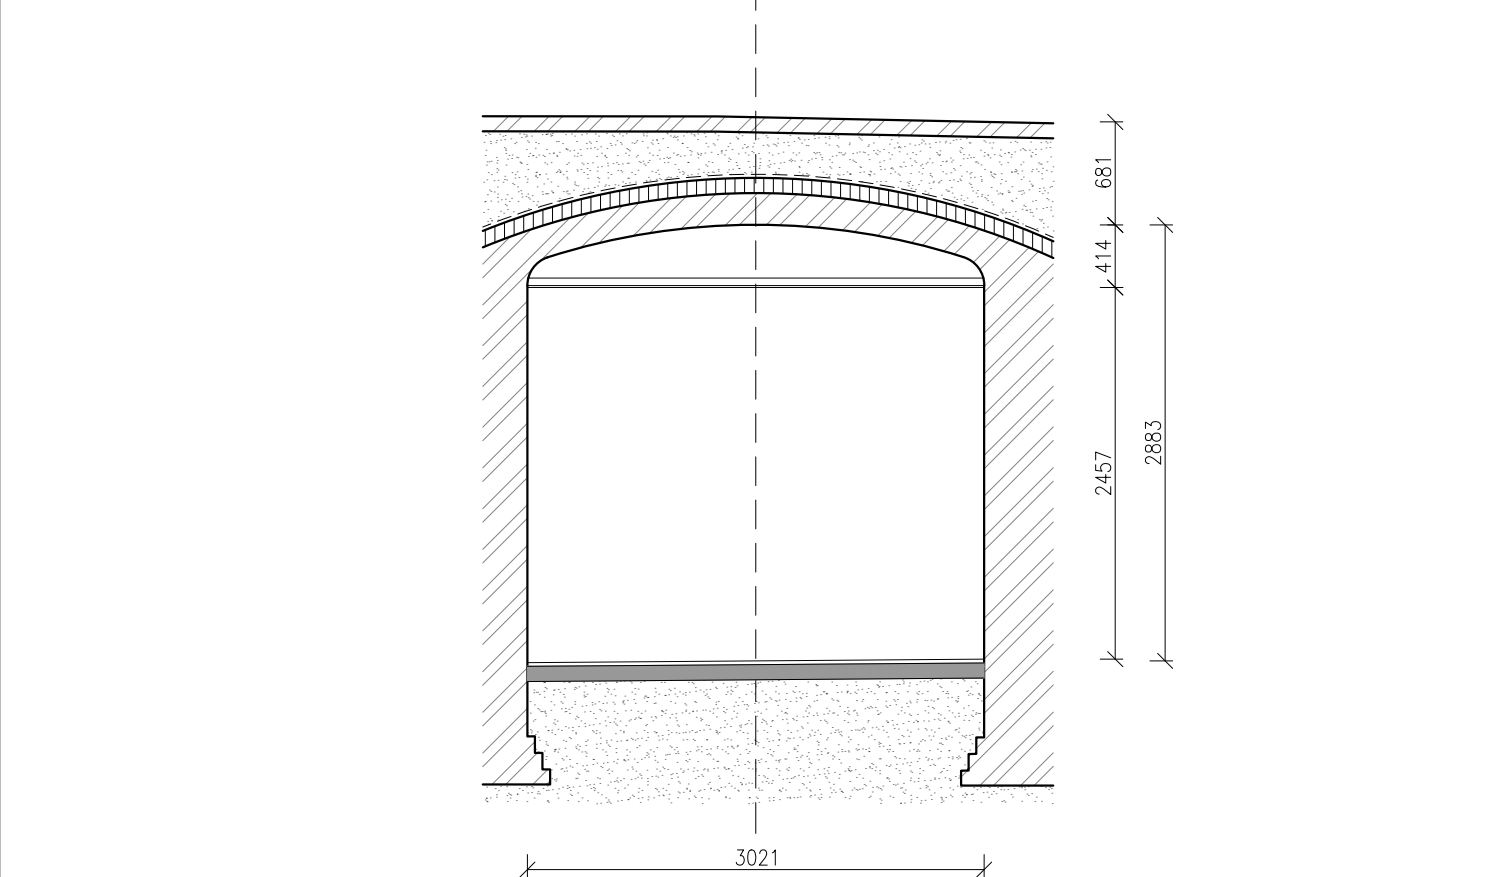


Doorsnede


Project	Opdrachtgever	Schaal	Formaat	Project nr.	Datum van uitgifte	ALLE MATEN IN HET WERK OP 'TE NEMEN OP 'TE CONTROLEREN DOOR AANWENDEK. LET OP! DIT IS GEEN VERBODENING ARCHITECTENKANTOOR T P D S
Herstelplan werkelders	Gemeente Utrecht	1:50	A4	24.02	10-10-2024	
Adres	Naam	Tekening nummer	Wijziging	Datum van wijziging		
Oudegracht aan de werf 112-L2	Schadebeeldtekeningen	2	A	10-02-2025		

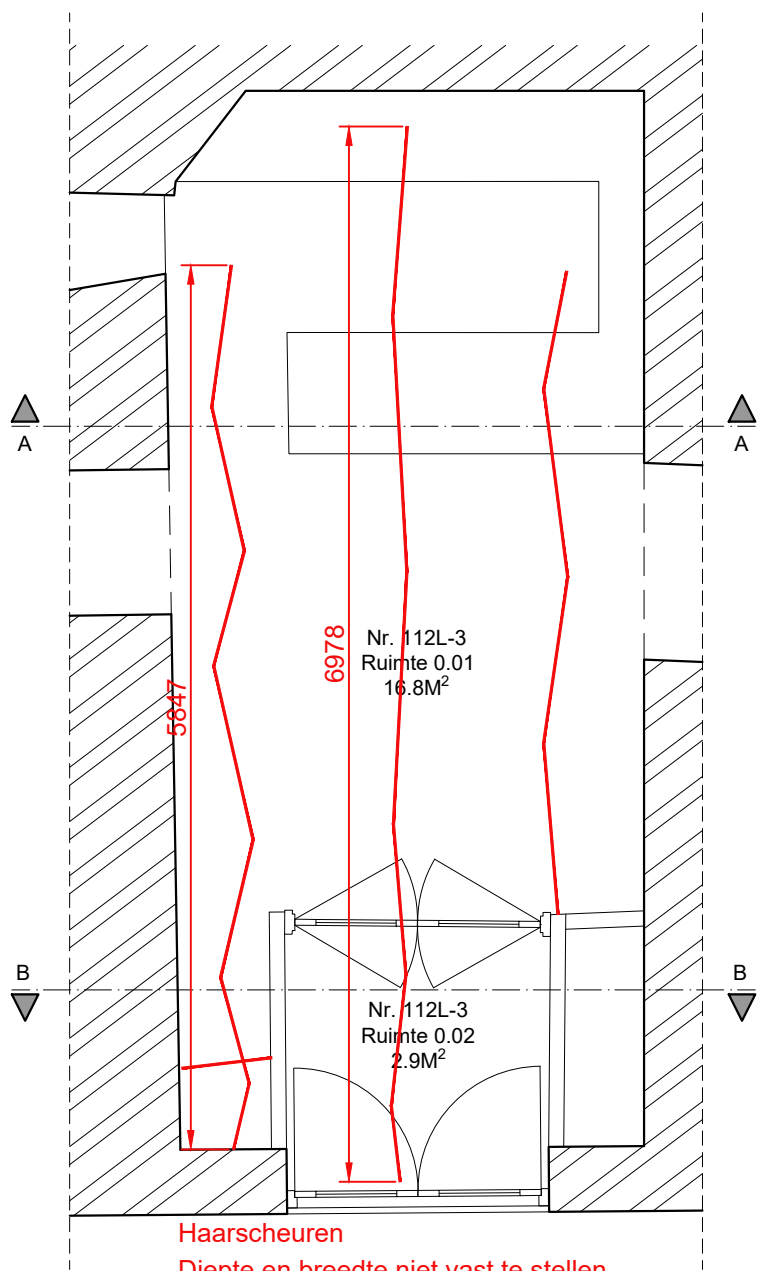

Plattegrond

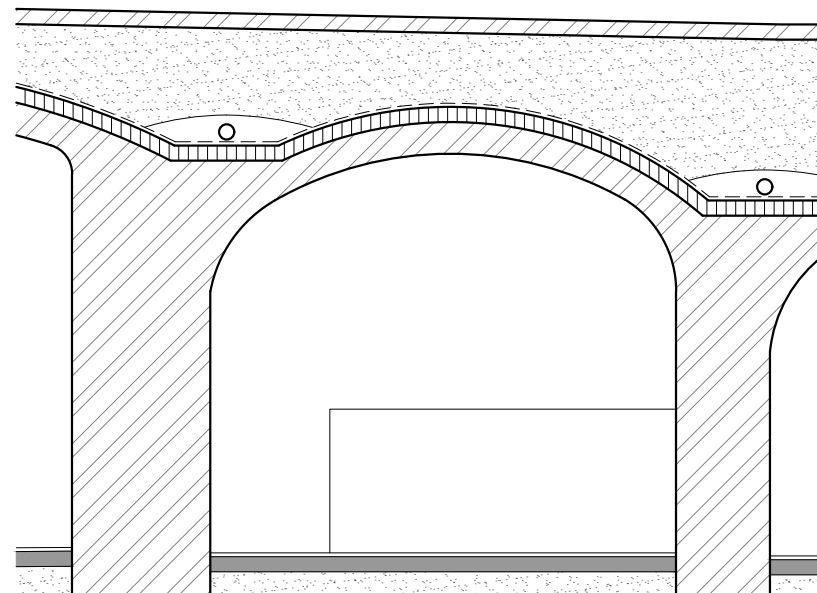


Doorsnede A

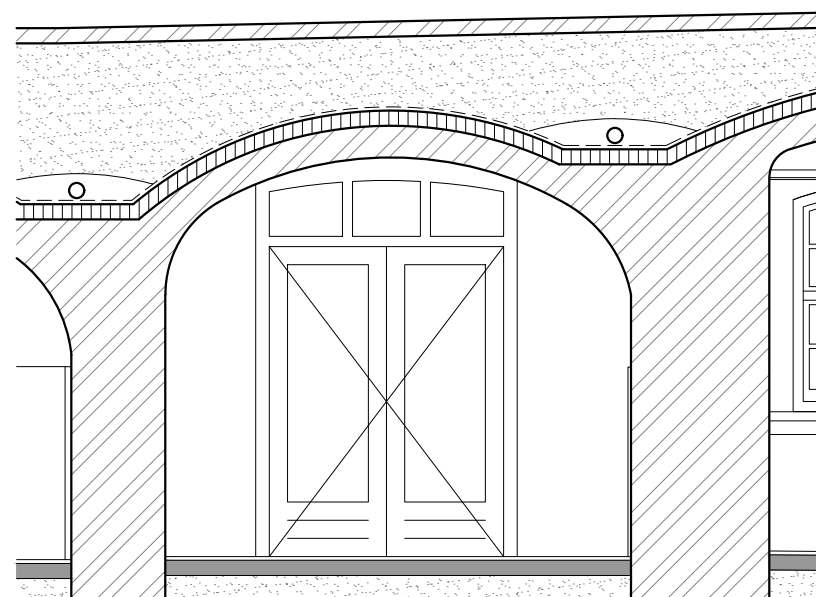


Doorsnede B

Project	Opdrachtgever	Schaal	Formaat	Project nr.	Datum van aflevering	ALLE MATEN IN HET WERK OP TE NEEMEN OF TE CONTROLLEREN DOOR AANWENDELIJKE. LET OP! DIT IS GEEN WERKTEKENING.
Herstelplan werkelders	Gemeente Utrecht	1:50	A4	24.02	10-10-2024	ARCHITECTENKANTOOR
Adres	Naam	Tekening nummer	Wijziging	Datum van wijziging		T P D S
Oudegracht aan de werf 112-L3	Schadebeeldtekeningen	1	A	10-02-2025		

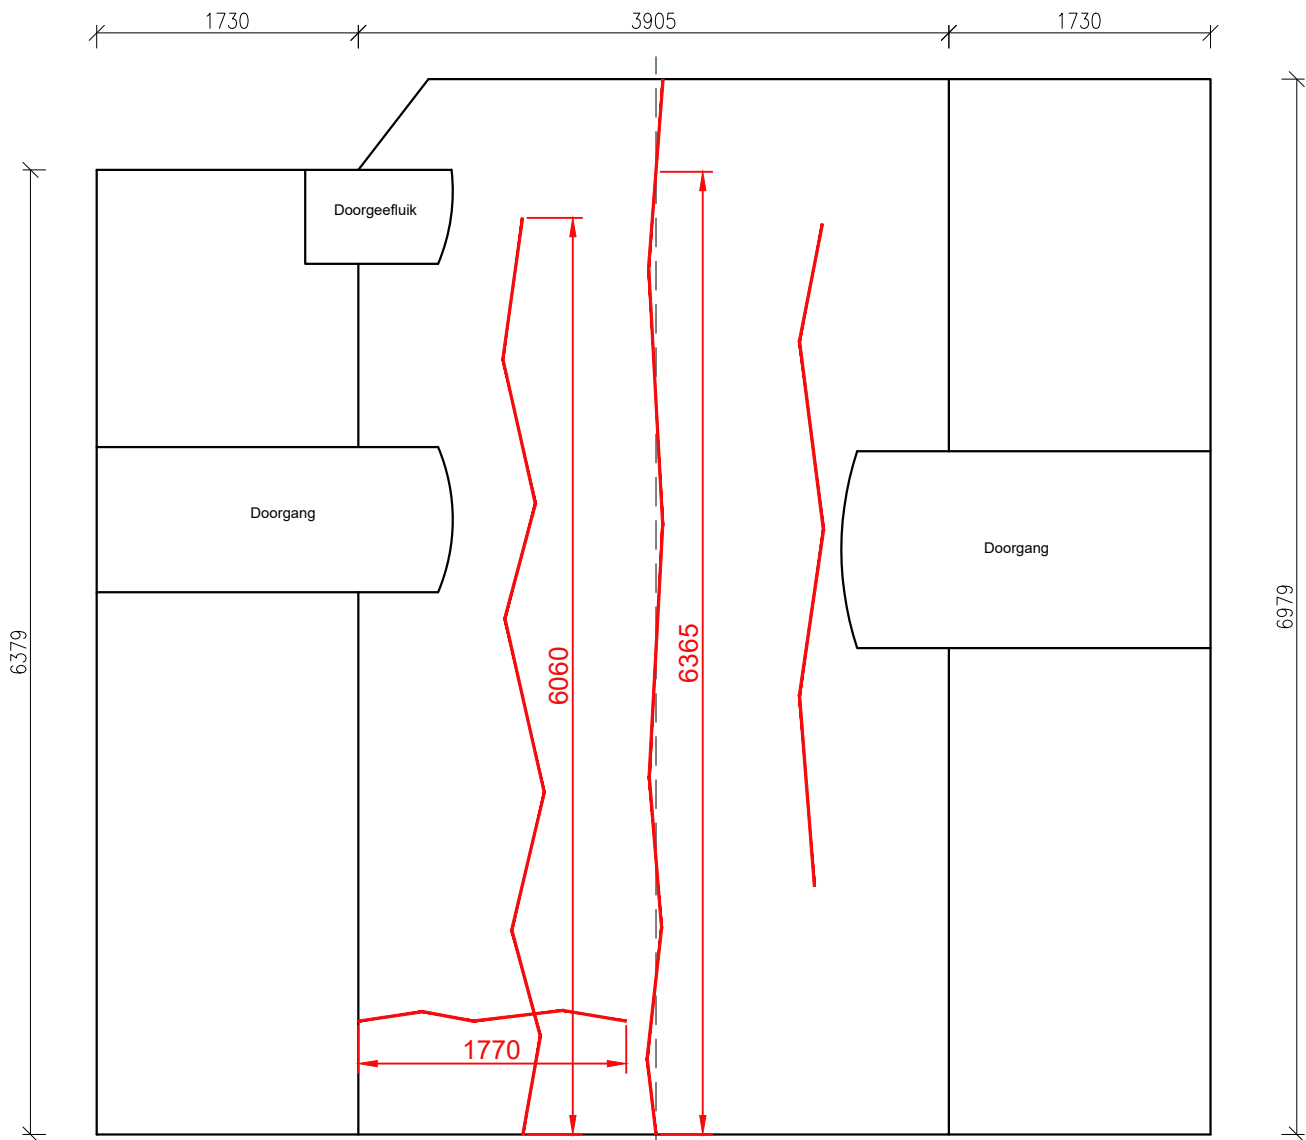


Bovenaanzicht uitgeslagen

Haarscheuren
Diepte en breedte niet vast te stellen
door reparaties stucwerk

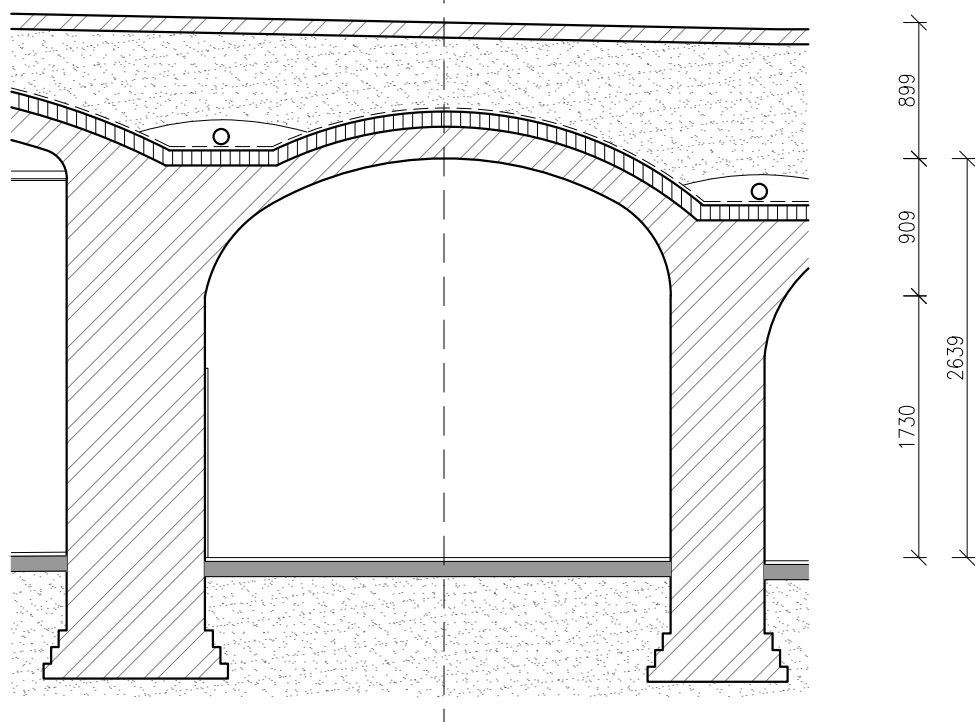

Doorsnede

Project	Opdrachtgever	Schaal	Formaat	Project nr.	Datum van uitgifte	ALLE MATEN IN HET WERK OP TE NEMEN OF TE CONTROLEREN DOOR AANWENDEK. LET OP! DIT IS GEEN REPARATIEKENING
Herstelplan werkelders	Gemeente Utrecht	1:50	A4	24.02	10-10-2024	
Adres	Naam	Tekening nummer	Wijziging	Datum van wijziging		
Oudegracht aan de werf 112-L3	Schadebeeldtekeningen	2	A	10-02-2025		ARCHITECTENKANTOOR T P D S

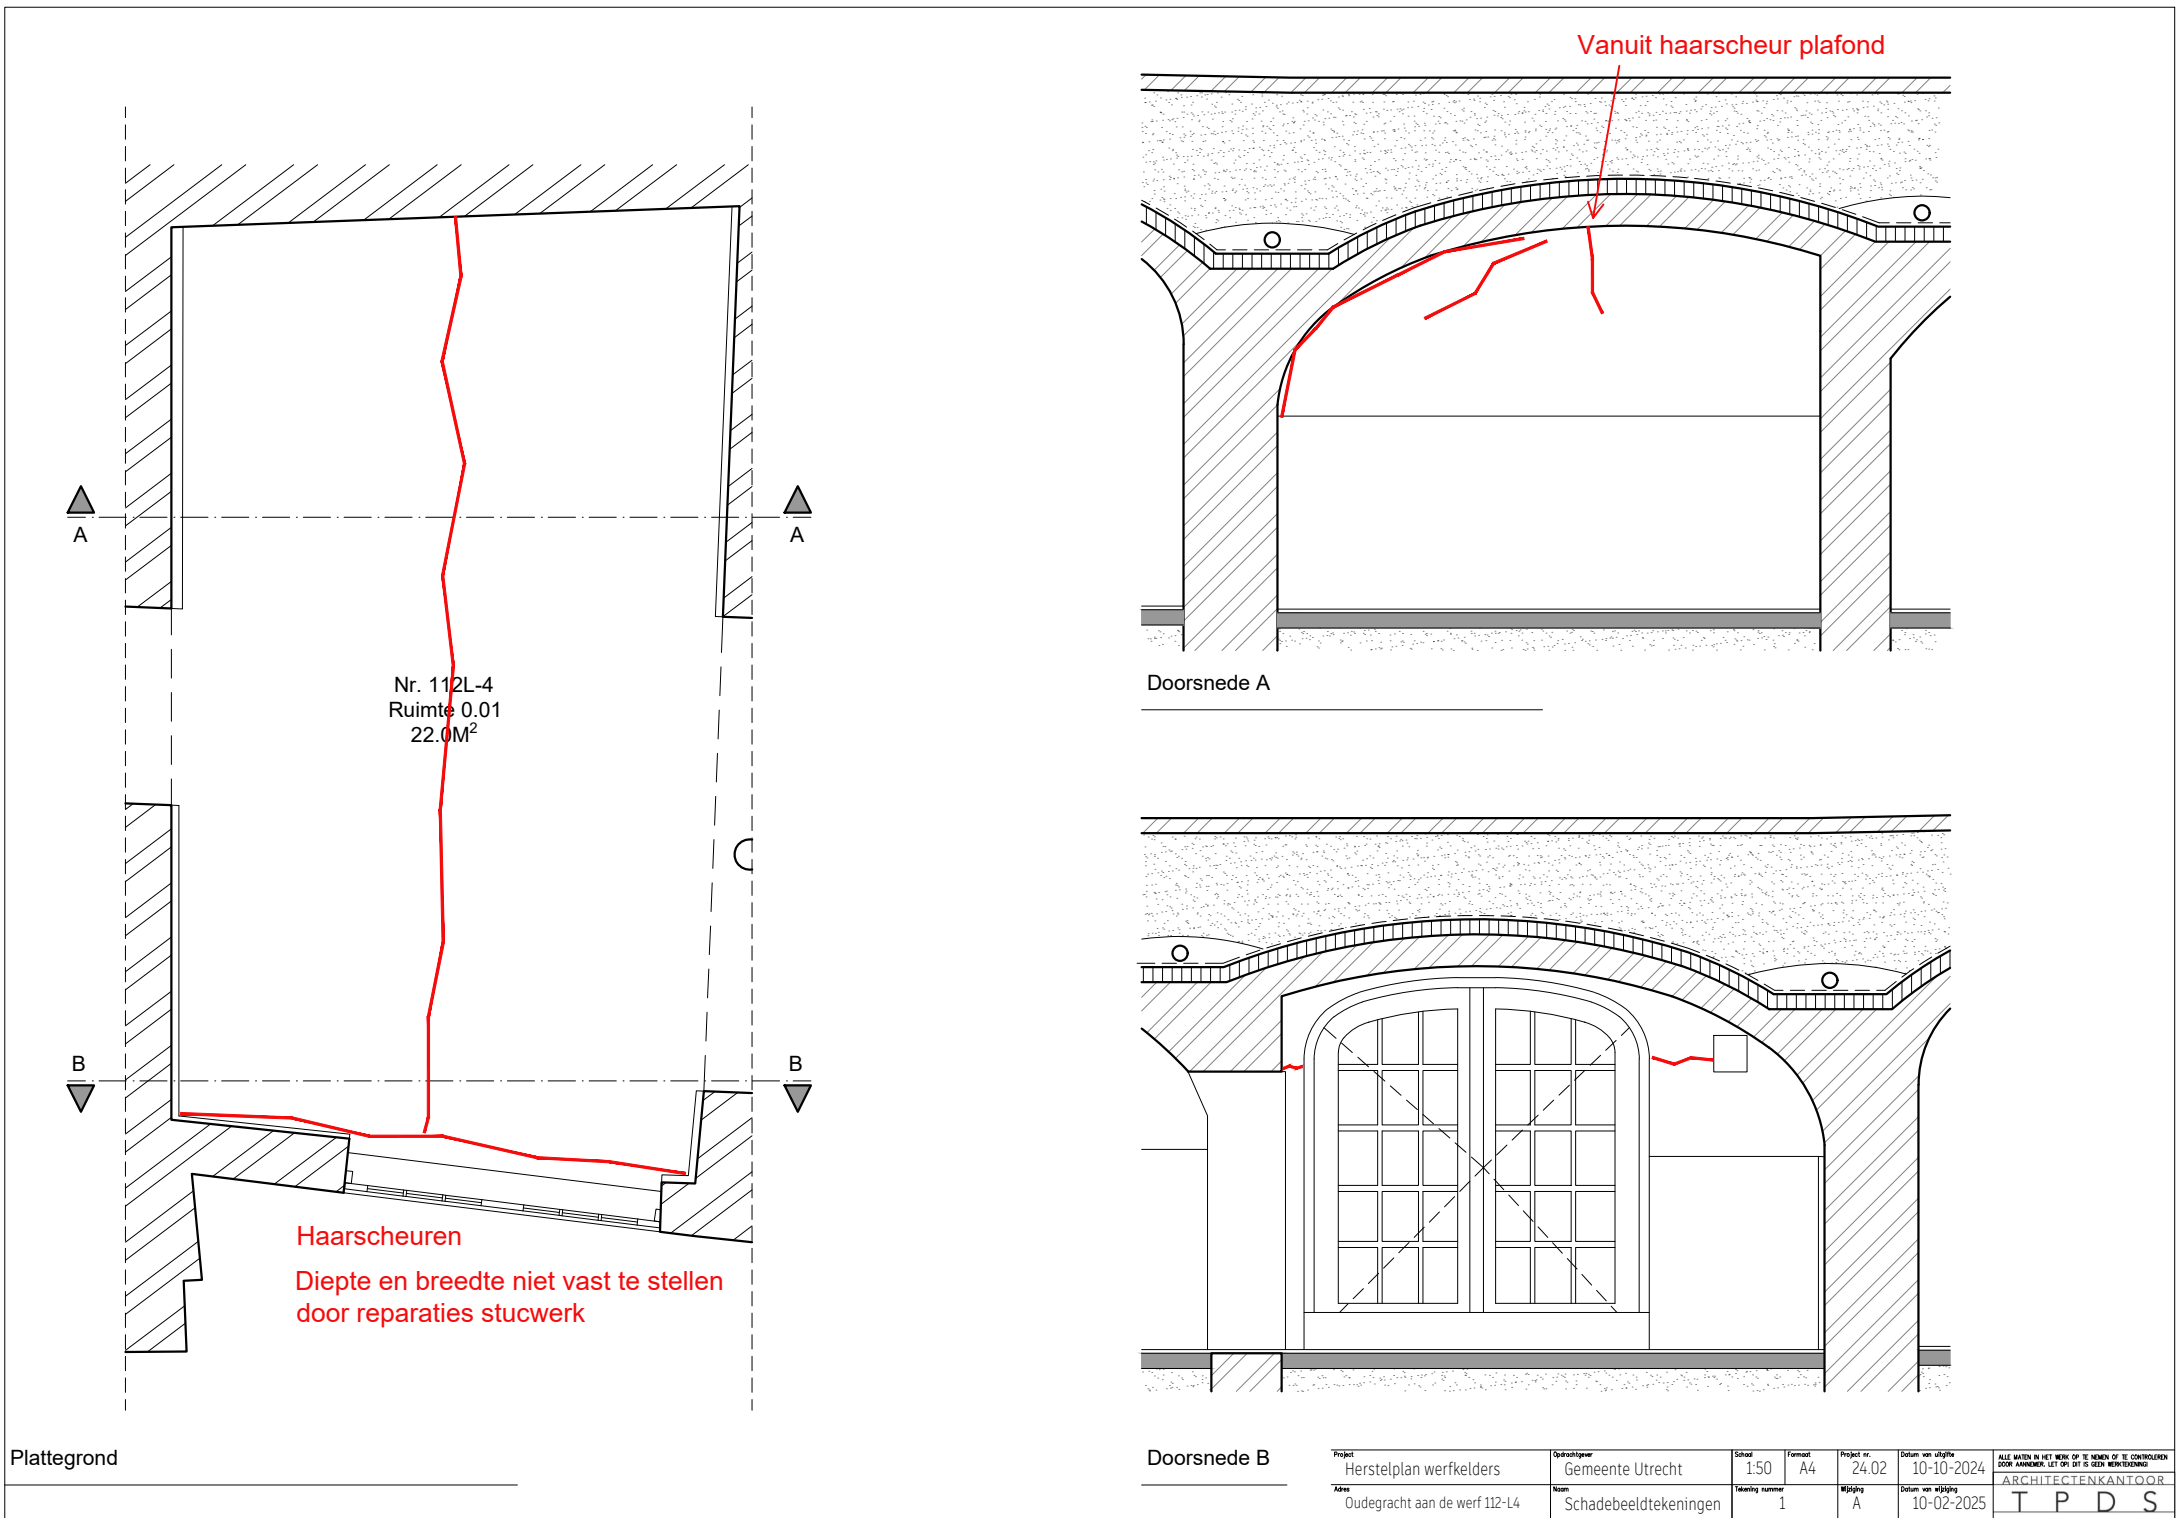

Plattegrond


Doorsnede B

Project	Opdrachtgever	Schaal	Formaat	Project nr.	Datum van aflevering	ALLE WAKEN IN HET WERK OP TE NEMEN OF TE CONTROLLEREN DOOR AANWENDELIJKE. LET OP! DIT IS GEEN WERKTEKENING
Herstelplan werkelders	Gemeente Utrecht	1:50	A4	24.02	10-10-2024	
Adres	Naam	Tekening nummer	Wijziging	Datum van wijziging		
Oudegracht aan de werf 112-L4	Schadebeeldtekeningen	1	A	10-02-2025		ARCHITECTENKANTOOR T P D S




Haarscheuren
Diepte en breedte niet vast te stellen
door reparaties stucwerk

Bovenaanzicht uitgeslagen

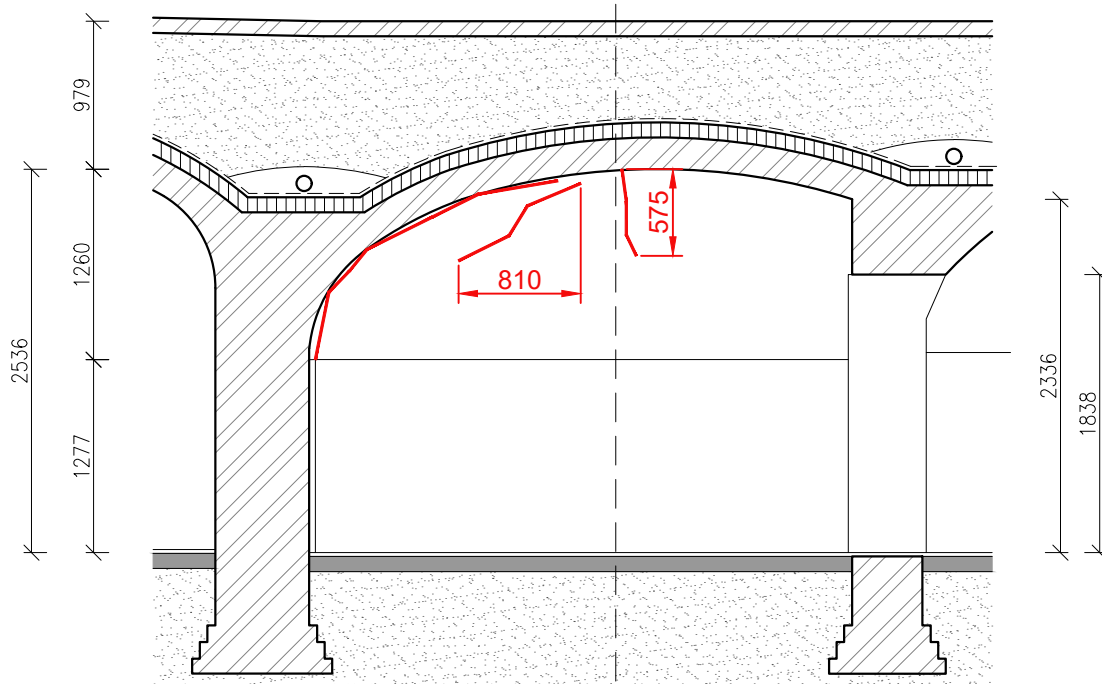


Doorsnede


Project	Opdrachtgever	Schaal	Formaat	Project nr.	Datum van uitgifte	ALLE MATEN IN HET WERK OP TE NEEMEN OP TE CONTROLLEREN DOOR AANWENDEK. LET OP! DIT IS GEEN WERKTEKENING
Herstelplan werfkelders	Gemeente Utrecht	1:50	A4	24.02	10-10-2024	
Adres	Naam	Tekening nummer	Wijziging	Datum van wijziging		
Oudegracht aan de werf 112-L4	Schadebeeldtekeningen	2	A	10-02-2025		ARCHITECTENKANTOOR T P D S

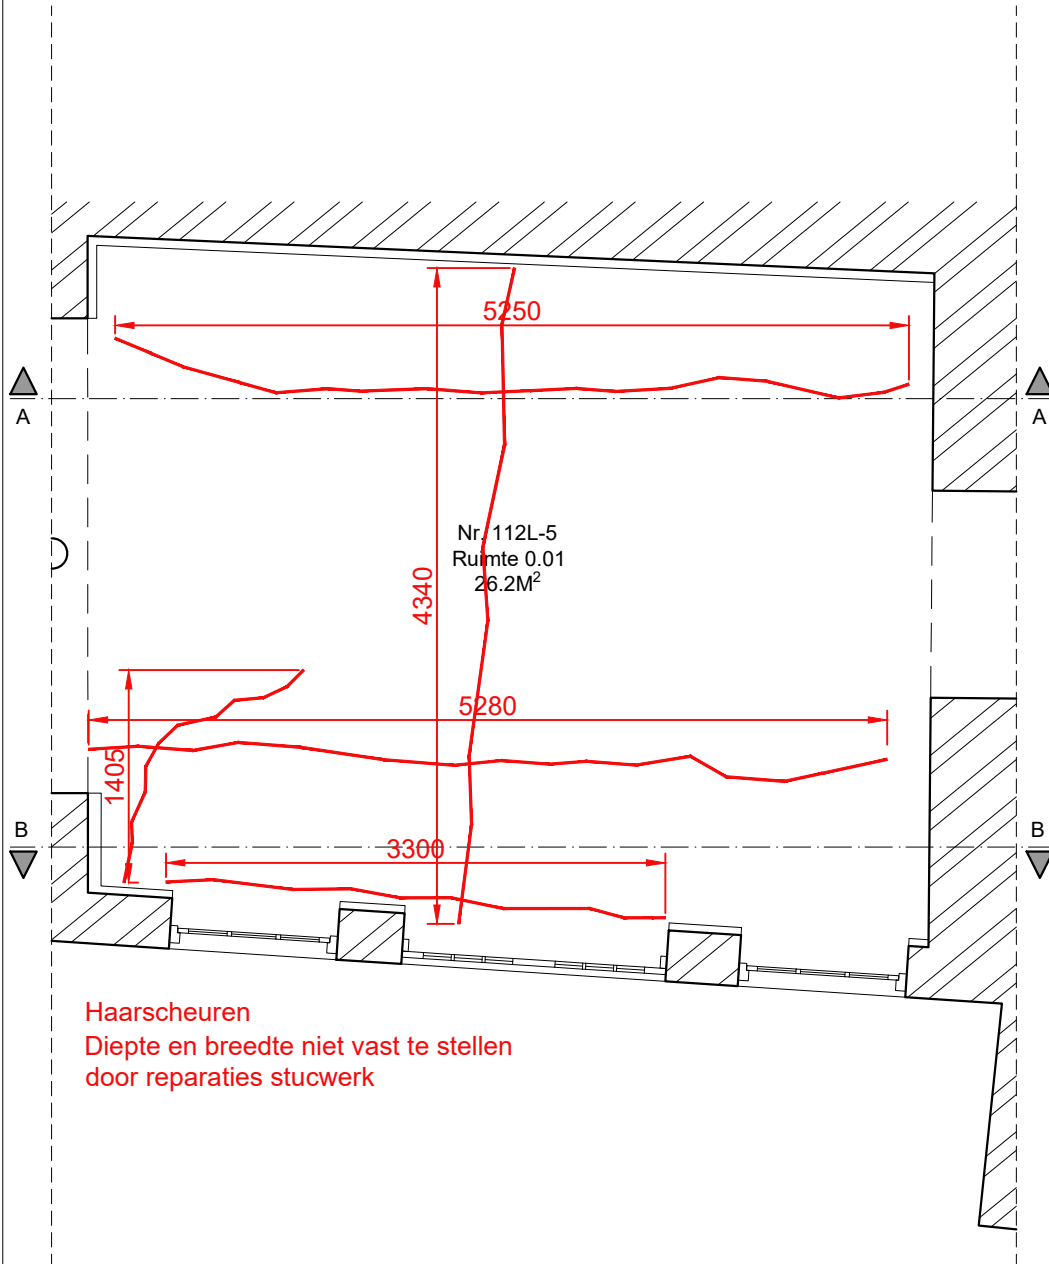

Plattegrond

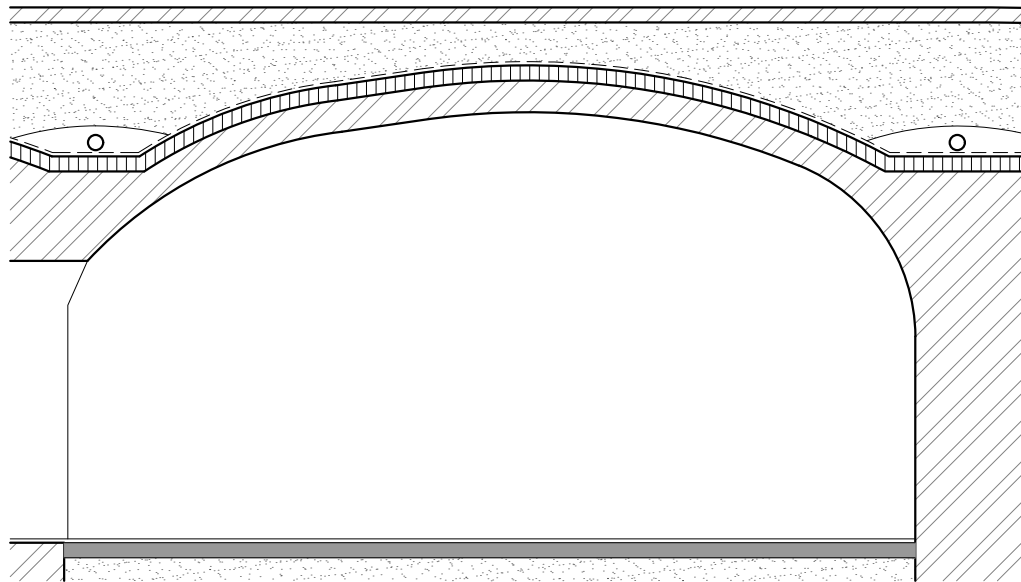


Doorsnede A

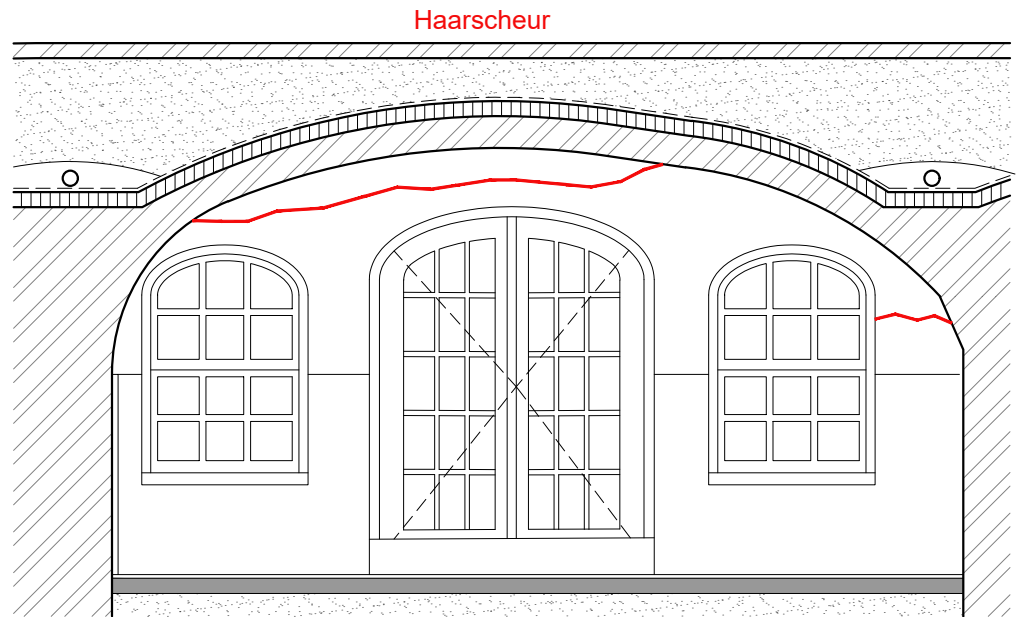


Doorsnede B

Project	Opdrachtgever	Schaal	Formaat	Project nr.	Datum van aflevering	ALLE MATEN IN HET WERK OP TE NEEMEN OF TE CONTROLLEREN DOOR AANDRAGER. LET OP! DIT IS GEEN WERKTEKENING
Herstelplan werkelders	Gemeente Utrecht	1:50	A4	24.02	10-10-2024	ARCHITECTENKANTOOR
Adres	Naam	Tekening nummer	Wijziging	Datum van wijziging		T P D S
Oudegracht aan de werf 112-L5	Schadebeeldtekeningen	1	A	10-02-2025		

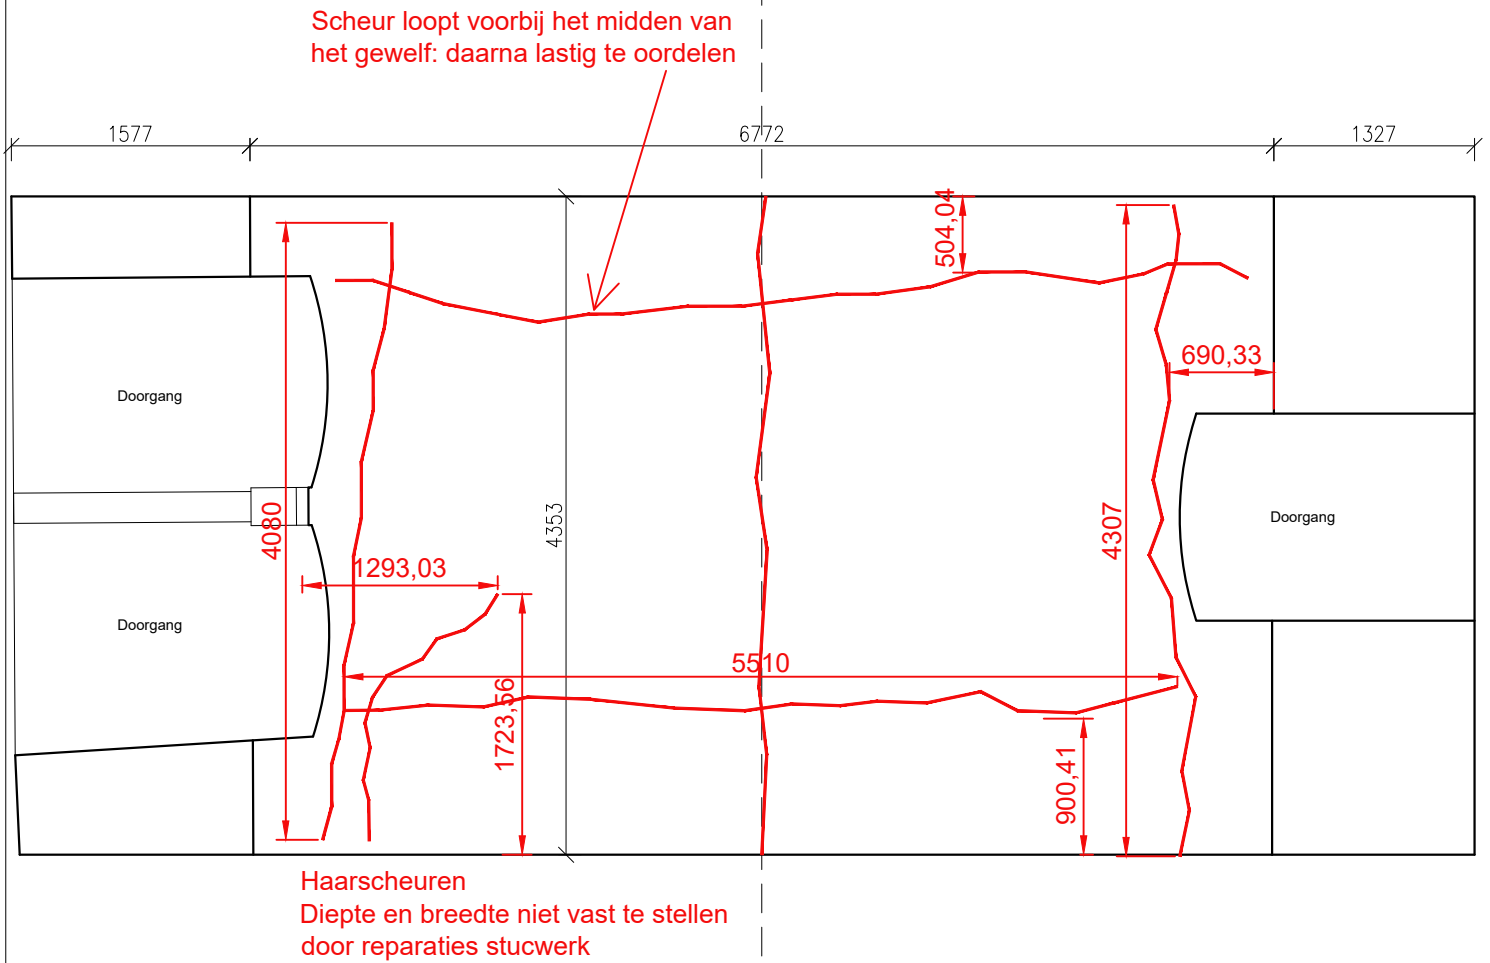


Bovenaanzicht uitgeslagen

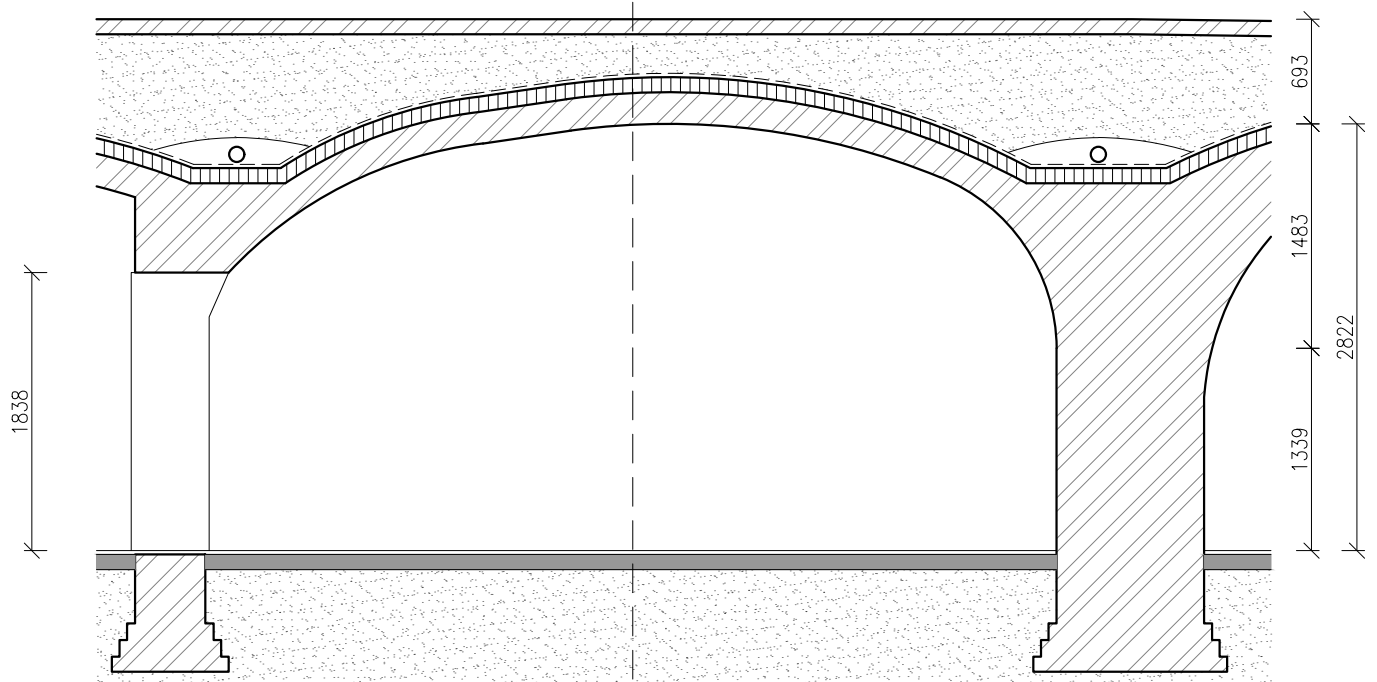

Doorsnede


Project	Opdrachtgever	Schaal	Formaat	Project nr.	Datum van uitgave	ALLE MATEN IN HET WERK OP TE NEEMEN OF TE CONTROLLEREN DOOR AANWENDEK. LET OP! DIT IS GEEN WERKTEKENING
Herstelplan werfkelders	Gemeente Utrecht	1:50	A4	24.02	10-10-2024	
Adres	Naam	Tekening nummer	Wijziging	Datum van wijziging		
Oudegracht aan de werf 112-L5	Schadebeeldtekeningen	2	A	10-02-2025		ARCHITECTENKANTOOR T P D S

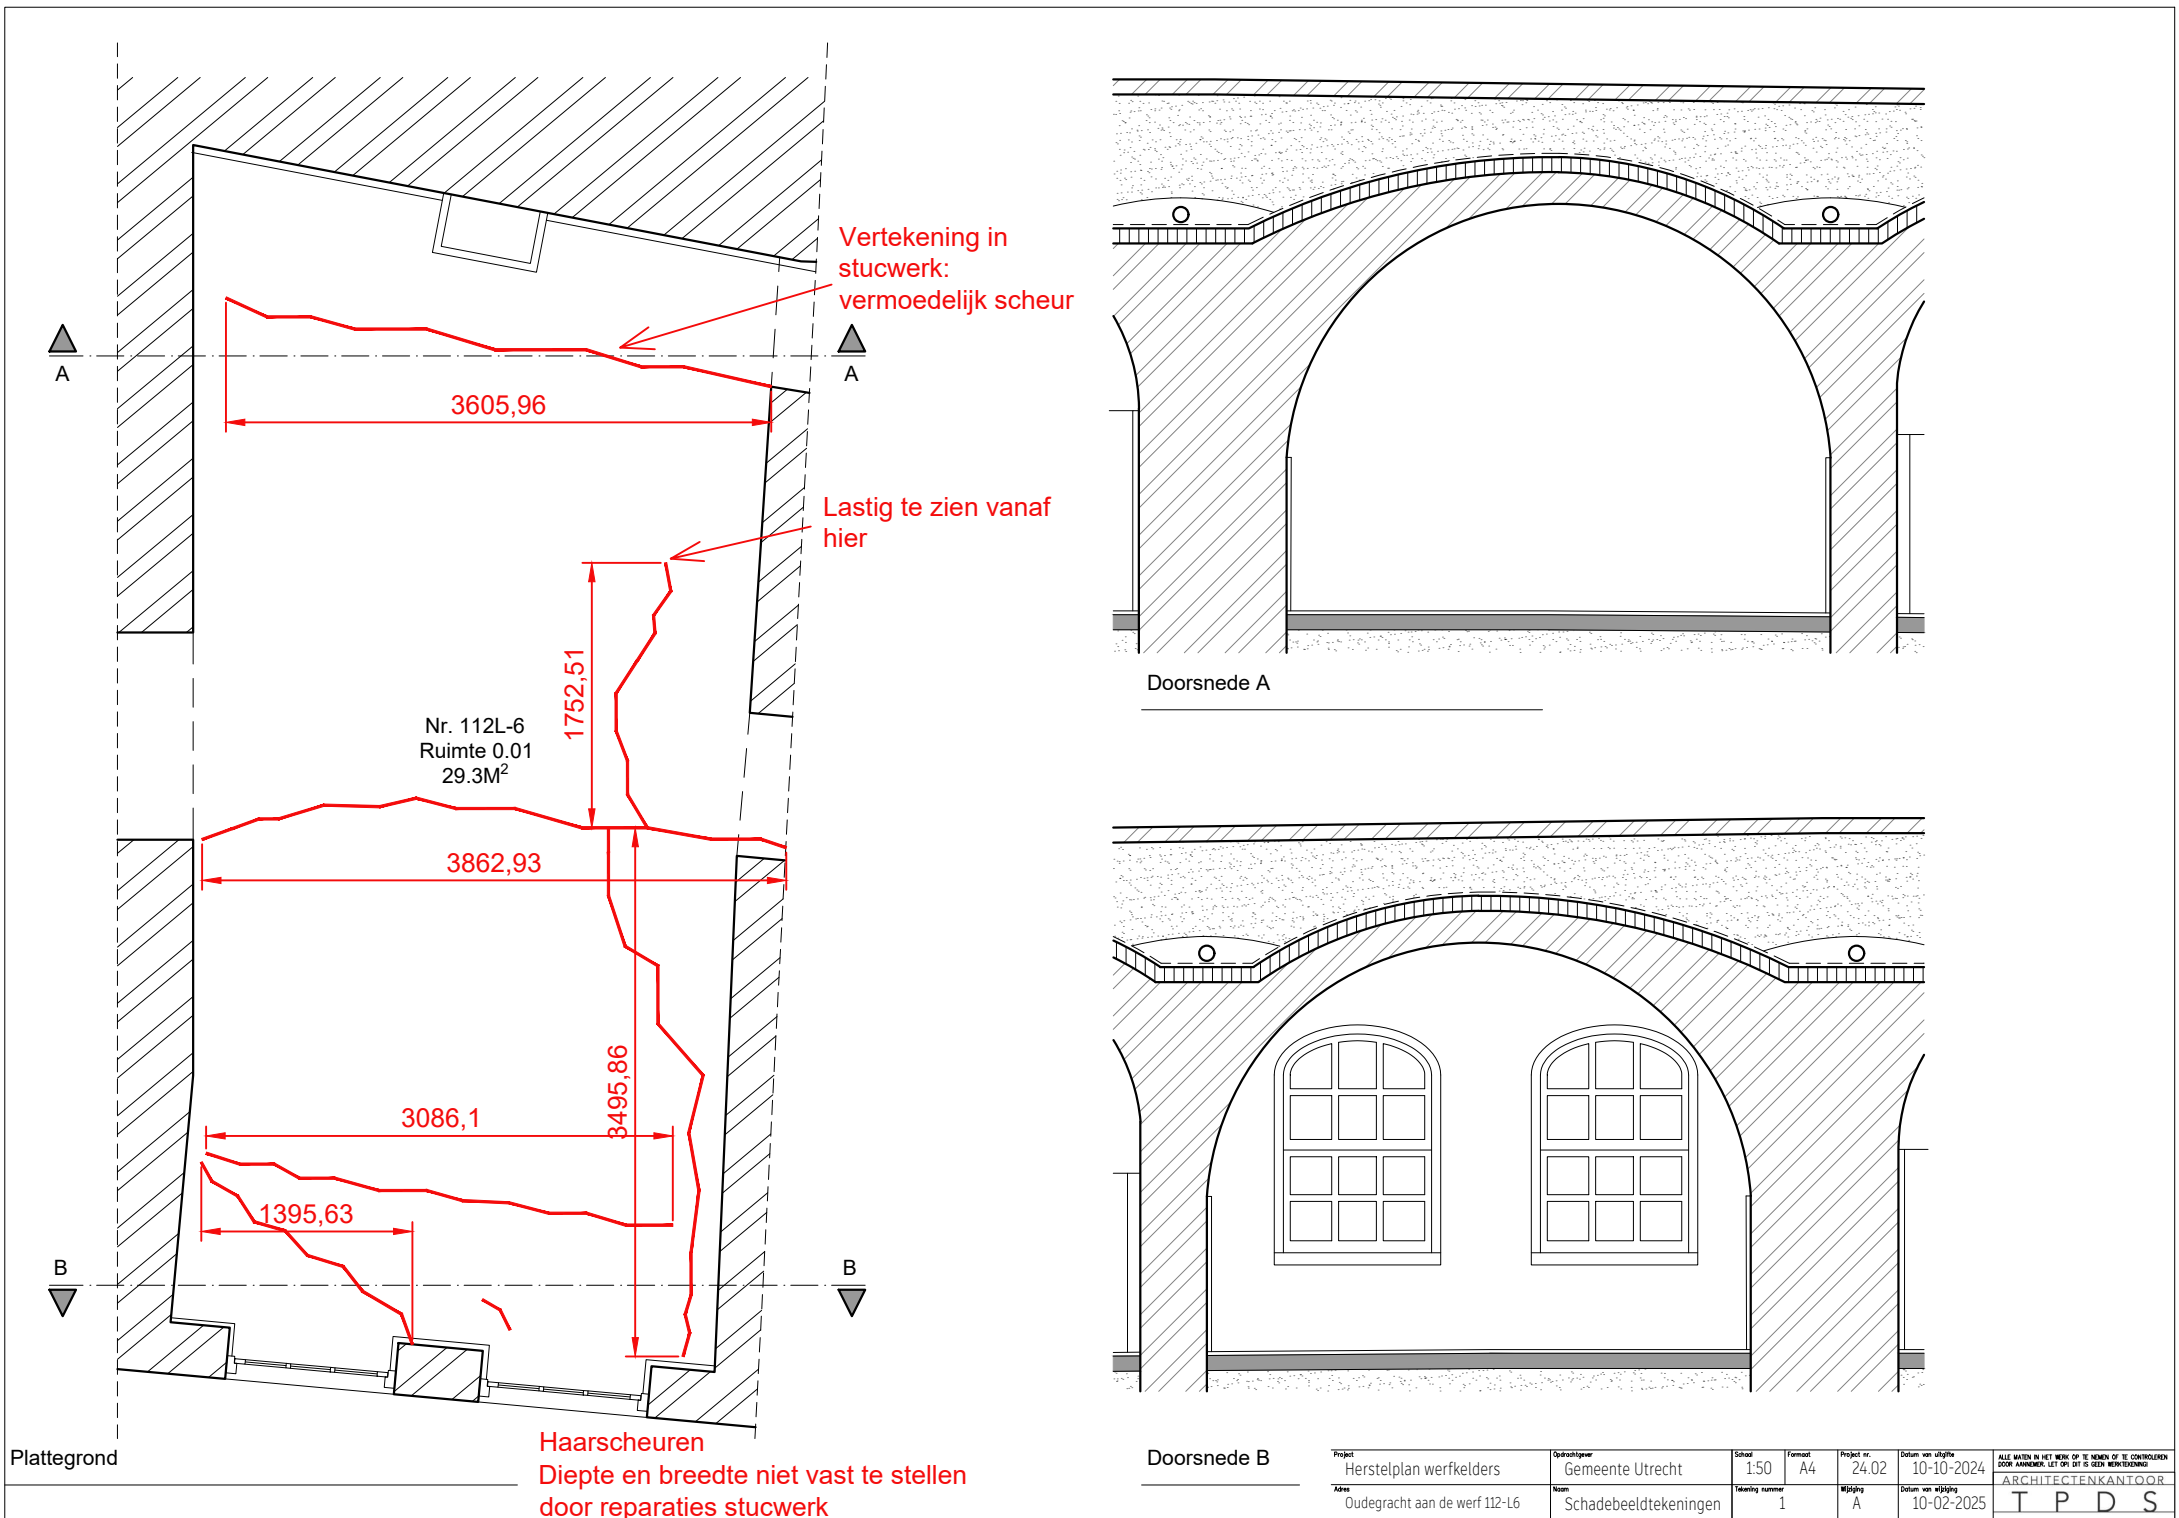


Plattegrond

Haarscheuren
Diepte en breedte niet vast te stellen
door reparaties stucwerk

Doorsnede B		Project Herstelplan werkelders	Opdrachtgever Gemeente Utrecht	Schaal 1:50	Formaat A4	Project nr. 24.02	Datum van aflevering 10-10-2024	ALLE WAKEN IN HET WERK OP TE NEMEN OF TE CONTROLLEREN DOOR AANWEDER. LET OP! DIT IS GEEN WERKTEKENING ARCHITECTENKANTOOR T P D S
		Adres Oudegracht aan de werf 112-L6	Naam Schadebeeldtekeningen	Tekening nummer 1	Wijziging A	Datum van wijziging 10-02-2025		

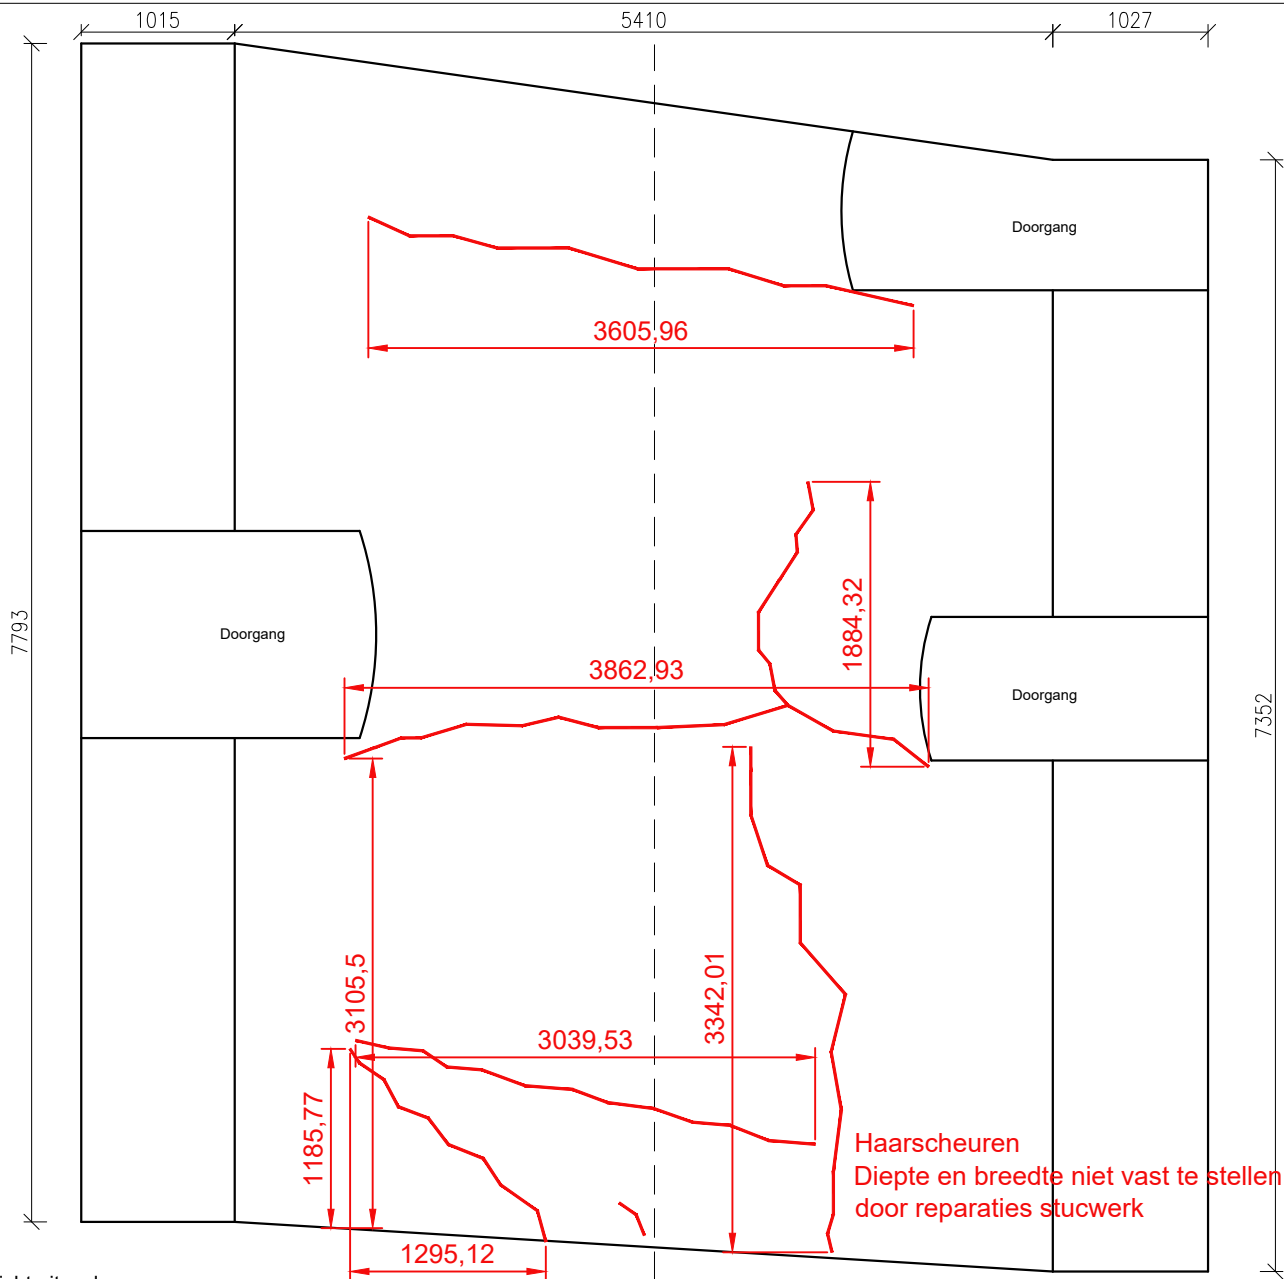


Bovenaanzicht uitgeslagen

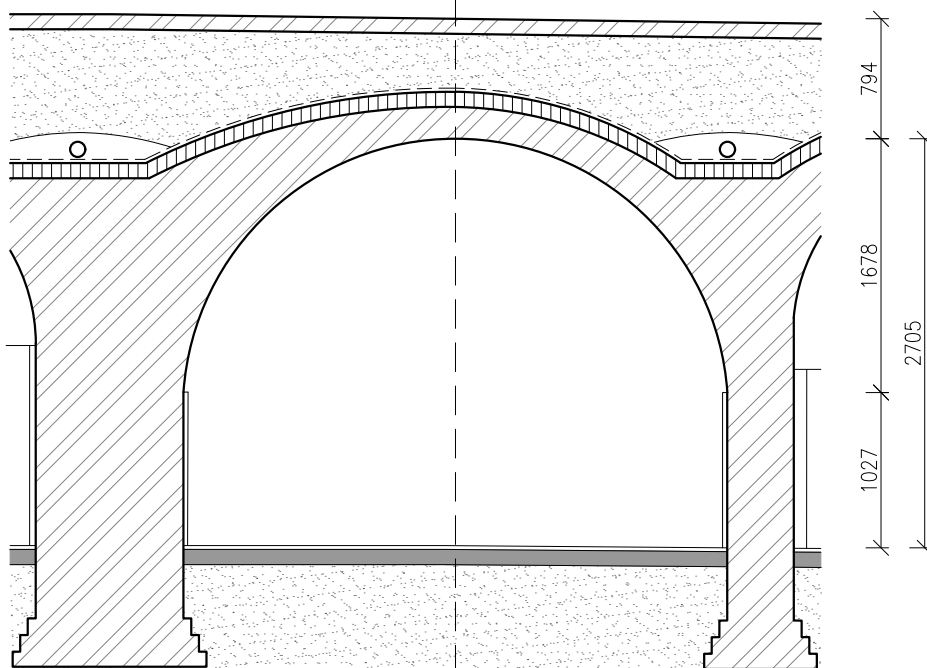


Doorsnede


Project	Opdrachtgever	Schaal	Formaat	Project nr.	Datum van uitgifte	ALLE MATEN IN HET WERK OP TE NEEMEN OF TE CONTROLLEREN DOOR AANWENDEK. LET OP! DIT IS GEEN WERKTEKENING. ARCHITECTENKANTOOR T P D S
Herstelplan werfkelders	Gemeente Utrecht	1:50	A4	24.02	10-10-2024	
Adres	Naam	Tekening nummer	Wijziging	Datum van wijziging		
Oudegracht aan de werf 112-L6	Schadebeeldtekeningen	2	A	10-02-2025		

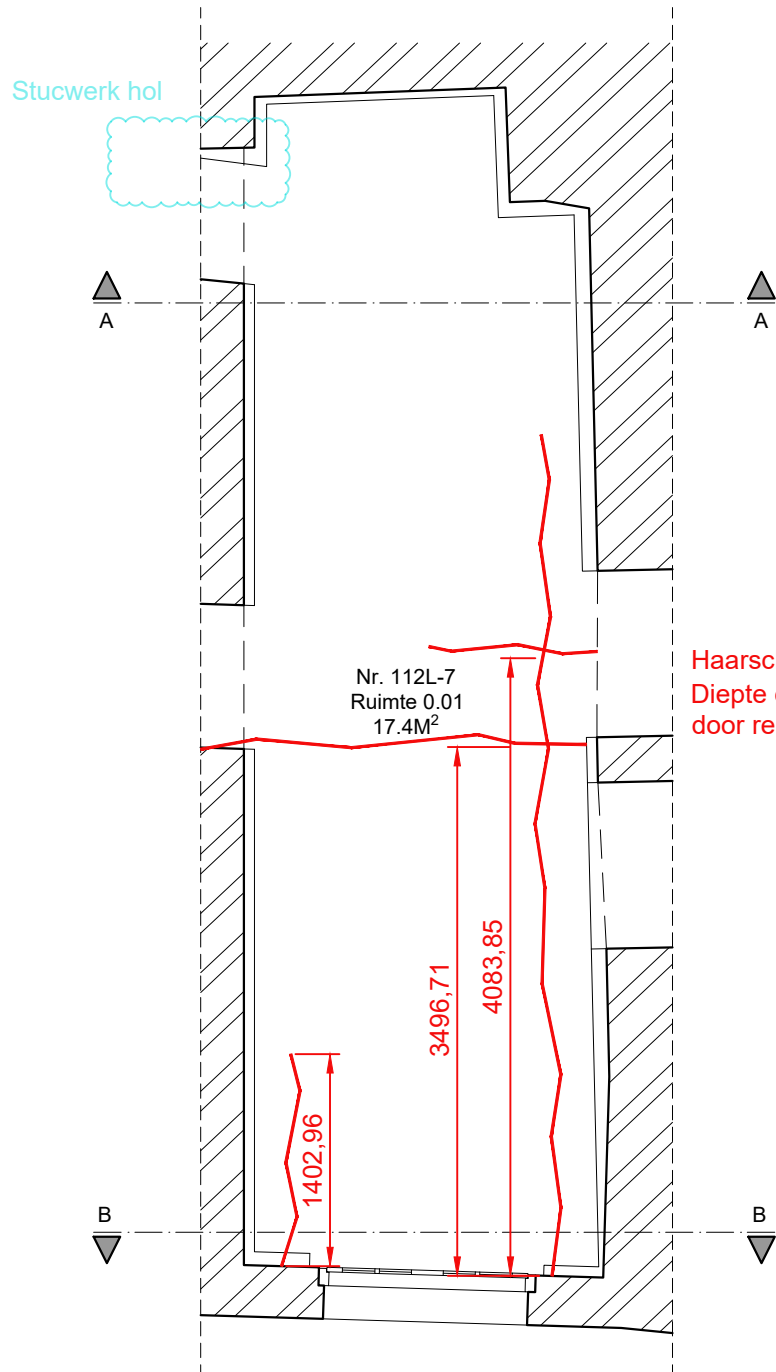

Plattegrond

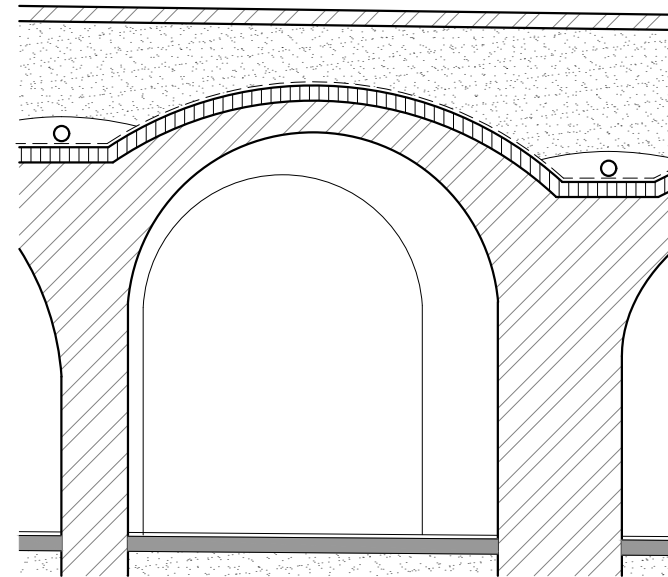


Doorsnede A

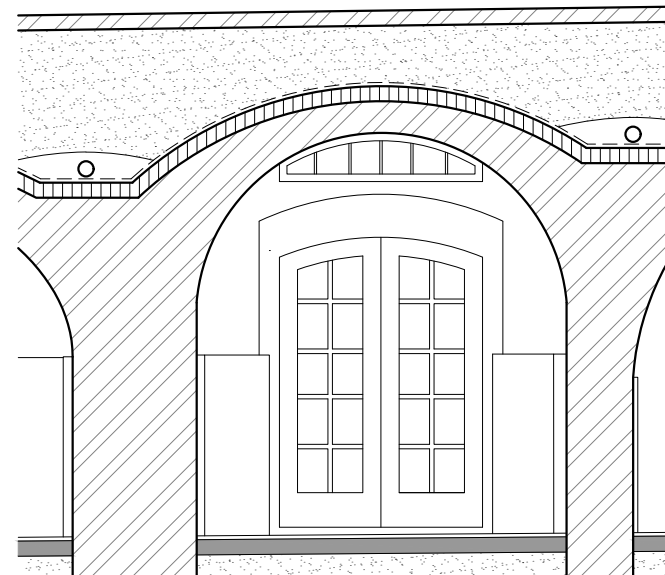


Doorsnede B

Project	Opdrachtgever	Schaal	Formaat	Project nr.	Datum van aflevering	ALLE MATEN IN HET WERK OP TE NEEMEN OF TE CONTROLLEREN DOOR AANDRUK. LET OP! DIT IS GEEN WERKTEKENING
Herstelplan werkelders	Gemeente Utrecht	1:50	A4	24.02	10-10-2024	ARCHITECTENKANTOOR
Adres	Naam	Tekening nummer	Wijziging	Datum van wijziging		T P D S
Oudegracht aan de werf 112-L7	Schadebeeldtekeningen	1	A	10-02-2025		

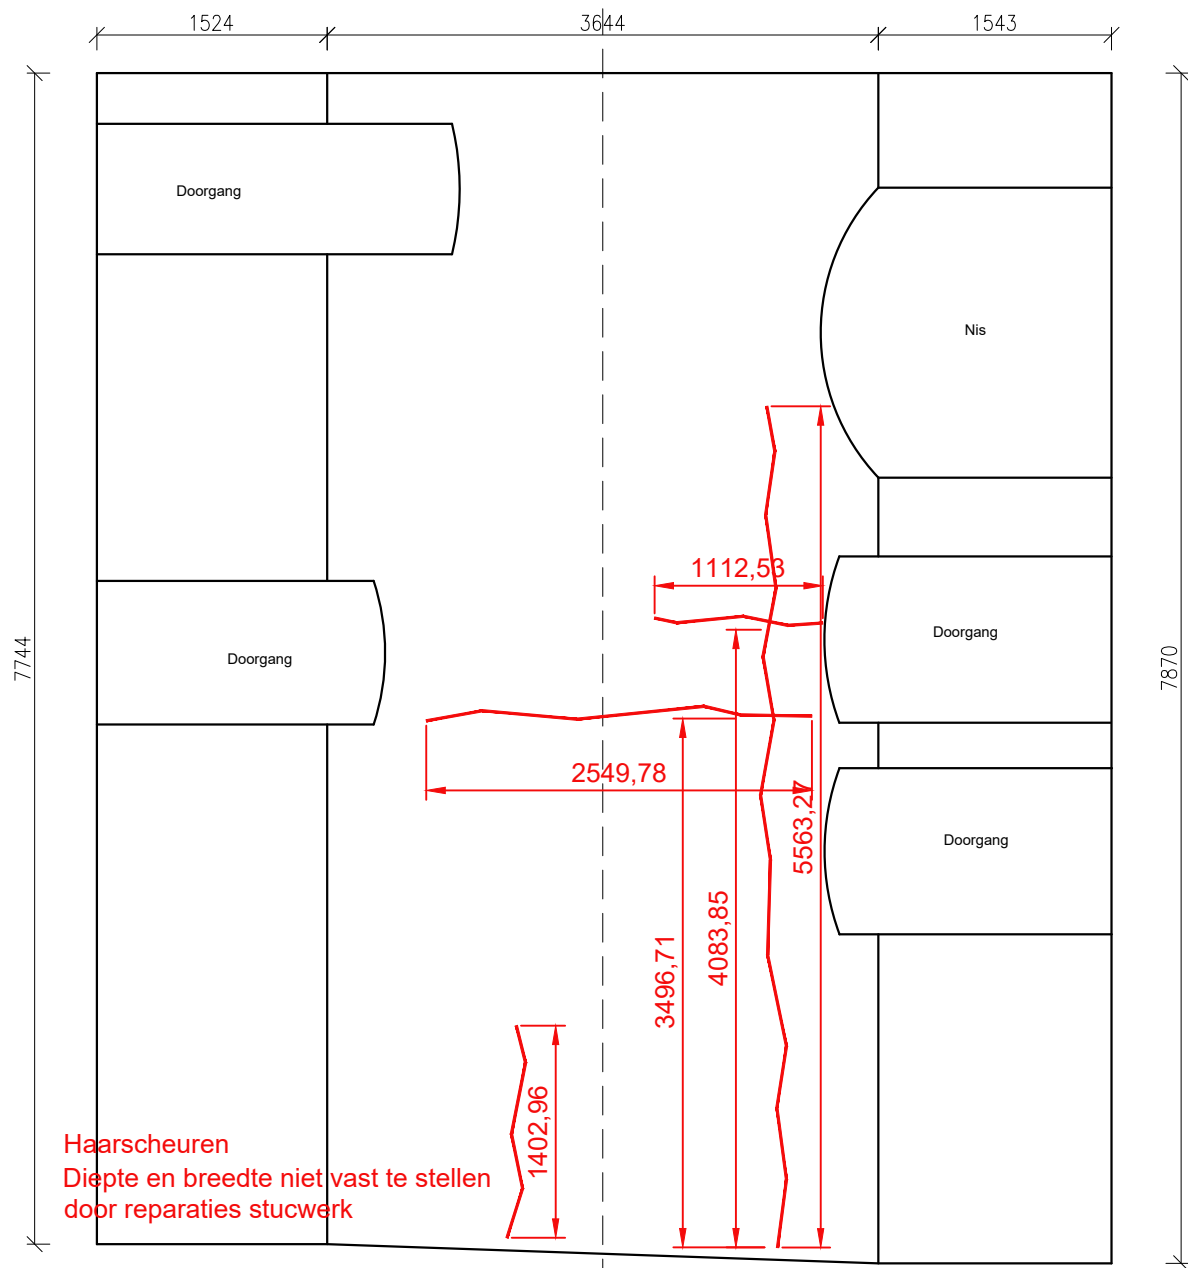


Bovenaanzicht uitgeslagen

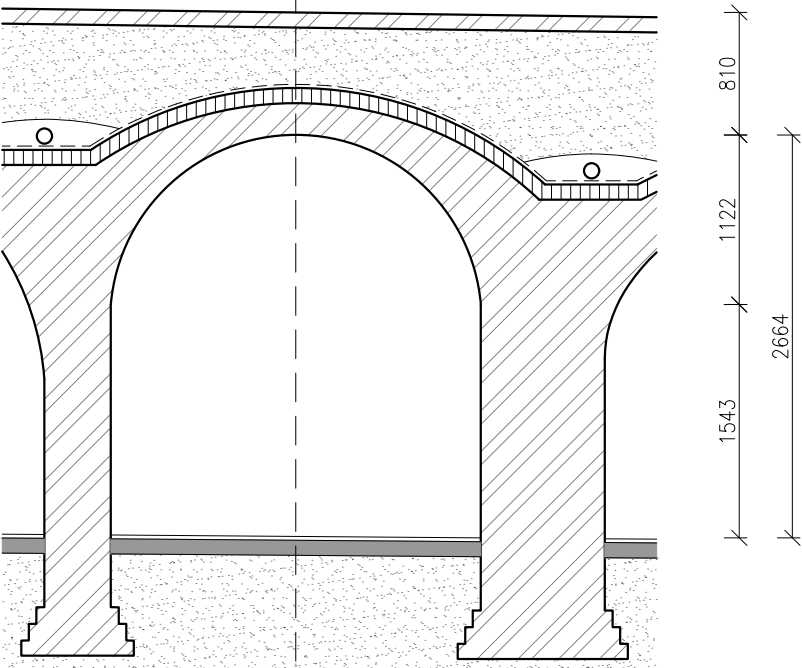


Doorsnede


Project	Opdrachtgever	Schaal	Formaat	Project nr.	Datum van uitgave	ALLE MATEN IN HET WERK OP TE NEMEN OF TE CONTROLLEREN DOOR AANWENDEK. LET OP! DIT IS GEEN WERKTEKENING. ARCHITECTENKANTOOR T P D S
Herstelplan werfkelders	Gemeente Utrecht	1:50	A4	24.02	10-10-2024	
Adres	Naam	Tekening nummer	Wijziging	Datum van wijziging		
Oudegracht aan de werf 112-L7	Schadebeeldtekeningen	2	A	10-02-2025		

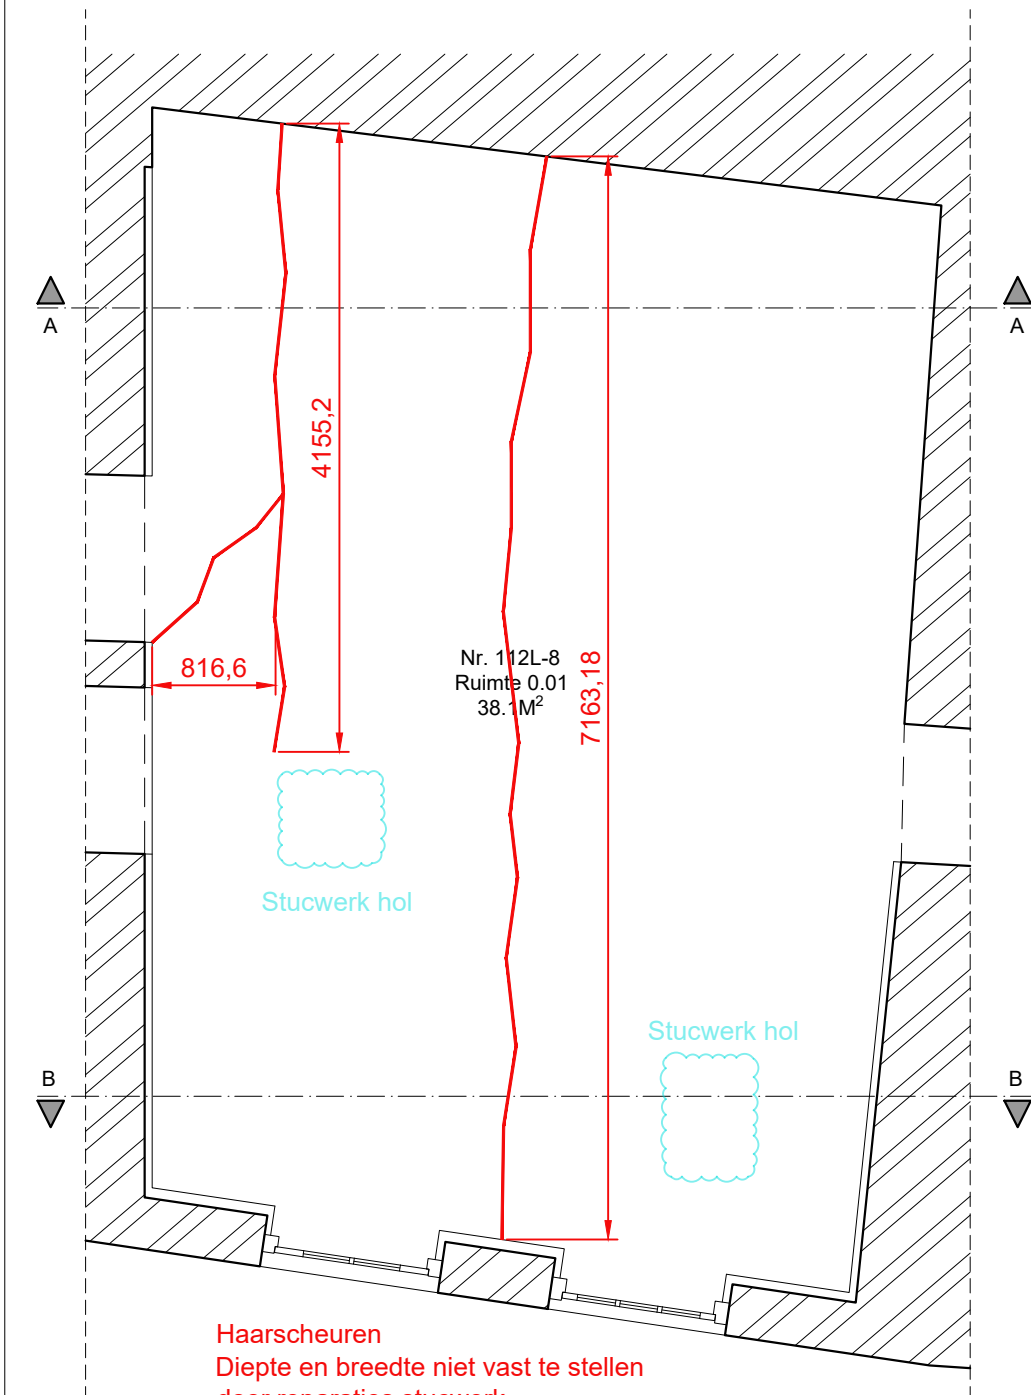

Plattegrond

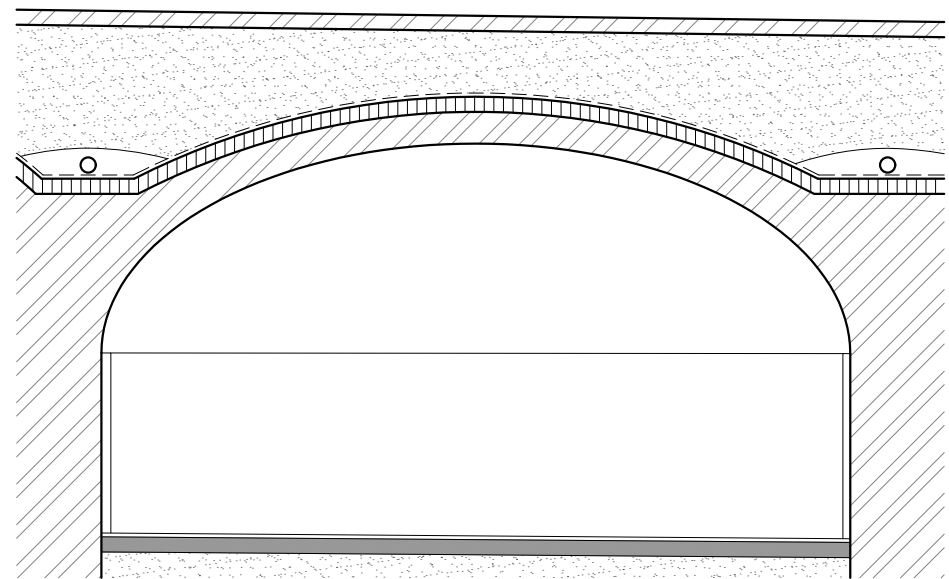


Doorsnede A

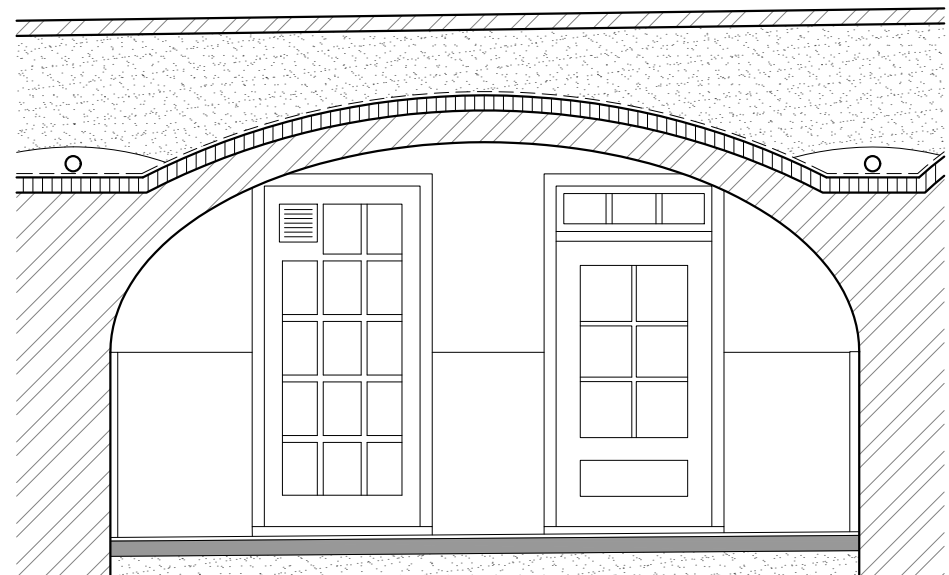


Doorsnede B


Project	Opdrachtgever	Schaal	Formaat	Project nr.	Datum van aflevering	ALLE WAKEN IN HET WERK OP TE NEEMEN OF TE CONTROLLEREN DOOR AANWEDER. LET OP! DIT IS GEEN WERKTEKENING ARCHITECTENKANTOOR T P D S
Herstelplan werfkelders	Gemeente Utrecht	1:50	A4	24.02	10-10-2024	
Adres	Noem	Tekening nummer	1	A	Datum van wijziging 10-02-2025	
Oudegracht aan de werf 112-L8		Schadebeeldtekeningen				

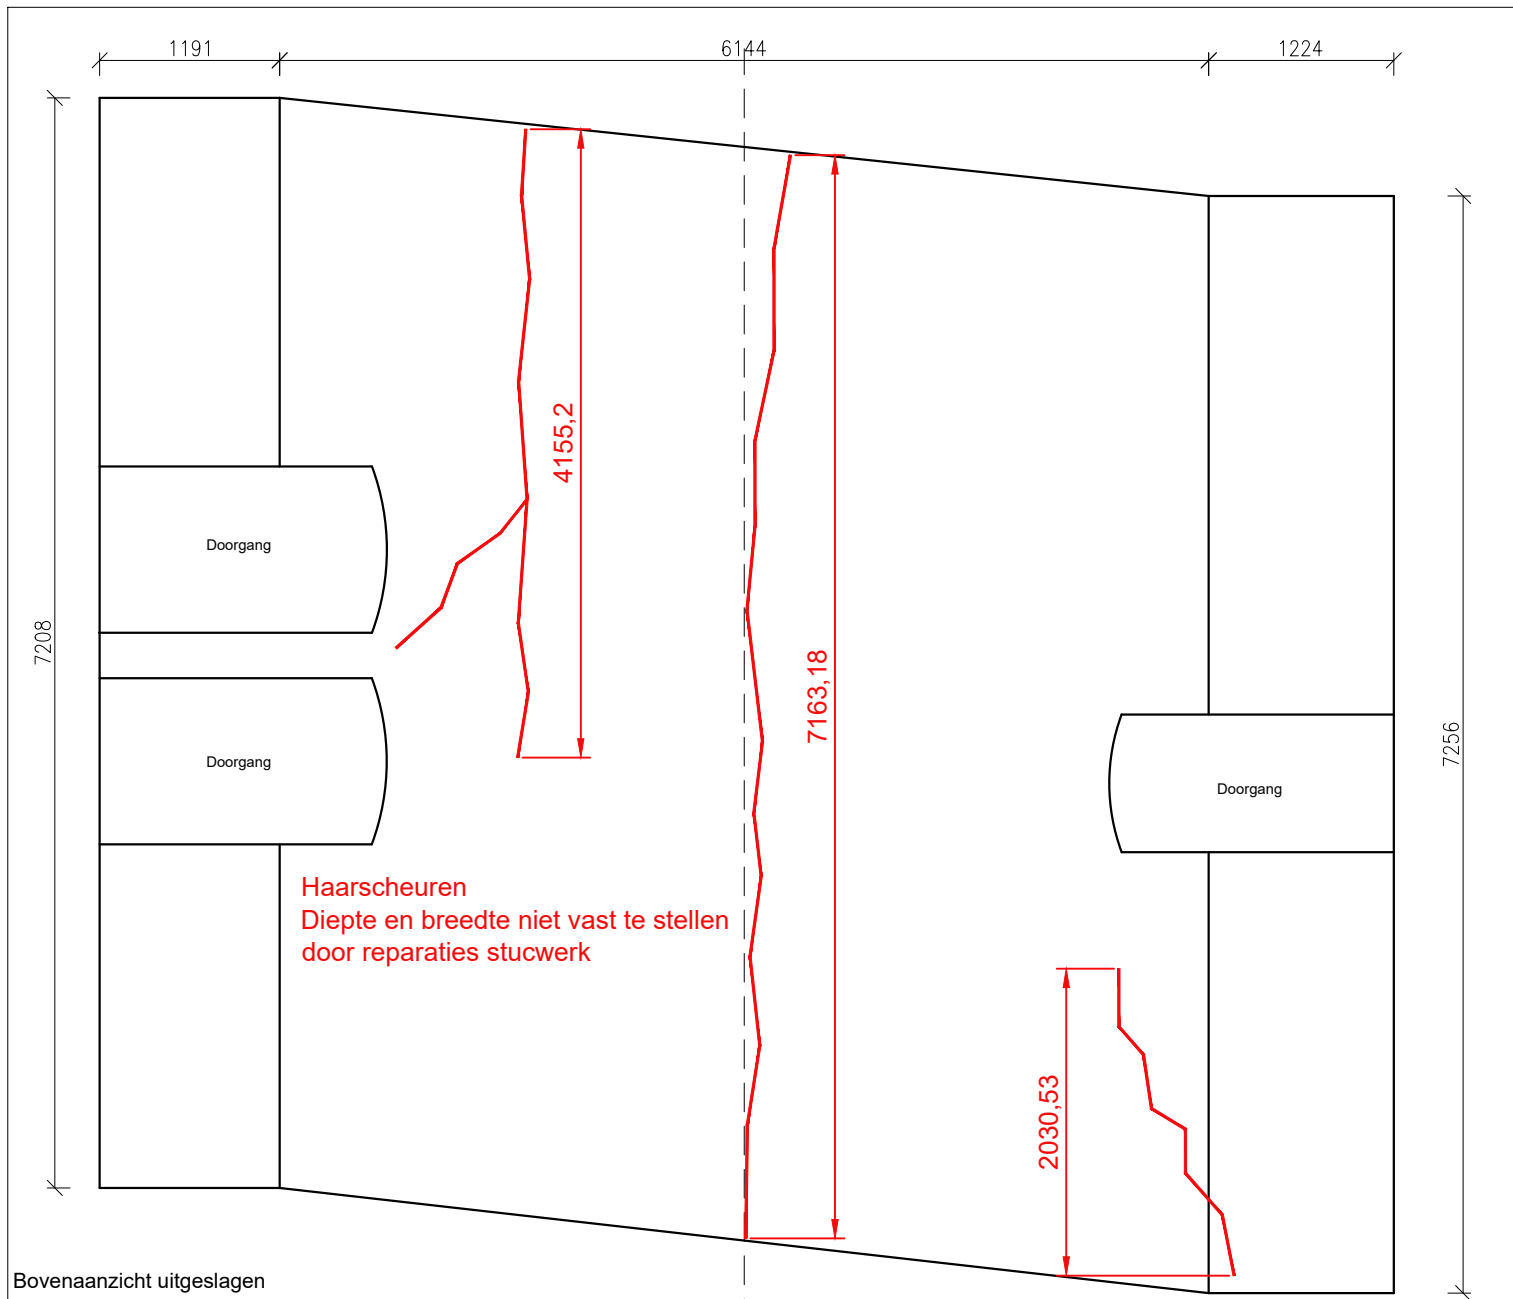


Bovenaanzicht uitgeslagen

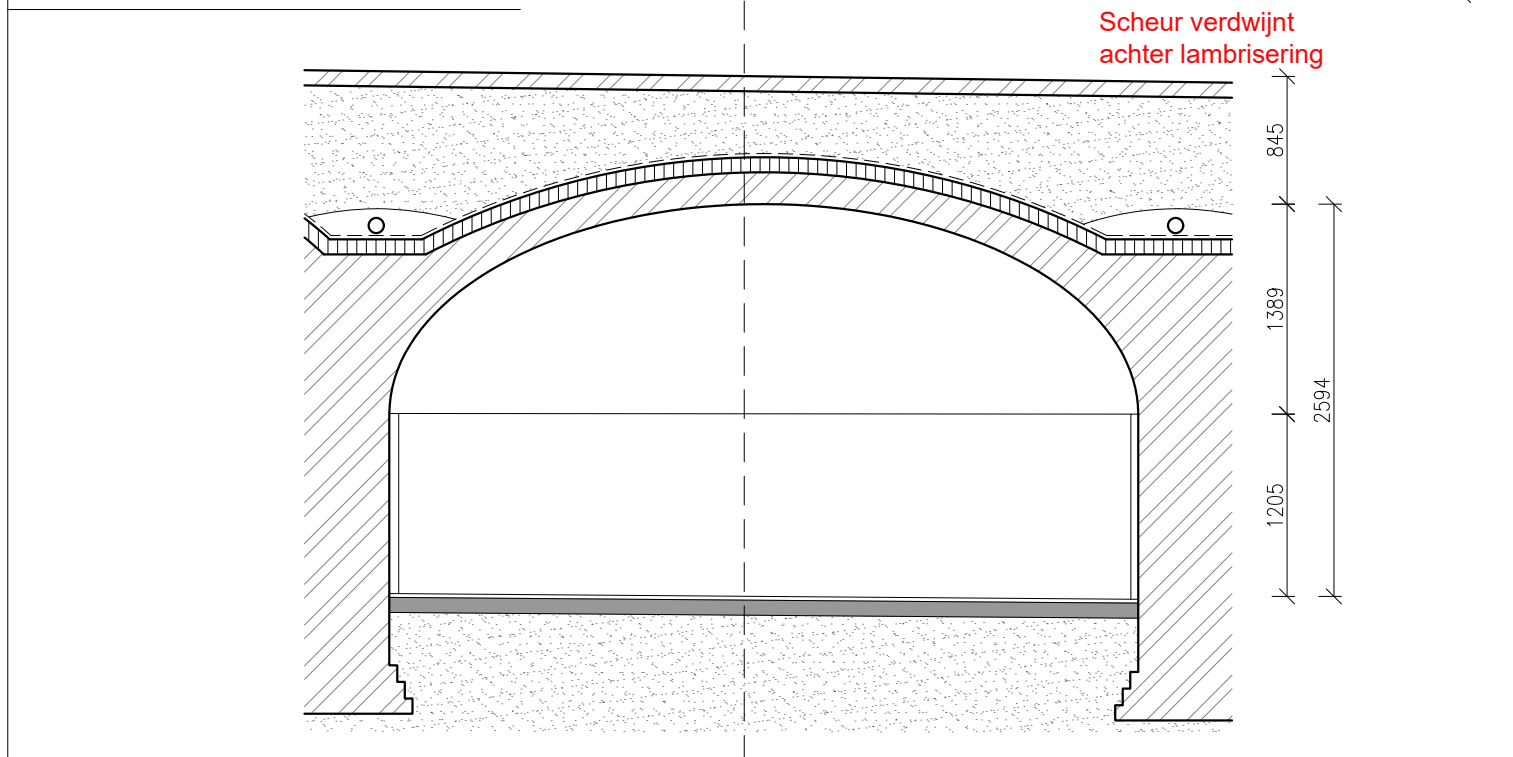


Doorsnede	Project	Opdrachtgever	Schaal	Formaat	Project nr.	Datum van uitgifte	ALLE MATEN IN HET WERK OP TE NEEMEN OF TE CONTROLLEREN DOOR AANWENDEK. LET OP! DIT IS GEEN VERBODENING
	Herstelplan werfkelders	Gemeente Utrecht	1:50	A4	24.02	10-10-2024	
	Oudegracht aan de werf 112-L8	Schadebeeldtekeningen	Tekening nummer	2	Wijziging	Datum van wijziging	
					A	10-02-2025	ARCHITECTENKANTOOR T P D S

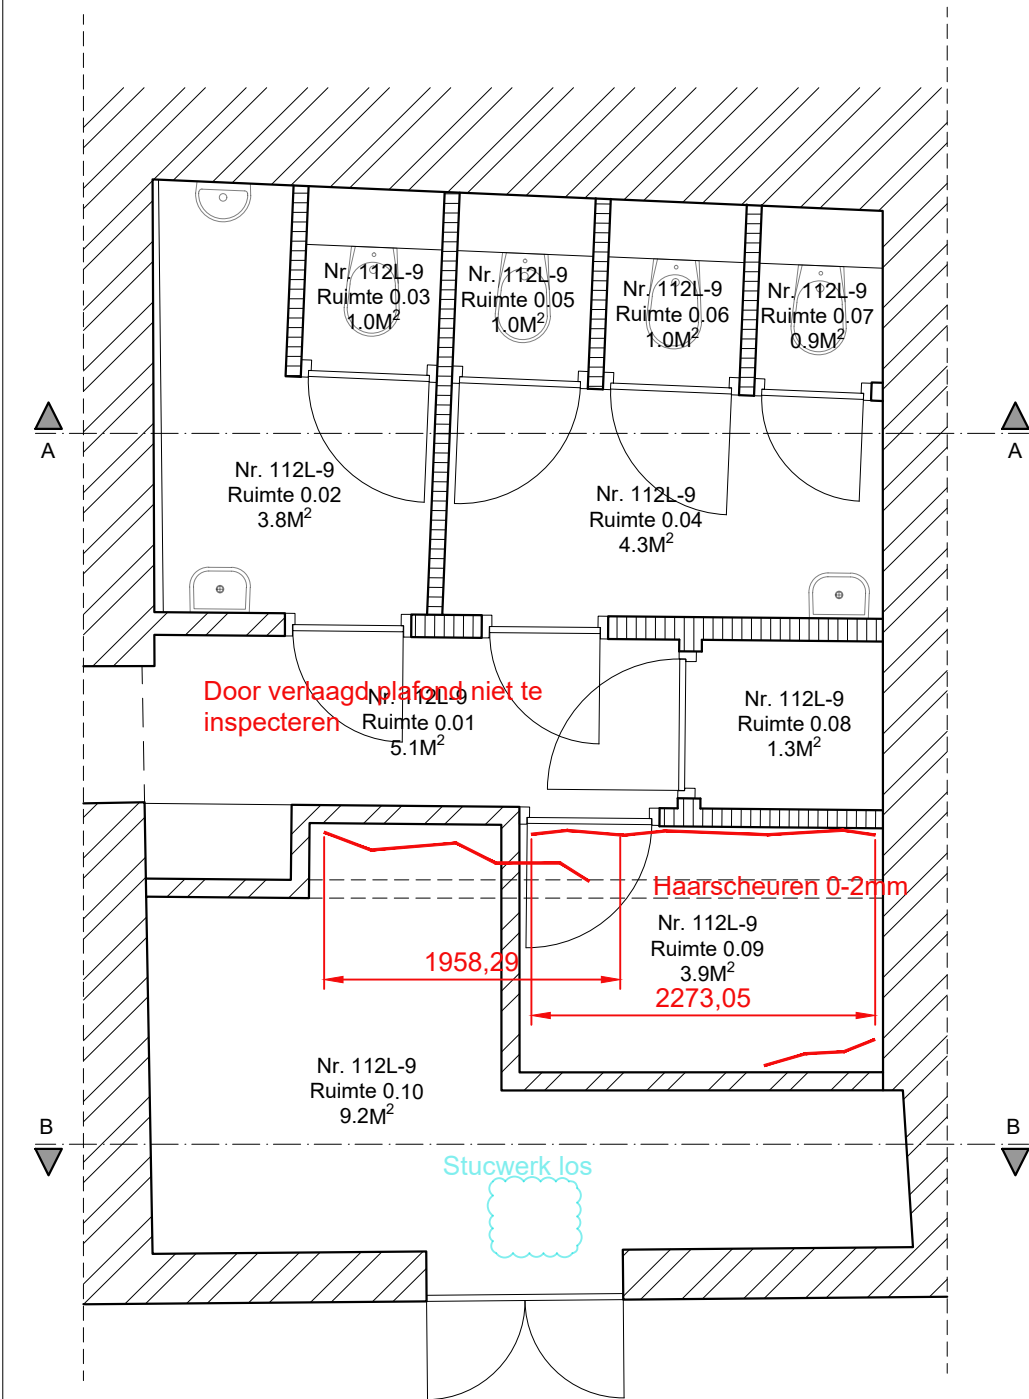

Plattegrond

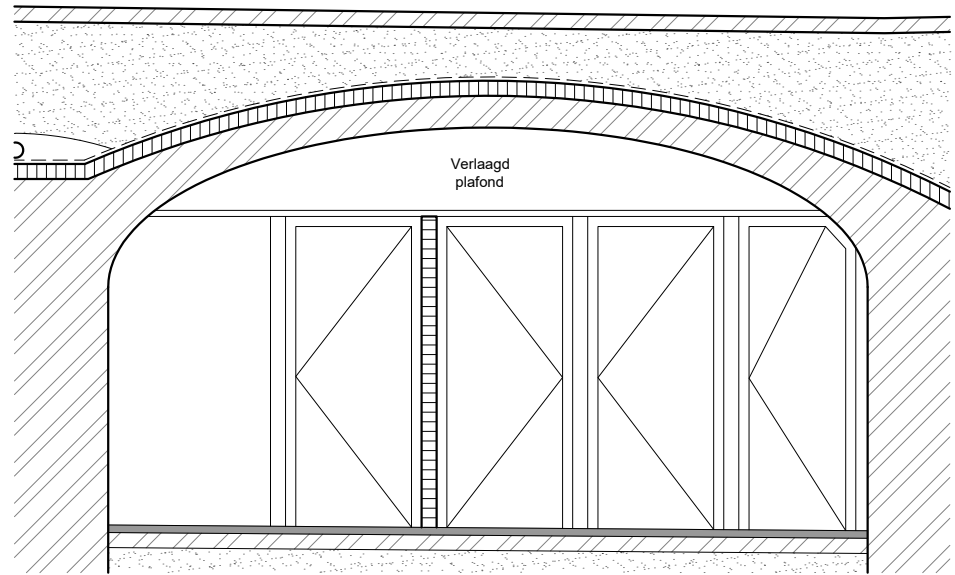


Doorsnede A

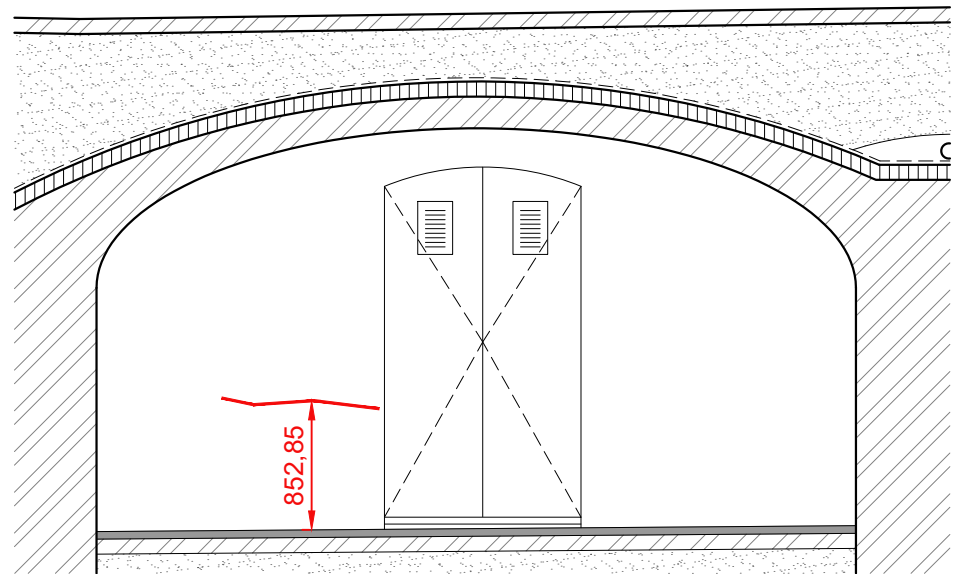


Doorsnede B

Project	Opdrachtgever	Schaal	Formaat	Project nr.	Datum van aflevering	ALLE WAKEN IN HET WERK OP TE NEMEN OF TE CONTROLLEREN DOOR AANWEDER. LET OP! DIT IS GEEN WERKTEKENING
Herstelplan werkelders	Gemeente Utrecht	1:50	A4	24.02	10-10-2024	ARCHITECTENKANTOOR
Adres	Naam	Tekening nummer		Wijziging	Datum van wijziging	T P D S
Oudegracht aan de werf 112-L9	Schadebeeldtekeningen	1		A	10-02-2025	

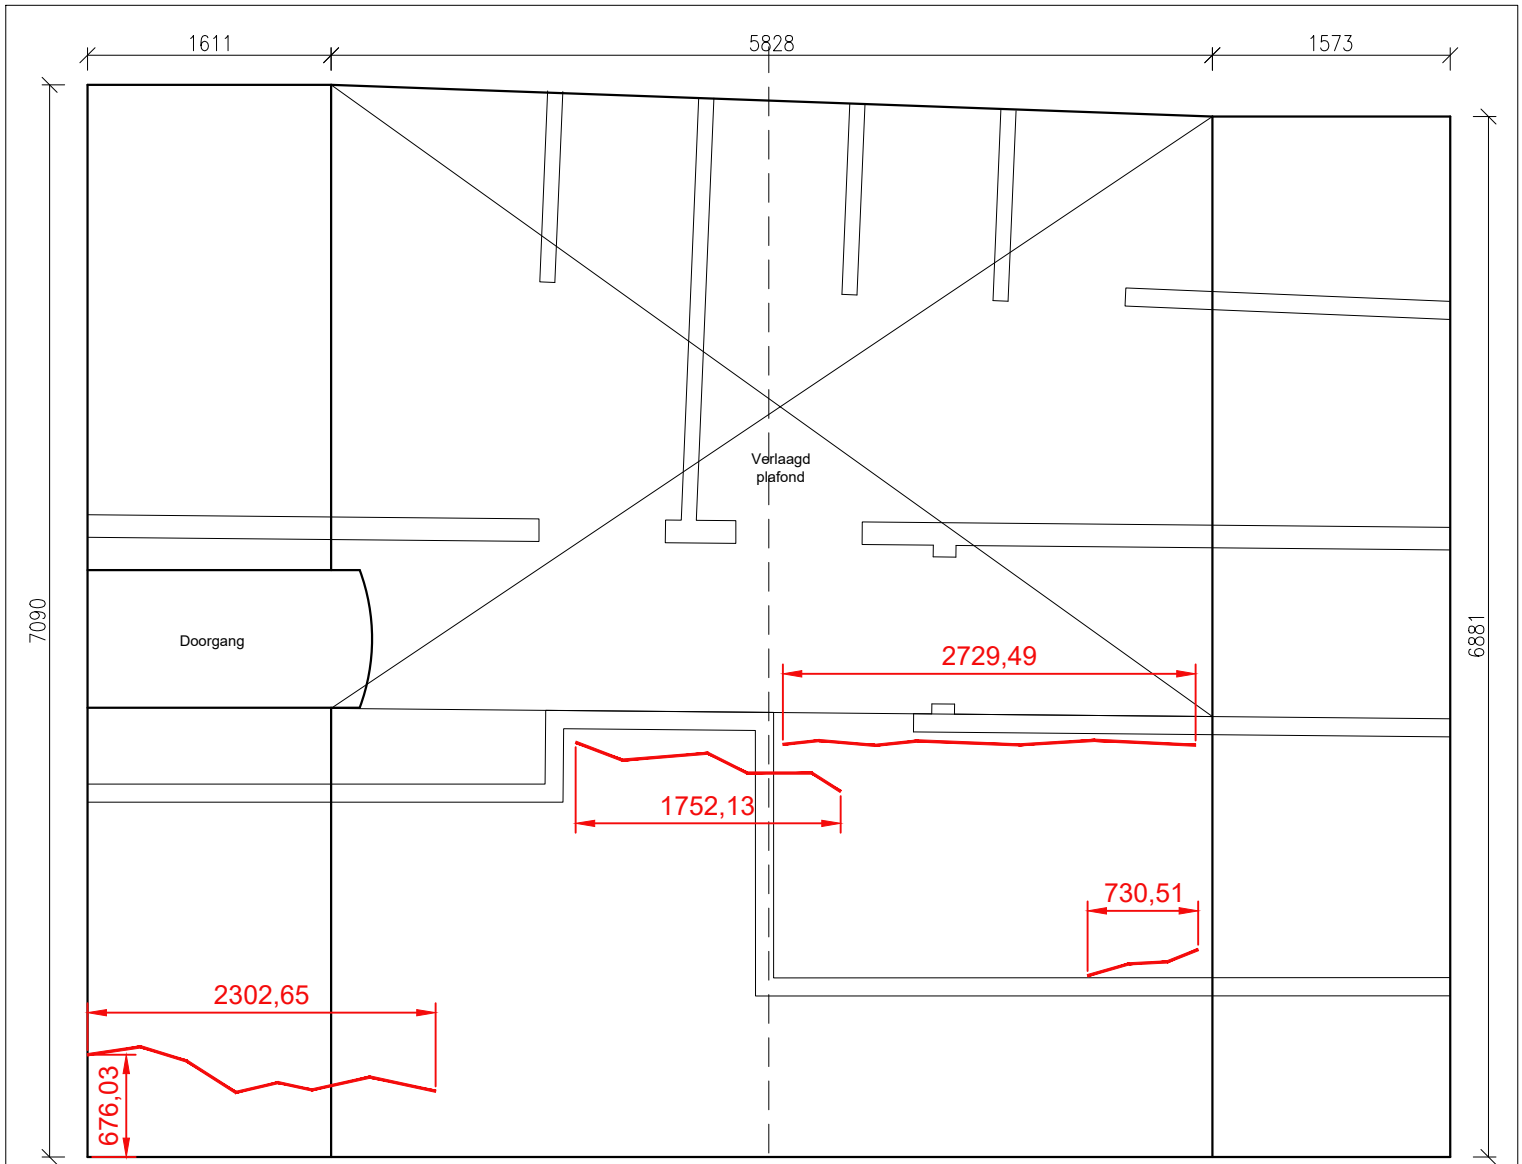

Bovenaanzicht uitgeslagen

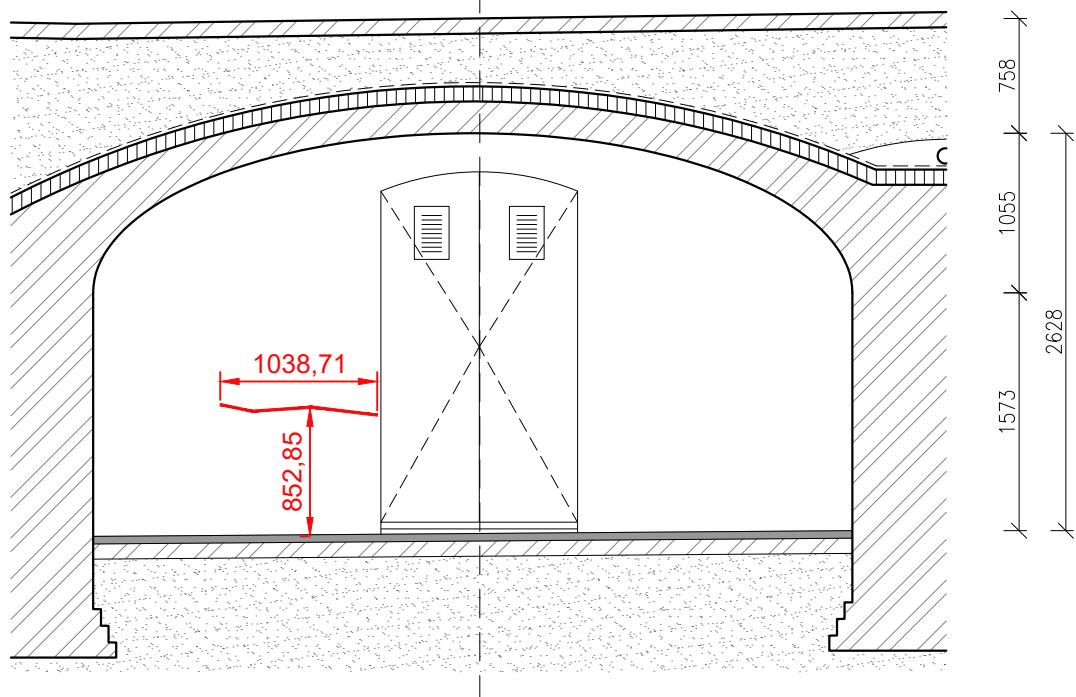

Doorsnede

Project	Opdrachtgever	Schaal	Formaat	Project nr.	Datum van uitgifte	ALLE MATEN IN HET WERK OP 'TE NEMEN OP 'TE CONTROLEREN DOOR AANWENDEK. LET OP! DIT IS GEEN WERKTEKENING
Herstelplan werfkelders	Gemeente Utrecht	1:50	A4	24.02	10-10-2024	
Adres	Naam	Tekening nummer	Wijziging	Datum van wijziging		
Oudegracht aan de werf 112-L9	Schadebeeldtekeningen	2	A	10-02-2025		ARCHITECTENKANTOOR T P D S