


Als voorbeeld aangegeven
Kan een asbesthoudend
plafond zijn of
asbesthoudende
dakbedekking.

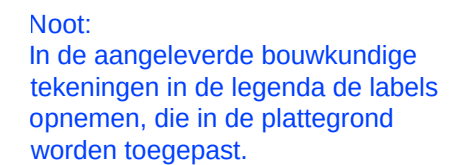

Legenda:

- The diagram illustrates the structure of a label and the meaning of different colors and patterns. It shows three examples of label structures: a red-bordered label with fields Bxx, MMxxx, and Beschrijving; a red-bordered label with fields Bxx, Vxxx, and idem MMxxx; and a green-bordered label with fields Bxx, MMxxx, and Beschrijving. Below these, a cyan-bordered label with fields ?, Vxx, and Beschrijving is shown. To the right, a legend explains the colors and patterns: red arrows point to 'Aanduiding asbestbron', green arrows point to 'Aanduiding geen asbestbron', and a cyan arrow points to 'Aanduiding onderzoekbeperking'. Below the legend, two patterns are shown: a red diagonal line pattern for 'Oppervlak aanduiding asbesthoudend element' and a cyan diagonal line pattern for 'Oppervlak aanduiding onderzoekbeperking, verdachte toepassing (niet bereikbaar)'.

Aanduiding asbestbron

Aanduiding geen asbestbron

Aanduiding onderzoekbeperking

Bxx MMxxx Beschrijving

Bron is asbesthoudend - monsternummer - beschrijving bron

Bxx Vxxx idem MMxxx

Bron is asbesthoudend en refereert naar de bron, waarvan het monster genomen is

Bxx MMxxx Beschrijving

Bron is niet asbesthoudend

? Vxx Beschrijving

Onderzoekbeperking, verdachte toepassing (niet bereikbaar)

Oppervlak aanduiding asbesthoudend element

Oppervlak aanduiding onderzoekbeperking, verdachte toepassing (niet bereikbaar)

Afkortingen:

MM	Materiaal monster
VM	Kleefmonster geanalyseerd conform NEN 5896
KM	Kleefmonster geanalyseerd conform NEN 2991 / NEN- ISO 16000-27
LM	Luchtmonster geanalyseerd conform ISO 14966

	Rijksgebouwendienst		Formaat A3		Schaal 1:200						
	Omschrijving en adres van het werk		Onderwerp		Getekend –		Datum 1–3–2012				
	Omschrijving van het werk		Plattegrond begane grond		Bouwdeel –		OR nr. 999999				
	Asbestzakenstraat 1		Asbeststad		Bouwlaag –		Projectnr. 123456				
	Asbest elementen										
Adviseur / Architect / Constructeur		Opdrachtgever		Discipl.		Fase		Bladnummer		Subcode	
Inventariserend bedrijf		Directie Beheer		B		R		001			
Postbus 20952		2500 EZ Den Haag									
Gewijzigd											