

Legenda

Oevers

Type constructie

- Beschoeid
- Damwand
- Kademuur
- Onbeschoeid
- Overig


- Palenrij
- Kunstwerk
- Belemmerd
- Geen oever
- Niet geïnspecteerd

Oevers

Beeldkwaliteit

- A
- B
- C
- D
- Niet bekend (belemmerd)

- Oevers - advies reparatie
- Opmerking (lijn)
- Gemeentegrens
- Kader kaartbladen

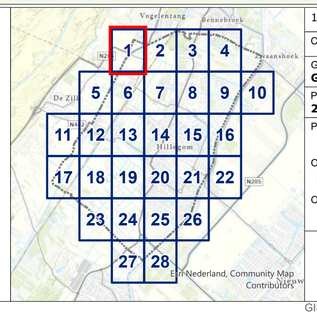

1	-	-	-	-
Code	Omschrijving	Datum	Getekend	Gecontroleerd

Getekend door	Gecontroleerd door	Goedgekeurd	Blad	Aantal	Taal	Documentstatus
G. Busé	R. Delhaas	-	1	28	NL	Definitief

Projectnr.	Tek. nr.	Besteksnr.	Schaal	Formaat	Documenttype	Datum uitgifte	Documentnummer
20245012	T005a-H	-	1:1.000	A0	Tekening	12-08-2025	20245012-T005a-H

Project

Actualisatie areaal en inspectie oevers

Opdrachtgever

HLTsamen

Onderdeel

Resultaten inspectie oevers Hillegom: type constructie en beeldkwaliteit

De Aquanoom werkt aan water

DE AQUANOOM
werkt aan water
Nobelaingel 2
2652 XA Berkel en Rodenrijs
Tel: 010 249 2475
www.deaquanoom.nl

GIS: 20245012_GIS_v01.aprx / T005a-H_d0_Inspectie_oevers_Hillegom_20250812



Legenda

Oevers

Type constructie


- Beschoeid
- Damwand
- Kademuur
- Onbeschoeid
- Overig
- Palenrij
- Kunstwerk
- Belemmerd
- Geen oever
- Niet geïnspecteerd

Oevers

Beeldkwaliteit

- A
- B
- C
- D
- Niet bekend (belemmerd)

- Oevers - advies reparatie
- Opmerking (lijn)
- Gemeentegrens
- Kader kaartbladen

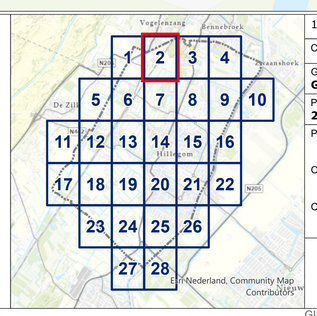

1	-	-	-	-
Code	Omschrijving	Datum	Getekend	Gecontroleerd

Getekend door	Gecontroleerd door	Goedgekeurd	Blad	Aantal	Taal	Documentstatus
G. Busé	R. Delhaas	-	2	28	NL	Definitief

Projectnr.	Tek. nr.	Besteksnr.	Schaal	Formaat	Documenttype	Datum uitgifte	Documentnummer
20245012	T005a-H	-	1:1.000	A0	Tekening	12-08-2025	20245012-T005a-H

Project

Actualisatie areaal en inspectie oevers

Opdrachtgever

HLTsamen

Onderdeel


Resultaten inspectie oevers Hillegom: type constructie en beeldkwaliteit

De Aquanoom
werkt aan water

DE AQUANOOM
werkt aan water

Nobelsingel 2
2652 XA Berkel en Rodenrijs
Tel: 010 249 2475
www.deaquanoom.nl

GIS: 20245012_GIS_v01.aprx / T005a-H_d0_Inspectie_oevers_Hillegom_20250812

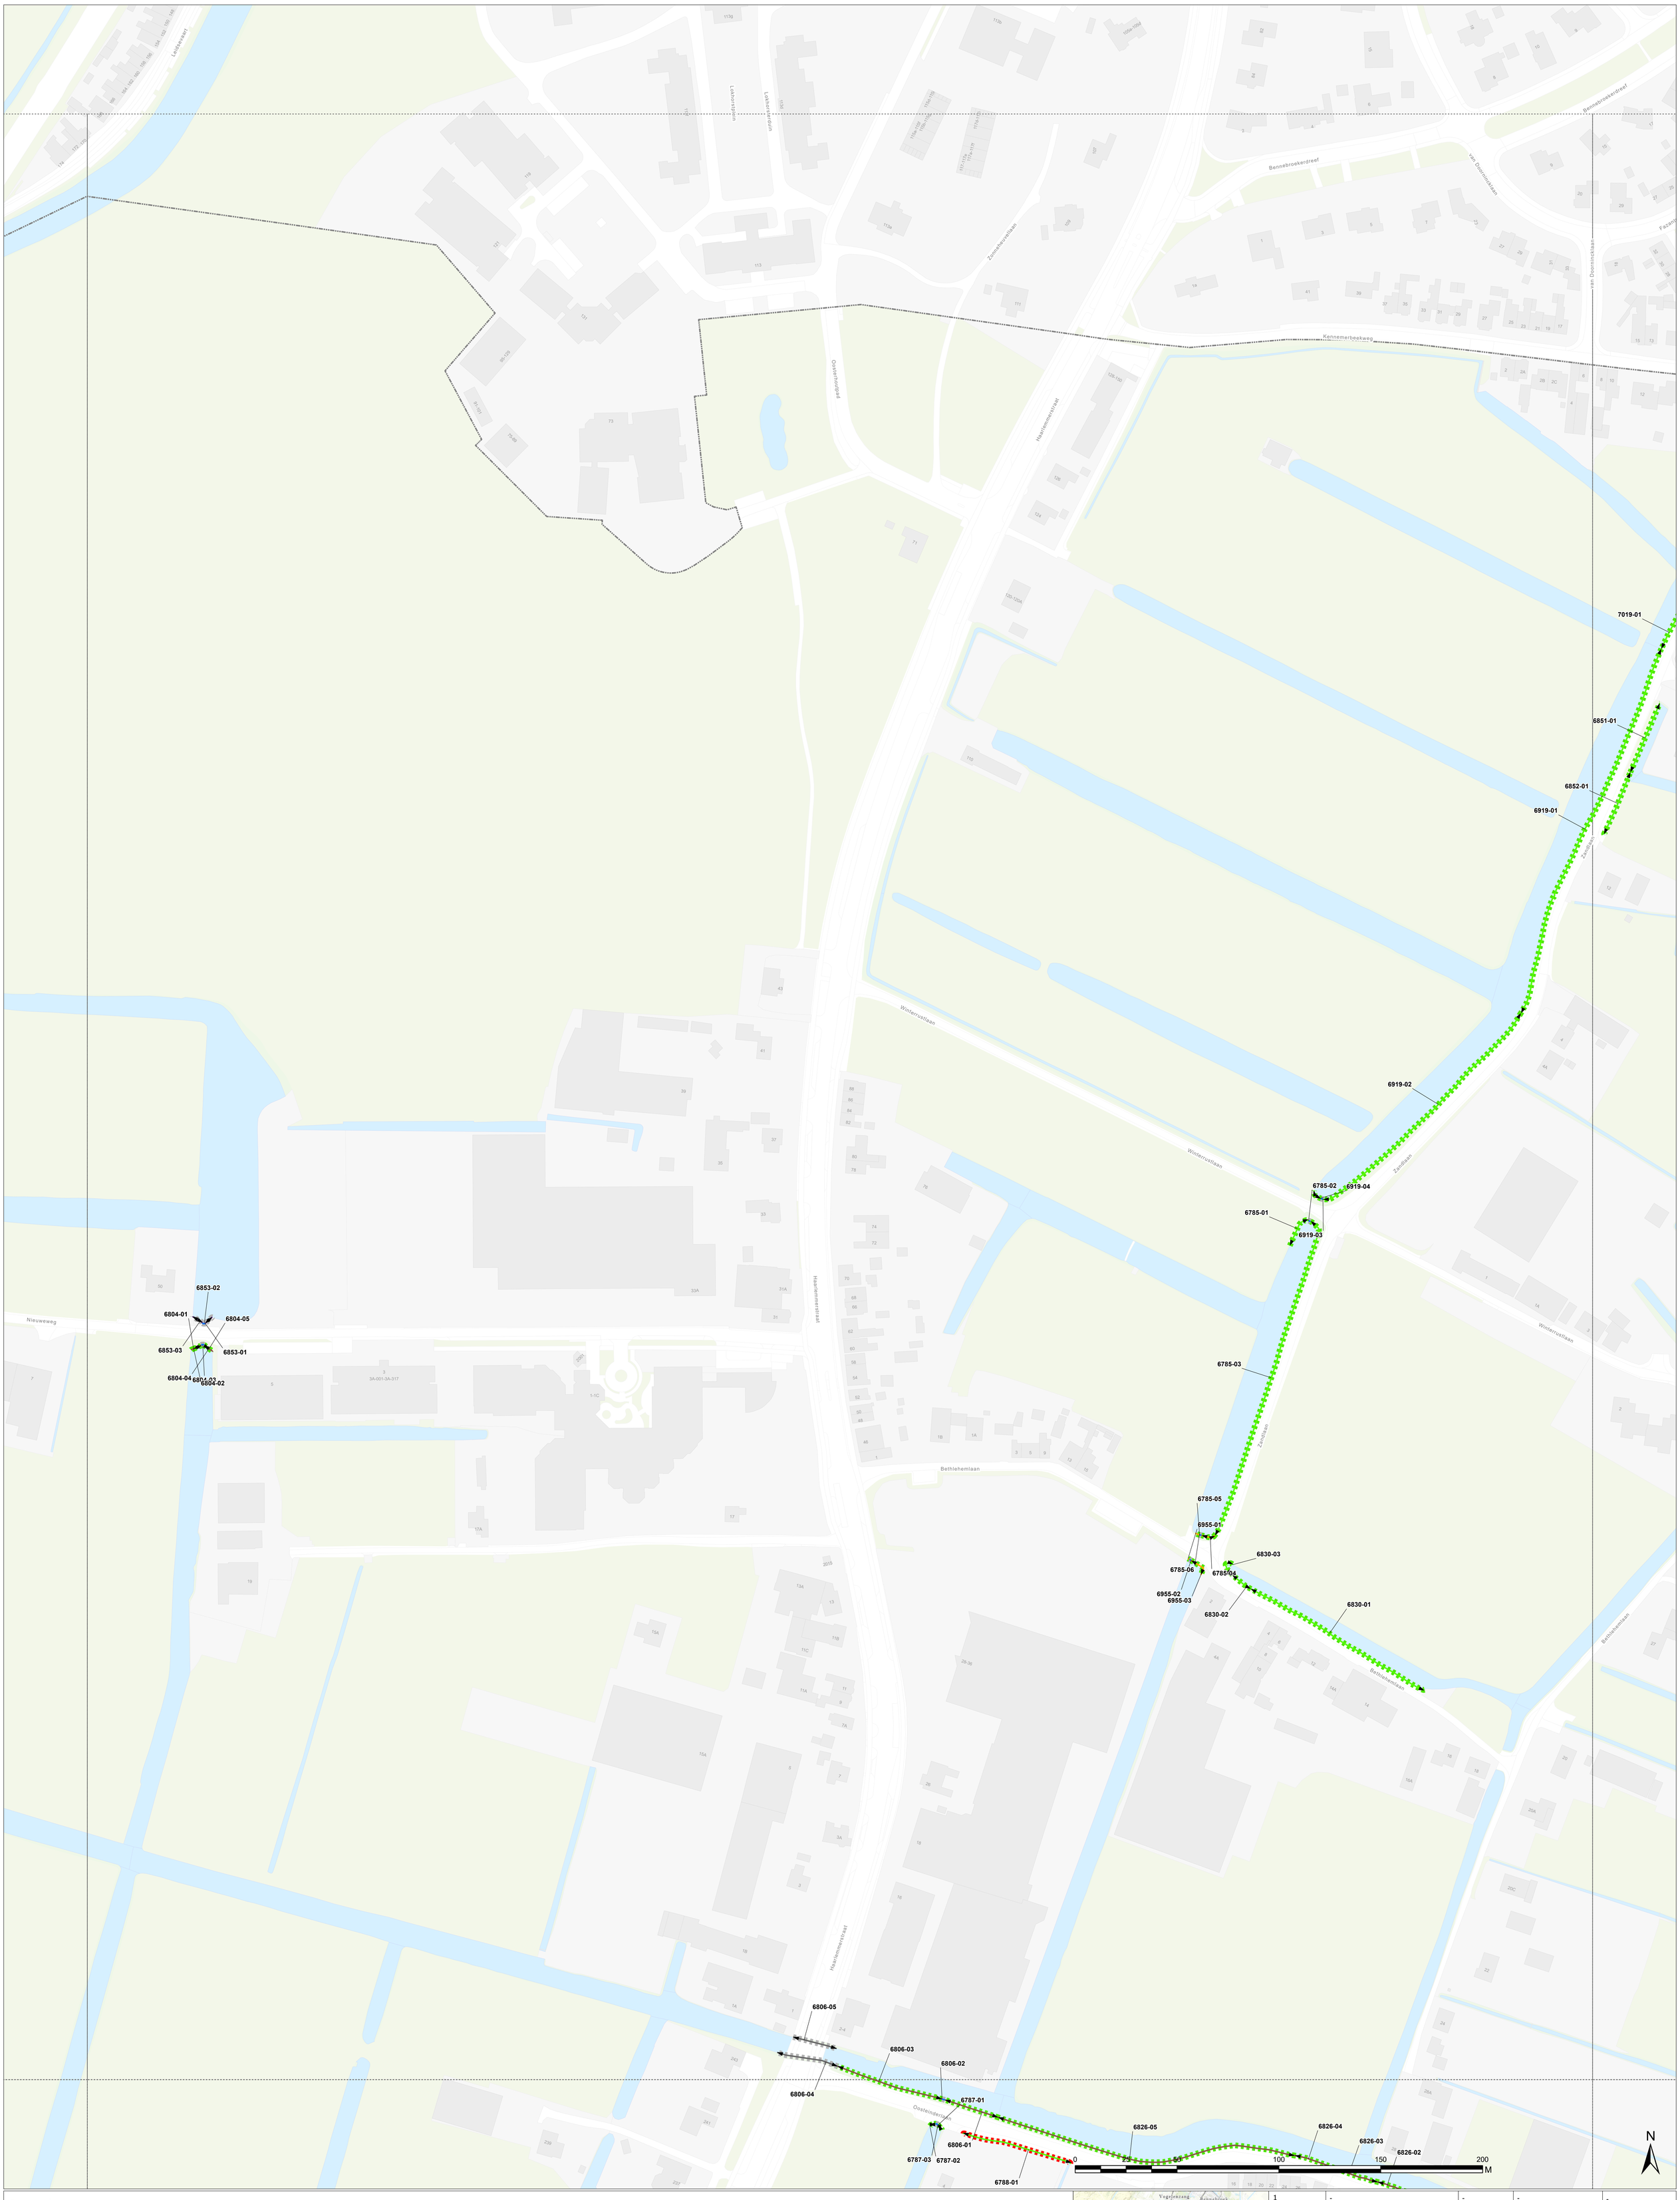


Legenda

Oevers
Type constructie
- Beschoeid
- Damwand
- Kademuur
- Onbeschoeid
- Overig
- Palenrij
- Kunstwerk
- Belemmerd
- Geen oever
- Niet geïnspecteerd

Oevers
Beeldkwaliteit
- A
- B
- C
- D
- Niet bekend (belemmerd)

- Oevers - advies reparatie
- Opmerking (lijn)
- Gemeentegrens
- Kader kaartbladen

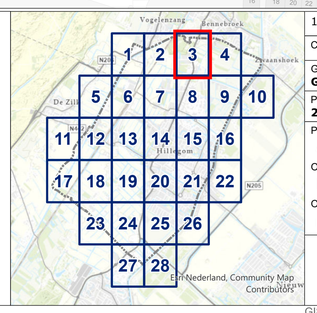

1	-	-	-	-	
Code	Omschrijving	Datum	Getekend	Gecontroleerd	

Getekend door	Gecontroleerd door	Goedgekeurd	Blad	Aantal	Taal	Documentstatus
G. Busé	R. Delhaas	-	3	28	NL	Definitief

Projectnr.	Tek. nr.	Besteksnr.	Schaal	Formaat	Documenttype	Datum uitgifte	Documentnummer
20245012	T005a-H	-	1:1.000	A0	Tekening	12-08-2025	20245012-T005a-H

Project
Actualisatie areaal en inspectie oevers

Opdrachtgever
HLTsamen

Onderdeel
Resultaten inspectie oevers Hillegom: type constructie en beeldkwaliteit

De Aquanoom
werkt aan water
DE AQUANOOM
werkt aan water
Nobelsingel 2
2652 XA Berkel en Rodenrijs
Tel: 010 249 2475
www.deaquanoom.nl

GIS: 20245012_GIS_v01.aprx / T005a-H_d0_Inspectie_oevers_Hillegom_20250812

7019-01
6851-01
6852-01
6919-01
6919-02

0 25 50 100 150 200 M

N

Legenda

Oevers
Type constructie
- Beschoeid
- Damwand
- Kademuur
- Onbeschoeid
- Overig
- Palenrij
- Kunstwerk
- Belemmerd
- Geen oever
- Niet geïnspecteerd

Oevers
Beeldkwaliteit
- A
- B
- C
- D
- Niet bekend (belemmerd)

- Oevers - advies reparatie
- Opmerking (lijn)
- Gemeentegrens
- Kader kaartbladen

1	-		-	-		-
Code	Omschrijving		Datum	Getekend		Gecontroleerd
Getekend door: G. Busé	Gecontroleerd door: R. Delhaas	Goedgekeurd: -	Blad: 4	Aantal: 28	Taal: NL	Documentstatus: Definitief
Projectnr.: 20245012	Tek. nr.: T005a-H	Besteksnr.: -	Schaal: 1:1.000	Formaat: A0	Documenttype: Tekening	Datum uitgifte: 12-08-2025	Documentnummer: 20245012-T005a-H

Project
Actualisatie areaal en inspectie oevers

Opdrachtgever
HLTsamen

Onderdeel
Resultaten inspectie oevers Hillegom: type constructie en beeldkwaliteit

De Aquanoom werkt aan water
DE AQUANOOM werkt aan water
Nobelsingel 2
2652 XA Berkel en Rodenrijs
Tel: 010 249 2475
www.deaquanoom.nl

GIS: 20245012_GIS_v01.aprx / T005a-H_d0_Inspectie_oevers_Hillegom_20250812



Legenda

Oevers

Type constructie


- Beschoeid
- Damwand
- Kademuur
- Onbeschoeid
- Overig
- Palenrij
- Kunstwerk
- Belemmerd
- Geen oever
- Niet geïnspecteerd

Oevers

Beeldkwaliteit

- A
- B
- C
- D
- Niet bekend (belemmerd)

- Oevers - advies reparatie
- Opmerking (lijn)
- Gemeentegrens
- Kader kaartbladen

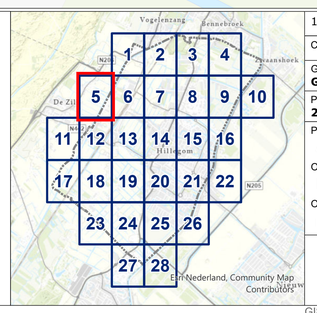

1	-	-	-	-
Code	Omschrijving	Datum	Getekend	Gecontroleerd

Getekend door	Gecontroleerd door	Goedgekeurd	Blad	Aantal	Taal	Documentstatus
G. Busé	R. Delhaas	-	5	28	NL	Definitief

Projectnr.	Tek. nr.	Besteksnr.	Schaal	Formaat	Documenttype	Datum uitgifte	Documentnummer
20245012	T005a-H	-	1:1.000	A0	Tekening	12-08-2025	20245012-T005a-H

Project

Actualisatie areaal en inspectie oevers

Opdrachtgever

HLTsamen

Onderdeel

Resultaten inspectie oevers Hillegom: type constructie en beeldkwaliteit

De Aquanoom
werkt aan water

DE AQUANOOM
werkt aan water
Nobelsingel 2
2652 XA Berkel en Rodenrijs
Tel: 010 249 2475
www.deaquanoom.nl

GIS: 20245012_GIS_v01.aprx / T005a-H_d0_Inspectie_oevers_Hillegom_20250812




Legenda

Oevers
Type constructie
- Beschoeid
- Damwand
- Kademuur
- Onbeschoeid
- Overig

- Palenrij
- Kunstwerk
- Belemmerd
- Geen oever
- Niet geïnspecteerd

Oevers
Beeldkwaliteit
- A
- B
- C
- D
- Niet bekend (belemmerd)

- Oevers - advies reparatie
- Opmerking (lijn)
- Gemeentegrens
- Kader kaartbladen

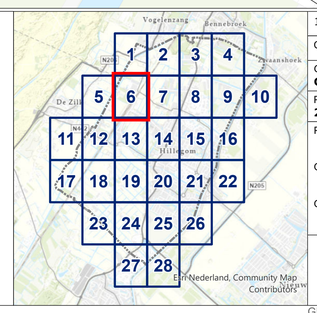

1	-		-	-			-
Code	Omschrijving		Datum	Getekend			Gecontroleerd
Getekend door **G. Busé**	Gecontroleerd door **R. Delhaas**	Goedgekeurd **-**		Blad **6**	Aantal **28**	Taal **NL**	Documentstatus **Definitief**
Projectnr. **20245012**	Tek. nr. **T005a-H**	Besteksnr. **-**	Schaal **1:1.000**	Formaat **A0**	Documenttype **Tekening**	Datum uitgifte **12-08-2025**	Documentnummer **20245012-T005a-H**

Project
Actualisatie areaal en inspectie oevers

Opdrachtgever
HLTsamen

Onderdeel
Resultaten inspectie oevers Hillegom: type constructie en beeldkwaliteit

De Aquanoom
werkt aan water
DE AQUANOOM
werkt aan water
Nobelsingel 2
2652 XA Berkel en Rodenrijs
Tel: 010 249 2475
www.deaquanoom.nl

GIS: 20245012_GIS_v01.aprx / T005a-H_d0_Inspectie_oevers_Hillegom_20250812

6360-01

6351-01

6359-01

6358-02

6358-01

6358-03

6359-02

6326-01

6569-01

6657-01

0 25 50 100 150 200 M

N

Legenda

Oevers

Type constructie


- Beschoeid
- Damwand
- Kademuur
- Onbeschoeid
- Overig
- Palenrij
- Kunstwerk
- Belemmerd
- Geen oever
- Niet geïnspecteerd

Oevers

Beeldkwaliteit

- A
- B
- C
- D
- Niet bekend (belemmerd)

- Oevers - advies reparatie
- Opmerking (lijn)
- Gemeentegrenzen
- Kader kaartbladen

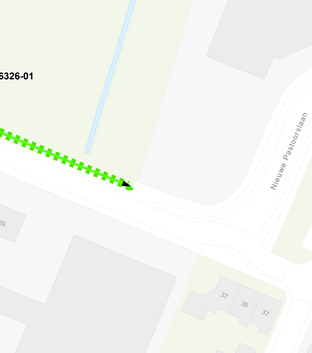

1	-		-	-	-
Code	Omschrijving		Datum	Getekend	Gecontroleerd
Getekend door: G. Busé	Gecontroleerd door: R. Delhaas	Goedgekeurd: -		Blad: 7	Aantal: 28 / Taal: NL / Documentstatus: Definitief
Projectnr.: 20245012	Tek. nr.: T005a-H	Besteksnr.: -	Schaal: 1:1.000	Formaat: A0	Documenttype: Tekening / Datum uitgifte: 12-08-2025 / Documentnummer: 20245012-T005a-H

Project

Actualisatie areaal en inspectie oevers

Opdrachtgever

HLTsamen

Onderdeel


Resultaten inspectie oevers Hillegom: type constructie en beeldkwaliteit

De Aquanoom werkt aan water

DE AQUANOOM
werkt aan water

Nobelsingel 2
2652 XA Berkel en Rodenrijs
Tel: 010 249 2475
www.deaquanoom.nl

GIS: 20245012_GIS_v01.aprx / T005a-H_d0_Inspectie_oevers_Hillegom_20250812

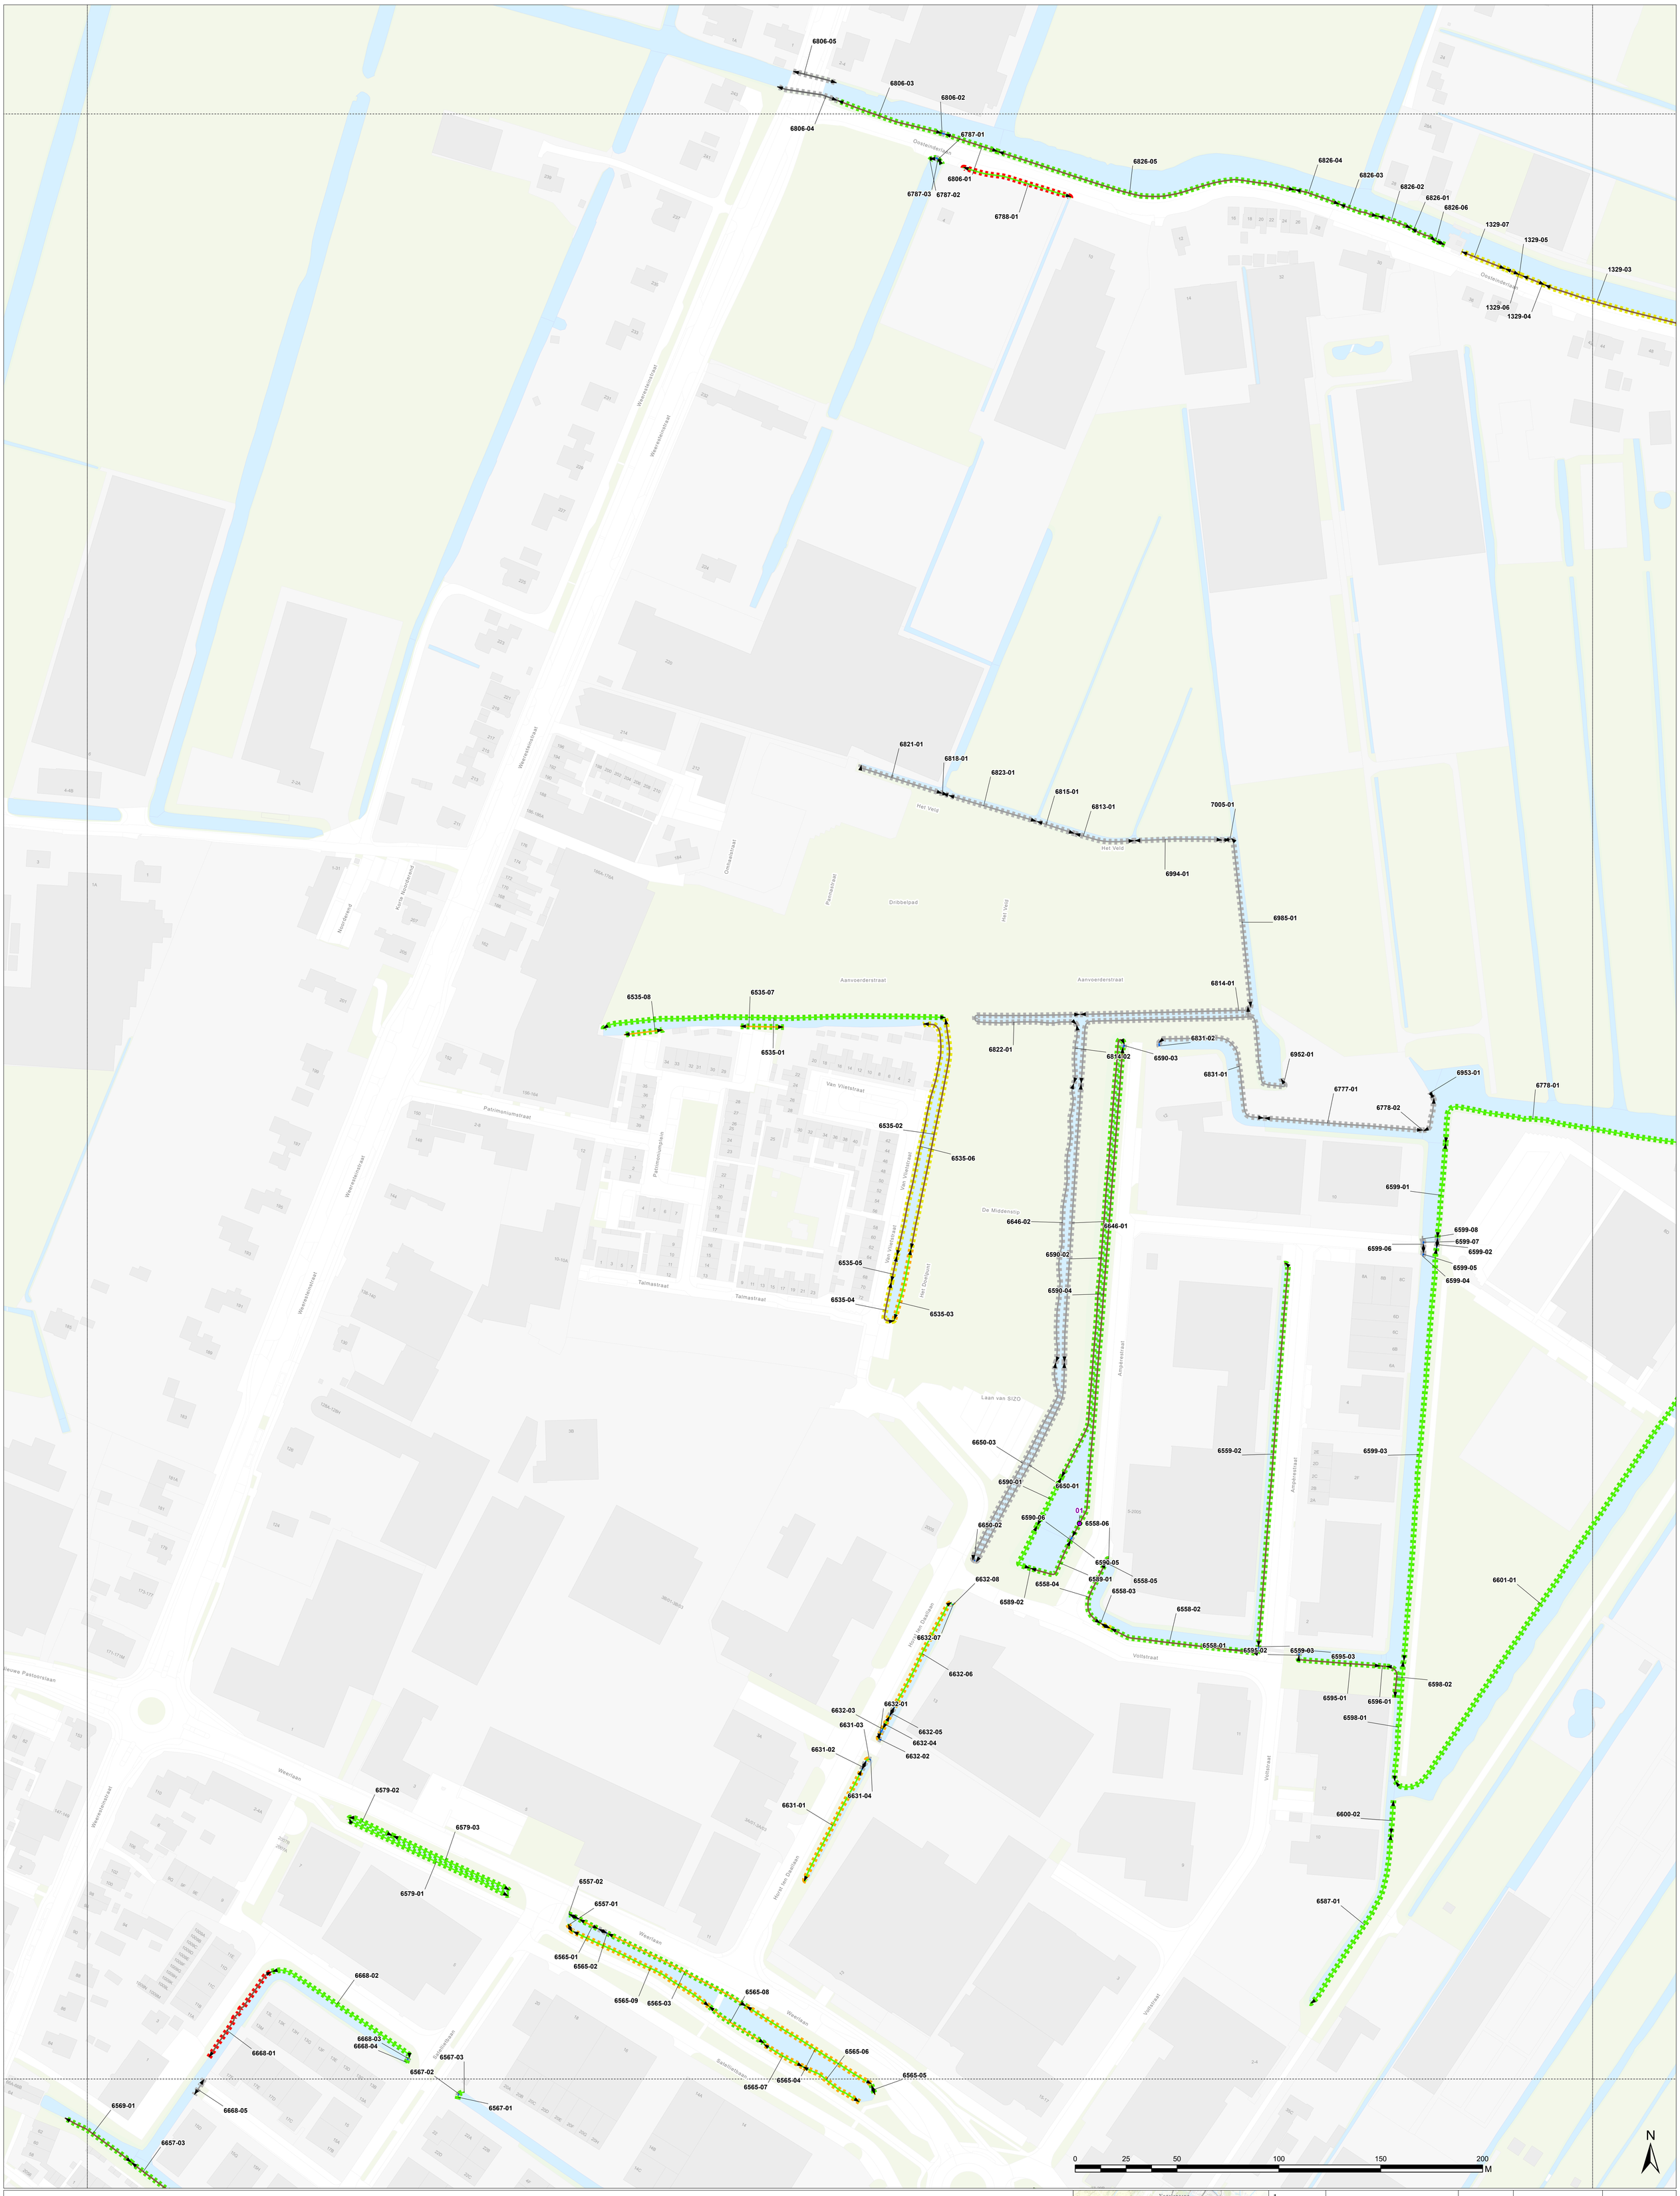


Legenda

Oevers
Type constructie
- Beschoeid
- Damwand
- Kademuur
- Onbeschoeid
- Overig
- Palenrij
- Kunstwerk
- Belemmerd
- Geen oever
- Niet geïnspecteerd

Oevers
Beeldkwaliteit
- A
- B
- C
- D
- Niet bekend (belemmerd)

- Oevers - advies reparatie
- Opmerking (lijn)
- Gemeentegrens
- Kader kaartbladen

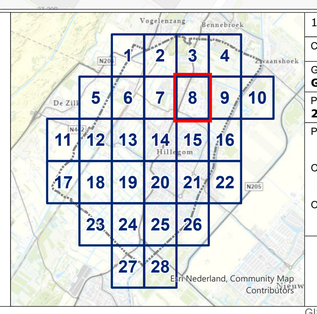

1	-	-	-	-
Code	Omschrijving	Datum	Getekend	Gecontroleerd

Getekend door	Gecontroleerd door	Goedgekeurd	Blad	Aantal	Taal	Documentstatus
G. Busé	R. Delhaas	-	8	28	NL	Definitief

Projectnr.	Tek. nr.	Besteksnr.	Schaal	Formaat	Documenttype	Datum uitgifte	Documentnummer
20245012	T005a-H	-	1:1.000	A0	Tekening	12-08-2025	20245012-T005a-H

Project
Actualisatie areaal en inspectie oevers

Opdrachtgever
HLTsamen

Onderdeel
Resultaten inspectie oevers Hillegom: type constructie en beeldkwaliteit

De Aquanoom werkt aan water
DE AQUANOOM werkt aan water
Nobelsingel 2
2652 XA Berkel en Rodenrijs
Tel: 010 249 2475
www.deaquanoom.nl

GIS: 20245012_GIS_v01.aprx / T005a-H_d0_Inspectie_oevers_Hillegom_20250812

1329-05
1329-04
1329-03
1329-02
1329-01
6980-01
6989-01
6834-01
6837-01
6848-02
6846-01
6954-01
6778-01
6848-01
6622-02
6622-04
6622-01
6622-03
6601-01
Oosteinderlaan
Hillegommerdijk
Rijnsaterstilleggommerdijk
Sportlaan
Sportlaan
N
0 25 50 100 150 200 M

Legenda

Oevers
Type constructie
- Beschoeid
- Damwand
- Kademuur
- Onbeschoeid
- Overig

- Palenrij
- Kunstwerk
- Belemmerd
- Geen oever
- Niet geïnspecteerd

Oevers
Beeldkwaliteit
- A
- B
- C
- D
- Niet bekend (belemmerd)

- Oevers - advies reparatie
- Opmerking (lijn)
- Gemeentegrens
- Kader kaartbladen



1	-	-	-	-
Code	Omschrijving	Datum	Getekend	Gecontroleerd

Getekend door	Gecontroleerd door	Goedgekeurd	Blad	Aantal	Taal	Documentstatus
G. Busé	R. Delhaas	-	9	28	NL	Definitief

Projectnr.	Tek. nr.	Besteksnr.	Schaal	Formaat	Documenttype	Datum uitgifte	Documentnummer
20245012	T005a-H	-	1:1.000	A0	Tekening	12-08-2025	20245012-T005a-H

Project
Actualisatie areaal en inspectie oevers
Opdrachtgever
HLTsamen
Onderdeel
Resultaten inspectie oevers Hillegom: type constructie en beeldkwaliteit

De Aquanoom
werkt aan water
DE AQUANOOM
werkt aan water
Nobelsingel 2
2652 XA Berkel en Rodenrijs
Tel: 010 249 2475
www.deaquanoom.nl

GIS: 20245012_GIS_v01.aprx / T005a-H_d0_Inspectie_oevers_Hillegom_20250812

1329-02

1329-01

Ringvaart-Hillegommerdijk

Hillegommerdijk

Bennebroekerweg

Spieringweg

0 25 50 100 150 200 M

N


Legenda

Oevers
Type constructie
- Beschoeid
- Damwand
- Kademuur
- Onbeschoeid
- Overig

- Palenrij
- Kunstwerk
- Belemmerd
- Geen oever
- Niet geïnspecteerd

Oevers
Beeldkwaliteit
- A
- B
- C
- D
- Niet bekend (belemmerd)

- Oevers - advies reparatie
- Opmerking (lijn)
- Gemeentegrens
- Kader kaartbladen

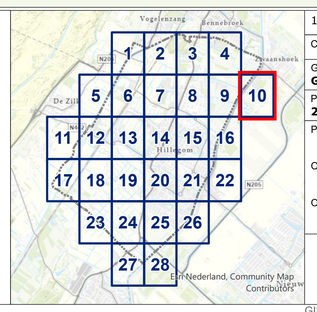

1	-	-	-	-	
Code	Omschrijving	Datum	Getekend	Gecontroleerd	

Getekend door: G. Busé	Gecontroleerd door: R. Delhaas	Goedgekeurd: -	Blad: 10	Aantal: 28	Taal: NL	Documentstatus: Definitief	
Projectnr.: 20245012	Tek. nr.: T005a-H	Besteksnr.: -	Schaal: 1:1.000	Formaat: A0	Documenttype: Tekening	Datum uitgifte: 12-08-2025	Documentnummer: 20245012-T005a-H

Project
Actualisatie areaal en inspectie oevers

Opdrachtgever
HLTsamen

Onderdeel
Resultaten inspectie oevers Hillegom: type constructie en beeldkwaliteit

De Aquanoom werkt aan water

DE AQUANOOM
werkt aan water

Nobelsingel 2
2652 XA Berkel en Rodenrijs
Tel: 010 249 2475
www.deaquanoom.nl

GIS: 20245012_GIS_v01.aprx / T005a-H_d0_Inspectie_oevers_Hillegom_20250812



Legenda

Oevers

Type constructie


- Beschoeid
- Damwand
- Kademuur
- Onbeschoeid
- Overig
- Palenrij
- Kunstwerk
- Belemmerd
- Geen oever
- Niet geïnspecteerd

Oevers

Beeldkwaliteit

- A
- B
- C
- D
- Niet bekend (belemmerd)

- Oevers - advies reparatie
- Opmerking (lijn)
- Gemeentegrens
- Kader kaartbladen

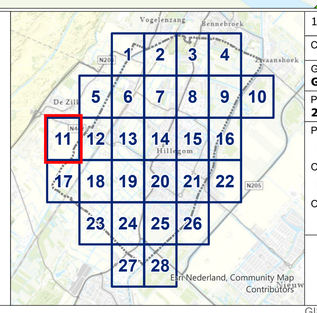

1	-	-	-	-
Code	Omschrijving	Datum	Getekend	Gecontroleerd

Getekend door	Gecontroleerd door	Goedgekeurd	Blad	Aantal	Taal	Documentstatus
G. Busé	R. Delhaas	-	11	28	NL	Definitief

Projectnr.	Tek. nr.	Besteksnr.	Schaal	Formaat	Documenttype	Datum uitgifte	Documentnummer
20245012	T005a-H	-	1:1.000	A0	Tekening	12-08-2025	20245012-T005a-H

Project

Actualisatie areaal en inspectie oevers

Opdrachtgever

HLTsamen


Onderdeel

Resultaten inspectie oevers Hillegom: type constructie en beeldkwaliteit

De Aquanoom werkt aan water

DE AQUANOOM
werkt aan water

Nobelsingel 2
2652 XA Berkel en Rodenrijs
Tel: 010 249 2475
www.deaquanoom.nl

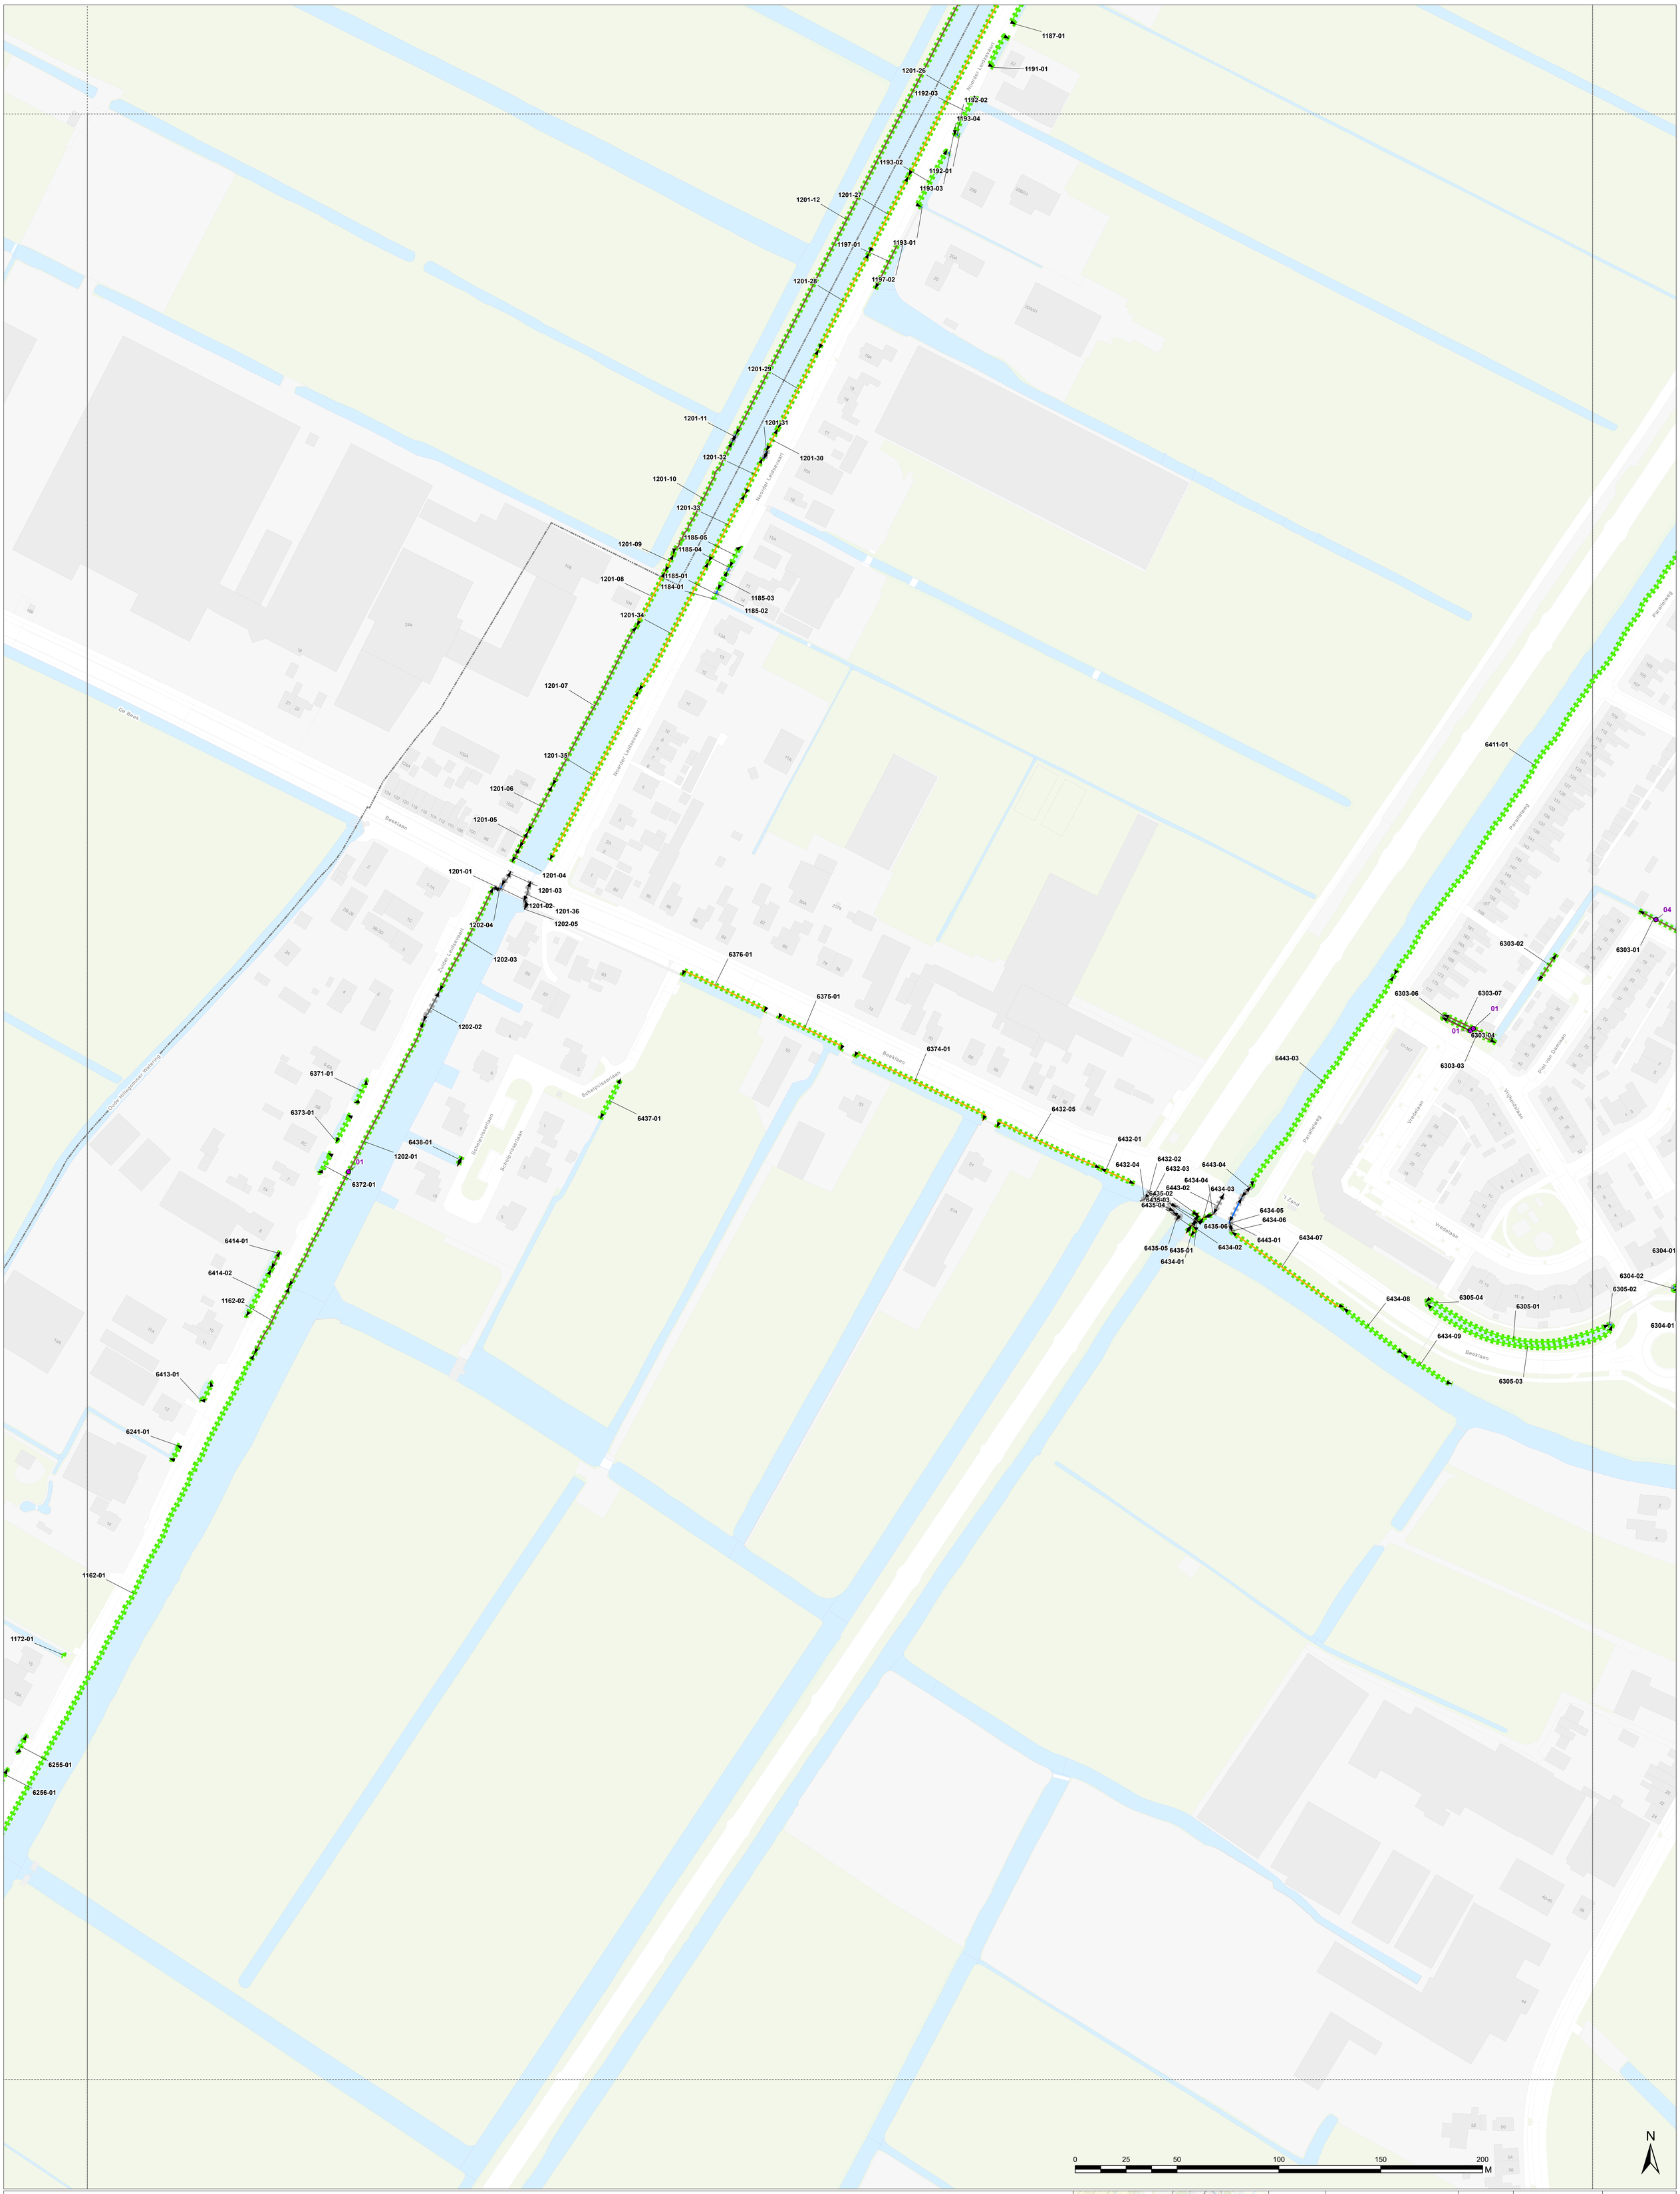

Legenda

Oevers

Type constructie


- Beschoeid
- Damwand
- Kademuur
- Onbeschoeid
- Overig
- Palenrij
- Kunstwerk
- Belemmerd
- Geen oever
- Niet geïnspecteerd

Oevers

Beeldkwaliteit

- A
- B
- C
- D
- Niet bekend (belemmerd)

- Oevers - advies reparatie
- Opmerking (lijn)
- Gemeentegrens
- Kader kaartbladen

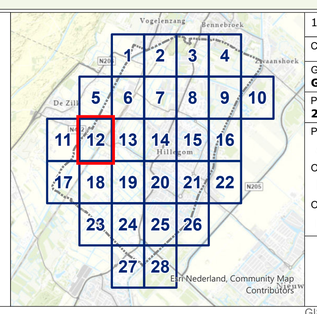

1	-	-	-	-
Code	Omschrijving	Datum	Getekend	Gecontroleerd

Getekend door	Gecontroleerd door	Goedgekeurd	Blad	Aantal	Taal	Documentstatus
G. Busé	R. Delhaas	-	12	28	NL	Definitief

Projectnr.	Tek. nr.	Besteksnr.	Schaal	Formaat	Documenttype	Datum uitgifte	Documentnummer
20245012	T005a-H	-	1:1.000	A0	Tekening	12-08-2025	20245012-T005a-H

Project

Actualisatie areaal en inspectie oevers

Opdrachtgever

HLTsamen

Onderdeel

Resultaten inspectie oevers Hillegom: type constructie en beeldkwaliteit

De Aquanoom werkt aan water

DE AQUANOOM
werkt aan water
Nobelsingel 2
2652 XA Berkel en Rodenrijs
Tel: 010 249 2475
www.deaquanoom.nl

GIS: 20245012_GIS_v01.aprx / T005a-H_d0_Inspectie_oevers_Hillegom_20250812




Legenda

Oevers
Type constructie
- Beschoeid
- Damwand
- Kademuur
- Onbeschoeid
- Overig
- Palenrij
- Kunstwerk
- Belemmerd
- Geen oever
- Niet geïnspecteerd

Oevers
Beeldkwaliteit
- A
- B
- C
- D
- Niet bekend (belemmerd)

- Oevers - advies reparatie
- Opmerking (lijn)
- Gemeentegrens
- Kader kaartbladen

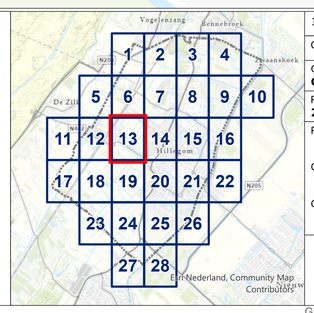

1	-		-	-			-
Code	Omschrijving		Datum	Getekend			Gecontroleerd
Getekend door **G. Busé**	Gecontroleerd door **R. Delhaas**	Goedgekeurd **-**		Blad **13**	Aantal **28**	Taal **NL**	Documentstatus **Definitief**
Projectnr. **20245012**	Tek. nr. **T005a-H**	Besteksnr. **-**	Schaal **1:1.000**	Formaat **A0**	Documenttype **Tekening**	Datum uitgifte **12-08-2025**	Documentnummer **20245012-T005a-H**

Project
Actualisatie areaal en inspectie oevers

Opdrachtgever
HLTsamen

Onderdeel
Resultaten inspectie oevers Hillegom: type constructie en beeldkwaliteit

De Aquanoom
werkt aan water
DE AQUANOOM
werkt aan water
Nobelsingel 2
2652 XA Berkel en Rodenrijs
Tel: 010 249 2475
www.deaquanoom.nl

GIS: 20245012_GIS_v01.aprx / T005a-H_d0_Inspectie_oevers_Hillegom_20250812

Legenda

Oevers

Type constructie


- Beschoeid
- Damwand
- Kademuur
- Onbeschoeid
- Overig
- Palenrij
- Kunstwerk
- Belemmerd
- Geen oever
- Niet geïnspecteerd

Oevers

Beeldkwaliteit

- A
- B
- C
- D
- Niet bekend (belemmerd)

- Oevers - advies reparatie
- Opmerking (lijn)
- Gemeentegrens
- Kader kaartbladen

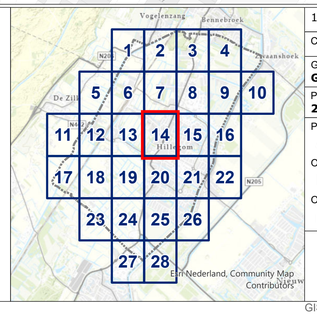

1	-		-	-	-
Code	Omschrijving		Datum	Getekend	Gecontroleerd

Getekend door	Gecontroleerd door	Goedgekeurd	Blad	Aantal	Taal	Documentstatus
G. Busé	R. Delhaas	-	14	28	NL	Definitief

Projectnr.	Tek. nr.	Besteksnr.	Schaal	Formaat	Documenttype	Datum uitgifte	Documentnummer
20245012	T005a-H	-	1:1.000	A0	Tekening	12-08-2025	20245012-T005a-H

Project

Actualisatie areaal en inspectie oevers

Opdrachtgever

HLTsamen

Onderdeel


Resultaten inspectie oevers Hillegom: type constructie en beeldkwaliteit

De Aquanoom werkt aan water

DE AQUANOOM
werkt aan water

Nobelsingel 2
2652 XA Berkel en Rodenrijs
Tel: 010 249 2475
www.deaquanoom.nl

GIS: 20245012_GIS_v01.aprx / T005a-H_d0_Inspectie_oevers_Hillegom_20250812

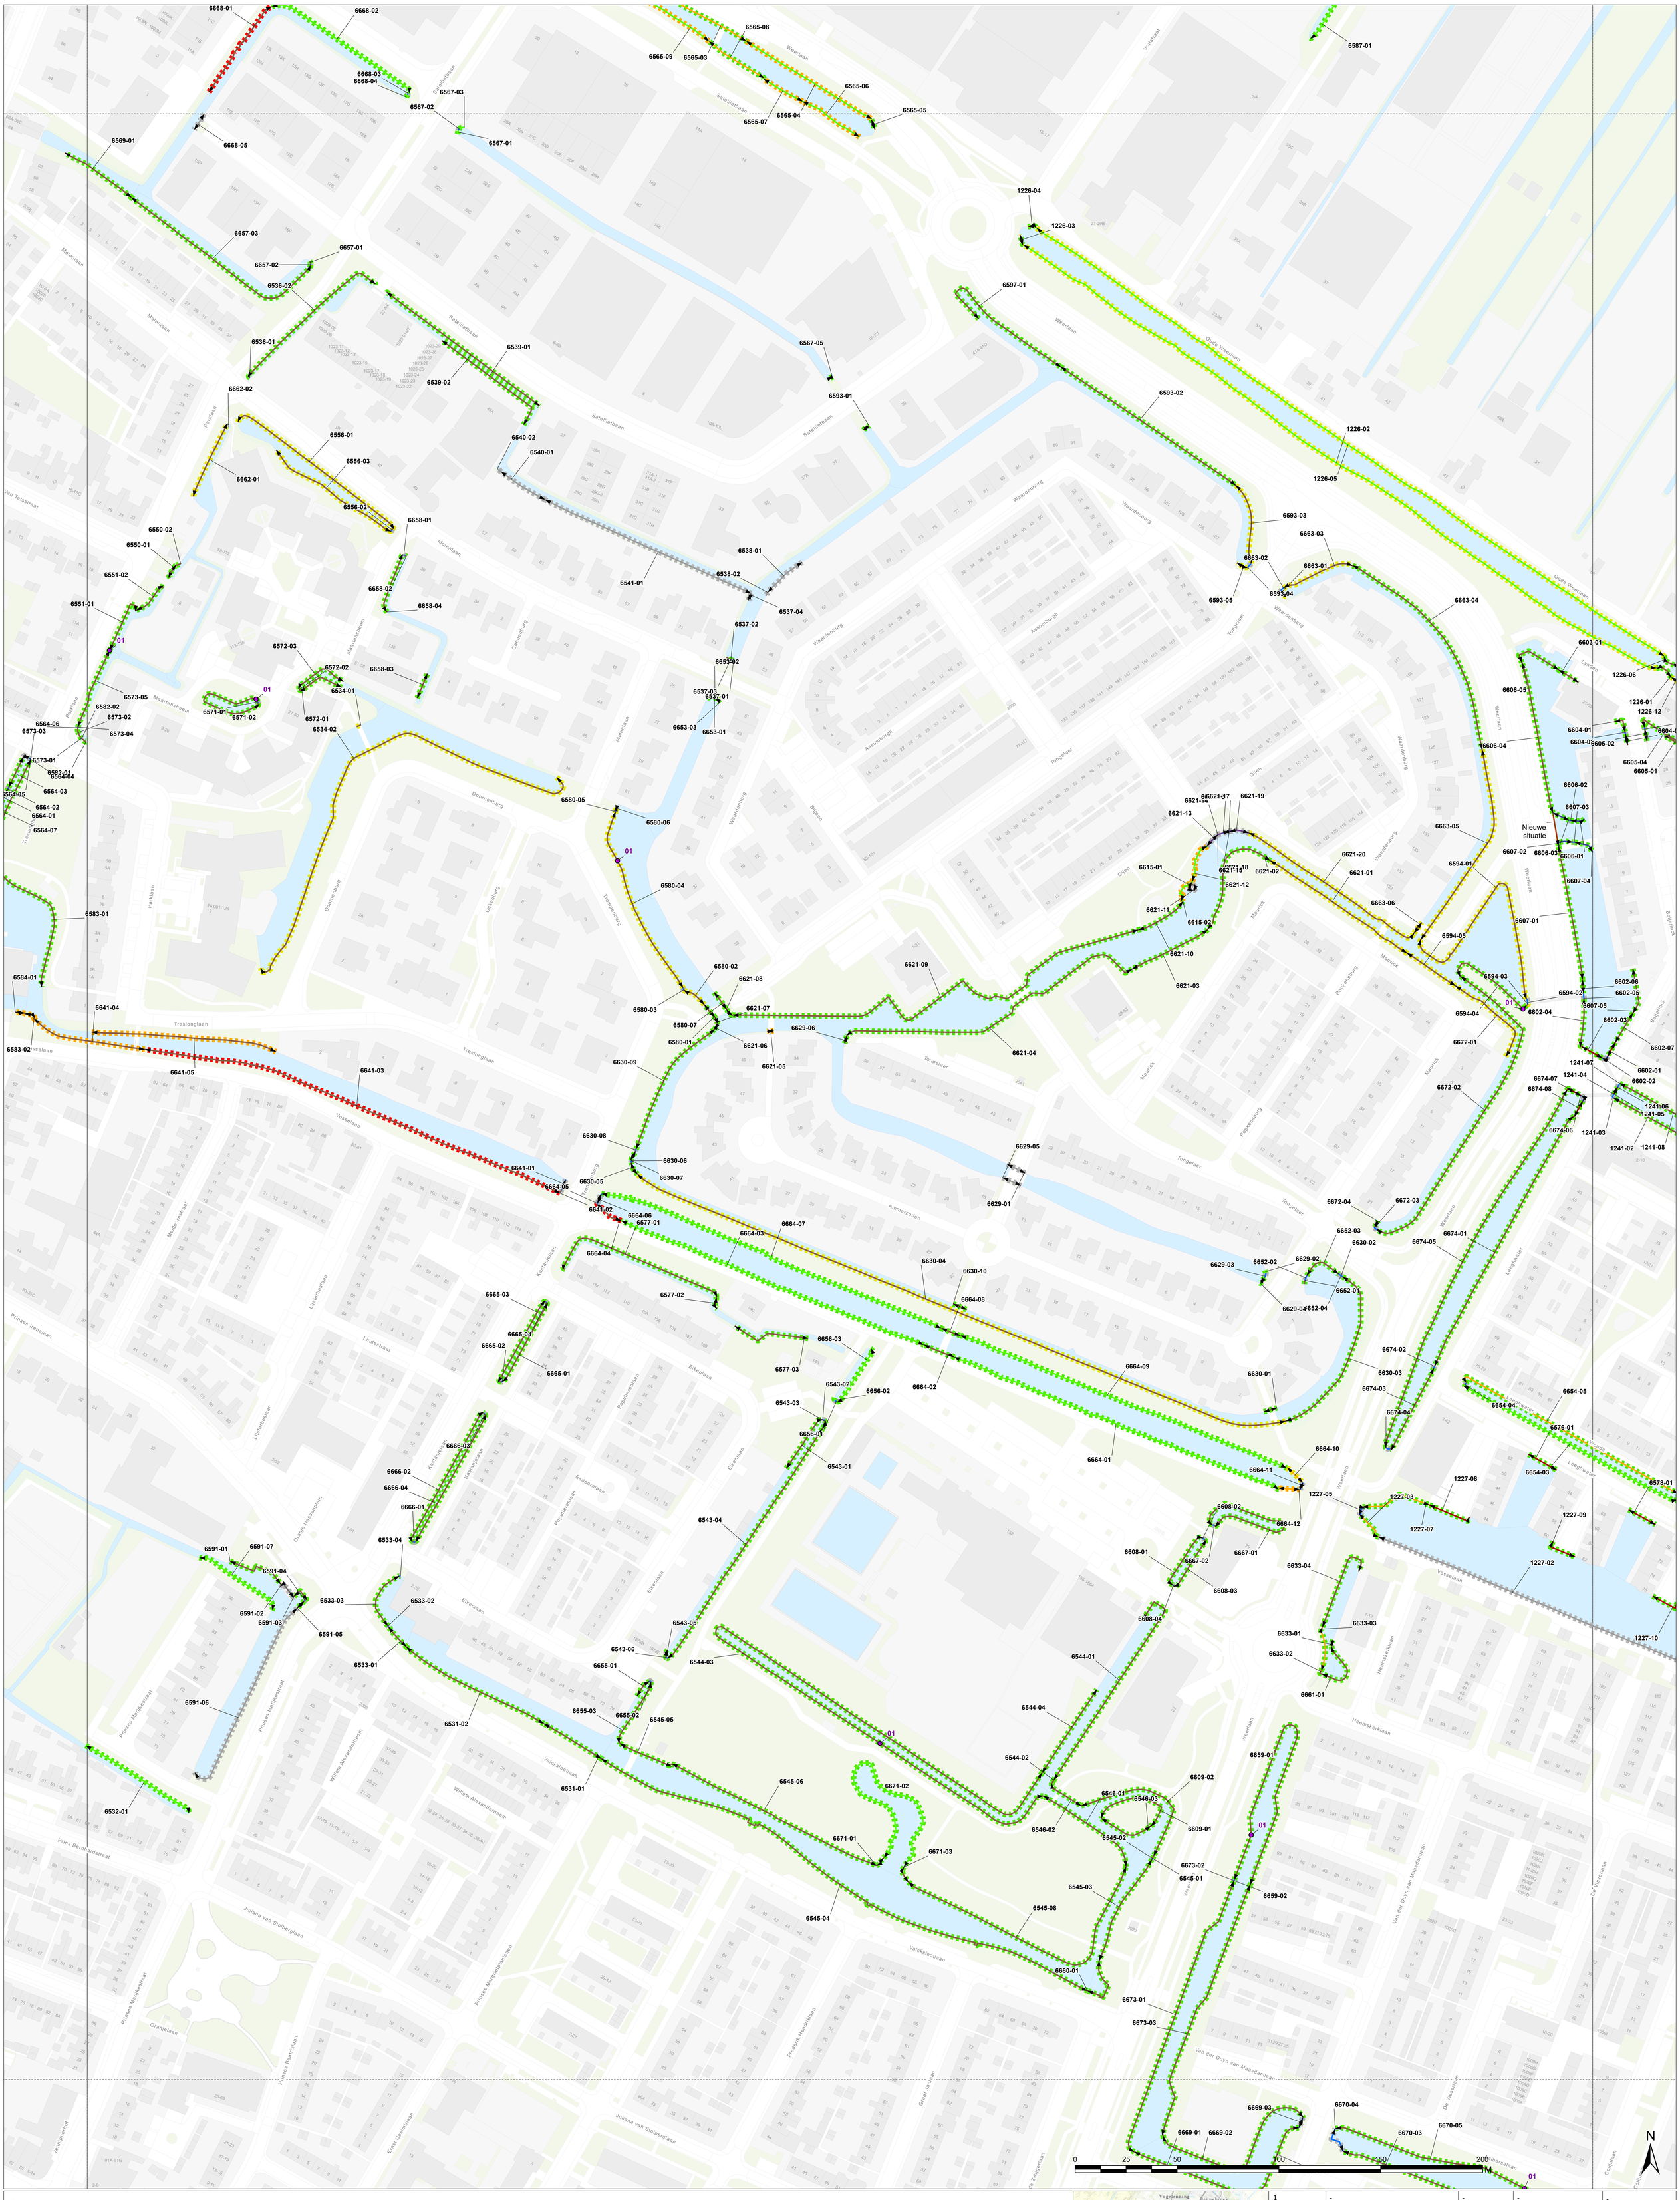

Legenda

Oevers

Type constructie


- Beschoeid
- Damwand
- Kademuur
- Onbeschoeid
- Overig
- Palenrij
- Kunstwerk
- Belemmerd
- Geen oever
- Niet geïnspecteerd

Oevers

Beeldkwaliteit

- A
- B
- C
- D
- Niet bekend (belemmerd)

- Oevers - advies reparatie
- Opmerking (lijn)
- Gemeentegrens
- Kader kaartbladen

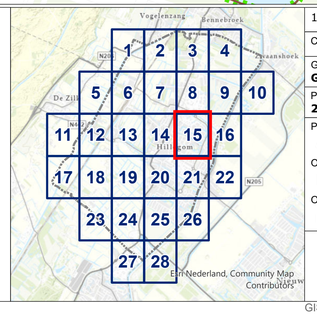

1	-	-	-	-	
Code	Omschrijving	Datum	Getekend		Gecontroleerd
Getekend door: G. Busé	Gecontroleerd door: R. Delhaas	Goedgekeurd: -	Blad: 15	Aantal: 28	Taal: NL / Documentstatus: Definitief
Projectnr.: 20245012	Tek. nr.: T005a-H	Besteksnr.: -	Schaal: 1:1.000	Formaat: A0	Documenttype: Tekening / Datum uitgifte: 12-08-2025 / Documentnummer: 20245012-T005a-H

Project

Actualisatie areaal en inspectie oevers

Opdrachtgever

HLTsamen

Onderdeel

Resultaten inspectie oevers Hillegom: type constructie en beeldkwaliteit

De Aquanoom werkt aan water

DE AQUANOOM
werkt aan water

Nobelsingel 2
2652 XA Berkel en Rodenrijs
Tel: 010 249 2475
www.deaquanoom.nl

Nieuwe situatie

Legenda

Oevers
Type constructie
- Beschoeid
- Damwand
- Kademuur
- Onbeschoeid
- Overig

- Palenrij
- Kunstwerk
- Belemmerd
- Geen oever
- Niet geïnspecteerd

Oevers
Beeldkwaliteit
- A
- B
- C
- D
- Niet bekend (belemmerd)

- Oevers - advies reparatie
- Opmerking (lijn)
- Gemeentegrens
- Kader kaartbladen

0 25 50 100 150 200 M

N

1	-	-	-	-
Code	Omschrijving	Datum	Getekend	Gecontroleerd

Getekend door	Gecontroleerd door	Goedgekeurd	Blad	Aantal	Taal	Documentstatus
G. Busé	R. Delhaas	-	16	28	NL	Definitief

Projectnr.	Tek. nr.	Besteksnr.	Schaal	Formaat	Documenttype	Datum uitgifte	Documentnummer
20245012	T005a-H	-	1:1.000	A0	Tekening	12-08-2025	20245012-T005a-H

Project
Actualisatie areaal en inspectie oevers
Opdrachtgever
HLTsamen
Onderdeel
Resultaten inspectie oevers Hillegom: type constructie en beeldkwaliteit

DE AQUANOOM
werkt aan water
Nobelsingel 2
2652 XA Berkel en Rodenrijs
Tel: 010 249 2475
www.deaquanoom.nl

GIS: 20245012_GIS_v01.aprx / T005a-H_d0_Inspectie_oevers_Hillegom_20250812



Legenda

Oevers

Type constructie


- Beschoeid
- Damwand
- Kademuur
- Onbeschoeid
- Overig
- Palenrij
- Kunstwerk
- Belemmerd
- Geen oever
- Niet geïnspecteerd

Oevers

Beeldkwaliteit

- A
- B
- C
- D
- Niet bekend (belemmerd)

- Oevers - advies reparatie
- Opmerking (lijn)
- Gemeentegrens
- Kader kaartbladen

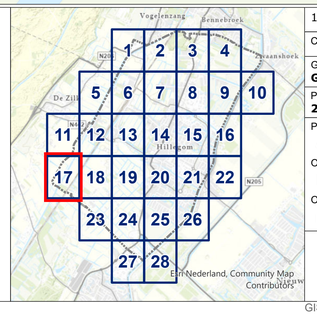

1	-	-	-	-
Code	Omschrijving	Datum	Getekend	Gecontroleerd

Getekend door	Gecontroleerd door	Goedgekeurd	Blad	Aantal	Taal	Documentstatus
G. Busé	R. Delhaas	-	17	28	NL	Definitief

Projectnr.	Tek. nr.	Besteksnr.	Schaal	Formaat	Documenttype	Datum uitgifte	Documentnummer
20245012	T005a-H	-	1:1.000	A0	Tekening	12-08-2025	20245012-T005a-H

Project

Actualisatie areaal en inspectie oevers

Opdrachtgever

HLTsamen

Onderdeel

Resultaten inspectie oevers Hillegom: type constructie en beeldkwaliteit

De Aquanoom werkt aan water

DE AQUANOOM
werkt aan water
Nobelsingel 2
2652 XA Berkel en Rodenrijs
Tel: 010 249 2475
www.deaquanoom.nl

Legenda

Oevers
Type constructie
- Beschoeid
- Damwand
- Kademuur
- Onbeschoeid
- Overig
- Palenrij
- Kunstwerk
- Belemmerd
- Geen oever
- Niet geïnspecteerd

Oevers
Beeldkwaliteit
- A
- B
- C
- D
- Niet bekend (belemmerd)

- Oevers - advies reparatie
- Opmerking (lijn)
- Gemeentegrens
- Kader kaartbladen

1	-		-	-	-
Code	Omschrijving		Datum	Getekend	Gecontroleerd

Getekend door	Gecontroleerd door	Goedgekeurd	Blad	Aantal	Taal	Documentstatus
G. Busé	R. Delhaas	-	18	28	NL	Definitief

Projectnr.	Tek. nr.	Besteksnr.	Schaal	Formaat	Documenttype	Datum uitgifte	Documentnummer
20245012	T005a-H	-	1:1.000	A0	Tekening	12-08-2025	20245012-T005a-H

Project
Actualisatie areaal en inspectie oevers

Opdrachtgever
HLTsamen

Onderdeel
Resultaten inspectie oevers Hillegom: type constructie en beeldkwaliteit

DE AQUANOOM
werkt aan water

Nobelsingel 2
2652 XA Berkel en Rodenrijs
Tel: 010 249 2475
www.deaquanoom.nl

GIS: 20245012_GIS_v01.aprx / T005a-H_d0_Inspectie_oevers_Hillegom_20250812

6288-01
6427-03
6322-03
6427-02
6308-01
6308-02
6308-03
6322-01
6313-01
6322-02
6287-01
6287-02
6454-01
6431-02
6431-01
1203-04
6454-02
6441-01
3e Loosterweg
Veenenburgerlaan
Van Engelenlaan
Hyacinthenlaan

Legenda


Oevers
Type constructie
- Beschoeid
- Damwand
- Kademuur
- Onbeschoeid
- Overig
- Palenrij
- Kunstwerk
- Belemmerd
- Geen oever
- Niet geïnspecteerd

Oevers
Beeldkwaliteit
- A
- B
- C
- D
- Niet bekend (belemmerd)

- Oevers - advies reparatie
- Opmerking (lijn)
- Gemeentegrens
- Kader kaartbladen

0 25 50 100 150 200 M

N

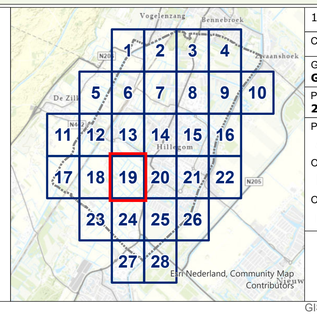

1	-	-	-	-
Code	Omschrijving	Datum	Getekend	Gecontroleerd


Getekend door	Gecontroleerd door	Goedgekeurd	Blad	Aantal	Taal	Documentstatus
G. Busé	R. Delhaas	-	19	28	NL	Definitief

Projectnr.	Tek. nr.	Besteksnr.	Schaal	Formaat	Documenttype	Datum uitgifte	Documentnummer
20245012	T005a-H	-	1:1.000	A0	Tekening	12-08-2025	20245012-T005a-H

Project
Actualisatie areaal en inspectie oevers
Opdrachtgever
HLTsamen
Onderdeel
Resultaten inspectie oevers Hillegom: type constructie en beeldkwaliteit

De Aquanoom
werkt aan water
DE AQUANOOM
werkt aan water
Nobelsingel 2
2652 XA Berkel en Rodenrijs
Tel: 010 249 2475
www.deaquanoom.nl

GIS: 20245012_GIS_v01.aprx / T005a-H_d0_Inspectie_oevers_Hillegom_20250812

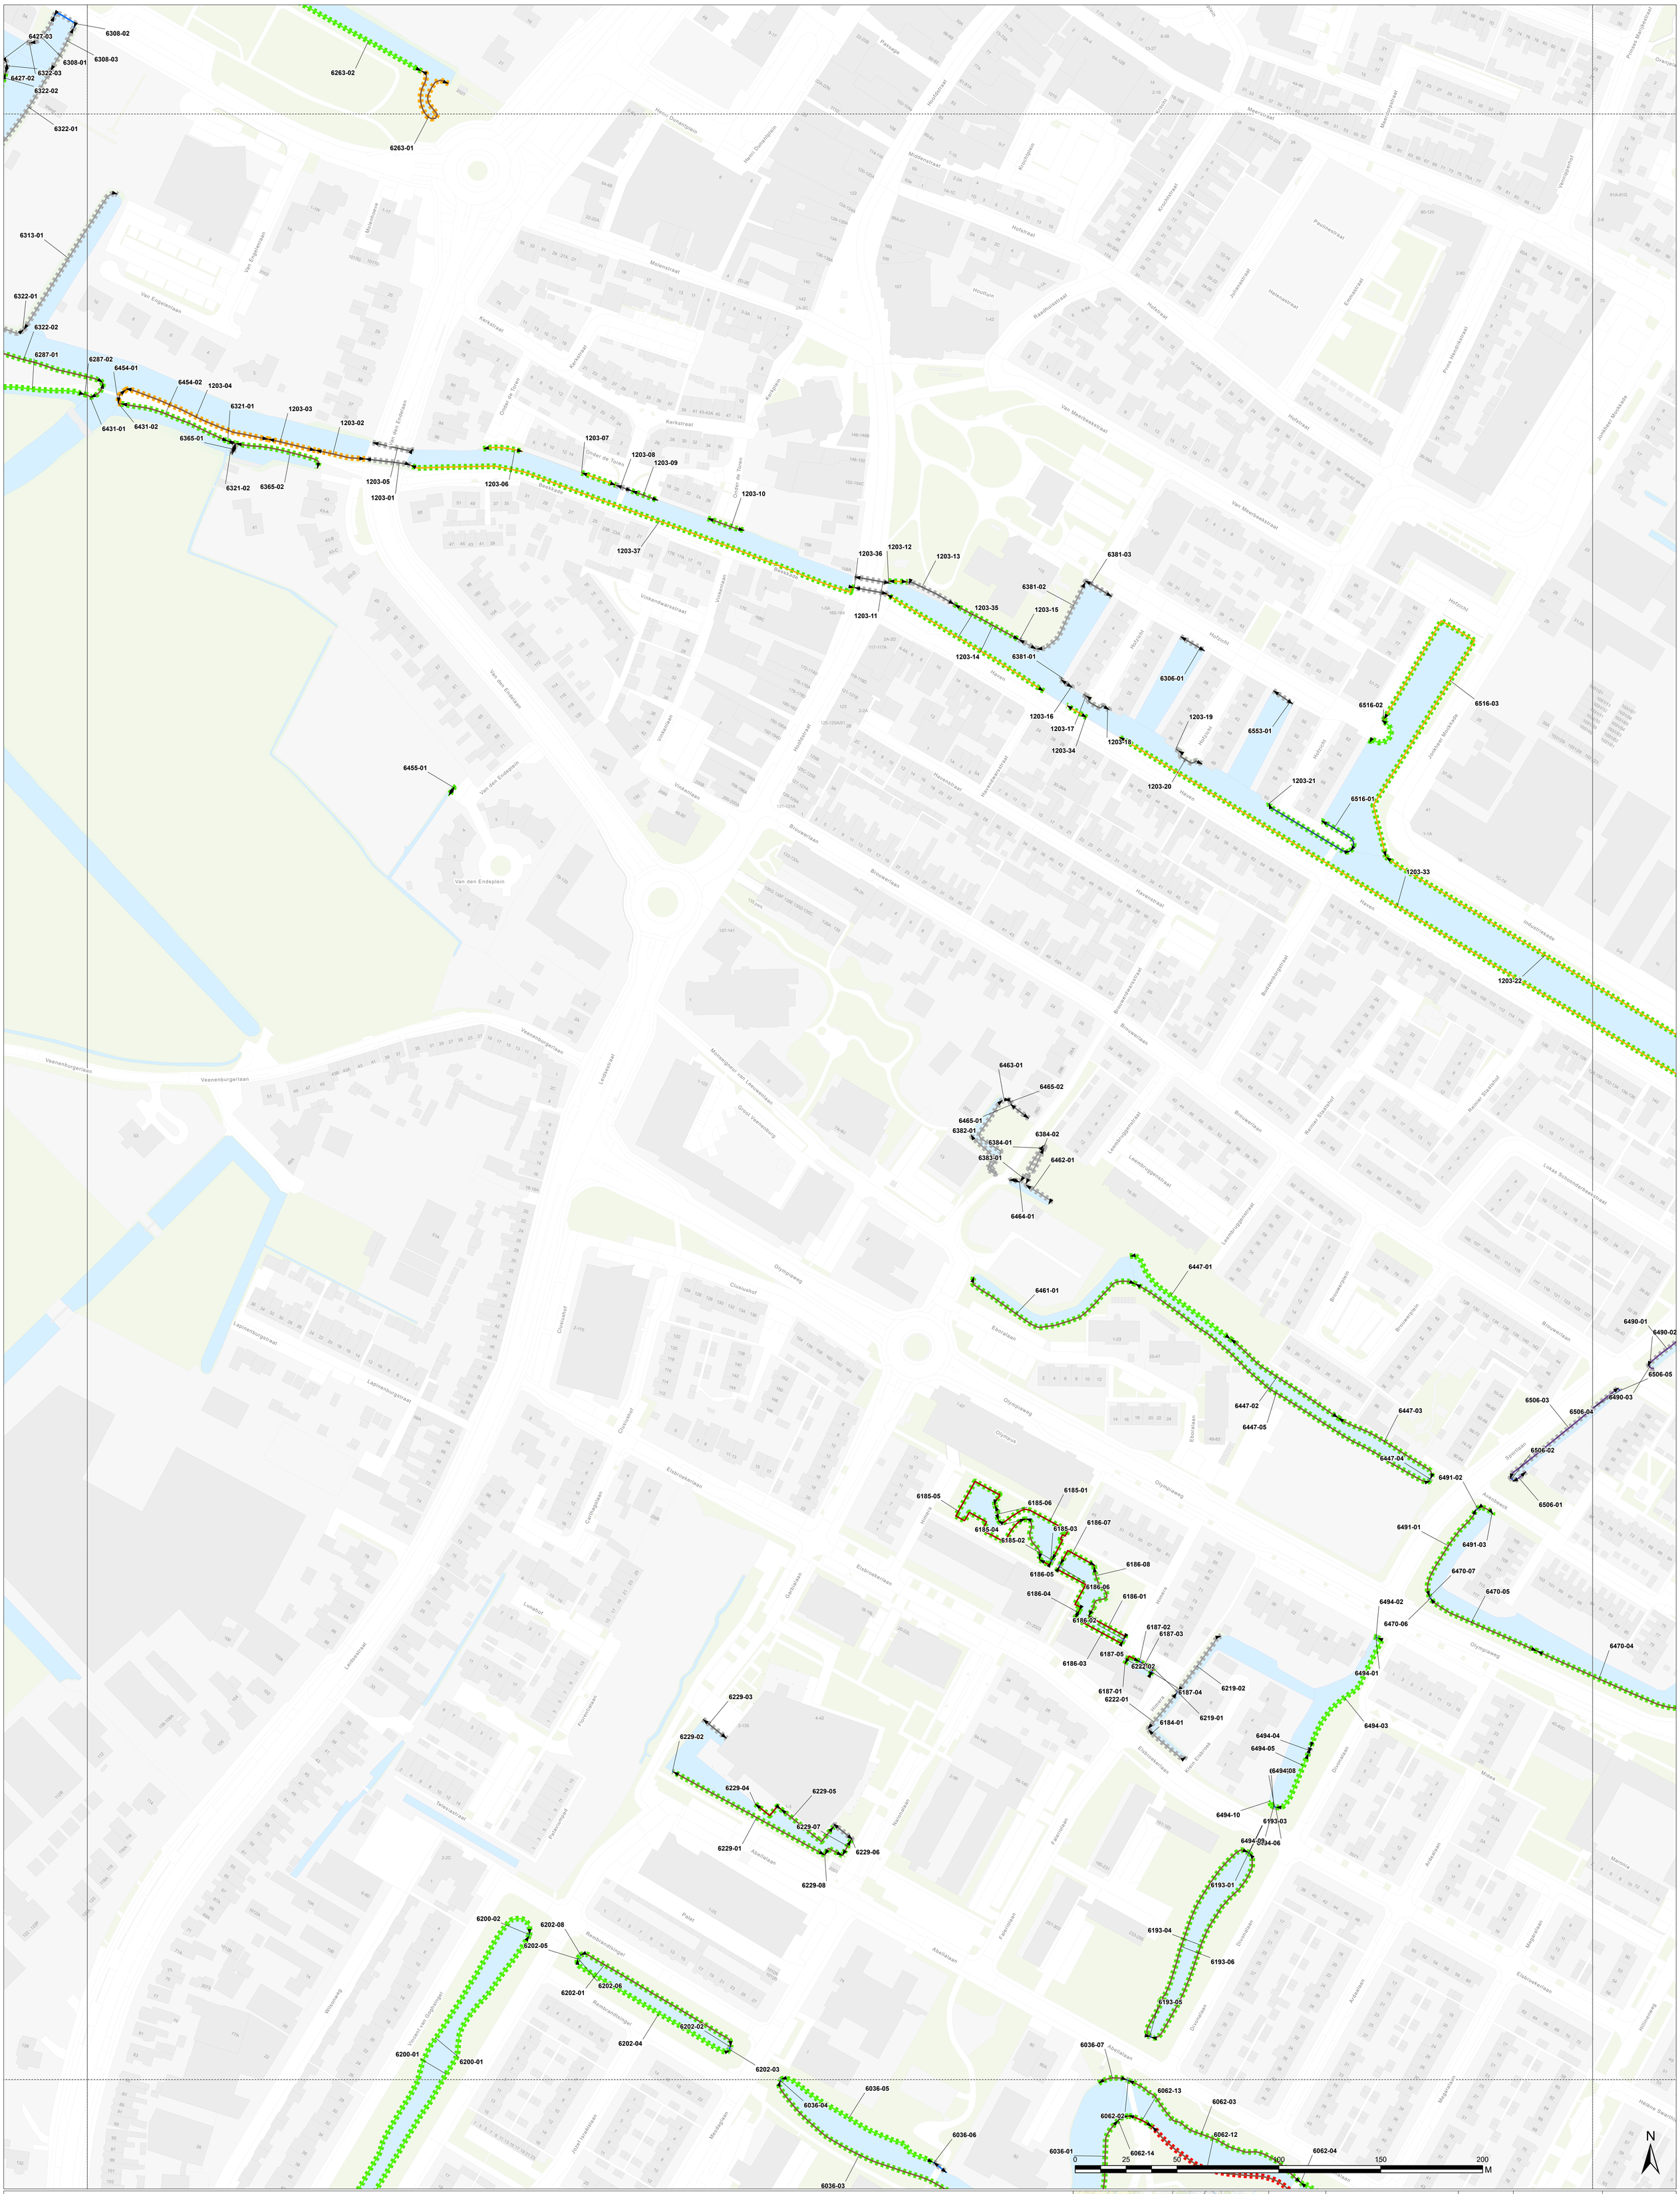

Legenda

Oevers
Type constructie
- Beschoeid
- Damwand
- Kademuur
- Onbeschoeid
- Overig
- Palenrij
- Kunstwerk
- Belemmerd
- Geen oever
- Niet geïnspecteerd

Oevers
Beeldkwaliteit
- A
- B
- C
- D
- Niet bekend (belemmerd)

- Oevers - advies reparatie
- Opmerking (lijn)
- Gemeentegrens
- Kader kaartbladen



1	-	-	-	-
Code	Omschrijving	Datum	Getekend	Gecontroleerd

Getekend door	Gecontroleerd door	Goedgekeurd	Blad	Aantal	Taal	Documentstatus
G. Busé	**R. Delhaas**	**-**	**20**	**28**	**NL**	**Definitief**

Projectnr.	Tek. nr.	Besteksnr.	Schaal	Formaat	Documenttype	Datum uitgifte	Documentnummer
20245012	**T005a-H**	**-**	**1:1.000**	**A0**	**Tekening**	**12-08-2025**	**20245012-T005a-H**

Project
Actualisatie areaal en inspectie oevers
Opdrachtgever
HLTsamen
Onderdeel
Resultaten inspectie oevers Hillegom: type constructie en beeldkwaliteit

De Aquanoom
werkt aan water
DE AQUANOOM
werkt aan water
Nobelsingel 2
2652 XA Berkel en Rodenrijs
Tel: 010 249 2475
www.deaquanoom.nl


GIS: 20245012_GIS_v01.aprx / T005a-H_d0_Inspectie_oevers_Hillegom_20250812

Legenda

Oevers
Type constructie
- Beschoeid
- Damwand
- Kademuur
- Onbeschoeid
- Overig
- Palenrij
- Kunstwerk
- Belemmerd
- Geen oever
- Niet geïnspecteerd

Oevers
Beeldkwaliteit
- A
- B
- C
- D
- Niet bekend (belemmerd)

- Oevers - advies reparatie
- Opmerking (lijn)
- Gemeentegrens
- Kader kaartbladen

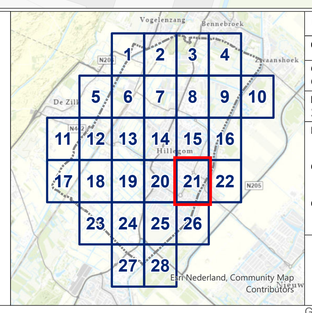

1	-	-	-	-
Code	Omschrijving	Datum	Getekend	Gecontroleerd

Getekend door	Gecontroleerd door	Goedgekeurd	Blad	Aantal	Taal	Documentstatus
G. Busé	**R. Delhaas**	**-**	**21**	**28**	**NL**	**Definitief**

Projectnr.	Tek. nr.	Besteksnr.	Schaal	Formaat	Documenttype	Datum uitgifte	Documentnummer
20245012	**T005a-H**	**-**	**1:1.000**	**A0**	**Tekening**	**12-08-2025**	**20245012-T005a-H**

Project
Actualisatie areaal en inspectie oevers
Opdrachtgever
HLTsamen
Onderdeel
Resultaten inspectie oevers Hillegom: type constructie en beeldkwaliteit

DE AQUANOOM
werkt aan water
Nobelsingel 2
2652 XA Berkel en Rodenrijs
Tel: 010 249 2475
www.deaquanoom.nl

GIS: 20245012_GIS_v01.aprx / T005a-H_d0_Inspectie_oevers_Hillegom_20250812




Legenda

Oevers
Type constructie
- Beschoeid
- Damwand
- Kademuur
- Onbeschoeid
- Overig

- Palenrij
- Kunstwerk
- Belemmerd
- Geen oever
- Niet geïnspecteerd

Oevers
Beeldkwaliteit
- A
- B
- C
- D
- Niet bekend (belemmerd)

- Oevers - advies reparatie
- Opmerking (lijn)
- Gemeentegrens
- Kader kaartbladen

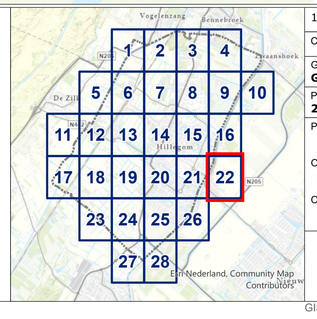

1	-	-	-		-
Code	Omschrijving	Datum	Getekend		Gecontroleerd

Getekend door **G. Busé**	Gecontroleerd door **R. Delhaas**	Goedgekeurd **-**	Blad **22**	Aantal **28**	Taal **NL**	Documentstatus **Definitief**	
Projectnr. **20245012**	Tek. nr. **T005a-H**	Besteksnr. **-**	Schaal **1:1.000**	Formaat **A0**	Documenttype **Tekening**	Datum uitgifte **12-08-2025**	Documentnummer **20245012-T005a-H**

Project
Actualisatie areaal en inspectie oevers

Opdrachtgever
HLTsamen

Onderdeel
Resultaten inspectie oevers Hillegom: type constructie en beeldkwaliteit

De Aquanoom
werkt aan water

DE AQUANOOM
werkt aan water

Nobelsingel 2
2652 XA Berkel en Rodenrijs
Tel: 010 249 2475
www.deaquanoom.nl

GIS: 20245012_GIS_v01.aprx / T005a-H_d0_Inspectie_oevers_Hillegom_20250812



Legenda

Oevers


Type constructie

- Beschoeid
- Damwand
- Kademuur
- Onbeschoeid
- Overig
- Palenrij
- Kunstwerk
- Belemmerd
- Geen oever
- Niet geïnspecteerd

Oevers

Beeldkwaliteit

- A
- B
- C
- D
- Niet bekend (belemmerd)
- Oevers - advies reparatie
- Opmerking (lijn)
- Gemeentegrens
- Kader kaartbladen

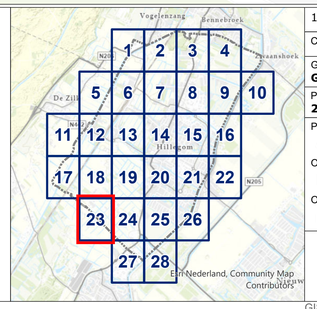

1	-	-	-	-
Code	Omschrijving	Datum	Getekend	Gecontroleerd

Getekend door	Gecontroleerd door	Goedgekeurd	Blad	Aantal	Taal	Documentstatus
G. Busé	R. Delhaas	-	23	28	NL	Definitief

Projectnr.	Tek. nr.	Besteksnr.	Schaal	Formaat	Documenttype	Datum uitgifte	Documentnummer
20245012	T005a-H	-	1:1.000	A0	Tekening	12-08-2025	20245012-T005a-H

Project

Actualisatie areaal en inspectie oevers

Opdrachtgever

HLTsamen

Onderdeel

Resultaten inspectie oevers Hillegom: type constructie en beeldkwaliteit

De Aquanoom
werkt aan water

DE AQUANOOM
werkt aan water

Nobelsingel 2
2652 XA Berkel en Rodenrijs
Tel: 010 249 2475
www.deaquanoom.nl

GIS: 20245012_GIS_v01.aprx / T005a-H_d0_Inspectie_oevers_Hillegom_20250812

6115-01
6216-01
6216-02
6115-02
6206-01
6206-02
6188-01
6124-02
6124-03
Hyacinthenlaan
Leidsestraat
Singel
0 25 50 100 150 200 M
N

Legenda

Oevers
Type constructie
- Beschoeid
- Damwand
- Kademuur
- Onbeschoeid
- Overig

- Palenrij
- Kunstwerk
- Belemmerd
- Geen oever
- Niet geïnspecteerd

Oevers
Beeldkwaliteit
- A
- B
- C
- D
- Niet bekend (belemmerd)

- Oevers - advies reparatie
- Opmerking (lijn)
- Gemeentegrens
- Kader kaartbladen

1	-	-	-	-
Code	Omschrijving	Datum	Getekend	Gecontroleerd


Getekend door	Gecontroleerd door	Goedgekeurd	Blad	Aantal	Taal	Documentstatus
G. Busé	R. Delhaas	-	24	28	NL	Definitief

Projectnr.	Tek. nr.	Besteksnr.	Schaal	Formaat	Documenttype	Datum uitgifte	Documentnummer
20245012	T005a-H	-	1:1.000	A0	Tekening	12-08-2025	20245012-T005a-H

Project
Actualisatie areaal en inspectie oevers
Opdrachtgever
HLTsamen
Onderdeel
Resultaten inspectie oevers Hillegom: type constructie en beeldkwaliteit

De Aquanoom werkt aan water
DE AQUANOOM
werkt aan water
Nobelsingel 2
2652 XA Berkel en Rodenrijs
Tel: 010 249 2475
www.deaquanoom.nl

GIS: 20245012_GIS_v01.aprx / T005a-H_d0_Inspectie_oevers_Hillegom_20250812

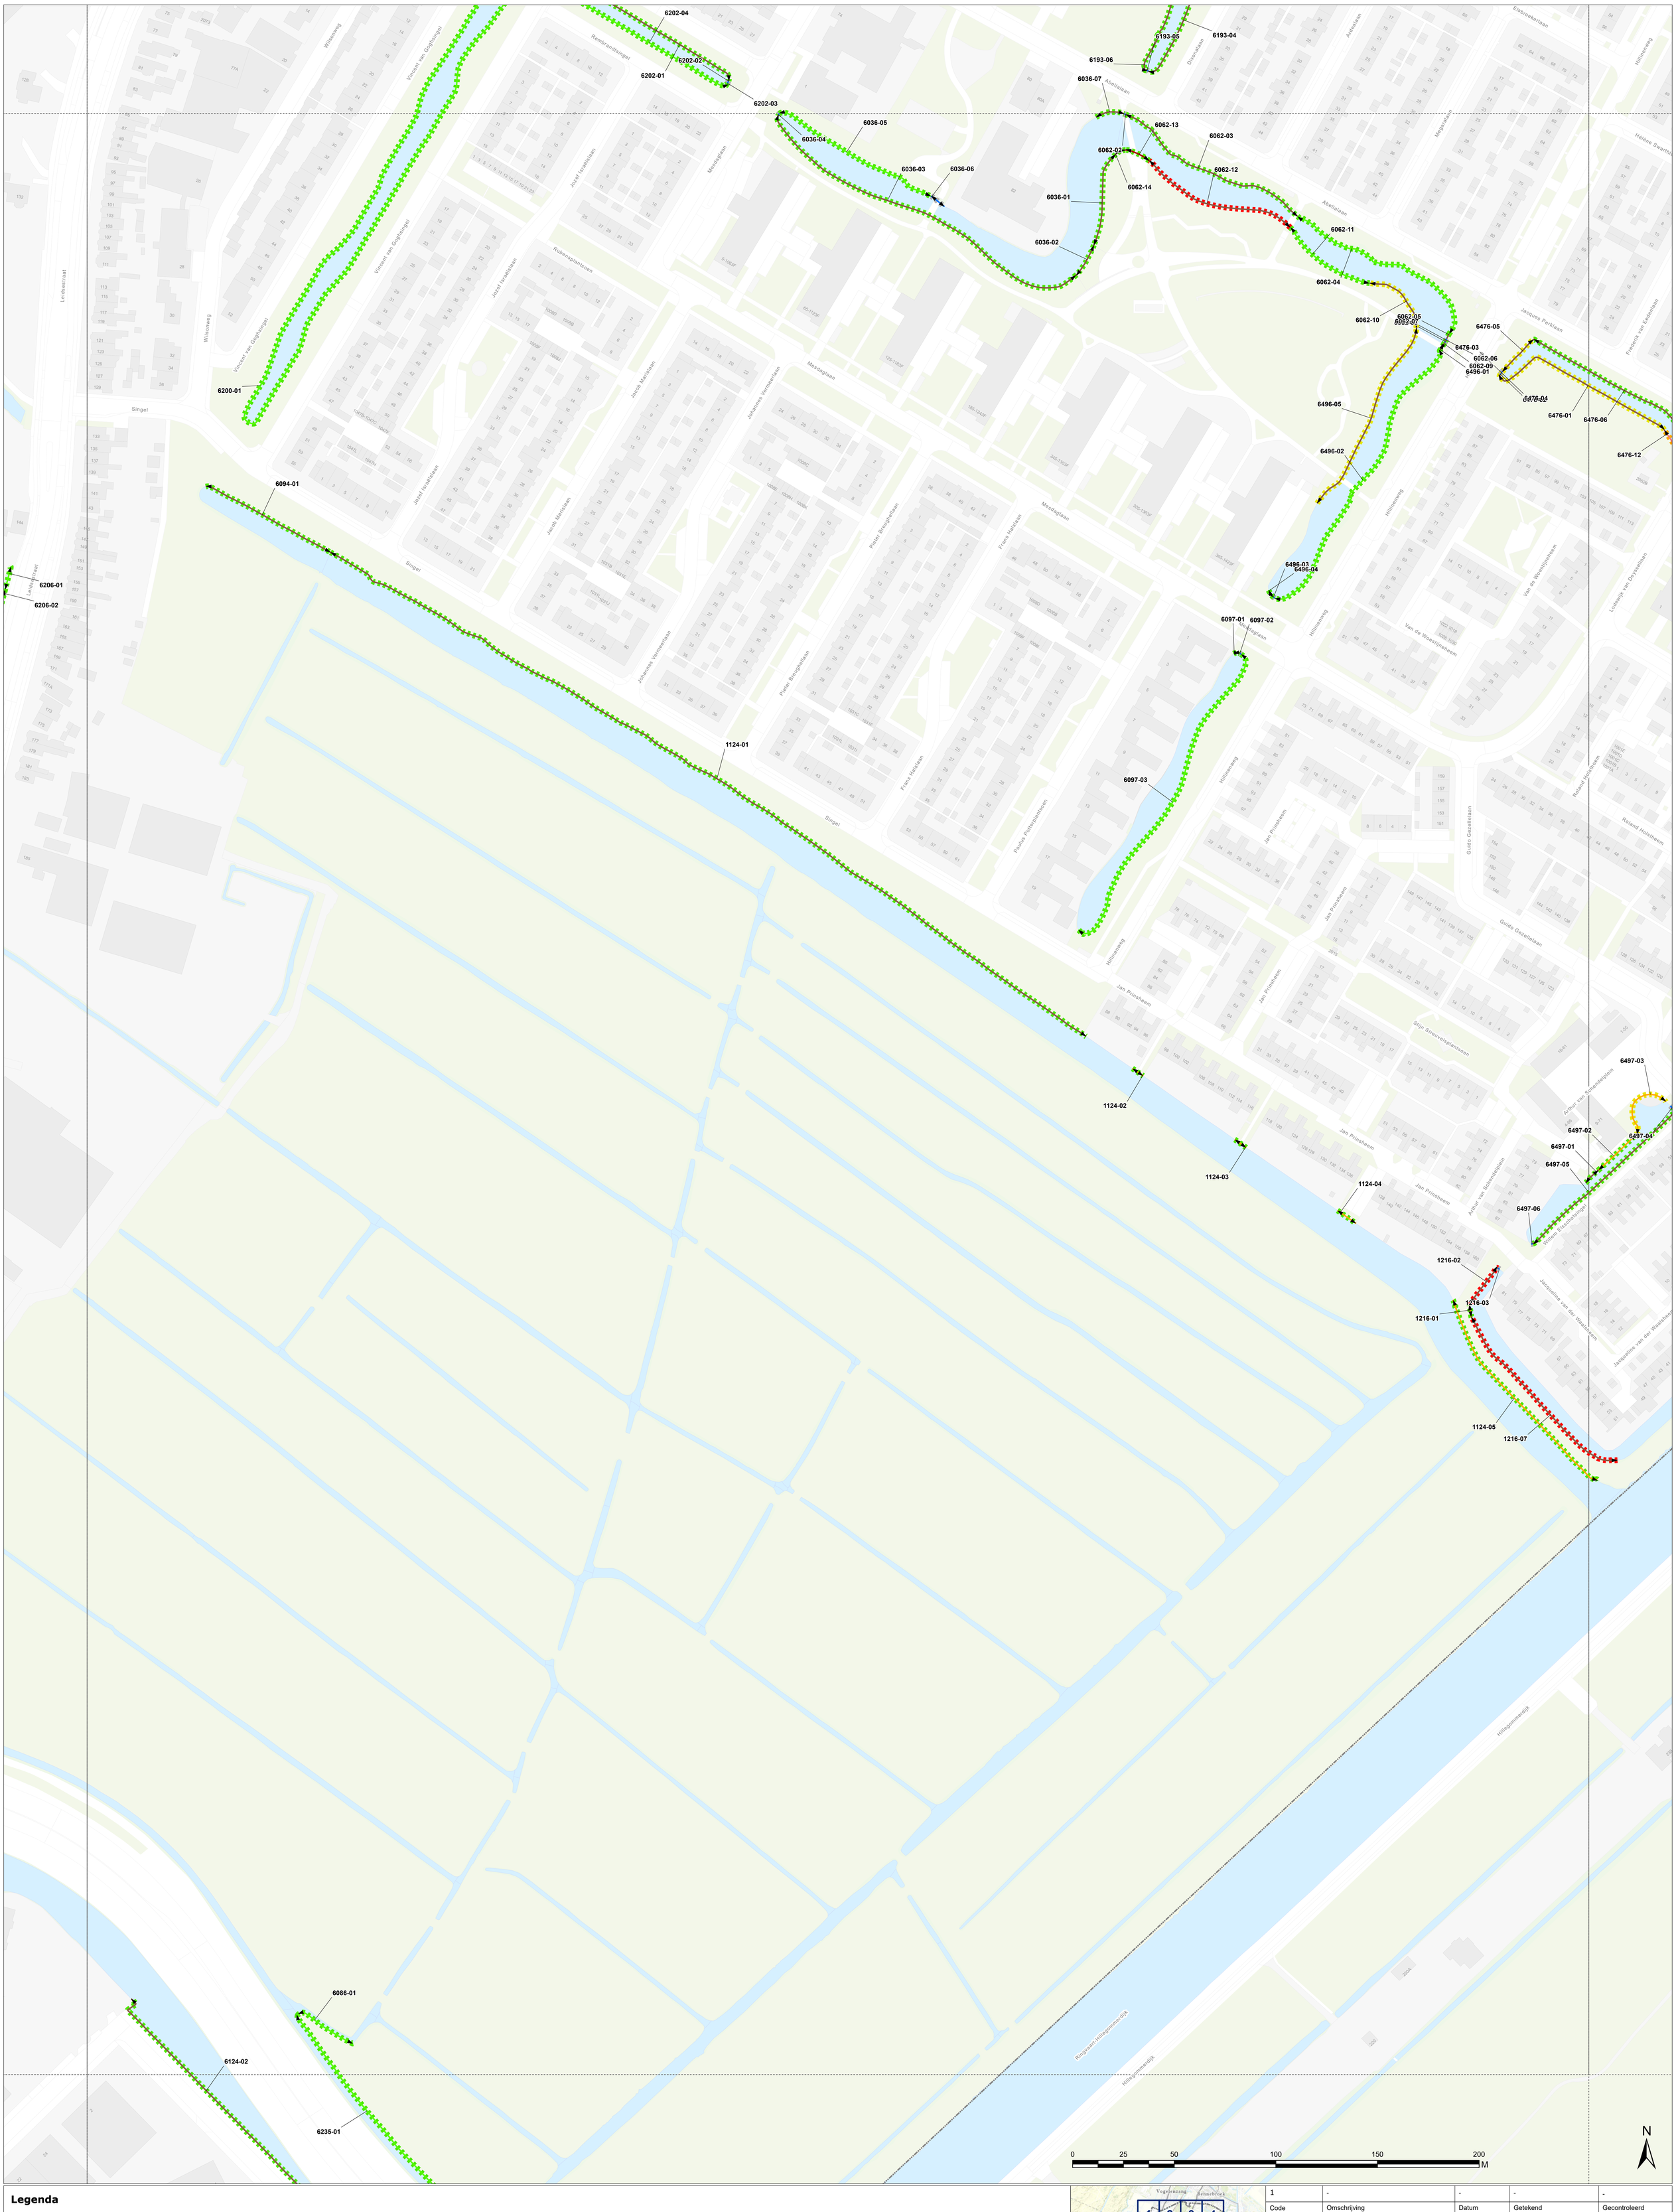


Legenda

Oevers
Type constructie
- Beschoeid
- Damwand
- Kademuur
- Onbeschoeid
- Overig
- Palenrij
- Kunstwerk
- Belemmerd
- Geen oever
- Niet geïnspecteerd

Oevers
Beeldkwaliteit
- A
- B
- C
- D
- Niet bekend (belemmerd)

- Oevers - advies reparatie
- Opmerking (lijn)
- Gemeentegrens
- Kader kaartbladen

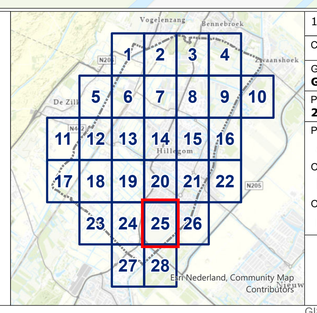

1	-	-	-		-
Code	Omschrijving	Datum	Getekend		Gecontroleerd

Getekend door	Gecontroleerd door	Goedgekeurd	Blad	Aantal	Taal	Documentstatus
G. Busé	R. Delhaas	-	25	28	NL	Definitief

Projectnr.	Tek. nr.	Besteksnr.	Schaal	Formaat	Documenttype	Datum uitgifte	Documentnummer
20245012	T005a-H	-	1:1.000	A0	Tekening	12-08-2025	20245012-T005a-H


Project
Actualisatie areaal en inspectie oevers

Opdrachtgever
HLTsamen

Onderdeel
Resultaten inspectie oevers Hillegom: type constructie en beeldkwaliteit

DE AQUANOOM
werkt aan water
Nobelsingel 2
2652 XA Berkel en Rodenrijs
Tel: 010 249 2475
www.deaquanoom.nl

GIS: 20245012_GIS_v01.aprx / T005a-H_d0_Inspectie_oevers_Hillegom_20250812

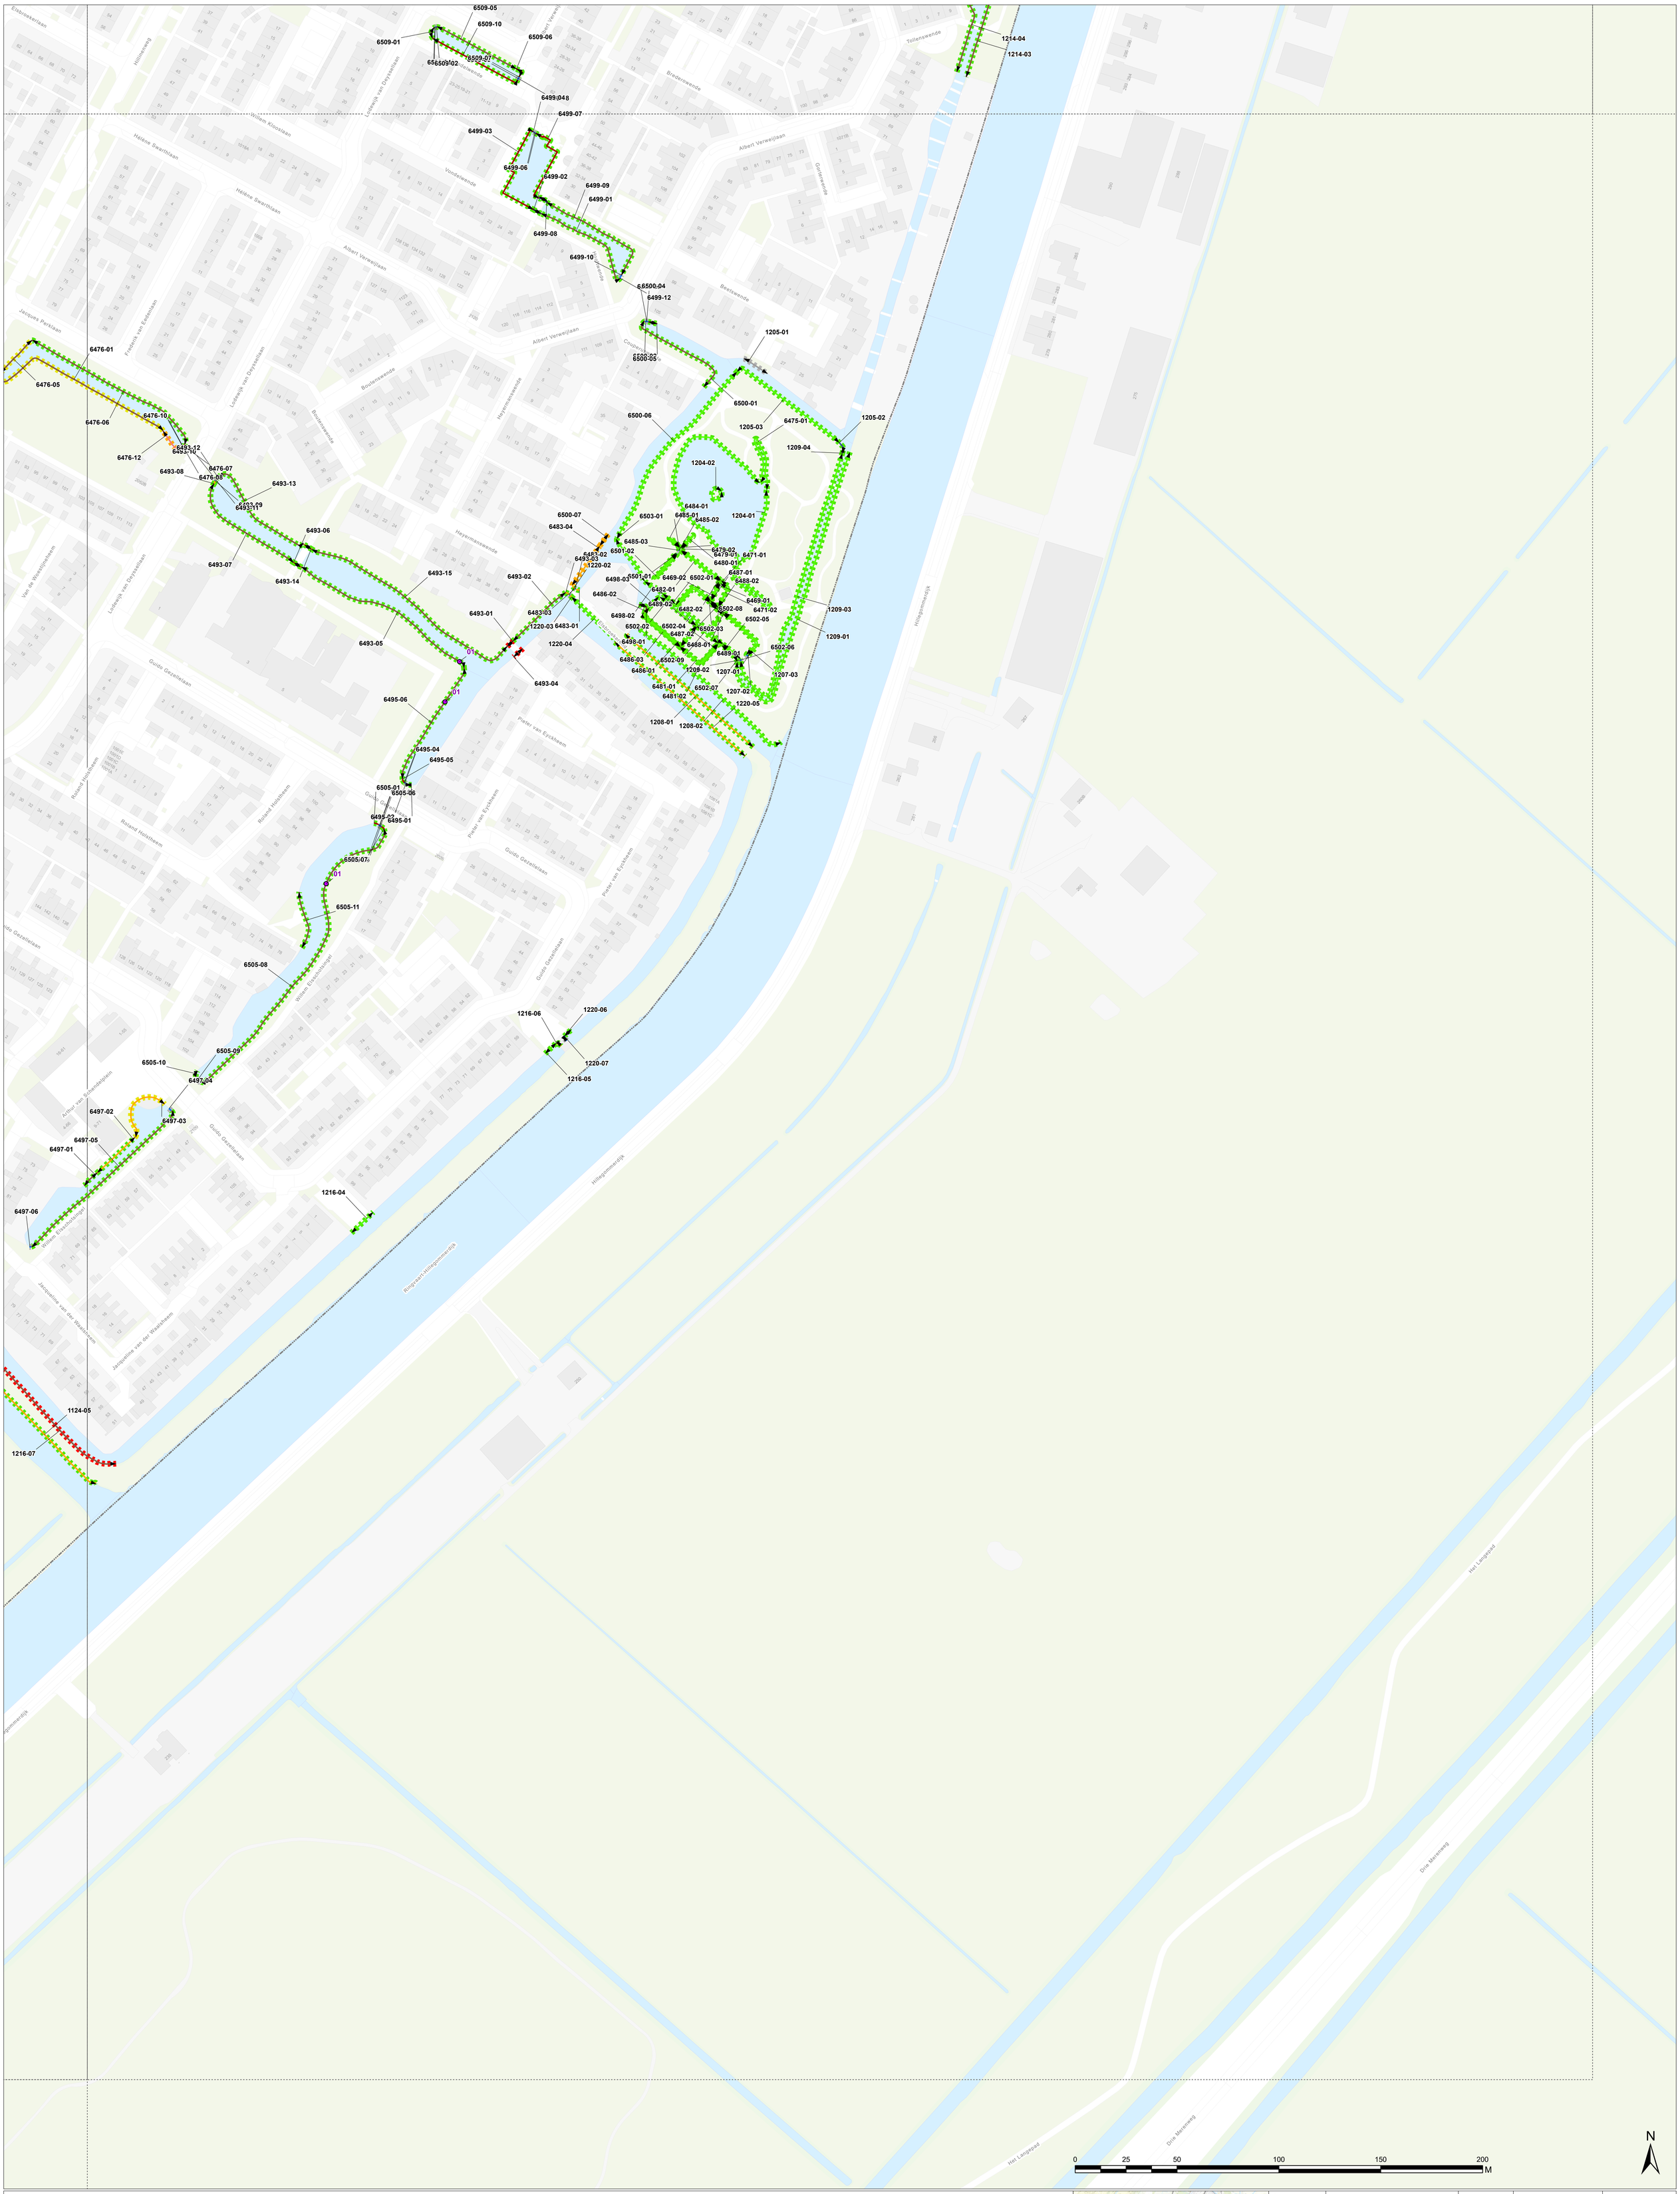


Legenda

Oevers
Type constructie
- Beschoeid
- Damwand
- Kademuur
- Onbeschoeid
- Overig
- Palenrij
- Kunstwerk
- Belemmerd
- Geen oever
- Niet geïnspecteerd

Oevers
Beeldkwaliteit
- A
- B
- C
- D
- Niet bekend (belemmerd)

- Oevers - advies reparatie
- Opmerking (lijn)
- Gemeentegrens
- Kader kaartbladen

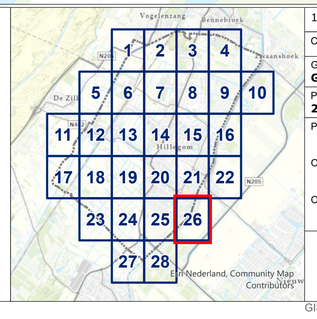

1	-	-	-	-	-
Code	Omschrijving	Datum	Getekend		Gecontroleerd
Getekend door: G. Busé	Gecontroleerd door: R. Delhaas	Goedgekeurd: -	Blad: 26	Aantal: 28	Taal: NL
Documentstatus: Definitief					
Projectnr.: 20245012	Tek. nr.: T005a-H	Besteksnr.: -	Schaal: 1:1.000	Formaat: A0	Documenttype: Tekening
Datum uitgifte: 12-08-2025	Documentnummer: 20245012-T005a-H				

Project
Actualisatie areaal en inspectie oevers

Opdrachtgever
HLTsamen

Onderdeel
Resultaten inspectie oevers Hillegom: type constructie en beeldkwaliteit

De Aquanoom
werkt aan water
DE AQUANOOM
werkt aan water
Nobelsingel 2
2652 XA Berkel en Rodenrijs
Tel: 010 249 2475
www.deaquanoom.nl

GIS: 20245012_GIS_v01.aprx / T005a-H_d0_Inspectie_oevers_Hillegom_20250812

6124-02
6124-03
6238-01
6238-03
1155-06
1155-04
6238-02
1155-05
6162-01
1145-01
Leidsestraat
Arnoldstraat
Heereweg
Achter de waterlozen
Zwarteblaan
Meer en Duin
Ringvaart-Hillegommerdijk
Hillegommerdijk
Zevengesternte
Noordsterkroon
Kleine Beer
0 25 50 100 150 200 M
N

Legenda

Oevers
Type constructie
- Beschoeid
- Damwand
- Kademuur
- Onbeschoeid
- Overig
- Palenrij
- Kunstwerk
- Belemmerd
- Geen oever
- Niet geïnspecteerd

Oevers
Beeldkwaliteit
- A
- B
- C
- D
- Niet bekend (belemmerd)

- Oevers - advies reparatie
- Opmerking (lijn)
- Gemeentegrens
- Kader kaartbladen



1	-	-	-	-
Code	Omschrijving	Datum	Getekend	Gecontroleerd

Getekend door	Gecontroleerd door	Goedgekeurd	Blad	Aantal	Taal	Documentstatus
G. Busé	R. Delhaas	-	27	28	NL	Definitief

Projectnr.	Tek. nr.	Besteksnr.	Schaal	Formaat	Documenttype	Datum uitgifte	Documentnummer
20245012	T005a-H	-	1:1.000	A0	Tekening	12-08-2025	20245012-T005a-H

Project
Actualisatie areaal en inspectie oevers
Opdrachtgever
HLTsamen
Onderdeel
Resultaten inspectie oevers Hillegom: type constructie en beeldkwaliteit

De Aquanoom werkt aan water
DE AQUANOOM werkt aan water
Nobelsingel 2
2652 XA Berkel en Rodenrijs
Tel: 010 249 2475
www.deaquanoom.nl

GIS: 20245012_GIS_v01.aprx / T005a-H_d0_Inspectie_oevers_Hillegom_20250812


6086-01
6235-01
6124-02
6075-02
6075-01
6124-01
1157-03
6239-01
1153-01
1157-02
1153-02
1119-03
1119-01
1119-02
1154-01
1154-02
1154-03
1154-04
1155-01
1154-05
1158-01
1155-02
1155-03
Arnoudstraat
Hillegommerdijk
Ringvaart Hillegommerdijk
Leimuiderweg
Het Langepad
0 25 50 100 150 200 M
N

Legenda

Oevers
Type constructie
- Beschoeid
- Damwand
- Kademuur
- Onbeschoeid
- Overig
- Palenrij
- Kunstwerk
- Belemmerd
- Geen oever
- Niet geïnspecteerd

Oevers
Beeldkwaliteit
- A
- B
- C
- D
- Niet bekend (belemmerd)

- Oevers - advies reparatie
- Opmerking (lijn)
- Gemeentegrens
- Kader kaartbladen

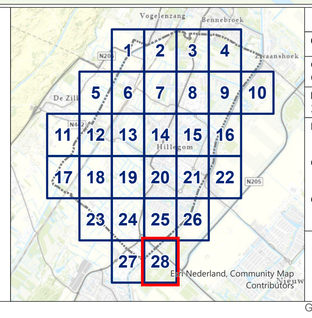

1	-	-	-	-
Code	Omschrijving	Datum	Getekend	Gecontroleerd

Getekend door	Gecontroleerd door	Goedgekeurd	Blad	Aantal	Taal	Documentstatus
G. Busé	R. Delhaas	-	28	28	NL	Definitief

Projectnr.	Tek. nr.	Besteksnr.	Schaal	Formaat	Documenttype	Datum uitgifte	Documentnummer
20245012	T005a-H	-	1:1.000	A0	Tekening	12-08-2025	20245012-T005a-H

Project
Actualisatie areaal en inspectie oevers
Opdrachtgever
HLTsamen
Onderdeel
Resultaten inspectie oevers Hillegom: type constructie en beeldkwaliteit

De Aquanoom
werkt aan water
DE AQUANOOM
werkt aan water
Nobelsingel 2
2652 XA Berkel en Rodenrijs
Tel: 010 249 2475
www.deaquanoom.nl

GIS: 20245012_GIS_v01.aprx / T005a-H_d0_Inspectie_oevers_Hillegom_20250812