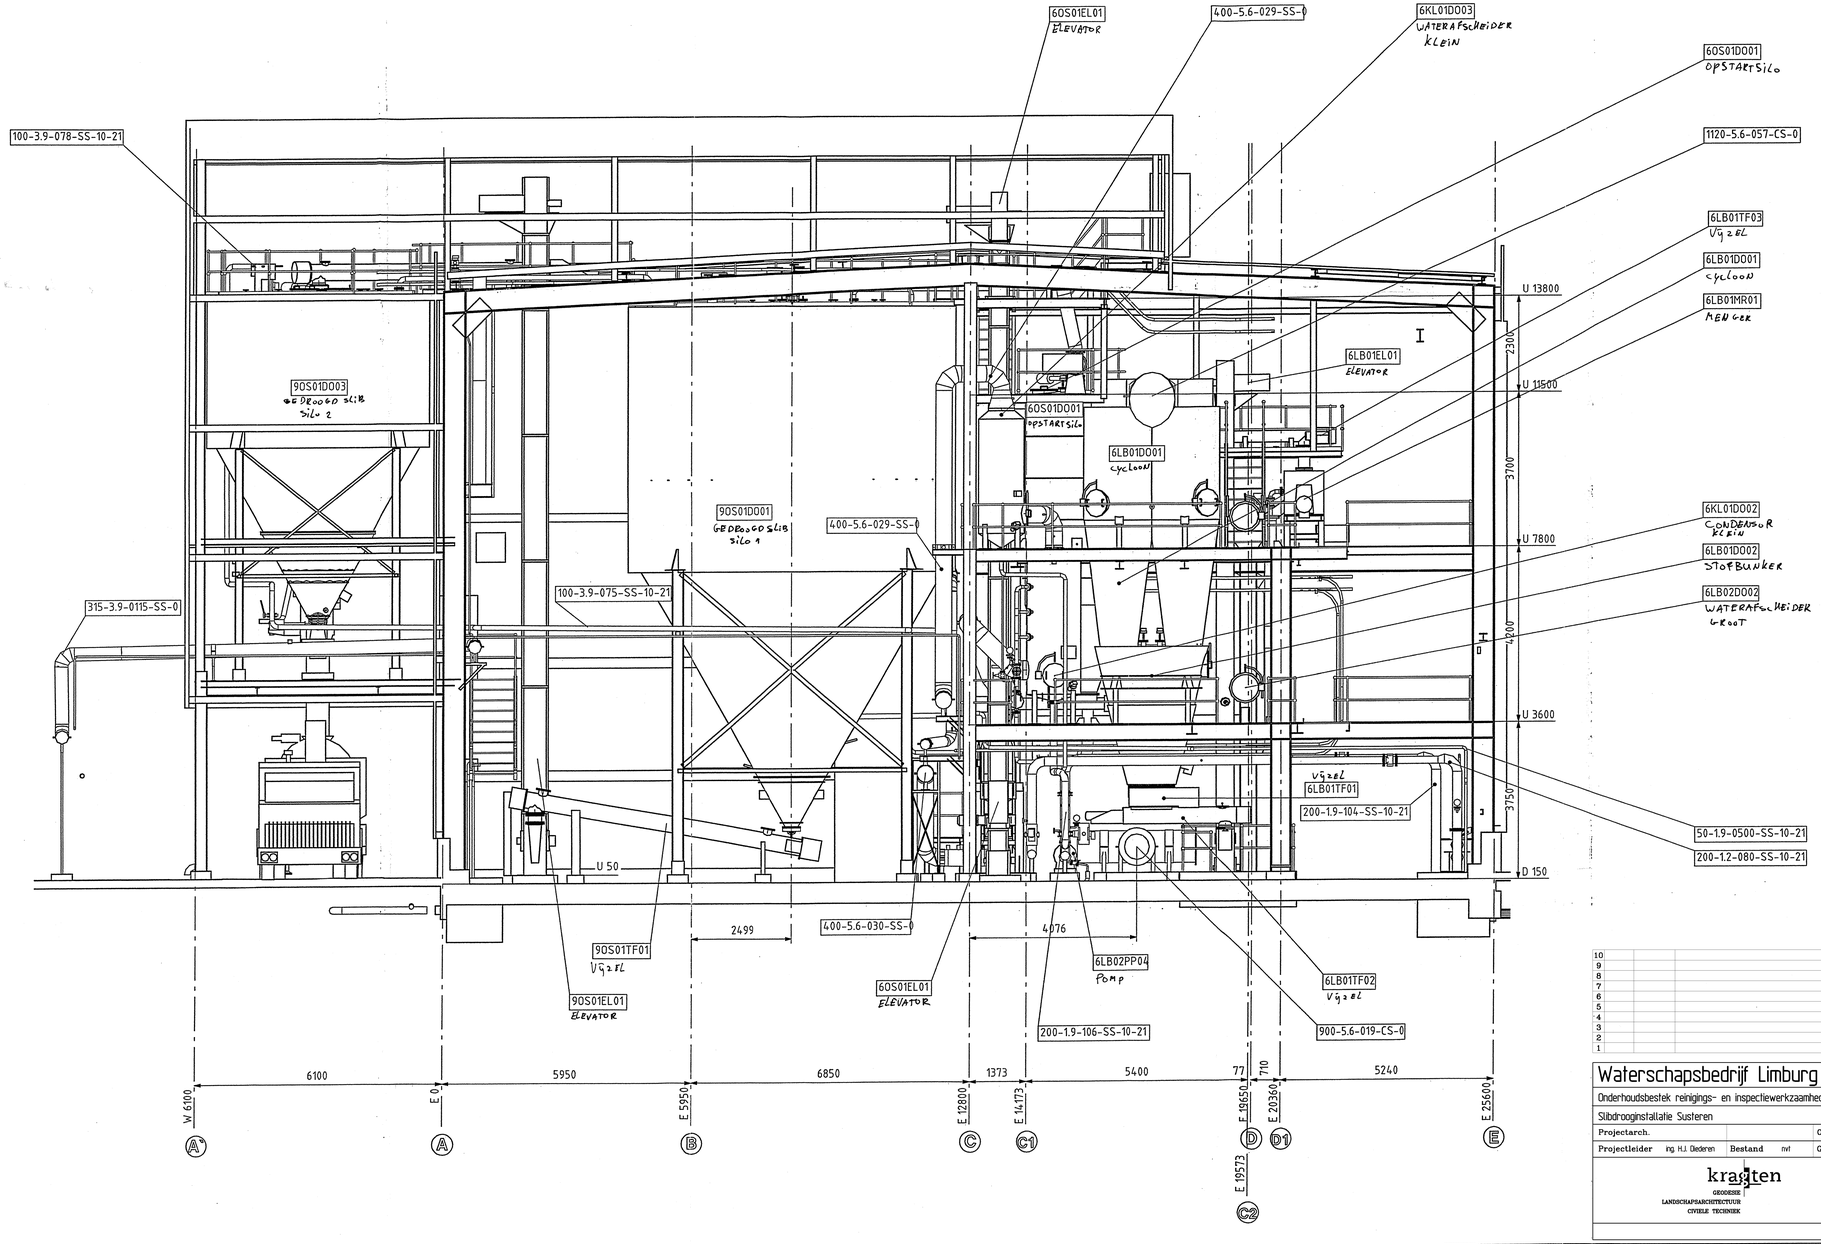

10					
9					
8					
7					
6					
5					
4					
3					
2					
1					

B	09.10.02	bš		AS BUILT	
A	17.08.01	WAG		AUFSTELLUNG UEBERARBEITET	
Rev.	Date	Gez. by	Geg. chkd.	Gen. appr.	Beschreibung/Description

Das Urheberrecht an dieser Zeichnung, die den Empfänger persönlich anvertraut wird, verbleibt unserer Firma. Ohne unsere schriftliche Genehmigung darf die Zeichnung weder kopiert noch vervielfältigt noch Dritt personen zugänglich gemacht werden.

All rights in connection with the present document are reserved to us. Without our written consent of any kind it should not be made available to third parties or used for the manufacture of the item illustrated or described thereto without previous consent in writing by us.

Frei zur Ausführung
Construction approval

Waterschapsbedrijf Limburg

Onderhoudsbestek reinigings- en inspectiewerkzaamheden			WBL021 Par.
Slibdrooginstallatie Susteren			Schaal 1:nvt
Projectarch.		Opname	Formaat A0
Projectleider ing. H.J. Oederen	Bestand nvt	Getekend 25-10-2007	Tekening 07-2334

kragten
GEODESIE
LANDSCHAPSARCHITECTUUR
CIVIELE TECHNIEK
Schoolstraat 8 Herten
Ph 14 6040 AA Roermond
T 0475-395979
F 0475-317545
E info@kragten.nl

Blad

Anlage/Project: SUSTEREN
Kunde/Client: ZUIVERINGSCHAP LIMBURG
Teilanlage: Department:
Titel: OPSTELLINGPLAN
Detail: AANZICHT NOORD AS 4-5
SLIBDROGINGINSTALLATIE BLODNR 4 VAN 8

MAT-NR:
Massst. Scale 1:50 Datum Date
Gez. Drawn KOENIG 16.5.01
Kontr. Chkd.

VA TECH WABAG
Fliessbett Systeme

NTA	K2500832	300 000 623	B
Archiv	Auftrag/Job	Projekt-Zeichnungs-Nr./Drawing	Rev.

kostat goedgekeurd : | gecontr.:

SLIBDROGINGINSTALLATIE
OPSTELLINGPLAN
AANZICHT NOORD
AS 4-5

Zuiveringschap Limburg
Maria Theresialaan 99 Postbus 314 6040 AH Roermond Telefoon 0475-394444 Telefax 0475-311605

projectnr :
tek.nr :
bladnr : — van :—

getekend
gecontroleerd

schaal : 1 : 50
formaat : A0

archiefnummer :