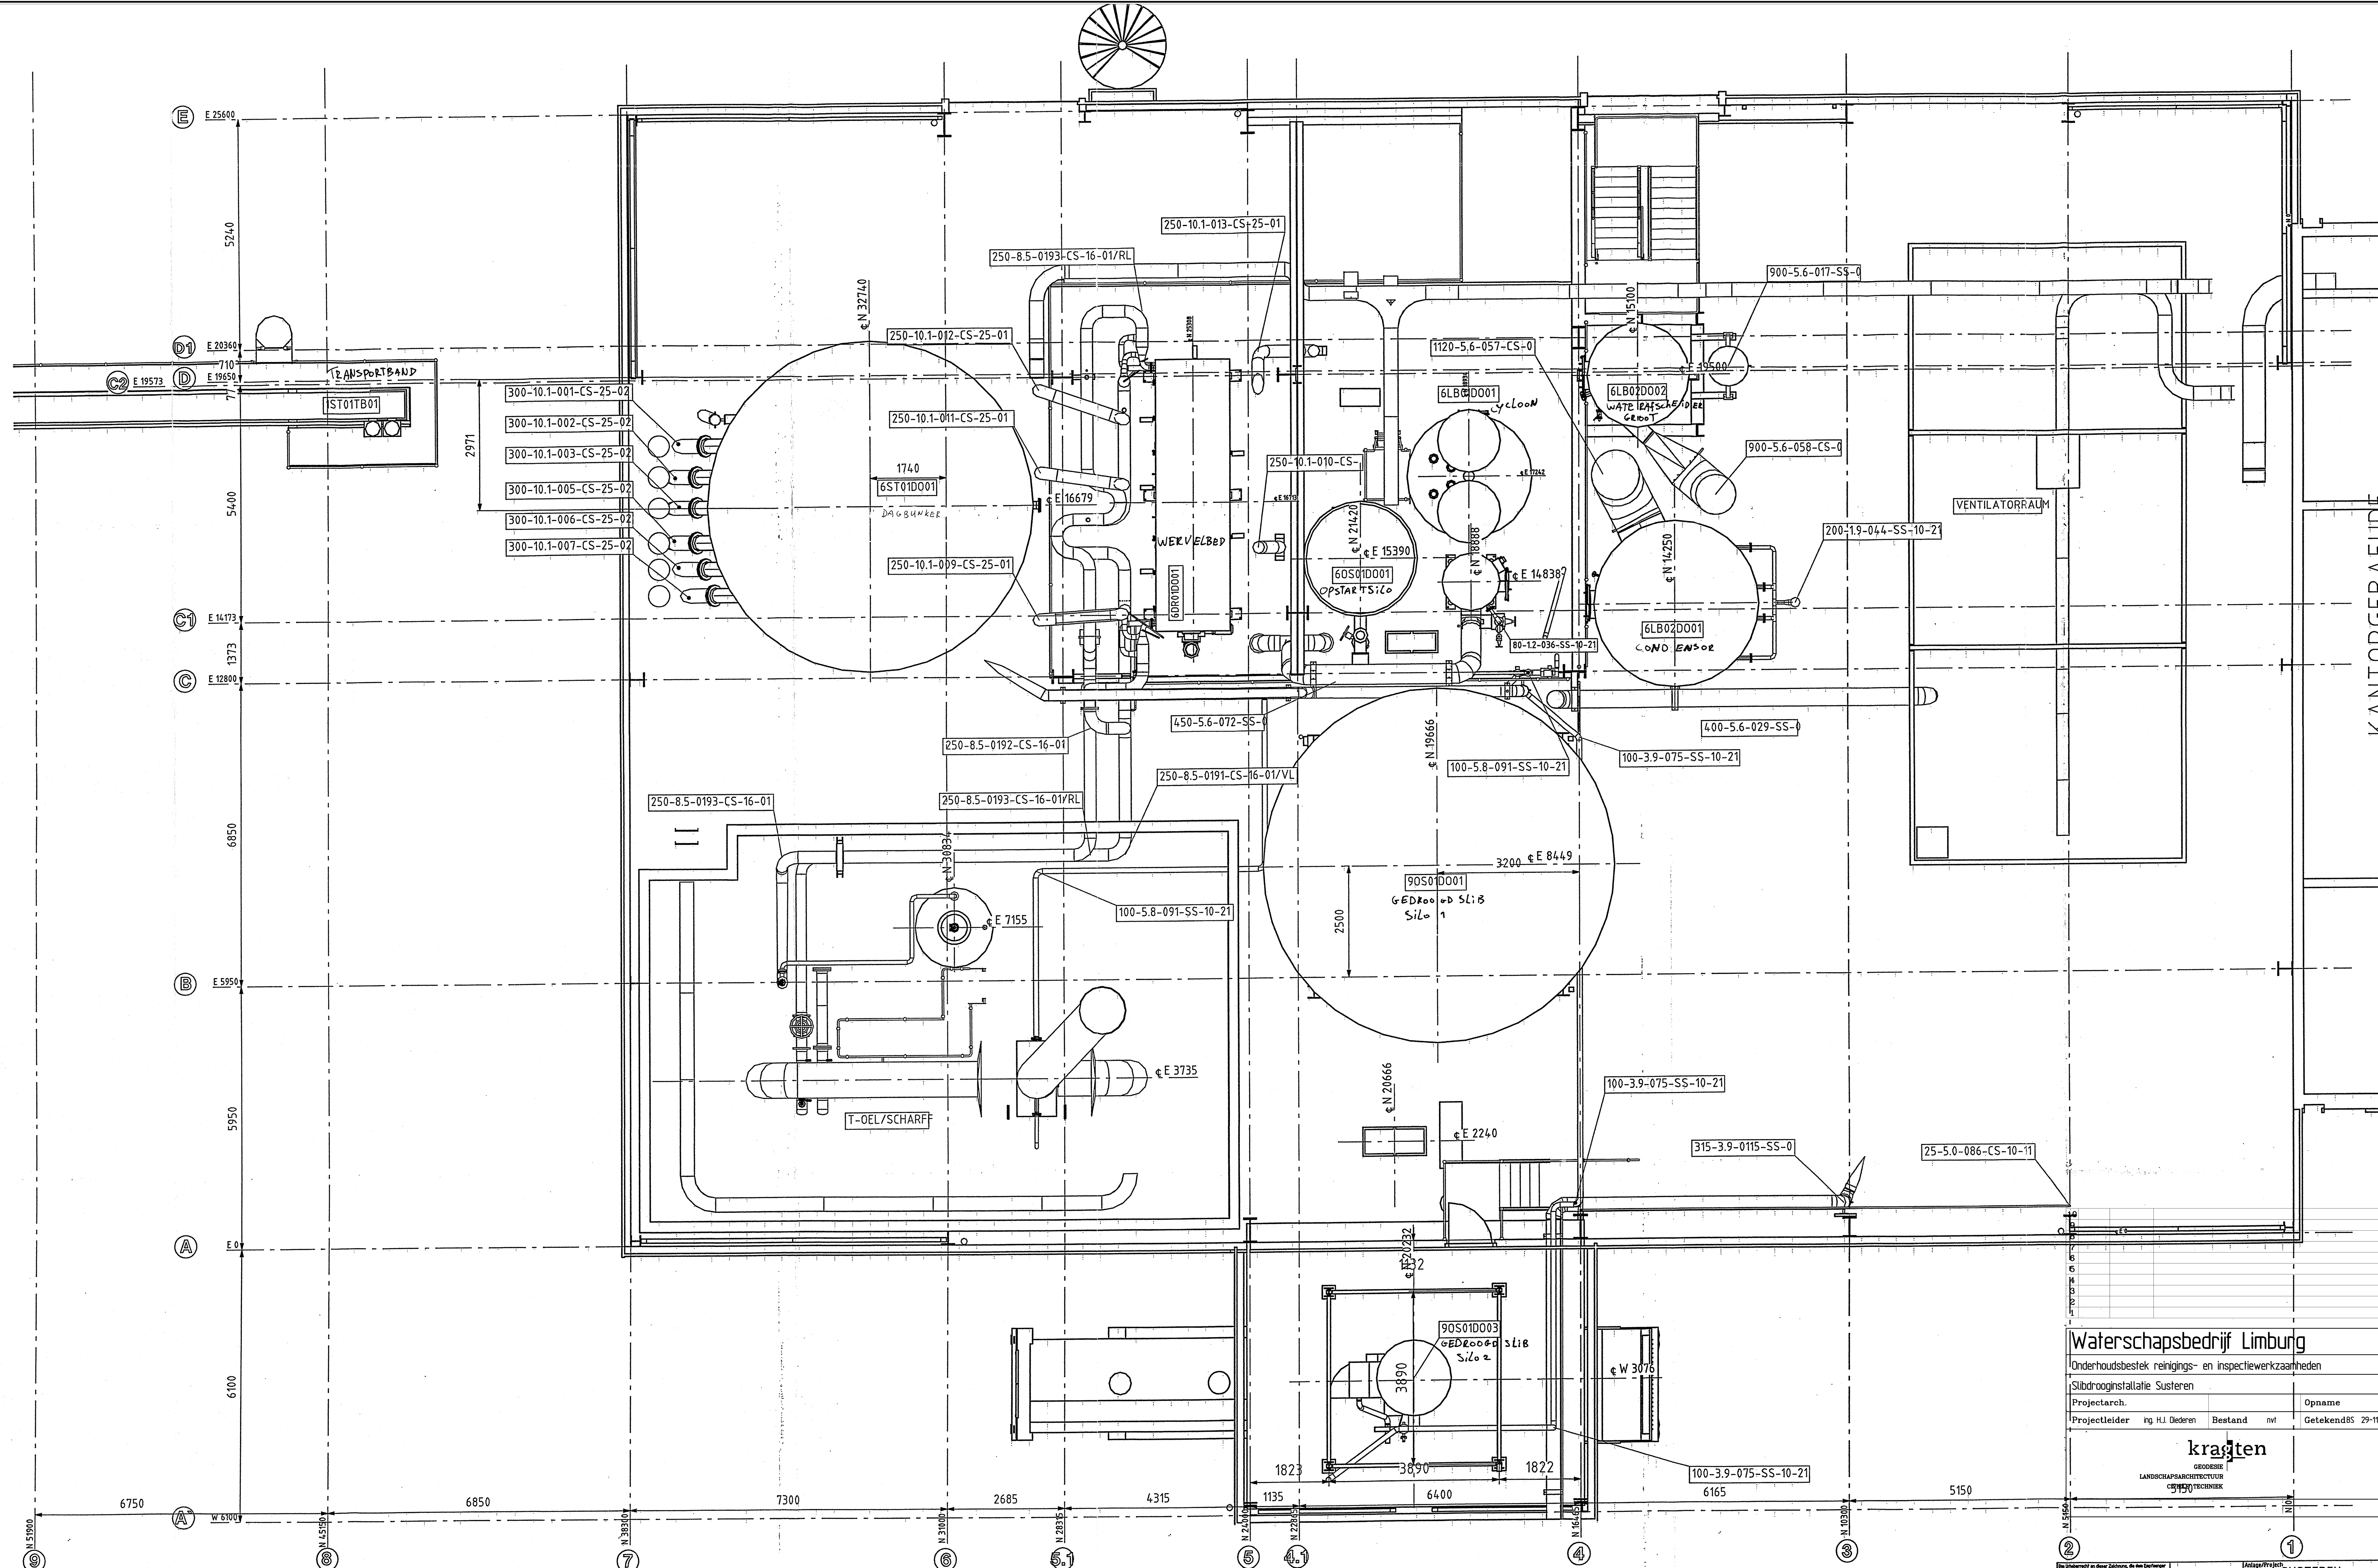

Waterschapsbedrijf Limburg

Onderhoudsbestek reinigings- en inspectiewerkzaamheden	WBL021	Par.
Slibdrooginstallatie Susteren		Schaal 1:nvt
Projectarch.	Opname	Formaat A0
Projectleider ing. H.J. Diederen	Bestand nvt	GetekendBS 29-11-2007	Tekening 07-2339

kragten
GEODESIE
LANDSCHAPSARCHITECTUUR
CIVIELE TECHNIEK

Schoolstraat 8 Herten
Pb 14 6040 AA Roermond
T 0475-395979
F 0475-317545
E info@kragten.nl

Blad

Das Urheberrecht an dieser Zeichnung, die dem Empfaenger persoenlich anvertraut wird, verbleibt unserer Firma. Ohne unsere schriftliche Genehmigung darf die Zeichnung weder kopiert noch vervielfaeltigt, noch Drittpersonen mitgeteilt oder zugaenglich gemacht werden.

All rights in connection with the present document are reserved by our company. It may not be wholly or partly either dublicated or made accessible to third parties or used for the manufacture of the item illustrated or described therein without previous consent in writing by us.

Frei zur Ausfuehrung
Construction approval

MAT-NR:
Masst. Scale 1:50 | Datum Date
Gez. Drawn KOENIG 15.5.01
Kontr. Chkd.

TECH WABAG
Fliessbett Systeme

Anlage/Project: SUSTEREN
Kunde/Client: ZUIVERINGSCHAP LIMBURG
Teilanlage: Department:
Title: OPSTELLINGPLAN +3,60M
Detail: SLIBDROOGINSTALLATIE BLODNR 2 VAN 5

Archiv	Auftrag/Job	Projekt-Zeichnungs-Nr./Drawing	Rev.
NTA	K2500832	300 000 622	B

Rev.	Date			Beschreibung/Description
B	05.10.02			AS BUILT
A	17.09.01	WAG		AUFSTELLUNG GEBERANBIETET

SLIBDROOGINSTALLATIE
OPSTELLINGPLAN
+3.60 M

laatst gewijzigd : | gecontr.:

Zuiveringschap Limburg
Maria Theresialaan 99 Postbus 314 6040 AH Roermond Telefoon 0475-394444 Telefax 0475-311605

projectnr :
tek.nr :
bladnr : — van :—

getekend
gecontroleerd
schaal : 1 : 50
formaat : A0
archiefnummer :