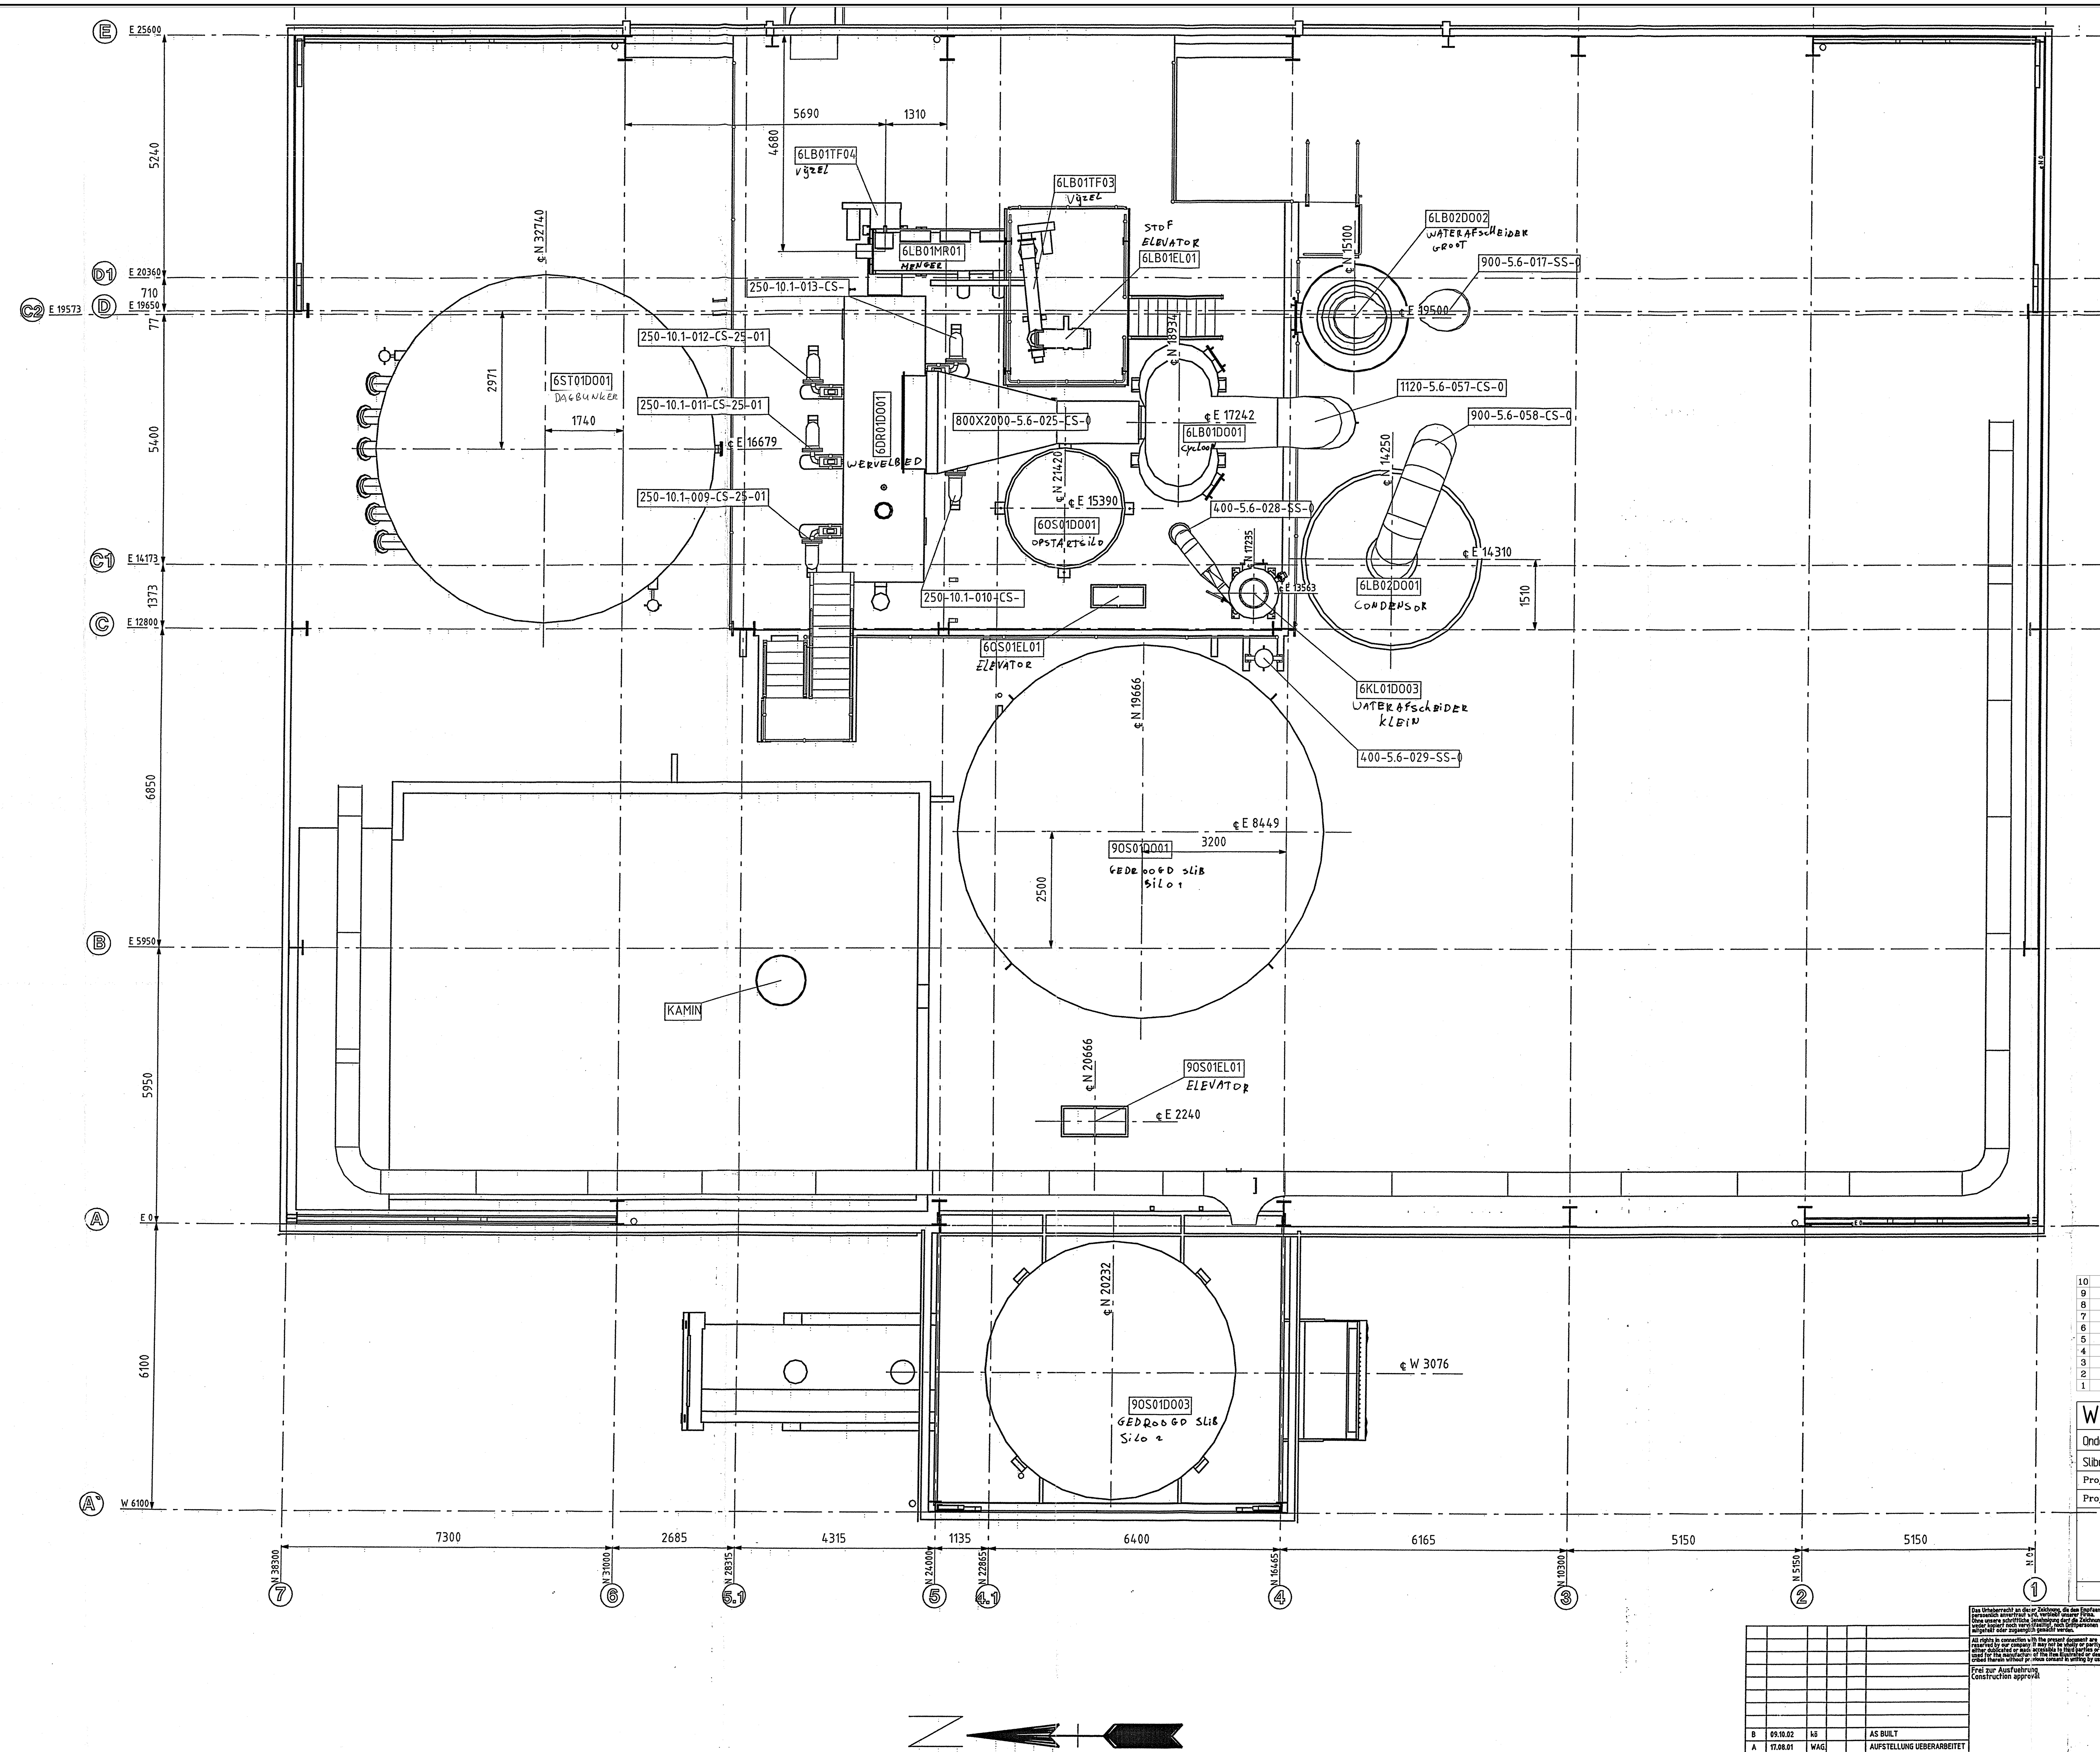

Rev.	Date	Gez. by	Gep. chkd.	Gen. apr.	
B	09.10.02	kö			AS BUILT
A	17.08.01	WAG.			AUFSTELLUNG UEBERARBEITET

10				
9				
8				
7				
6				
5				
4				
3				
2				
1				

Waterschapsbedrijf Limburg

Onderhoudsbestek reinigings- en inspectiewerkzaamheden		WBL021	Par.
Slibdrooginstallatie Susteren			Schaal 1: nvt
Projectarch.		Opname	Formaat A0
Projectleider ing. H.J. Diederen	Bestand nvt	Getekend BS 29-11-2007	Tekening 07-2340

kragten
GEODESIE
LANDSCHAPSARCHITECTUUR
CIVIELE TECHNIEK

Schoolstraat 8 Herten
Pb 14 6040 AA Roermond
T 0475-395979
F 0475-317545
E info@kragten.nl

Blad

Das Urheberrecht an dieser Zeichnung, die dem Empfaenger persoenlich anvertraut wird, verbleibt unserer Firma. Ohne unsere schriftliche Genehmigung darf die Zeichnung weder kopiert noch vervielfaeltigt, noch Drittpersonen mitgeteilt oder zugaenglich gemacht werden.

All rights in connection with the present document are reserved by our company. It may not be wholly or partly either dublicated or made accessible to third parties or used for the manufacture of the item illustrated or described therein without previous consent in writing by us.

Frei zur Ausfuehrung
Construction approval

MAT-NR:

Masst. Scale	1:50	Datum Date	
Gez. Drawn	KOENIG	15.5.01	
Kontr. Chkd.			

VA TECH WABAG
Fliessbett Systeme

Anlage/Project: SUSTEREN

Kunde/Client: ZUIVERINGSCHAP LIMBURG

Teilanlage: Department:

Title: OPSTELLINGPLAN

Detail: +7,80M

SLIBDROOGINSTALLATIE BLODNR 3 VAN 5

Archiv	Auftrag/Job	Projekt-Zeichnungs-Nr./Drawing	Rev.
NTA	K2500832	300 000 622	B

SLIBDROOGINSTALLATIE
OPSTELLINGPLAN
+7.80 M

laatst gewijzigd : | gecontr.:

Zuiveringschap Limburg

Maria Theresialaan 99 Postbus 314 6040 AH Roermond Telefoon 0475-394444 Telefax 0475-311605

projectnr :
tek.nr :
bladnr : — van : —

getekend
gecontroleerd
schaal : 1 : 50
formaat : A0
archiefnummer :