OPMERKINGEN

1 MATEN IN mm
2 PEILMATEN IN m TOV N.A.P.
3 BUISDIAMETERS IN mm
4 [19] LEIDINGNUMMER
5 VOOR LEGENDA BOUWKUNDIGE WERKEN ZIE BLAD ST-1
6 ~~VOOR SYMBOLENLIJST (MECHANISCH) ZIE BLAD ST-2~~
7 ~~VOOR SYMBOLENLIJST (ELECTROTECHN.) ZIE BLAD ST-3~~
8 VOOR PRINCIPE AFDEKROOSTERS ZIE BLAD ST-4
9 VOOR PRINCIPE PUTAFDEKKINGEN ZIE BLAD ST-5
10 VOOR PRINCIPE LEUNINGEN ZIE BLAD ST-6

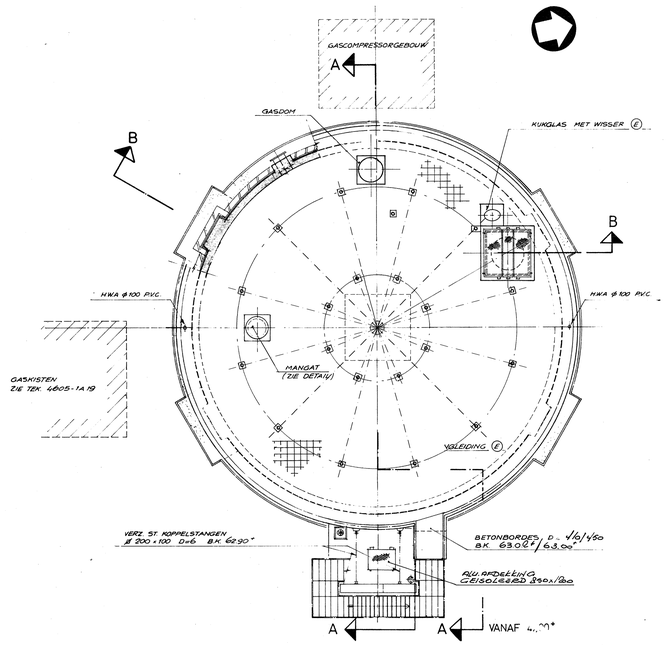

BOVENAANZICHT GISTINGSTANK

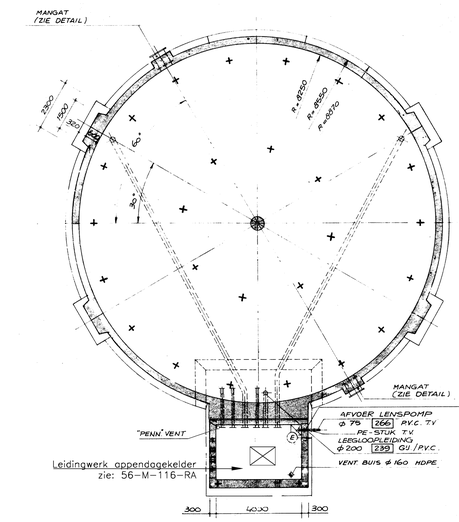

FUNDERING

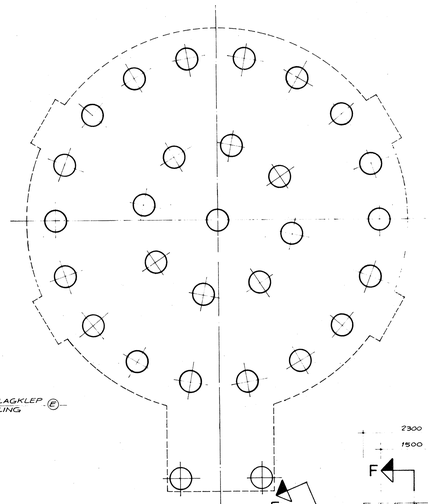

PALENPLAN

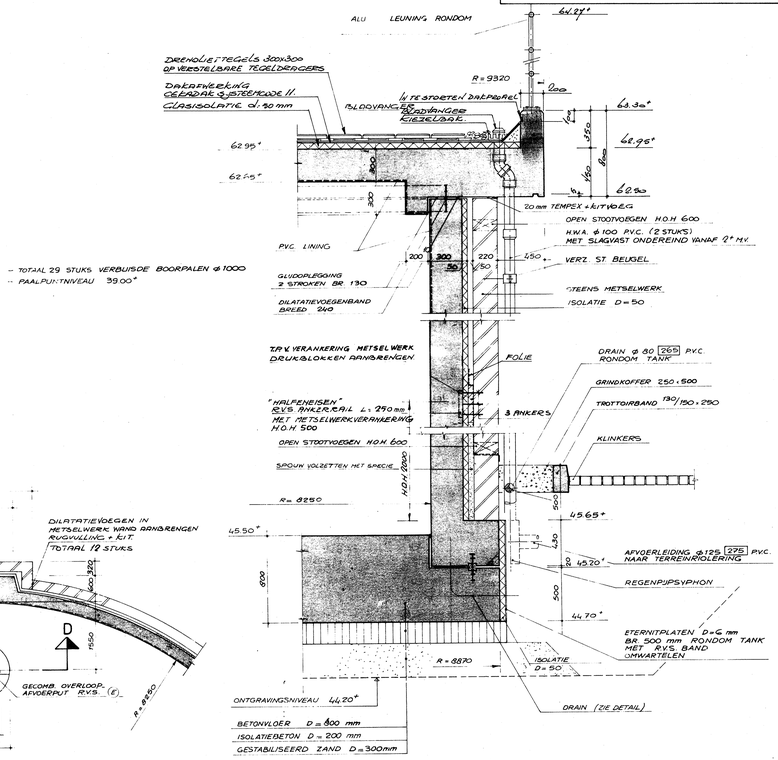

DETAIL TANKWAND

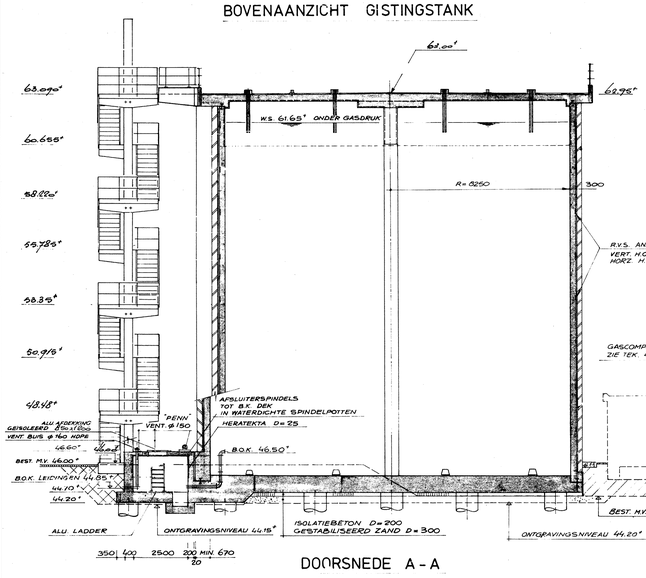

DOORSNEDE A-A

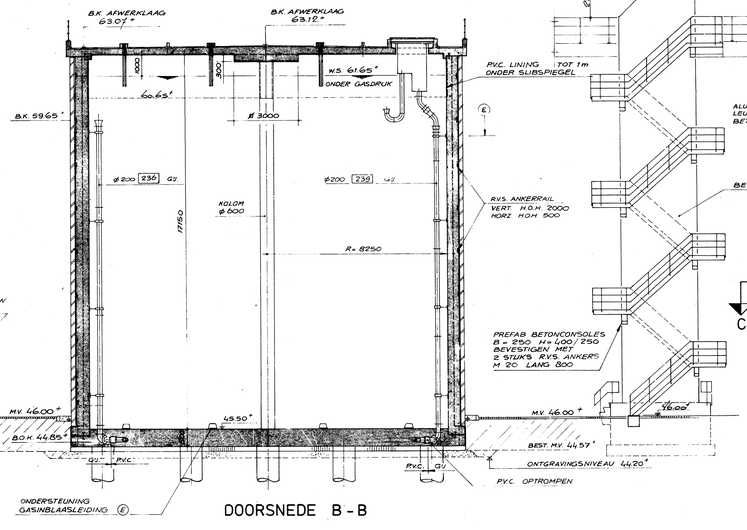

DOORSNEDE B-B

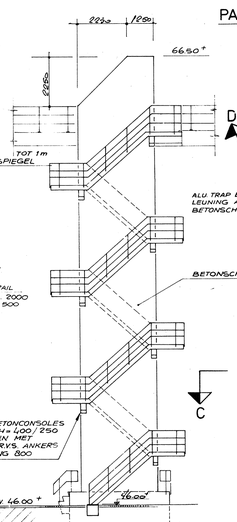

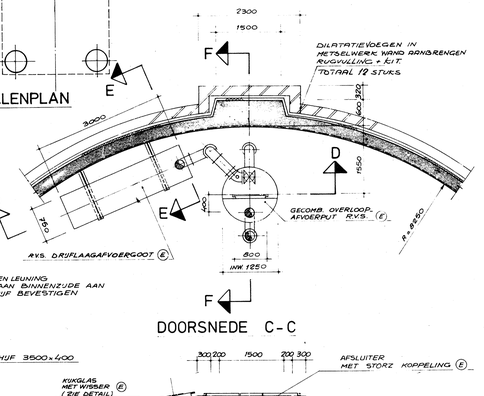

DOORSNEDE C-C

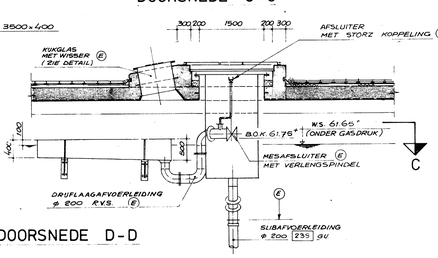

DOORSNEDE D-D

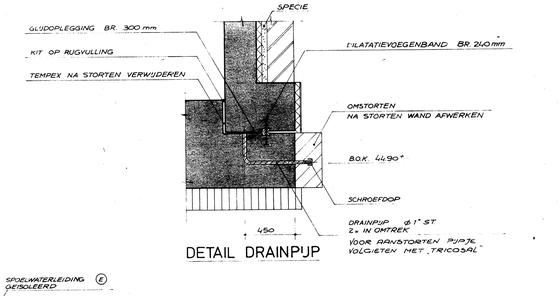

DETAIL DRAINPIJP

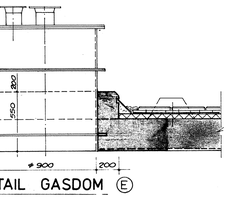

DETAIL GASDOM (E)

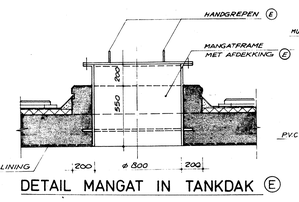

DETAIL MANGAT IN TANKDAK (E)

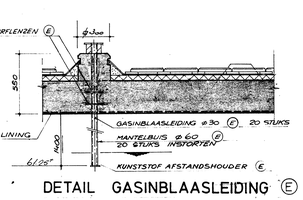

DETAIL GASINBLAASLEIDING (E)

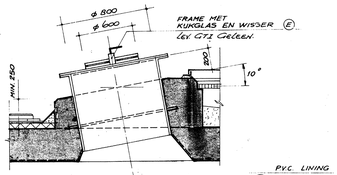

DETAIL KIJKGLAS IN TANKDAK (E)

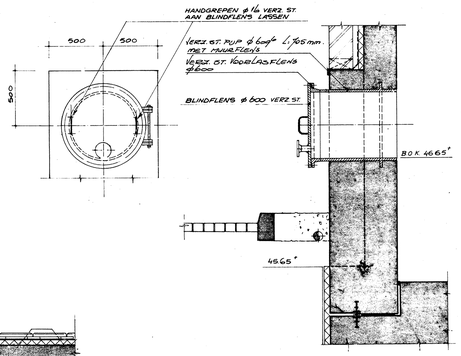

DETAIL MANGAT IN TANKWAND
2 x UITVOEREN

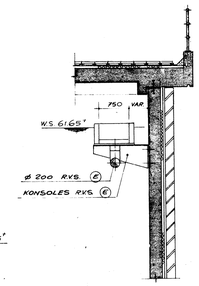

DOORSNEDE E-E

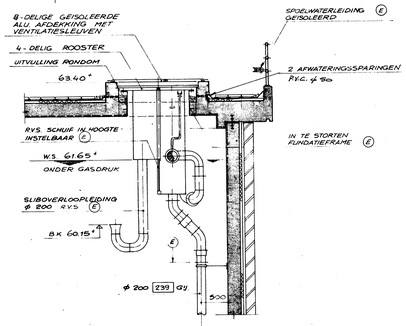

DOORSNEDE F-F

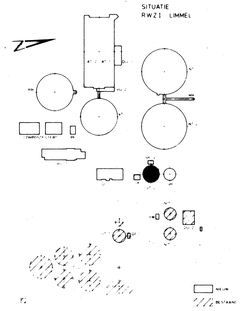

Detail leidingwer zie:
56-M-117-RA / 56-M-120-RA

Archiefnummer: 56-B-107-RA

NO	WIJZIGING	DATUM	NAAM
4	Leidingwerk verwijderd, voor leidingwerk zie: 56-M-117-RA	21-2-'11	WHO
3	REVISIE.	6-10-'98	WR
2	DEFINITIEF BESTEK.	MEI '84	WR

OPDRACHTGEVER: WATERSCHAP ZUIVERINGSCHAP LIMBURG
PROJECT: RIOOLWATERZUIVERINGSINSTALLATIE LIMMEL
ONDERDEEL:

GISTINGSTANK GT-2

	DATUM	NAAM	DATUM	NAAM	DATUM	NAAM
GT	12-12-83	ZT	GEK		GEZ	11-84 CW

GRABOWSKY & POORT B.V.
KANTOOR MAASTRICHT
WILHELMINASINGEL 91-93 POSTBUS 3042
6202 NA MAASTRICHT. TEL. 043-16544

FORMAAT	SCHAAL	TEK. NO.	WIJZ. NO.
A°0	1:100 1:50 1:20	4605 - 1A 18	6