


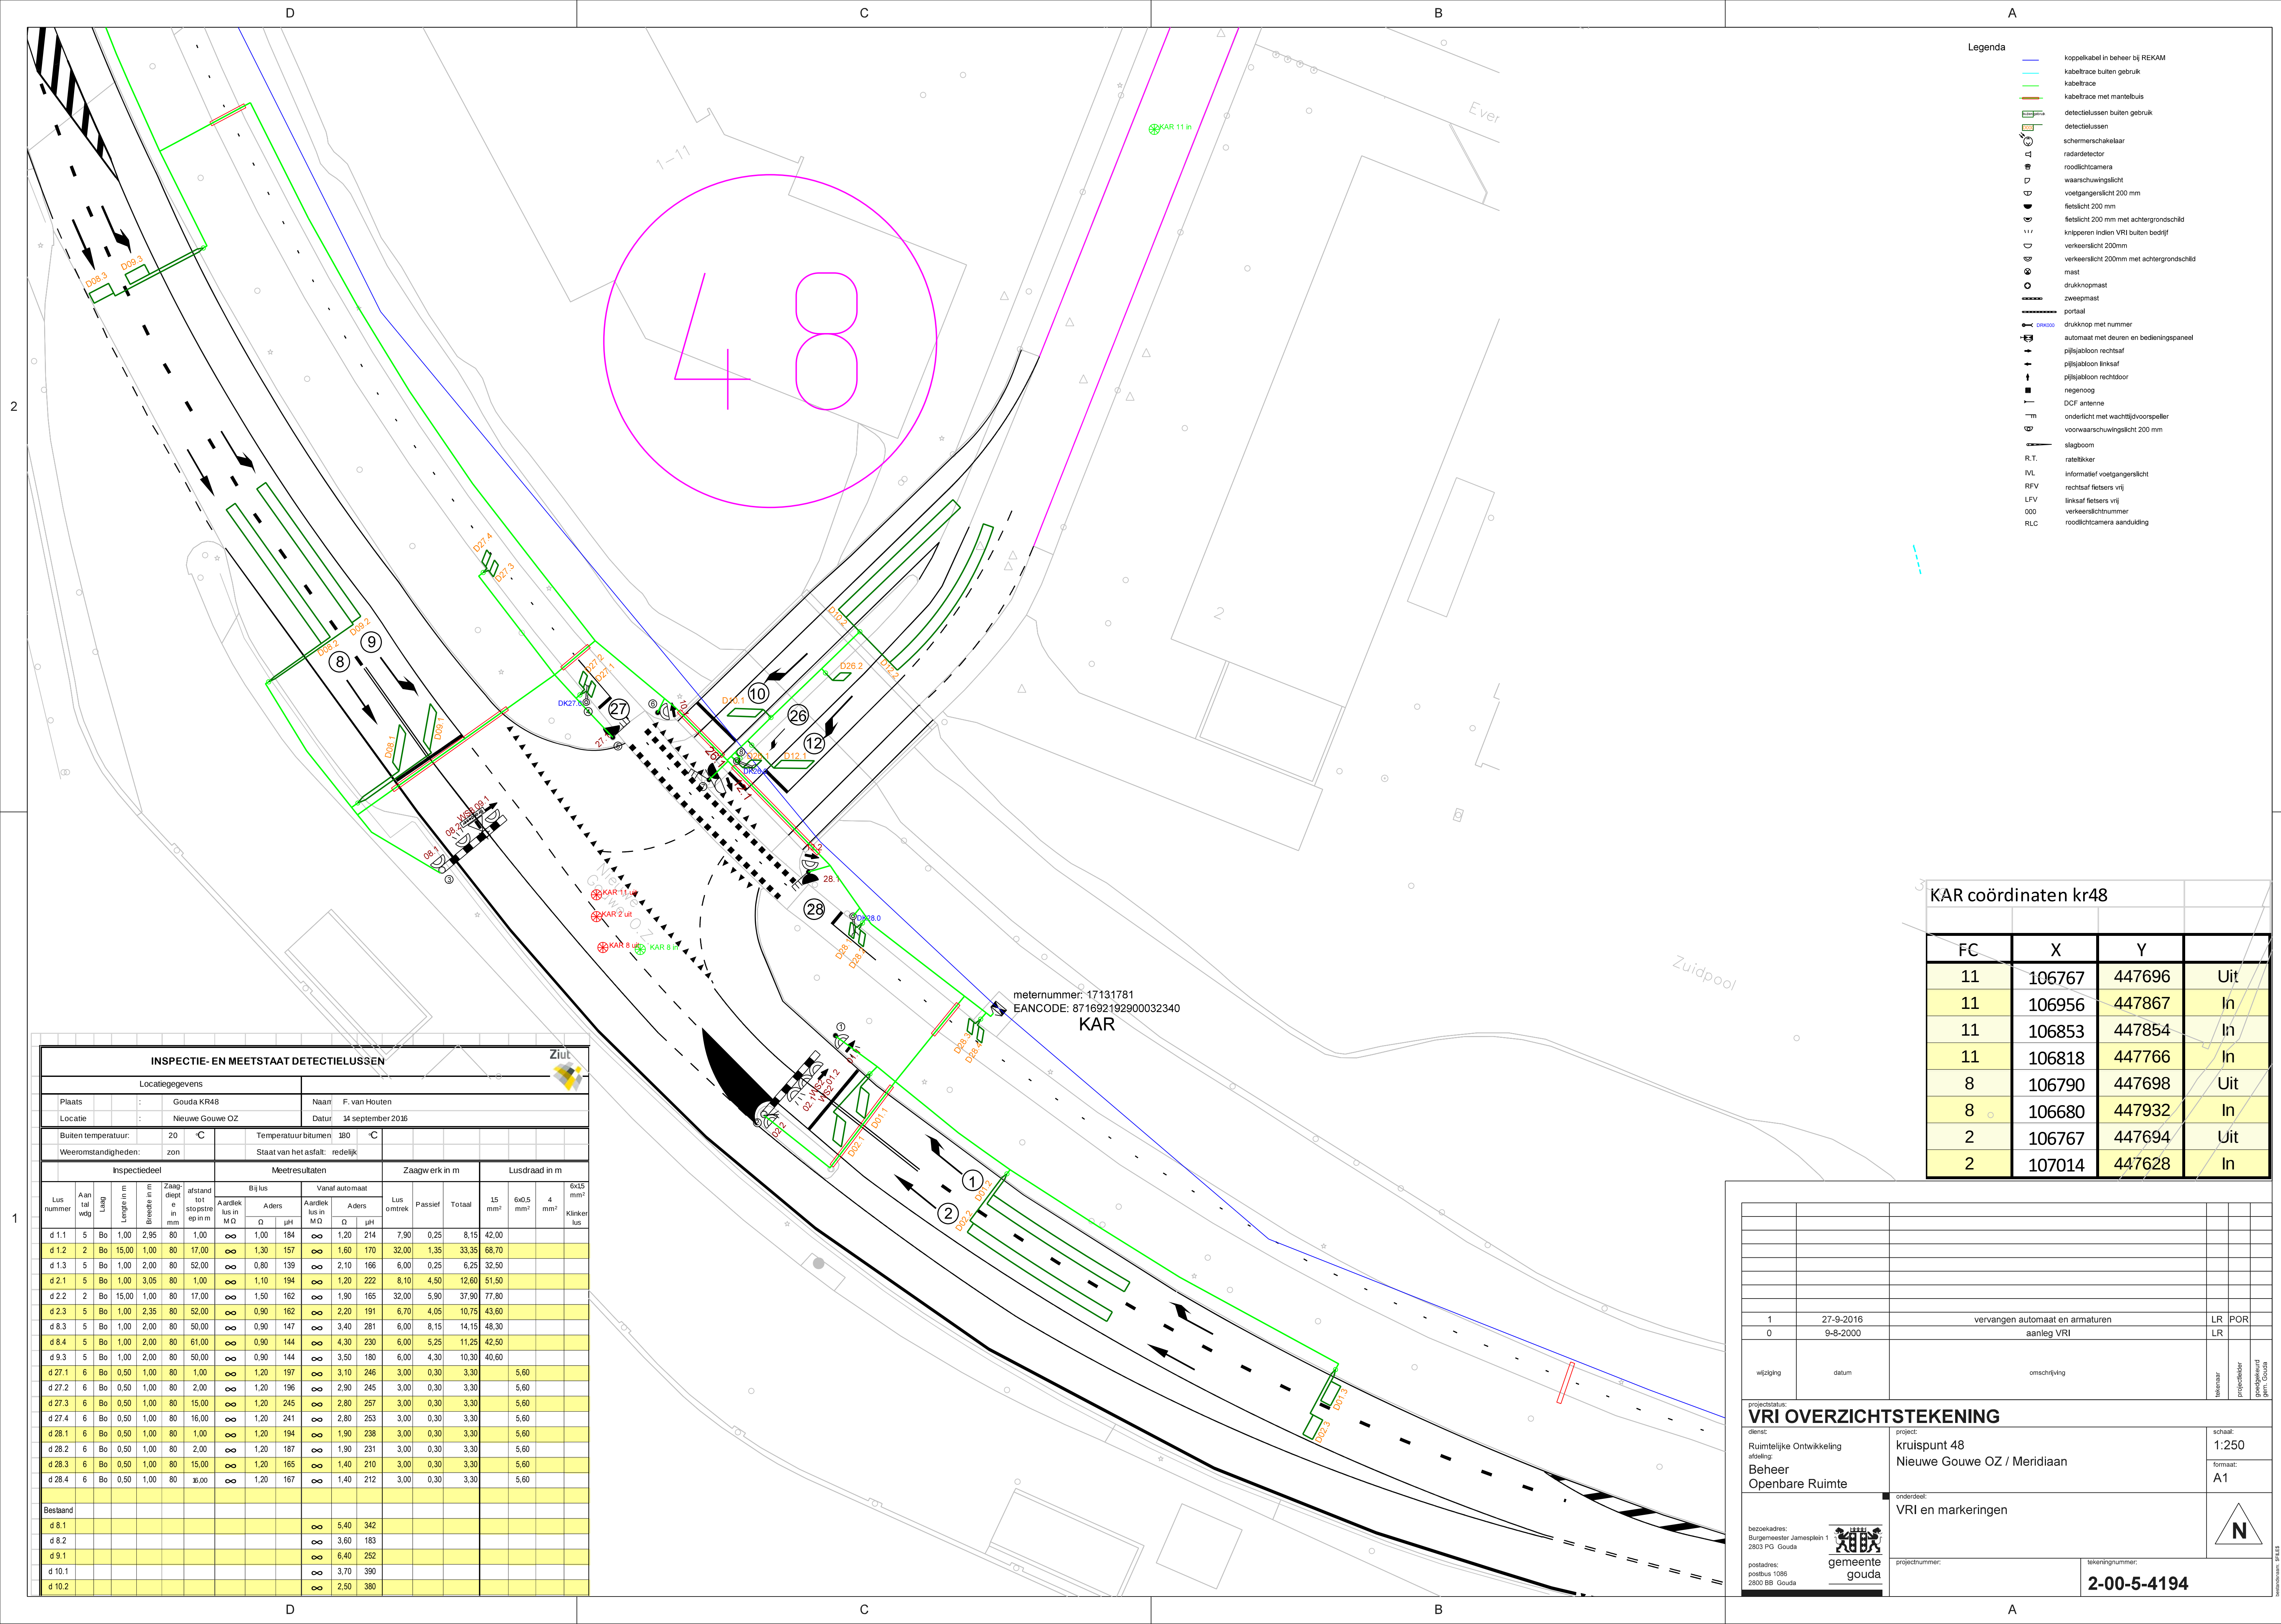

KAR coördinaten kr48

FC	X	Y	
11	106767	447696	Uit
11	106956	447867	In
11	106853	447854	In
11	106818	447766	In
8	106790	447698	Uit
8	106680	447932	In
2	106767	447694	Uit
2	107014	447628	In

INSPECTIE- EN MEETSTAAT DETECTIELUSSEN																	
Locatiegegevens																	
Plaats		:	Gouda KR48					Naam		F. van Houten							
Locatie		:	Nieuwe Gouwe OZ					Datum		14 september 2016							
Buiten temperatuur:			20	°C	Temperatuur bitumen			180	°C								
Weeromstandigheden:			zon	Staat van het asfalt:			redelijk										
Inspectiedeel						Meetresultaten						Zaagwerk in m			Lusdraad in m		
Lus nummer	Aan tal vdg	Lag	Lengte in m	Breedte in m	Zaagdiepte in mm	afstand tot stopste op in m	Bij lus		Vanaf autoaant		Lus omtrek	Passief	Totaal	15 mm²	60x5 mm²	4 mm²	6x15 mm²
							Aardlek lus in MΩ	Aders	Aardlek lus in MΩ	Aders							
d 1.1	5	Bo	1,00	2,95	80	1,00	∞	1,00	184	∞	1,20	214	7,90	0,25	8,15	42,00	
d 1.2	2	Bo	15,00	1,00	80	17,00	∞	1,30	157	∞	1,60	170	32,00	1,35	33,35	68,70	
d 1.3	5	Bo	1,00	2,00	80	52,00	∞	0,80	139	∞	2,10	166	6,00	0,25	6,25	32,50	
d 2.1	5	Bo	1,00	3,05	80	1,00	∞	1,10	194	∞	1,20	222	8,10	4,50	12,60	51,50	
d 2.2	2	Bo	15,00	1,00	80	17,00	∞	1,50	162	∞	1,90	165	32,00	5,90	37,90	77,80	
d 2.3	5	Bo	1,00	2,35	80	52,00	∞	0,90	162	∞	2,20	191	6,70	4,05	10,75	43,60	
d 8.3	5	Bo	1,00	2,00	80	50,00	∞	0,90	147	∞	3,40	281	6,00	8,15	14,15	48,30	
d 8.4	5	Bo	1,00	2,00	80	61,00	∞	0,90	144	∞	4,30	230	6,00	5,25	11,25	42,50	
d 9.3	5	Bo	1,00	2,00	80	50,00	∞	0,90	144	∞	3,50	180	6,00	4,30	10,30	40,60	
d 27.1	6	Bo	0,50	1,00	80	1,00	∞	1,20	197	∞	3,10	246	3,00	0,30	3,30		5,60
d 27.2	6	Bo	0,50	1,00	80	2,00	∞	1,20	196	∞	2,90	245	3,00	0,30	3,30		5,60
d 27.3	6	Bo	0,50	1,00	80	15,00	∞	1,20	245	∞	2,80	257	3,00	0,30	3,30		5,60
d 27.4	6	Bo	0,50	1,00	80	16,00	∞	1,20	241	∞	2,80	253	3,00	0,30	3,30		5,60
d 28.1	6	Bo	0,50	1,00	80	1,00	∞	1,20	194	∞	1,90	238	3,00	0,30	3,30		5,60
d 28.2	6	Bo	0,50	1,00	80	2,00	∞	1,20	187	∞	1,90	231	3,00	0,30	3,30		5,60
d 28.3	6	Bo	0,50	1,00	80	15,00	∞	1,20	165	∞	1,40	210	3,00	0,30	3,30		5,60
d 28.4	6	Bo	0,50	1,00	80	16,00	∞	1,20	167	∞	1,40	212	3,00	0,30	3,30		5,60
Bestand																	
d 8.1									∞		5,40	342					
d 8.2											3,60	183					
d 9.1									∞		6,40	252					
d 10.1											3,70	390					
d 10.2									∞		2,50	380					

[illegible]