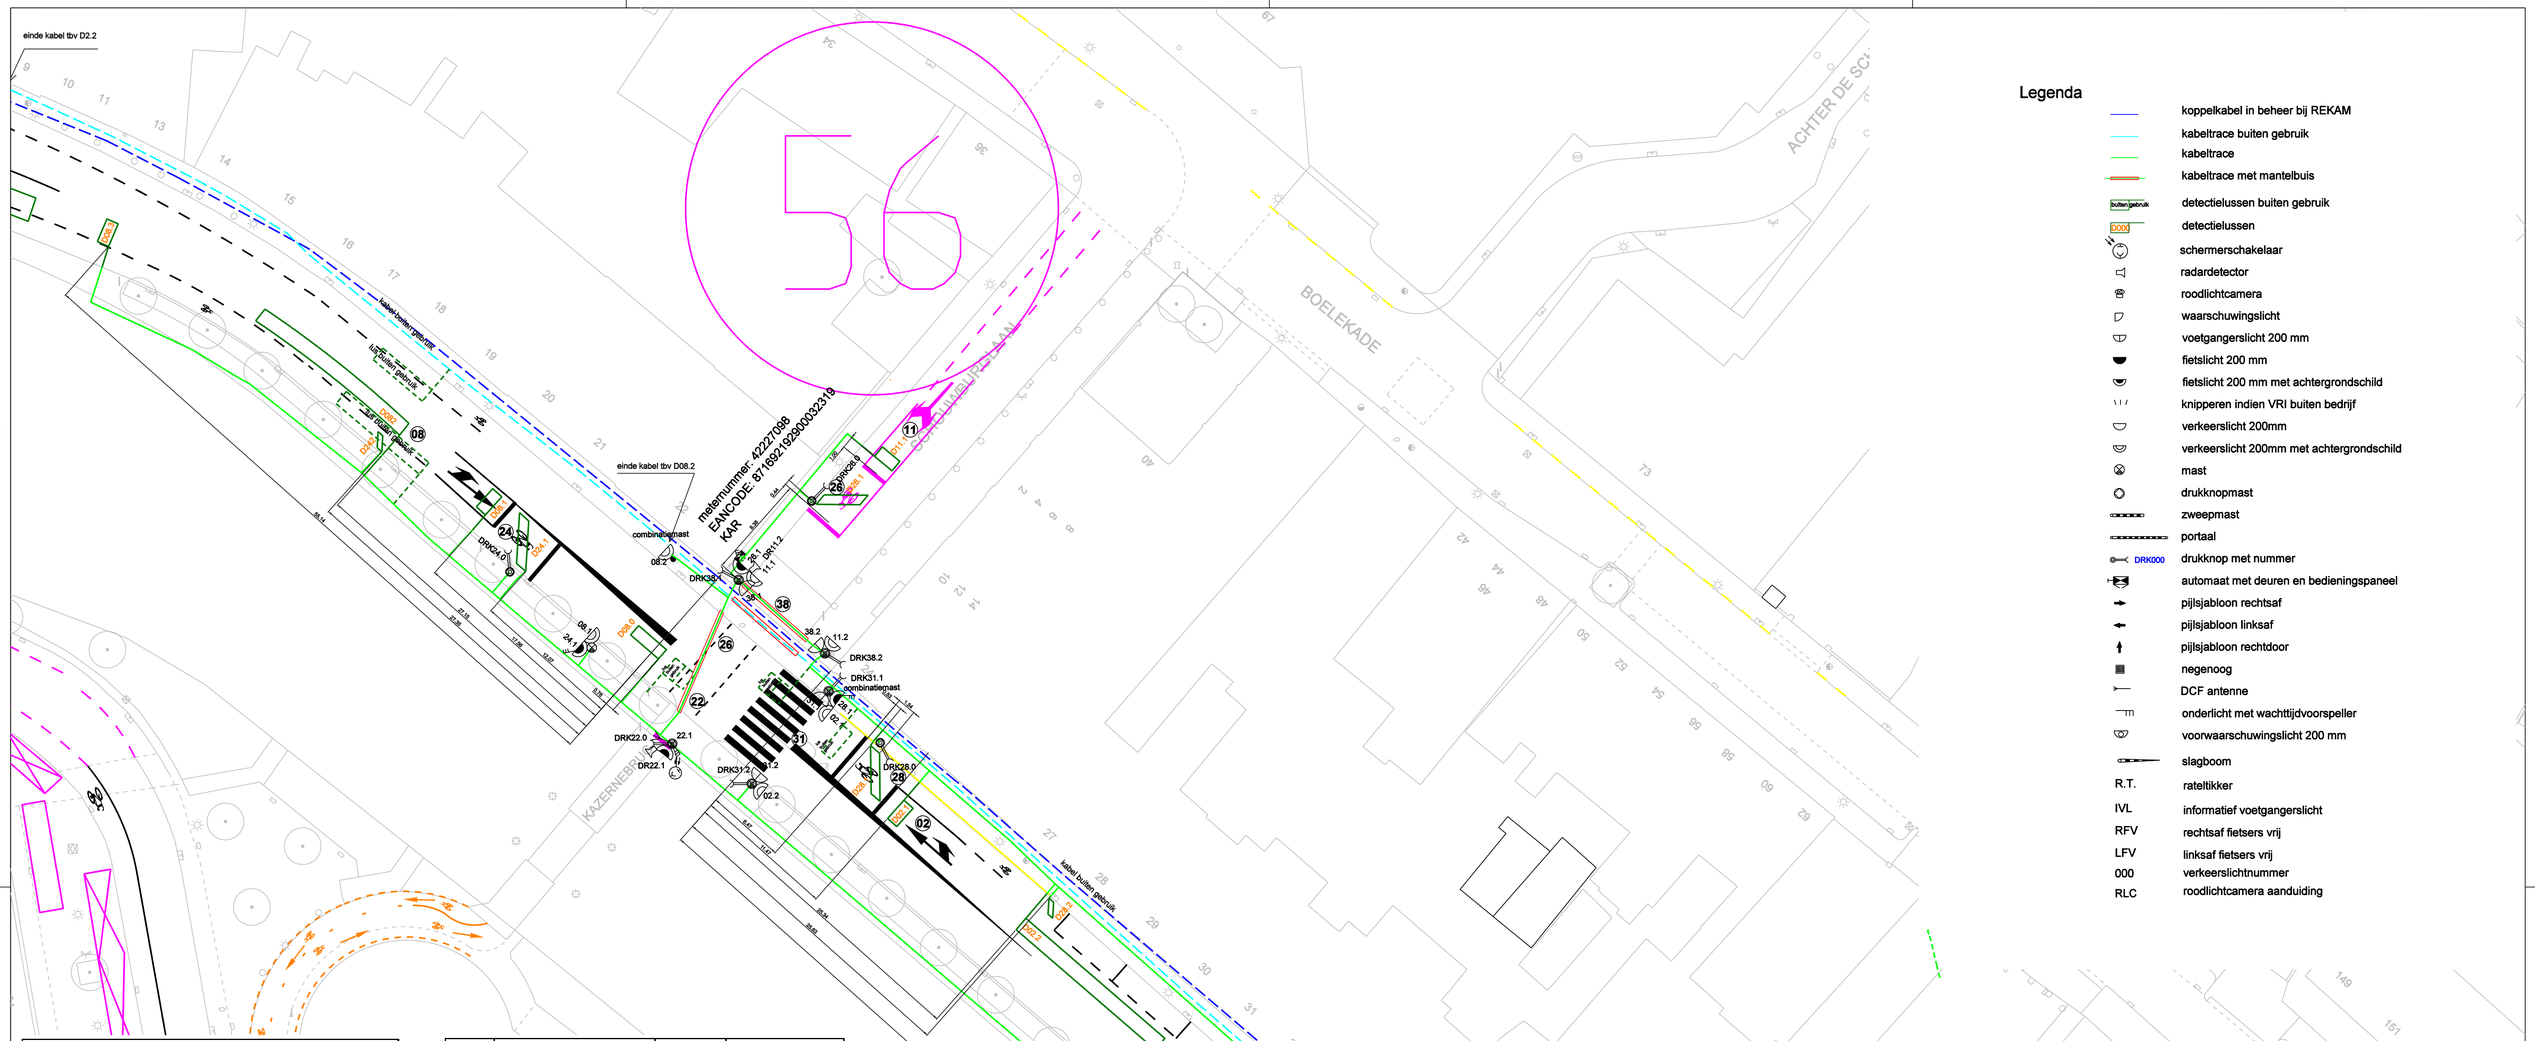

Legenda

- koppelkabel in beheer bij REKAM
- kabeltrace buiten gebruik
- kabeltrace
- kabeltrace met mantelbuis
- buiten gebruik — detectielussen buiten gebruik
- 000 — detectielussen
- schermerschakelaar
- radardetector
- roodlichtcamera
- waarschuwingslicht
- voetgangerslicht 200 mm
- fietslicht 200 mm
- fietslicht 200 mm met achtergrondschild
- knipperen indien VRI buiten bedrijf
- verkeerslicht 200mm
- verkeerslicht 200mm met achtergrondschild
- mast
- drukknopmast
- zweepmast
- portaal
- DRK000 — drukknop met nummer
- automaat met deuren en bedieningspaneel
- pijlsjabloon rechtsaf
- pijlsjabloon linksaf
- pijlsjabloon rechtdoor
- negenoog
- DCF antenne
- onderlicht met wachttijdvoorspeller
- voorwaarschuwingslicht 200 mm
- slagboom
- R.T. — rateltikker
- IVL — informatief voetgangerslicht
- RFV — rechtsaf fietsers vrij
- LFV — linksaf fietsers vrij
- 000 — verkeerslichtnummer
- RLC — roodlichtcamera aanduiding

Lusnummer				
Lusnummer	lusvorm	Afmeting	Afmeting tot stopstreep	Type verharding
D28.1	45°	2*0,5	0,5	Asfalt
D11.1	0°	2*1	1	Elementen
D02,1	0°	2*1	1	Asfalt
D02.3	0°	2*1	54	Asfalt
D08.1	0°	2*1	1	Asfalt
D02,2	0°	1*15	20	Asfalt
D08.2	0°	1*15	20	Asfalt
D08,3	0°	2*1	48	Asfalt
D26.1	45°	2*0,5	0,5	Elementen
D24.1	45°	2*0,5	0,5	Asfalt
D28,2	45°	1*0,5	20	Asfalt
D24.2	45°	4*0,5	15	Asfalt

KAR	
X	Y

Kabel nr.	Type kabel	Van	Naar
1	VLVS 4x1,5	Kast	31.2
2	VLVS 4x1,5	Kast	02.2
3	VLVS 4x1,5	Kast	22.1
4	VLVS 4x1,5	Kast	22.1 OL
5	VLVS 8x1,5	Kast	22.1 WTV
6	VLVS 4x1,5	Kast	24.1
7	VLVS 4x1,5	Kast	24.1 OL
8	VLVS 8x1,5	Kast	24.1 WTV
9	VLVS 4x1,5	Kast	08.1
10	VLVS 4x1,5	Kast	08.2
11	VLVS 4x1,5	Kast	38.1
12	VLVS 4x1,5	Kast	11.1
13	VLVS 4x1,5	Kast	26.1
14	VLVS 4x1,5	Kast	26.1 OL
15	VLVS 8x1,5	Kast	26.1 WTV
16	VLVS 4x1,5	Kast	38.2
17	VLVS 4x1,5	Kast	11.2
18	VLVS 4x1,5	Kast	28.1
19	VLVS 4x1,5	Kast	28.1 OL
20	VLVS 8x1,5	Kast	28.1 WTV
21	VLVS 4x1,5	Kast	02.1
22	UXL 4x1,5	Kast	DK 28.0
23	UXL 4x1,5	Kast	DK 31.2
24	UXL 4x1,5	Kast	DK 22.0
25	UXL 4x1,5	Kast	DK 24.0
26	UXL 4x1,5	Kast	DK 38.1
27	UXL 4x1,5	Kast	DK 26.0
28	UXL 4x1,5	Kast	DK 38.2
29	UXL 4x1,5	Kast	DK 26.0
30	UXL 2x1,5	Kast	DL 02.3
31	UXL 2x1,5	Kast	DL 28.2
32	UXL 2x1,5	Kast	DL 02.2
33	UXL 2x1,5	Kast	DL 02.1
34	UXL 2x1,5	Kast	DL 28.1
35	UXL 2x1,5	Kast	DL 11.1
36	UXL 2x1,5	Kast	DL 26.1
37	UXL 2x1,5	Kast	DL 08.3
38	UXL 2x1,5	Kast	DL 08.2
39	UXL 2x1,5	Kast	DL 24.2
40	UXL 2x1,5	Kast	DL 08.1
41	UXL 2x1,5	Kast	DL 24.1
42	UXL 2x1,5	Kast	DL 08.0

wijziging	datum	omschrijving	tekenaar	projectleider	goedgekeurd gem. Gouda
2	8-11-2013	totale revisie VRI	LR	SW	
1	1-6-2009	aanpassingen	LR		
0	15-08-2006	aanmaak	LR		

projectstatus:
VRI OVERZICHT

dienst: Ruimtelijke Ontwikkeling en Beheer
afdeling: Beheer Openbare Ruimte

project: kruispunt 56 Blekerssingel / Schouwburglaan / Burgemeester Martenssingel

schaal: 1:250
formaat: A1

onderdeel: VRI en markeringen

bezoekadres: Antwerpseweg 5 2803 PB Gouda
postadres: postbus 1086 2800 BB Gouda
gemeente gouda

projectnummer:

tekeningnummer: 2-00-5-4194

beeldcodeset: BP.E.B