


#16 - CV.03

Doorvoeringen | Stephan Reilman | Kabelgoot
Tekening: Begane grond
Gecreëerd 18-12-2024

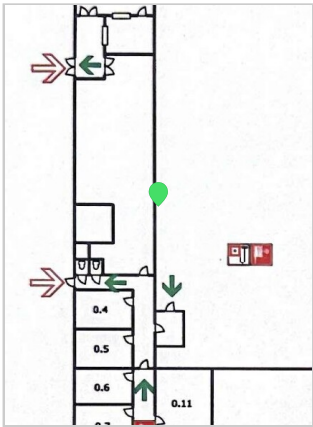

Taakberichten (tijd in PST)

Stephan Reilman	Foto 1
Stephan Reilman	Foto 2

18 dec 23:22
18 dec 23:50

Foto's

