


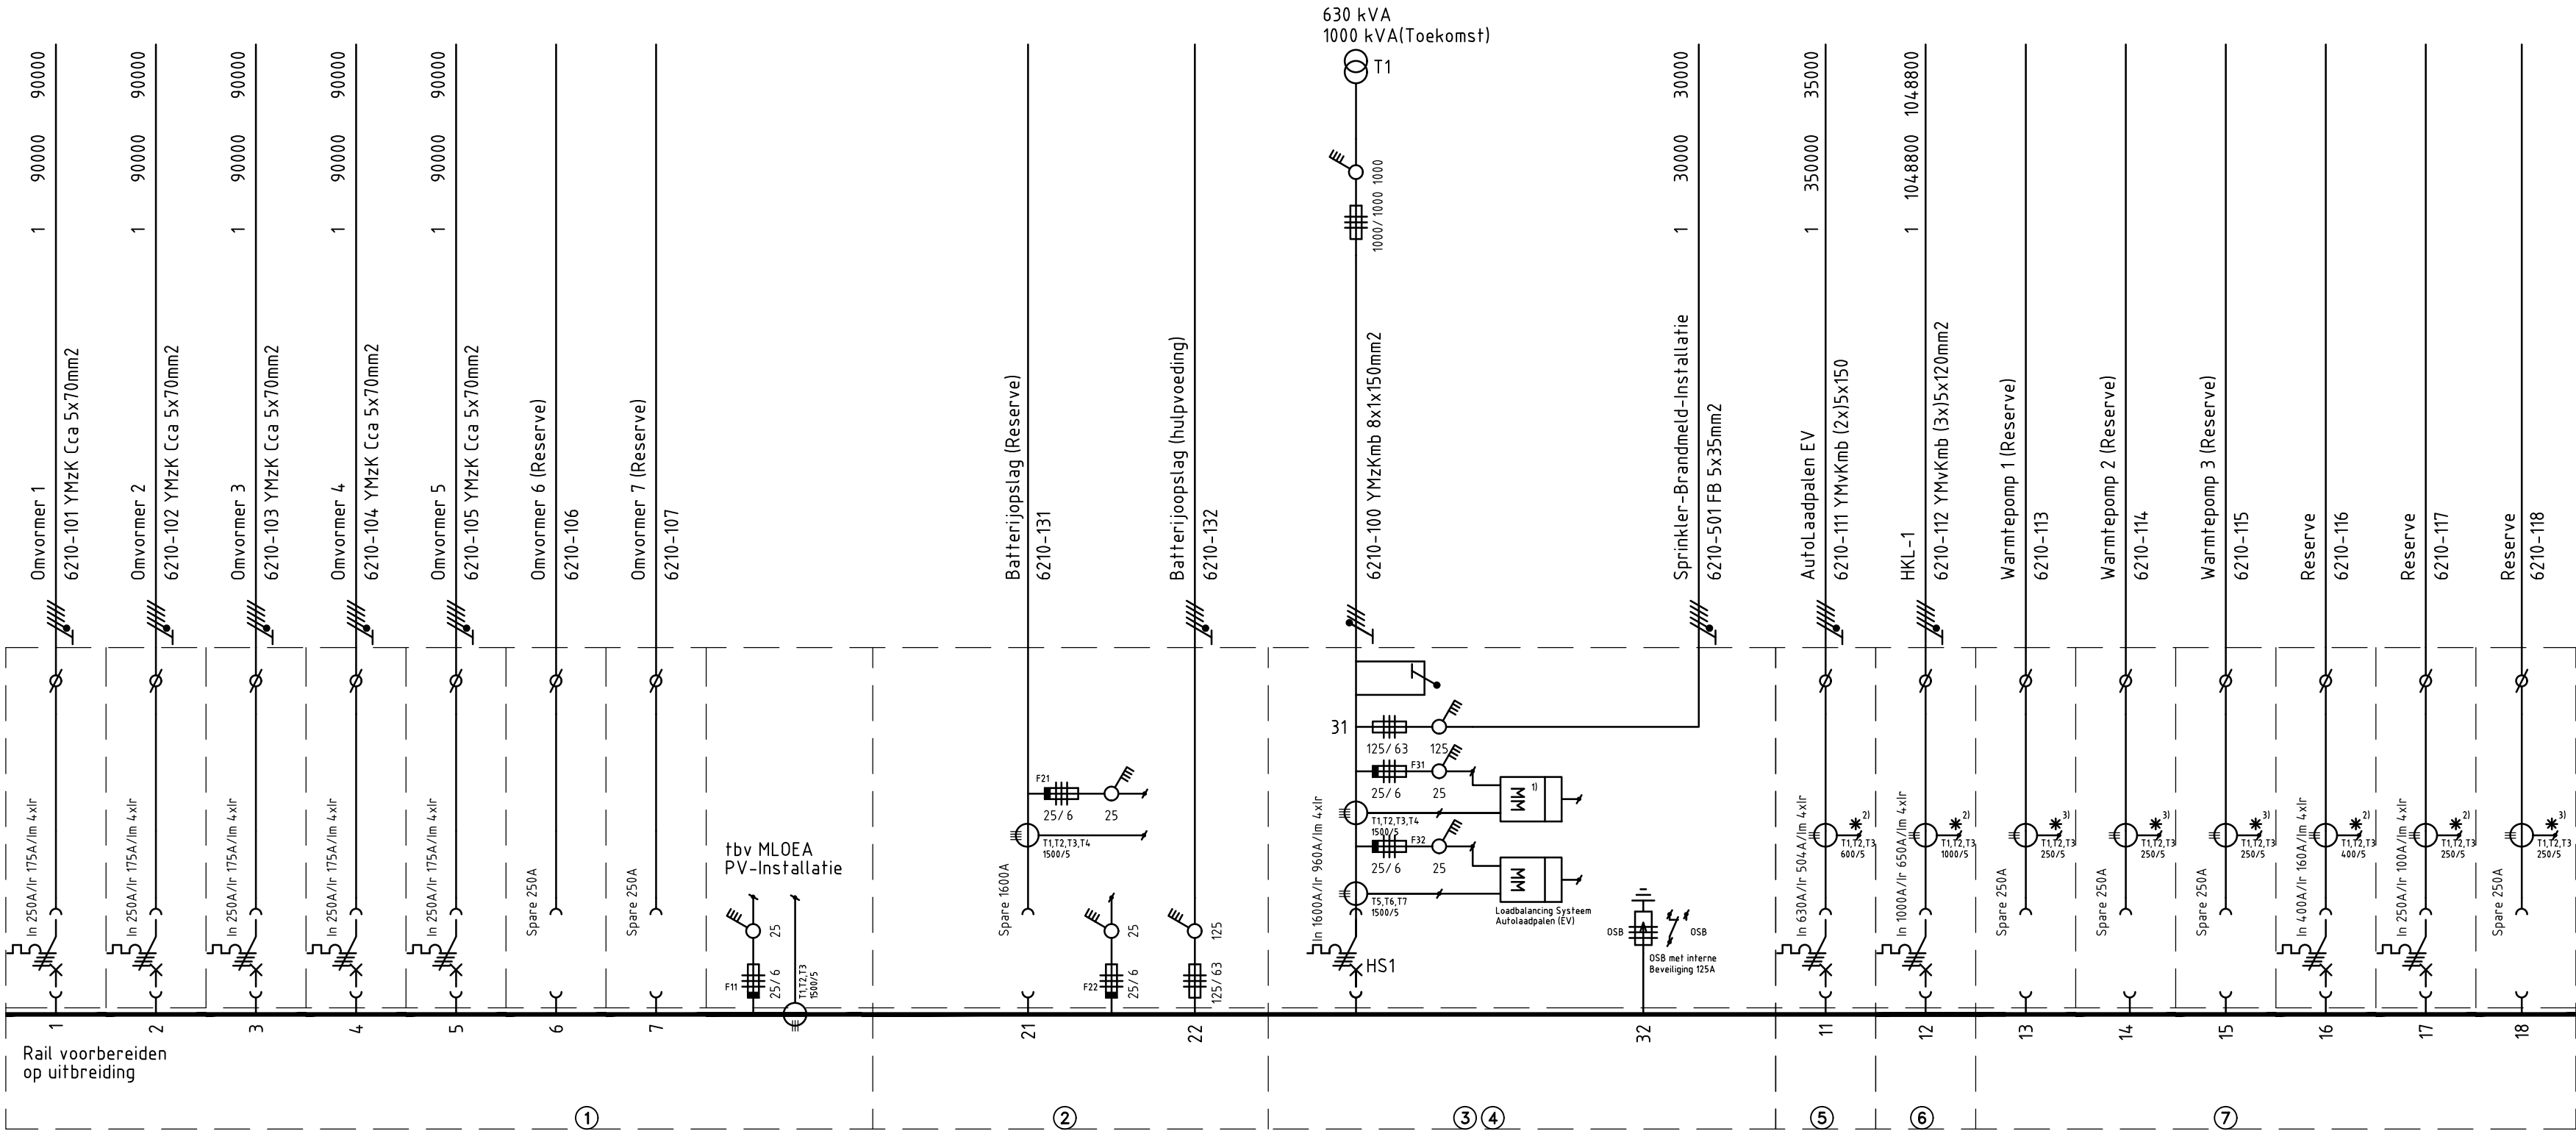

HK

OPMERKINGEN:

- RESOPALPLAAT MET KASTBENAMING OP VOORZIJDE KAST
- UITVOERING VERDEELINRICHTING OPBOUW PLAATSTAAL STAAND
- INVOER KABELS BOVEN IN KAST
- SCHAKELAAR/AUTOMATEN SEMI UITTREKBAAR t/m 630A, VOLLEDIG UITRIJBAAR > 630A
- BOUWVORM 4A
- BESCHERMINGSGRAAD IP31
- VOOR KABELDOORSNEDE EN INSTELLINGEN, ZIE KABELBEREKENINGEN
- OVERSPANNINGSBEVEILIGING Type 1/2 Dehn venCI 255 FM MET MELDCONTACT OP KLEMMEN
- 1) Energiemeting Jantiza UMG 509-PRO
- 2) Energiemeting Jantiza UMG 103 CBM (Databus via UMG509)
- 3) CT en Energiemeting Jantiza UMG 103 CBM (Toekomst)

INDIEN NIET ANDERS AANGEGEVEN:

- STELSEL : TN-C-S / 3~N-PE 230/400V 50Hz
- RAIL : 2500A - 60kA/sec 132kA (Piek)

RESOPAL WIT MET GECENTREERDE ZWARTE LETTERS
ZELFKLEVENDE PLAAT, TEKST STYLE: ARIAL 10mm

HK

			Vestiging GRONINGEN Telefoon 088-923 4650		Status Definitief		
MILIEUDIENST GEMEENTE GRONINGEN GRONINGEN					Wijziging		
					Getekend	27-05-2024	EKO
HOOFDVERDEELKAST HK BEGANE GROND					Paraaf	Fase Revisie	
Schaal 1:1	Formaat A2	Registratie code 9726BP045	Projectnummer		Tekeningnummer E513-A		

Layoutnaam :

27-05-2024 13:31:37

File Name : Drawing3.dwg