



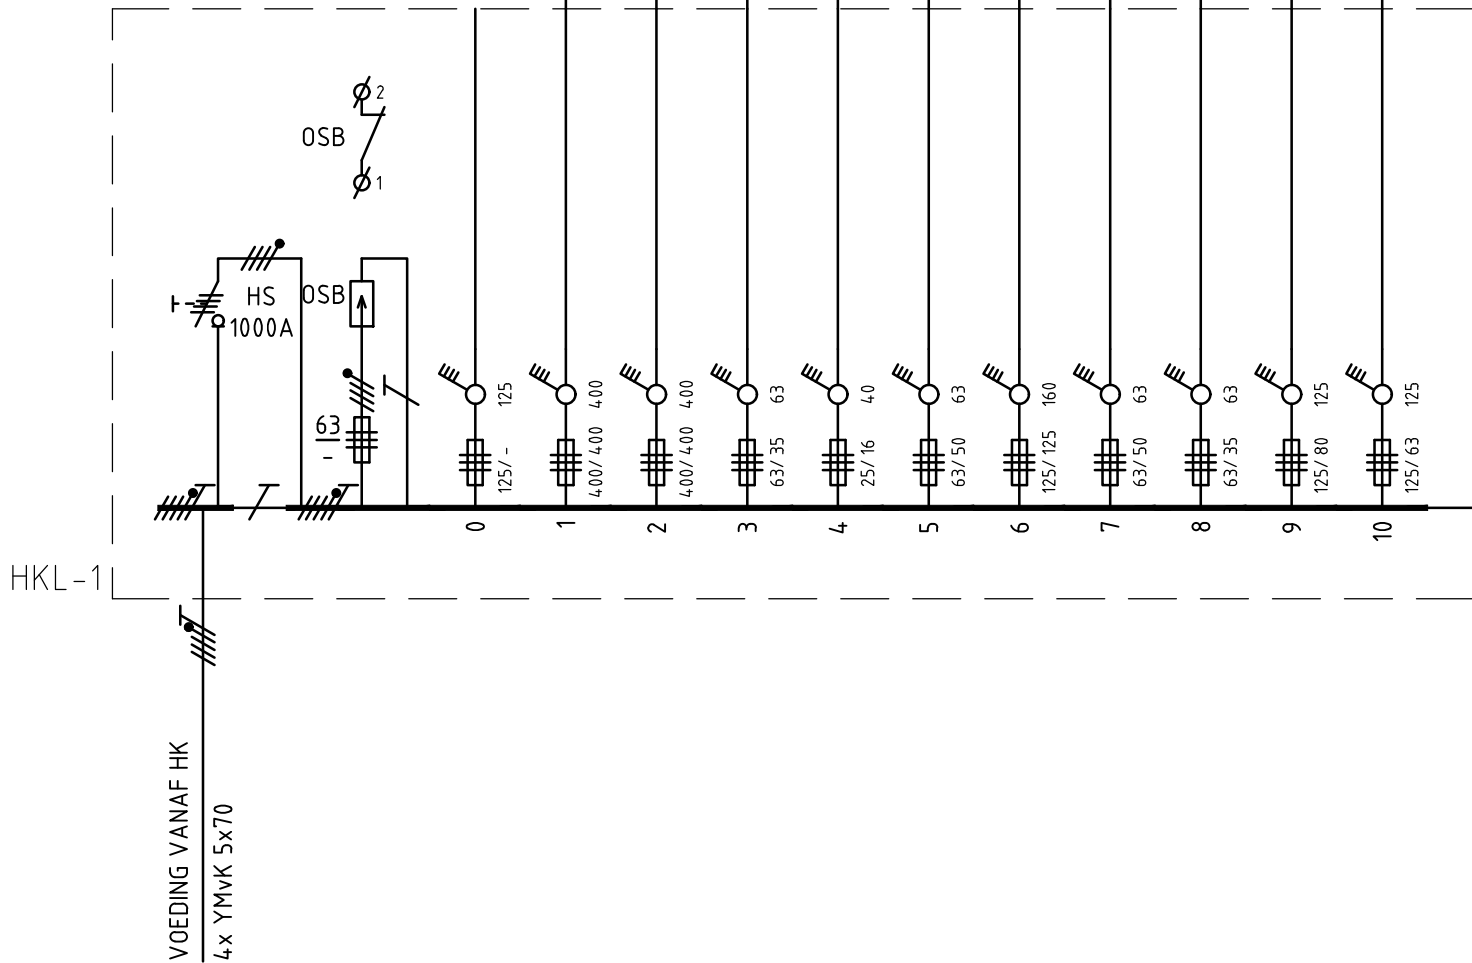

Omschrijving	VA
...Reserve...	
HKL-2 (Kantoor)	489500
YMvK 1x(5x95)mm2+1x(4x95)mm2	
HKL-3 (Werkplaats)	402000
YMvK 1x(5x95)mm2+1x(4x95)mm2	
LK0-4 (Hal)	26000
YMvK - 5 x 10 mm2	
Gasdetectie	
YMvK - 5 x 4 mm2	
RK1 + RK1a	42500
YMvK - 5 x 16 mm2	
LK0-6 (Wasstraat)	105000
YMvK - 5 x 120 mm2	
LK0-3 (Hal)	50000
YMvK - 5 x 10 mm2	
Airco 1e verdieping	
YMvK - 5 x 6 mm2	
Metaal werkplaats	
YMvK - 5 x 25 mm2	
Waterstof-installatie	
YMvK - 5 x 25 mm2	

Totaal vermogen (VA): 1115000
Totaal te verwachten vermogen (VVA): 223000

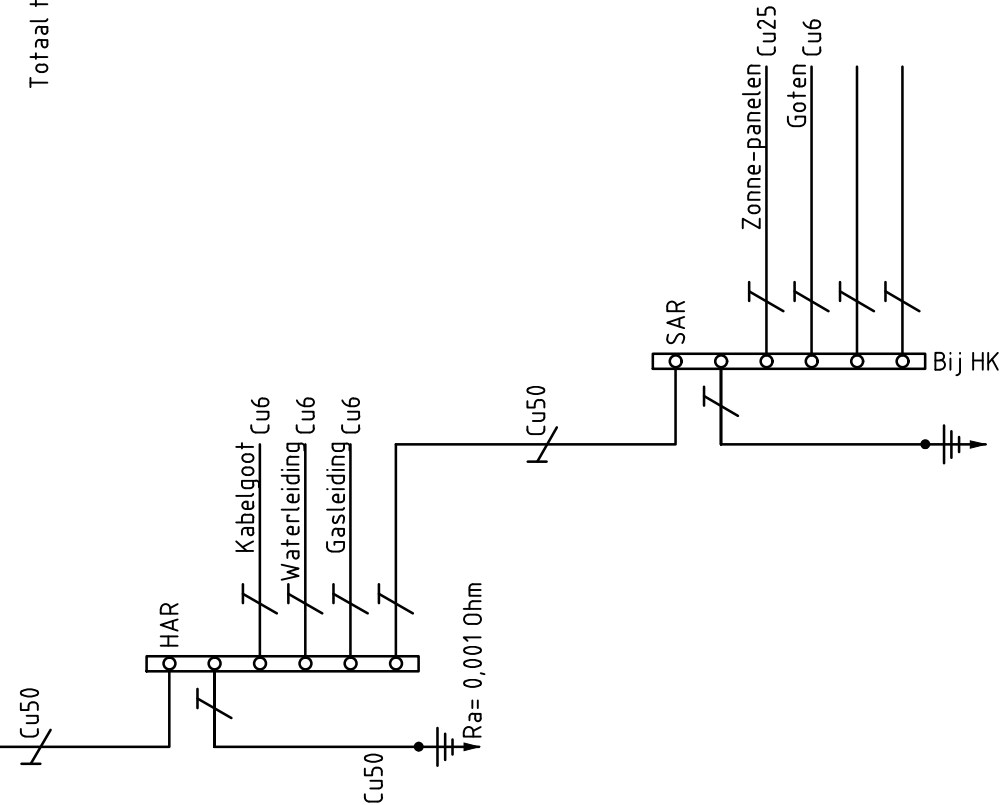

 Vestiging Groningen Telefoon +31 88 923 61 63	Status Definitief		
	Wijziging		
Stadsbeheer Gemeente Groningen	Getekend		
	27-05-2024 GJa		
Verdeelinrichting HKL-1	Paraaf		
	Fase Revisie		
Schaal 1:1	Formaat A3	Registratie code 9723BP045	Projectnummer R-0000302
Tekeningsnummer 00.62.20			