



3. Doorsneden van de bunker met weergave van de dikte van de vloerplaat en de plafondplaat.

Vloerplaat (o.g.v. eigen metingen)

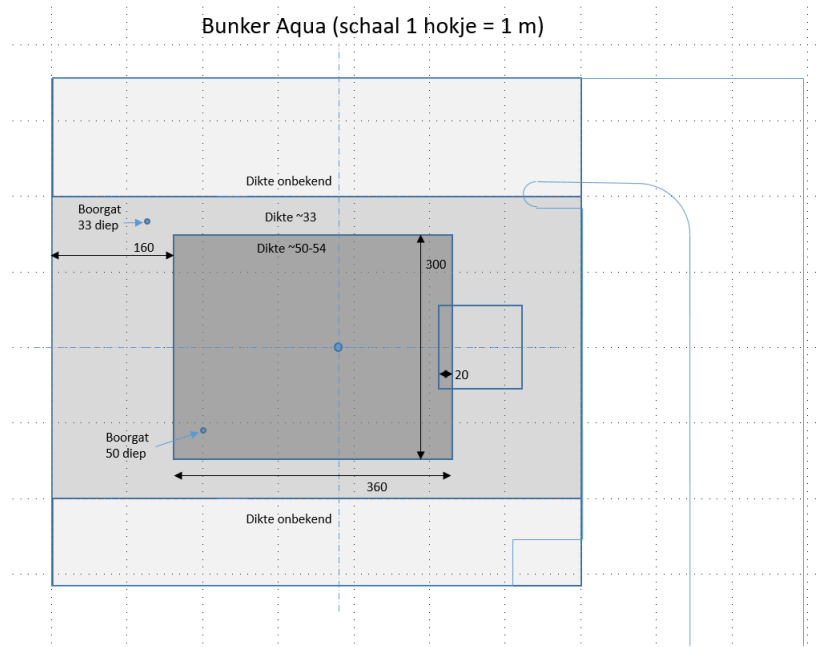

Vloer- en plafondplaat bouwtekening Haga

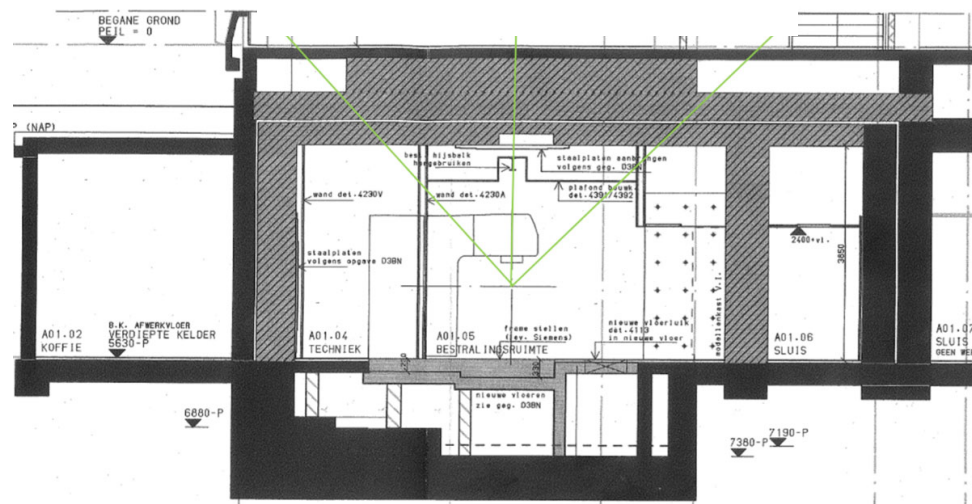

Overige commentaar: het verwezenlijken van een voldoende dikke betonvloer om het gewicht te kunnen dragen is de verantwoordelijkheid van het HagaZiekenhuis.