


1. Plattegronden van de huidige machine, waarop de bekabeling van de bunker naar de controlekamer is aangegeven?



De route voor bekabeling vanaf de Aqua-bedieningsruimte loopt via drie knelpunten naar de kelder van de Aqua-bunker. In de plattegrond en foto's hieronder aangegeven met cijfers 1, 2 en 3.

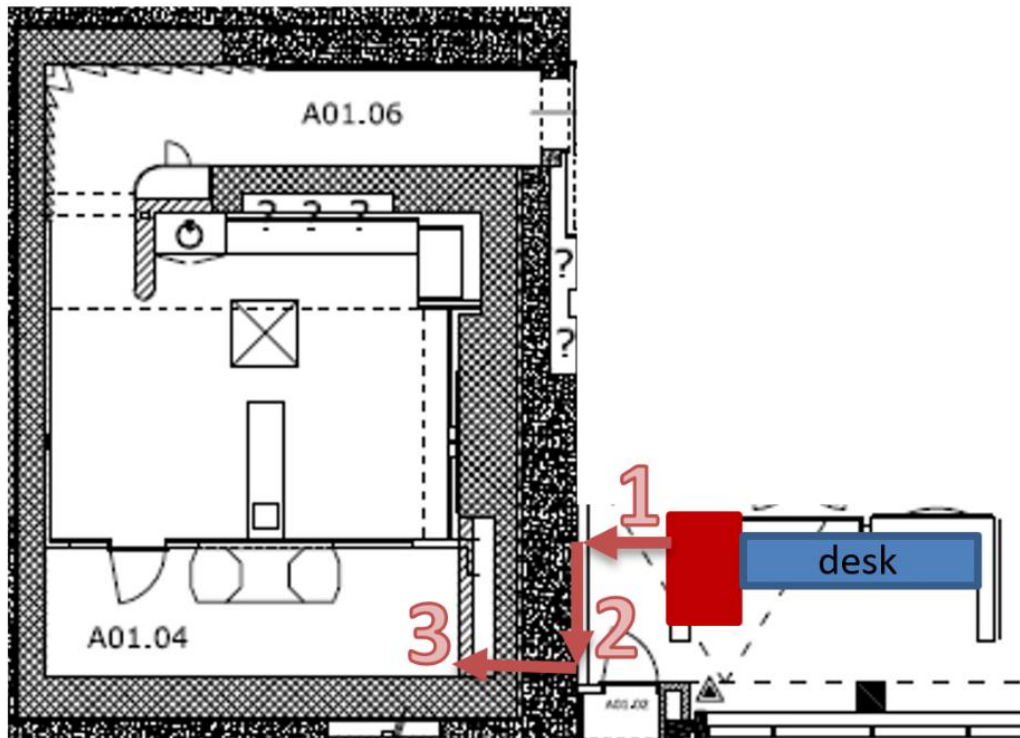

1. een kabelgoot in de vloer van 140cm lang, 21cm breed en 4,5cm hoog.
2. Een kabelgoot in de wand van 160cm lang, 30cm hoog en 5cm breed
3. Twee parallelle muurdoorvoeren van 200cm lang met een diameter van 10cm.



2 3



3

De totale kabellengte voor deze route is 500cm.

De route komt uit in de hoek aan Gun/A zijde van de kelder onder de Aqua-bunker.

Vanaf die plek komen de kabels tenslotte via een verticale doorvoer door de bunkervloer naar boven (huidige doorvoer: diameter 15cm). De positie van deze doorvoer is natuurlijk afhankelijk van het te plaatsen merk en model.