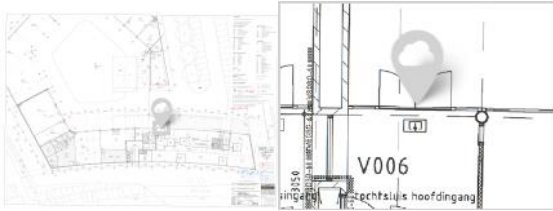
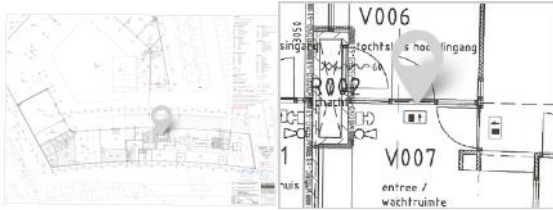
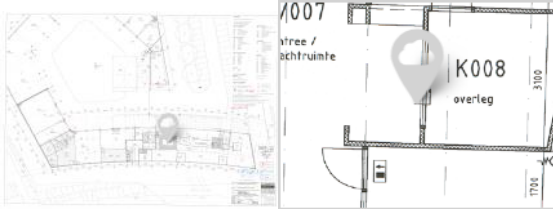


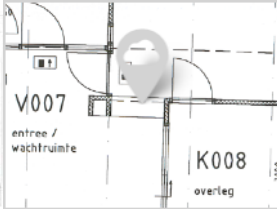
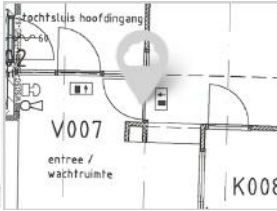
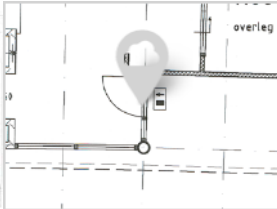
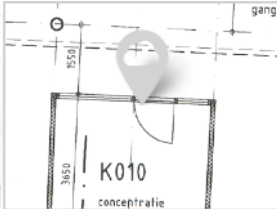
20091201_Plattegrond def ontwerp BG, kantoor, werkplaats, gesloten stallingen_Groenedijk 10.pdf - Pagina 1

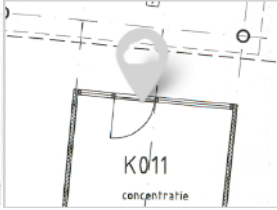


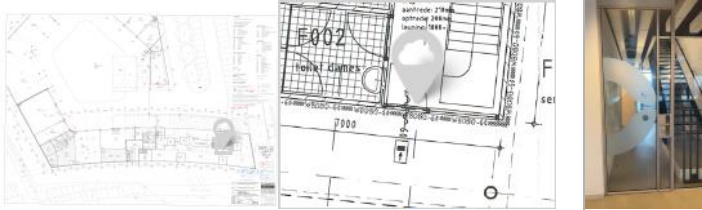
Formulieren/snags op tekening

Groep	Formulieren/snags
Niet gegroepeerde formulieren/snags	441, 442, 443, 444, 445, 446, 447, 448, 449, 450, 451, 452, 453, 454, 455, 456, 457, 458, 459, 460, 461, 462, 463, 464, 465, 466, 467, 468, 469, 470, 471, 472, 474, 475, 476, 477, 478, 479, 480, 481, 482, 483, 484, 485, 486, 487, 488, 489, 490, 491, 492, 493, 494, 495, 496, 497, 500, 501

441 	 
Uit te voeren werkzaamheden	Ok
442 	 
Uit te voeren werkzaamheden	Ok
443 	 
Uit te voeren werkzaamheden	Ok
444 	 
Uit te voeren werkzaamheden	Ok

445 	  
Uit te voeren werkzaamheden	Ok
446 	  
Uit te voeren werkzaamheden	Geen deur
447 	  
Uit te voeren werkzaamheden	Ok
448 	  
Uit te voeren werkzaamheden	Ok
449 	  
Uit te voeren werkzaamheden	Ok

450 	  
Uit te voeren werkzaamheden	Ok
	
451 	  
Uit te voeren werkzaamheden	Ok
452 	  
Uit te voeren werkzaamheden	Ok
453 	  
Uit te voeren werkzaamheden	Ok

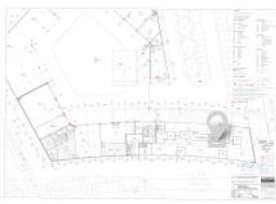
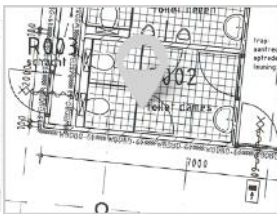
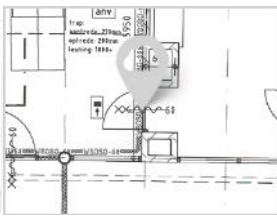
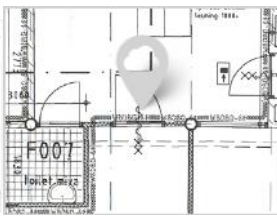
454		
Uit te voeren werkzaamheden	Ok	

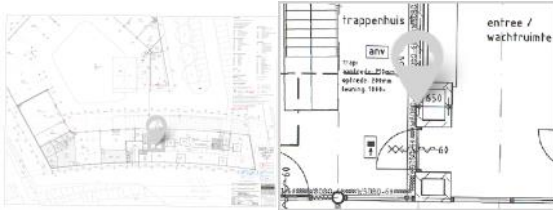
455		
Uit te voeren werkzaamheden	Ok	

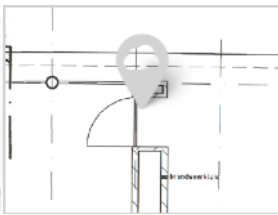
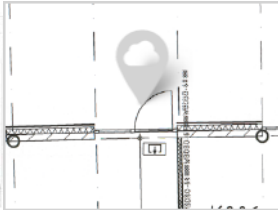
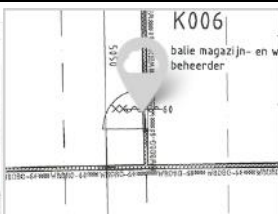
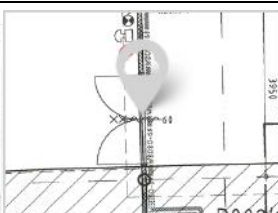
456		
Uit te voeren werkzaamheden	Ok	

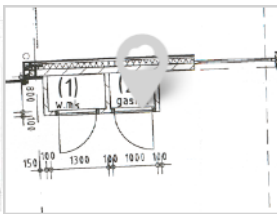
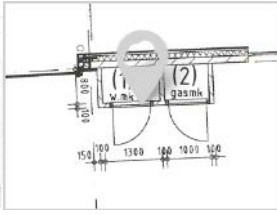
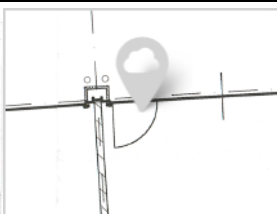
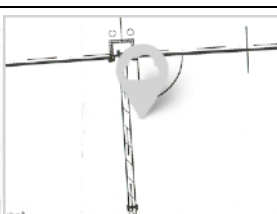
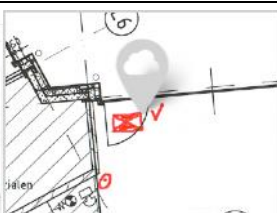
457		
Uit te voeren werkzaamheden	Ok	

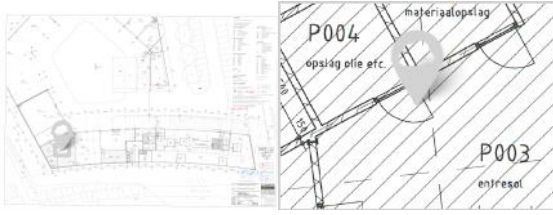
458		
Uit te voeren werkzaamheden	Ok	

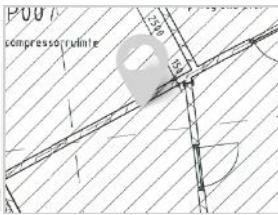
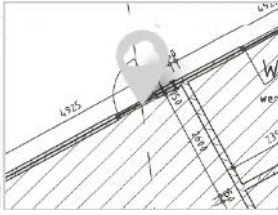
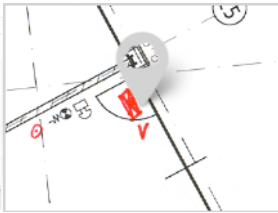
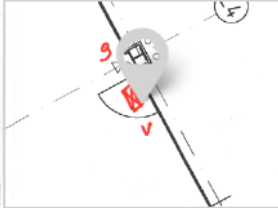
459 	  
Uit te voeren werkzaamheden	Ok
460 	  
Uit te voeren werkzaamheden	Ok
461 	  
Uit te voeren werkzaamheden	Ok
462 	  
Uit te voeren werkzaamheden	Ok
463 	  
Uit te voeren werkzaamheden	Ok

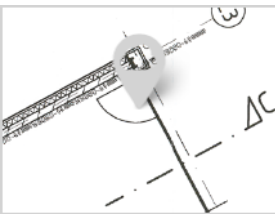
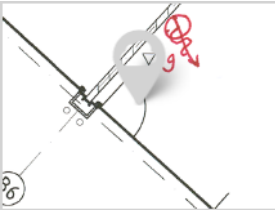
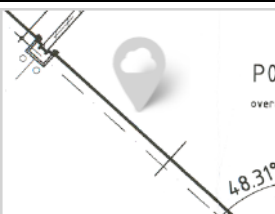
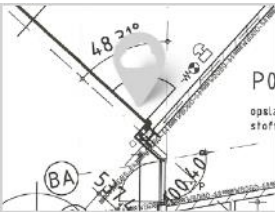
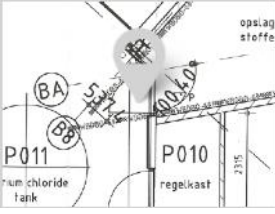
464 	 
Uit te voeren werkzaamheden	Ok
465 	 
Uit te voeren werkzaamheden	Ok
466 	 
Uit te voeren werkzaamheden	Ok
467 	 
Uit te voeren werkzaamheden	Ok
468 	 
Uit te voeren werkzaamheden	Ok

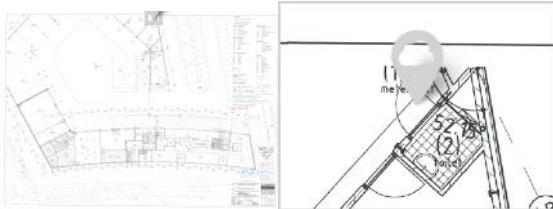
469 	  
Uit te voeren werkzaamheden	Ok
470 	  
Uit te voeren werkzaamheden	Ok
471 	  
Uit te voeren werkzaamheden	Ok
472 	  
Uit te voeren werkzaamheden	Ok
474 	  
Uit te voeren werkzaamheden	Ok

475 	  
Uit te voeren werkzaamheden	Ok
476 	  
Uit te voeren werkzaamheden	Ok
477 	  
Uit te voeren werkzaamheden	Ok
478 	  
Uit te voeren werkzaamheden	Ok
479 	  
Uit te voeren werkzaamheden	Ok

480 	 
Uit te voeren werkzaamheden	Ok
481 	 
Uit te voeren werkzaamheden	Ok
482 	 
Uit te voeren werkzaamheden	Ok
483 	 
Uit te voeren werkzaamheden	Ok
484 	 
Uit te voeren werkzaamheden	Ok

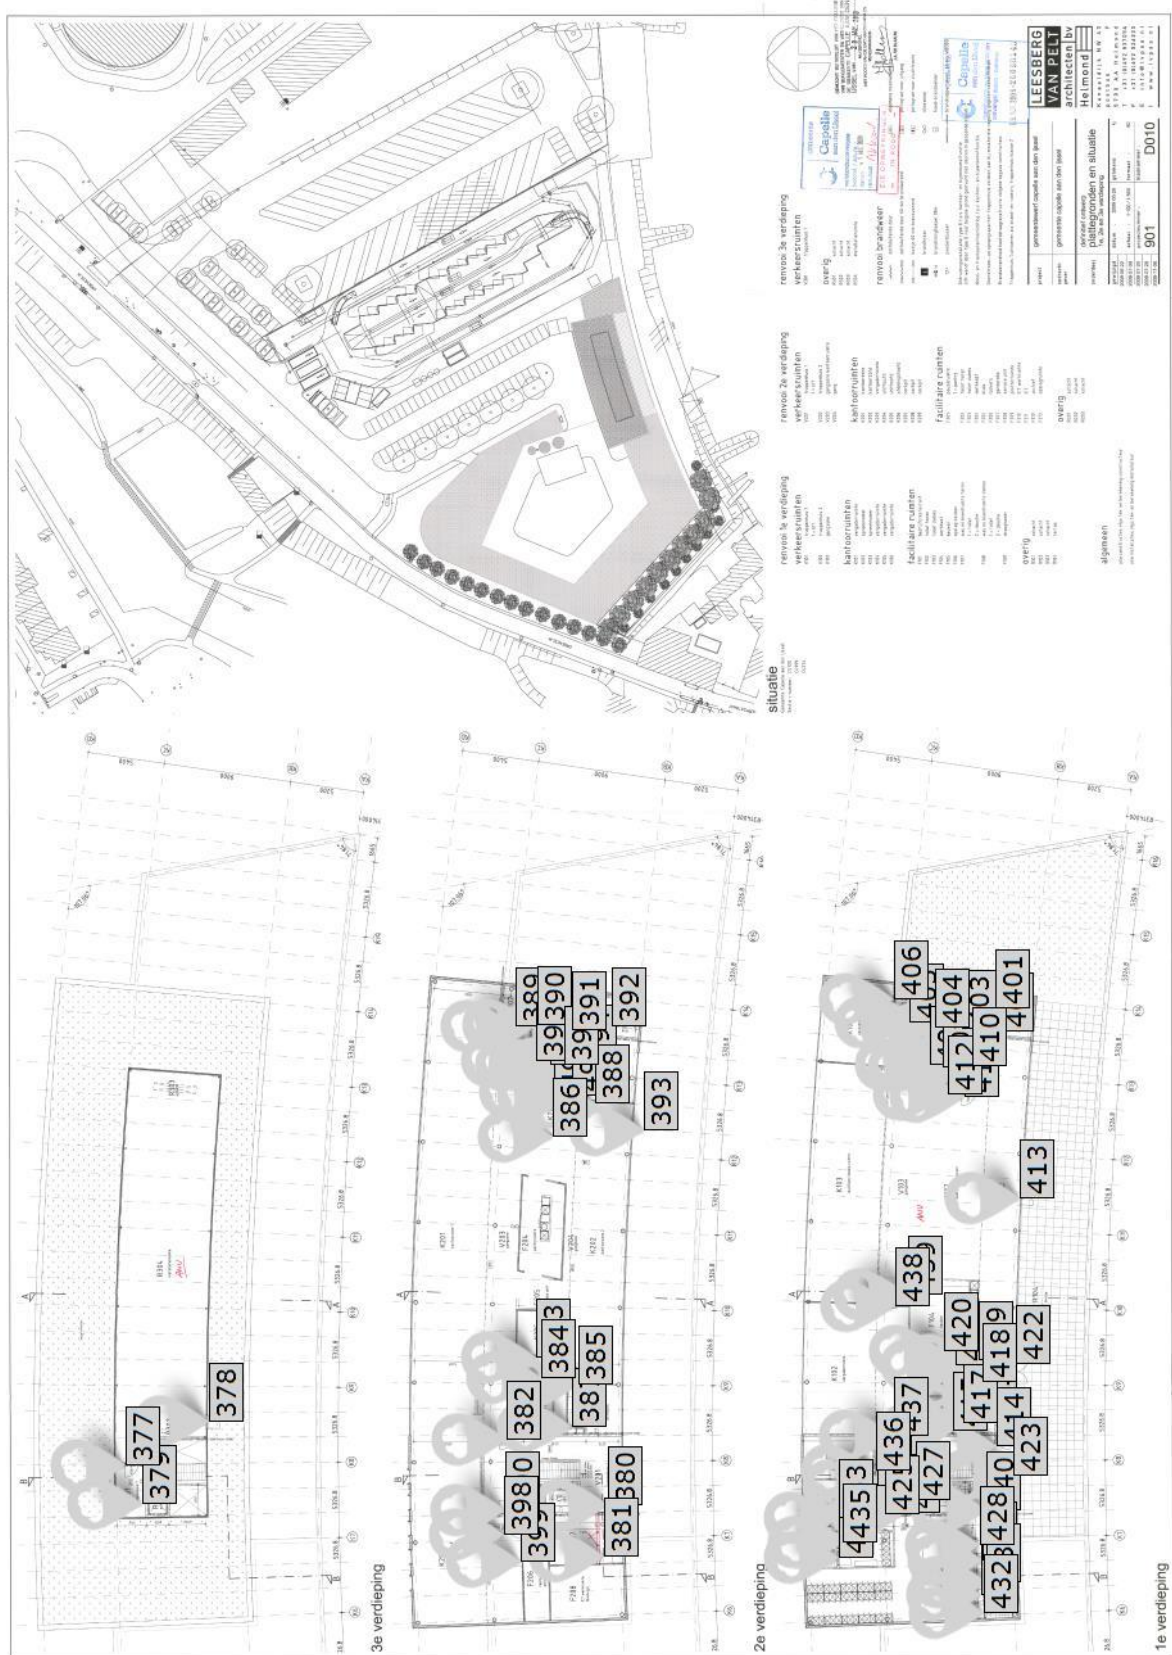
485 	  
Uit te voeren werkzaamheden	Ok
486 	  
Uit te voeren werkzaamheden	Ok
487 	  
Uit te voeren werkzaamheden	Ok
488 	  
Uit te voeren werkzaamheden	Ok
489 	  
Uit te voeren werkzaamheden	Ok

490 	  
Uit te voeren werkzaamheden	Geen deur
491 	  
Uit te voeren werkzaamheden	Ok
492 	  
Uit te voeren werkzaamheden	Ok
493 	  
Uit te voeren werkzaamheden	Ok
494 	  
Uit te voeren werkzaamheden	Ok

495 	 
Uit te voeren werkzaamheden	Ok
496 	 
Uit te voeren werkzaamheden	Ok
497 	 
Uit te voeren werkzaamheden	Ok
500 	 
Uit te voeren werkzaamheden	Ok

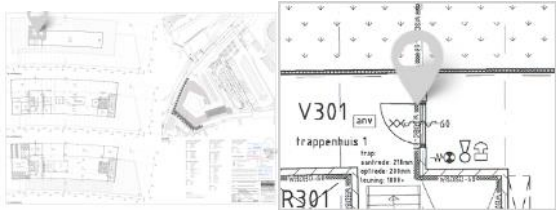
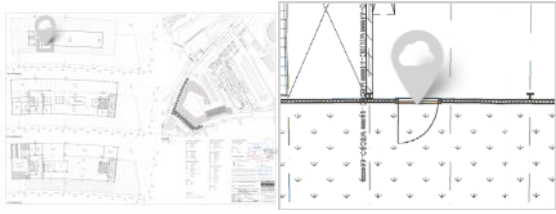
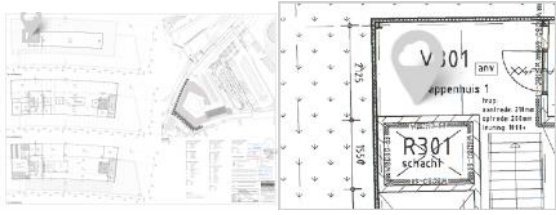
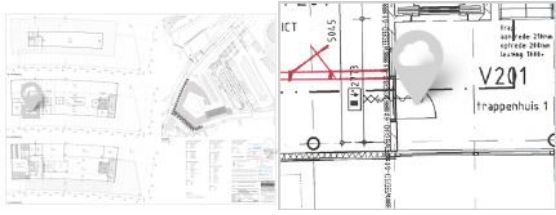
501 	 
Uit te voeren werkzaamheden	Ok
	

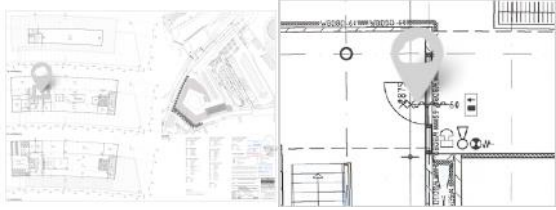
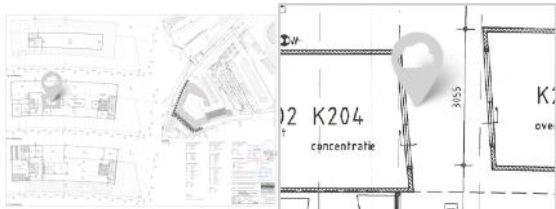
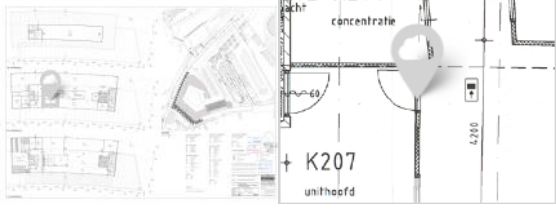
20091201_Plattegrond def ontwerp situatie 1e, 2e, en 3e verdieping_Groenedijk 10.pdf - Pagina 1

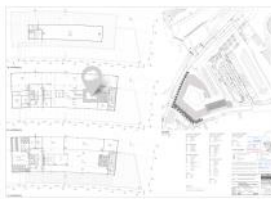
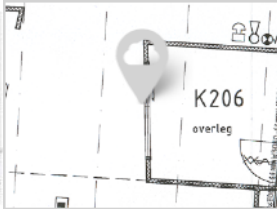
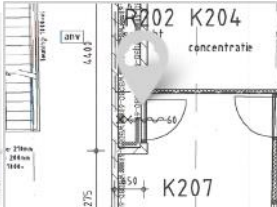
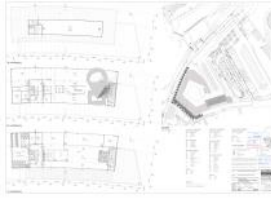
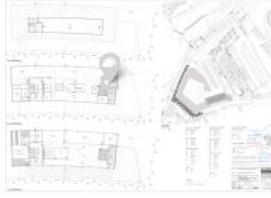
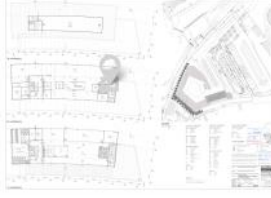


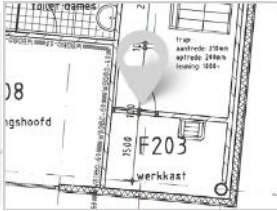
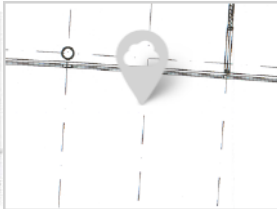
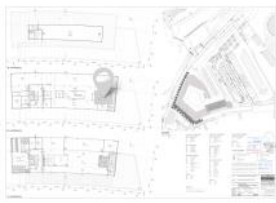
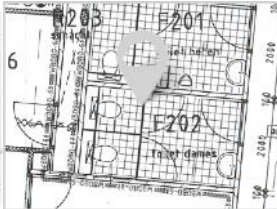
Formulieren/snags op tekening

Groep	Formulieren/snags
Niet gegroepeerde formulieren/snags	377, 378, 379, 380, 381, 382, 383, 384, 385, 386, 387, 388, 389, 390, 391, 392, 393, 394, 395, 396, 397, 398, 399, 400, 401, 402, 403, 404, 405, 406, 407, 408, 409, 410, 411, 412, 413, 414, 415, 416, 417, 418, 419, 420, 421, 422, 423, 424, 425, 426, 427, 428, 429, 430, 431, 432, 433, 434, 435, 436, 437, 438, 439, 440, 498, 499

377 	 
Uit te voeren werkzaamheden	Ok
378 	 
Uit te voeren werkzaamheden	Ok
379 	 
Uit te voeren werkzaamheden	Ok
380 	 
Uit te voeren werkzaamheden	Ok

381 	 
Uit te voeren werkzaamheden	Ok
382 	 
Uit te voeren werkzaamheden	Ok
383 	 
Uit te voeren werkzaamheden	Ok
384 	 
Uit te voeren werkzaamheden	Ok
385 	 
Uit te voeren werkzaamheden	Ok

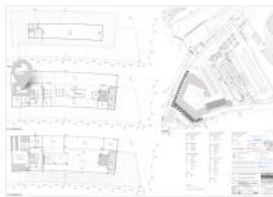
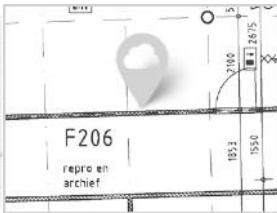
386 	  
Uit te voeren werkzaamheden	Ok
387 	  
Uit te voeren werkzaamheden	Ok
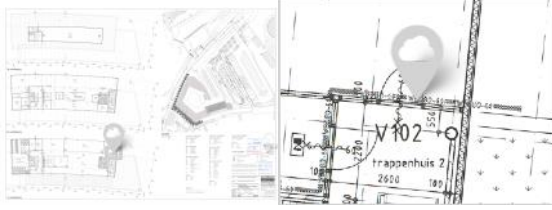
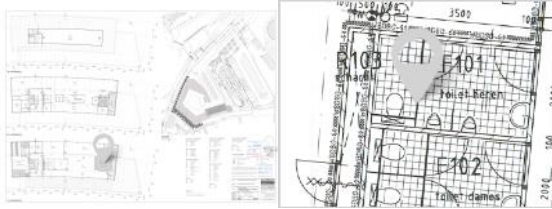
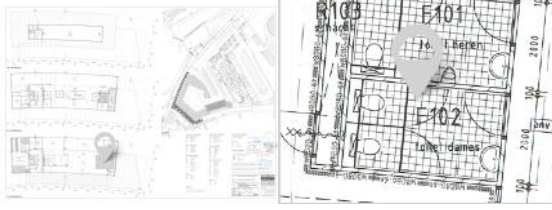
396			
Uit te voeren werkzaamheden	Patendbout ontbrak nieuwe aangebracht		
			

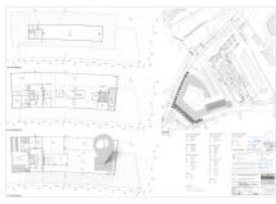
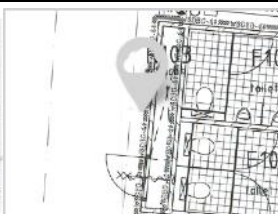
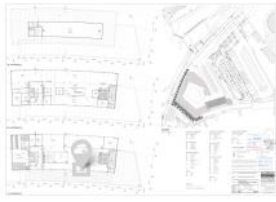
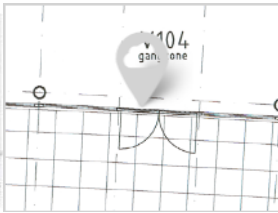
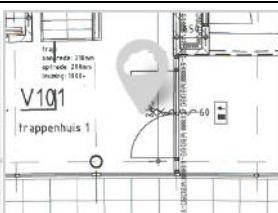
397		 	
Uit te voeren werkzaamheden	Ok		

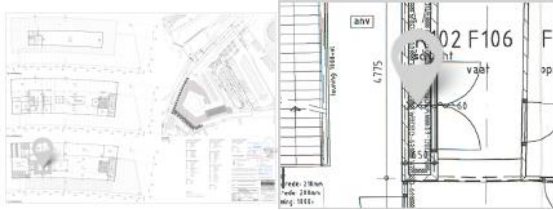
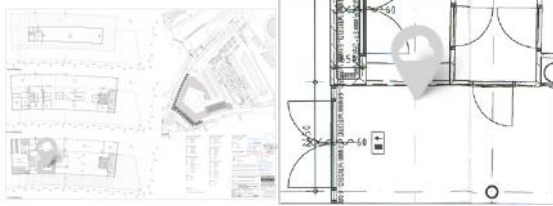
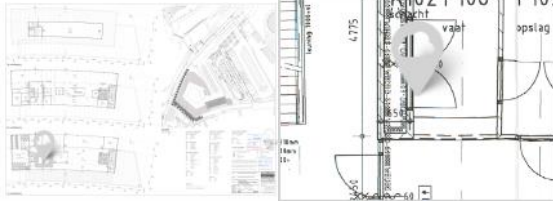
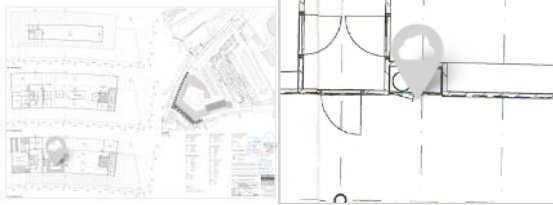
398		 	
Uit te voeren werkzaamheden	Ok		

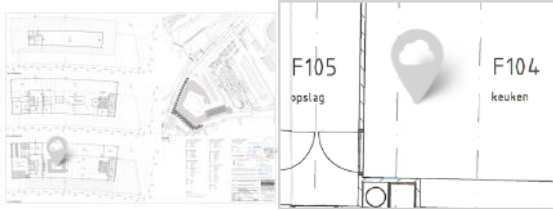
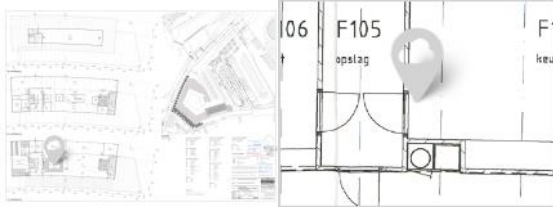
399		 	
Uit te voeren werkzaamheden	Ok		
			

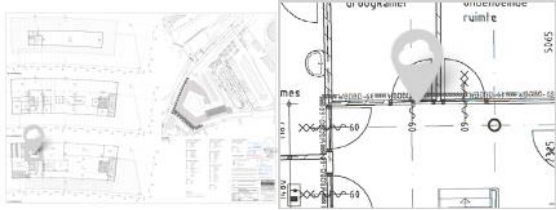
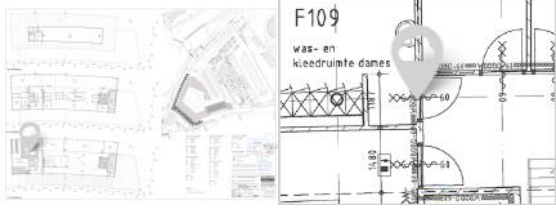
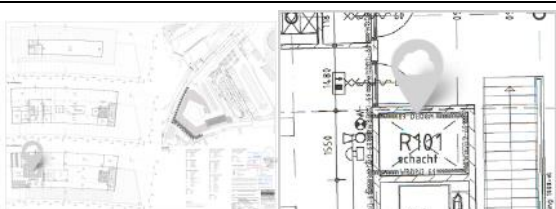
400 	  
Uit te voeren werkzaamheden	Geen deur
401 	  
Uit te voeren werkzaamheden	Ok
402 	  
Uit te voeren werkzaamheden	Ok
403 	  
Uit te voeren werkzaamheden	Ok
404 	  
Uit te voeren werkzaamheden	Ok

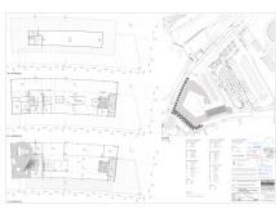
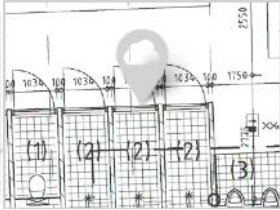
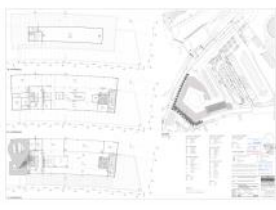
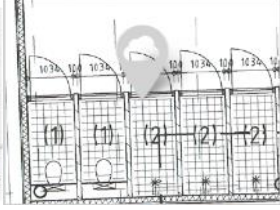
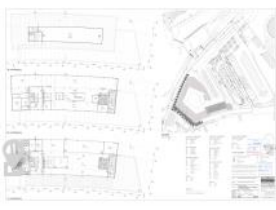
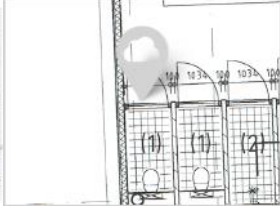
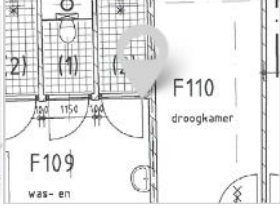
405 	 
Uit te voeren werkzaamheden	Ok
406 	 
Uit te voeren werkzaamheden	Ok
407 	 
Uit te voeren werkzaamheden	Ok
408 	 
Uit te voeren werkzaamheden	Ok
409 	 
Uit te voeren werkzaamheden	Ok

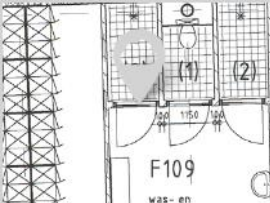
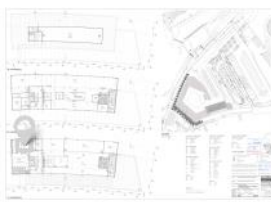
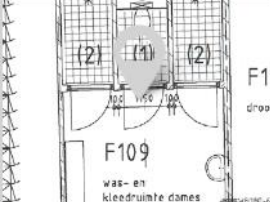
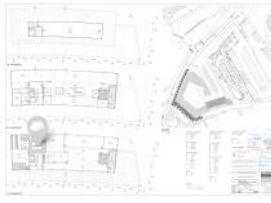
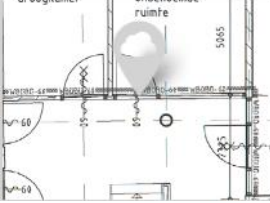
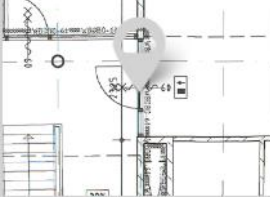
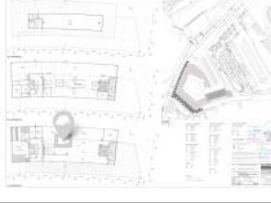
410 	  
Uit te voeren werkzaamheden	Ok
411 	  
Uit te voeren werkzaamheden	Ok
412 	  
Uit te voeren werkzaamheden	Ok
413 	  
Uit te voeren werkzaamheden	Ok
414 	  
Uit te voeren werkzaamheden	Ok

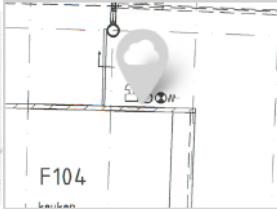
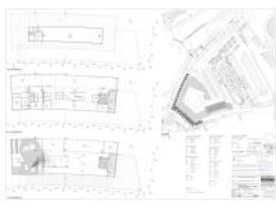
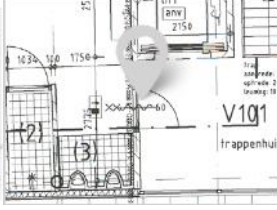
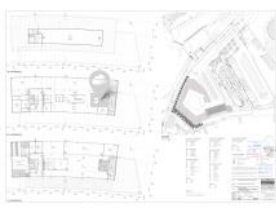
415 		
Uit te voeren werkzaamheden	Geen deur	
416 		
Uit te voeren werkzaamheden	Ok	
417 		
Uit te voeren werkzaamheden	Ok	
418 		
Uit te voeren werkzaamheden	Ok	
419 		
Uit te voeren werkzaamheden	Ok	

420 	 
Uit te voeren werkzaamheden	Patendboutje ontbrak nieuwe aangebracht
	
421 	 
Uit te voeren werkzaamheden	Ok
	
422 	 
Uit te voeren werkzaamheden	Heen deur
	
423 	 
Uit te voeren werkzaamheden	Ok
	

424 	 
Uit te voeren werkzaamheden	Ok
425 	 
Uit te voeren werkzaamheden	Ok
426 	 
Uit te voeren werkzaamheden	Ok
427 	 
Uit te voeren werkzaamheden	Ok
428 	 
Uit te voeren werkzaamheden	Ok

429 	  
Uit te voeren werkzaamheden	Ok
430 	  
Uit te voeren werkzaamheden	Ok
431 	  
Uit te voeren werkzaamheden	Ok
432 	  
Uit te voeren werkzaamheden	4 deuren totaal
433 	  
Uit te voeren werkzaamheden	Ok

434 	  
Uit te voeren werkzaamheden	Ok
435 	  
Uit te voeren werkzaamheden	Geen deur
436 	  
Uit te voeren werkzaamheden	Ok
437 	  
Uit te voeren werkzaamheden	Deurdranger afgesteld klapte hard dicht
438 	  
Uit te voeren werkzaamheden	Ok

439 	  
Uit te voeren werkzaamheden	Ok
440 	  
Uit te voeren werkzaamheden	Ok
498 	  
Uit te voeren werkzaamheden	Ok
499 	  
Uit te voeren werkzaamheden	Ok
	