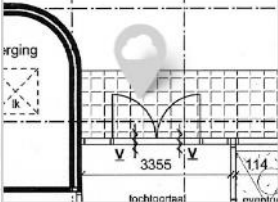
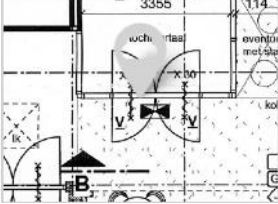


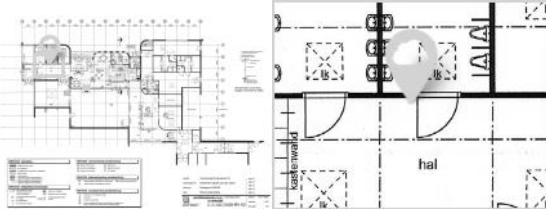
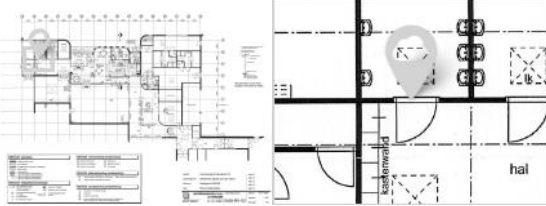
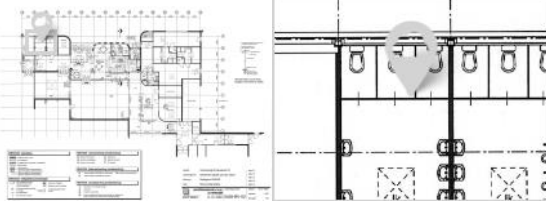
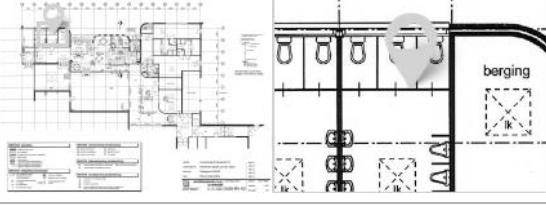
Formulieren/snags op tekening

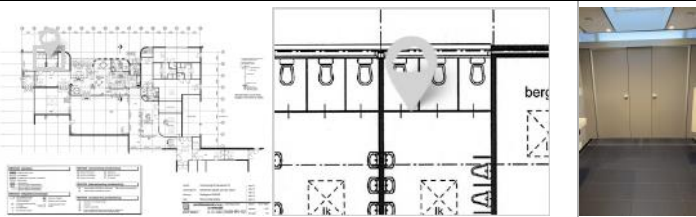
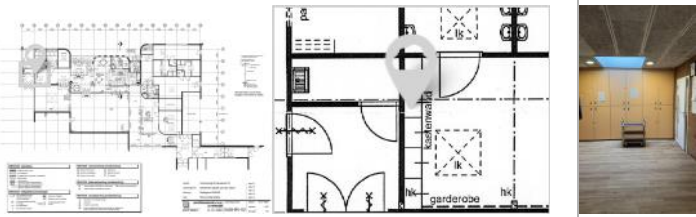
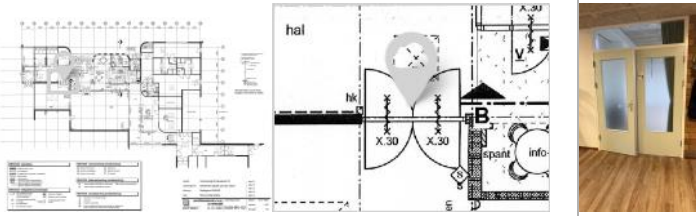
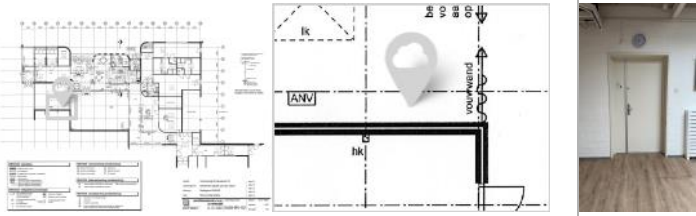
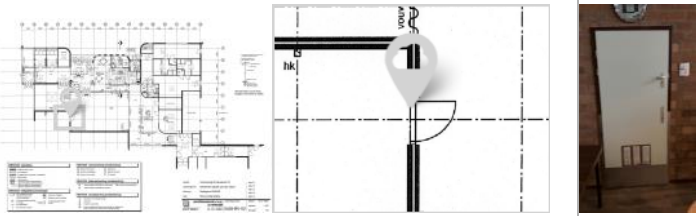
Groep	Formulieren/snags
Niet gegroepeerde formulieren/snags	543, 544, 545, 546, 547, 548, 549, 550, 551, 552, 553, 554, 555, 556, 557, 558, 559, 560, 561, 562, 563, 564, 565, 566, 567, 568, 569, 570, 571, 572, 573, 574, 575, 576, 577, 578, 579, 580, 581

543 	  
Uit te voeren werkzaamheden 	Ok

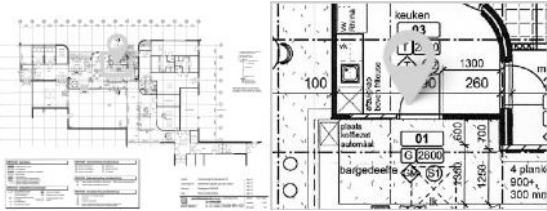
544 	  
Uit te voeren werkzaamheden	Ok

545 	  
Uit te voeren werkzaamheden	Ok

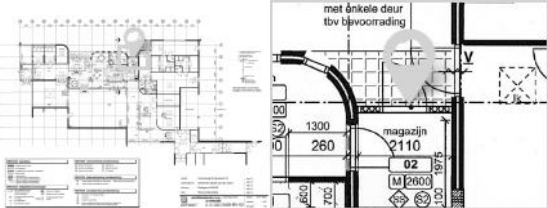
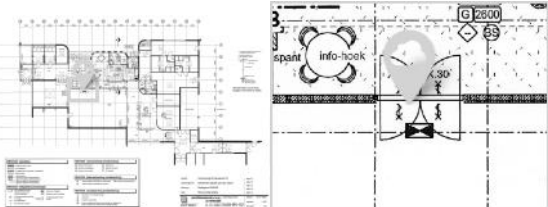
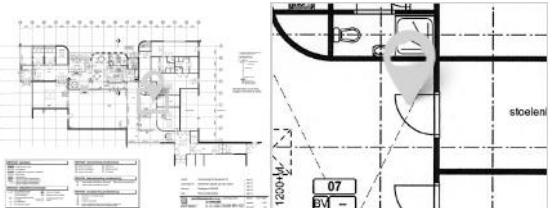
546 	 
Uit te voeren werkzaamheden	Ok
547 	 
Uit te voeren werkzaamheden	Ok
548 	 
Uit te voeren werkzaamheden	Ok
549 	 
Uit te voeren werkzaamheden	Ok
550 	 
Uit te voeren werkzaamheden	Ok

551 	
Uit te voeren werkzaamheden	Ok
552 	
Uit te voeren werkzaamheden	Geen deur??
553 	
Uit te voeren werkzaamheden	Ok
554 	
Uit te voeren werkzaamheden	Ok
555 	
Uit te voeren werkzaamheden	Ok

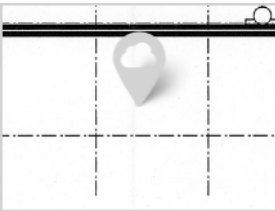
556		 	
Uit te voeren werkzaamheden	Ok deur niet in gebruik		

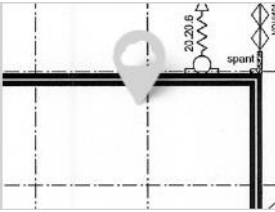
557			
			

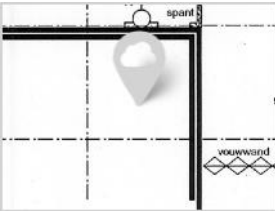
558			
Uit te voeren werkzaamheden	Ok		
			

559 		
Uit te voeren werkzaamheden	Ok	
		
560 		
Uit te voeren werkzaamheden	Ok	
561 		
Uit te voeren werkzaamheden	Ok	
562 		
Uit te voeren werkzaamheden	Systeem wand geen deur met post	

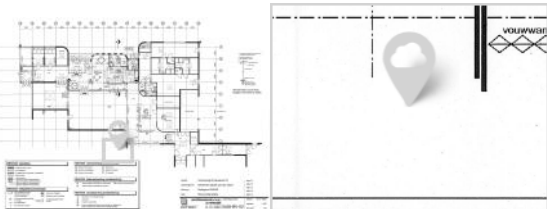
563 	  
Uit te voeren werkzaamheden	Ok
	

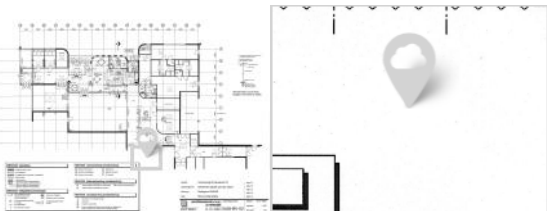
564 	  
Uit te voeren werkzaamheden	Patent boutjes ontbrak nieuwe aangebracht

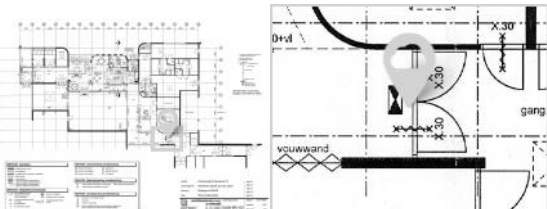
565 	  
Uit te voeren werkzaamheden	Ok

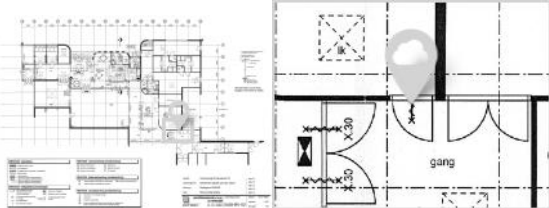
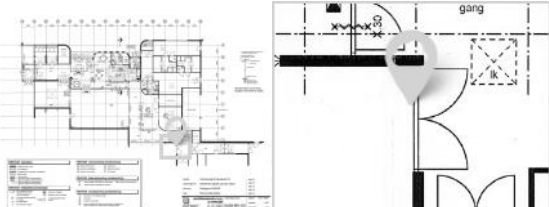
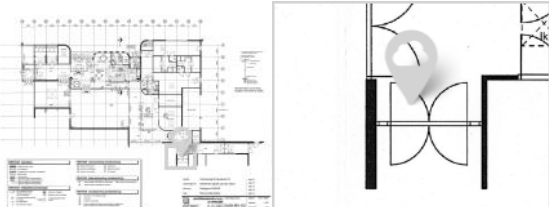
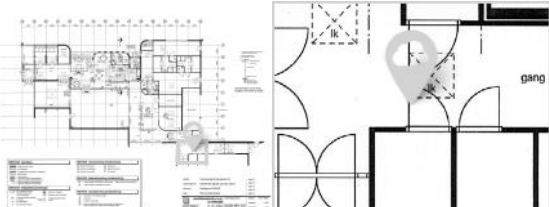
566 	  
Uit te voeren werkzaamheden	Ok
	

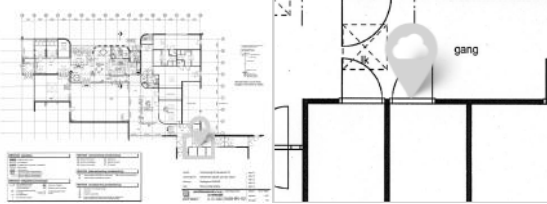
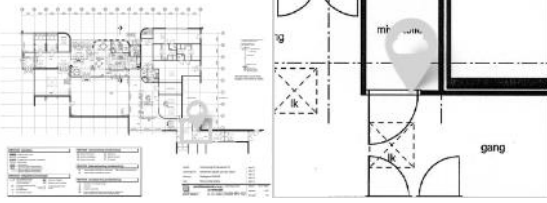
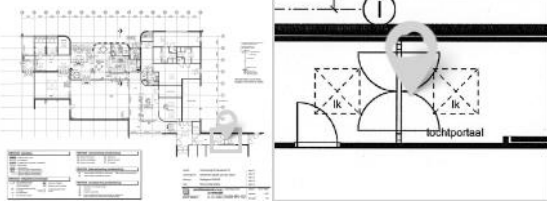
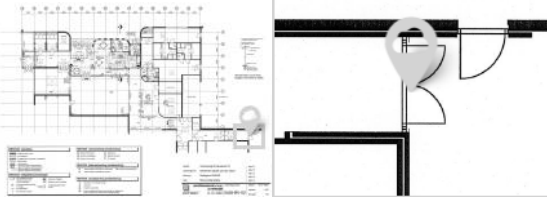
567 	 
Uit te voeren werkzaamheden	Buitendeur niet meer in gebruik
	

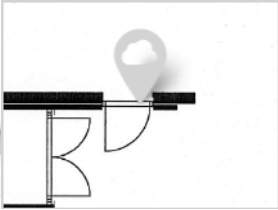
568 	 
Uit te voeren werkzaamheden	Ok

569 	 
Uit te voeren werkzaamheden	Ok
	

570 	 
Uit te voeren werkzaamheden	Ok

571 	 
Uit te voeren werkzaamheden	Ok
