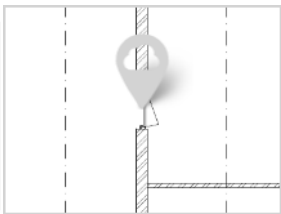
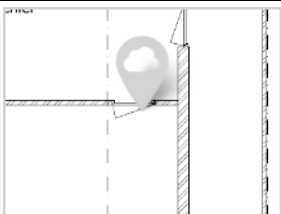
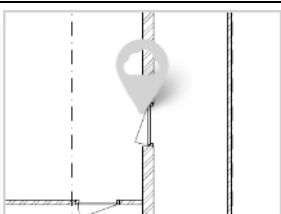
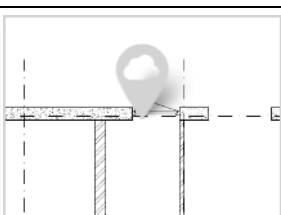
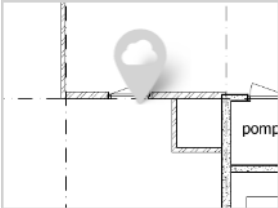
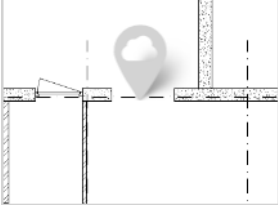
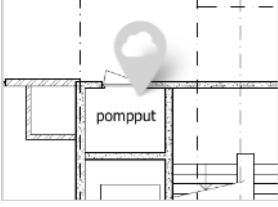
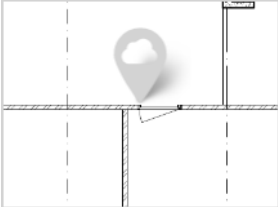


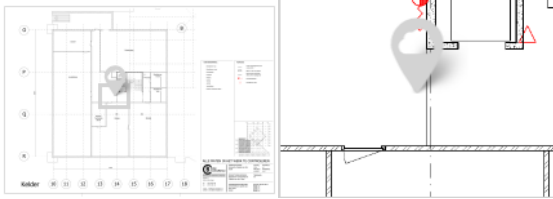


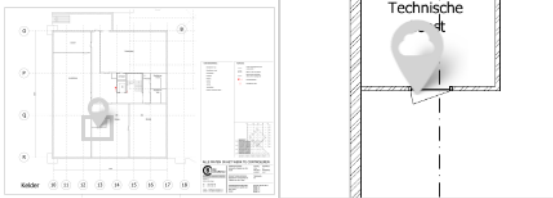
Formulieren/snags op tekening

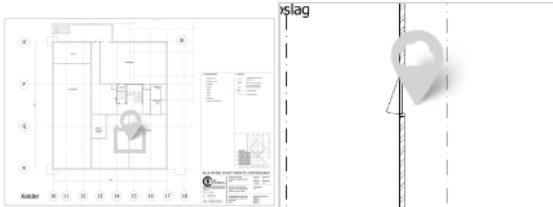
Groep	Formulieren/snags
Niet gegroepeerde formulieren/snags	362, 363, 364, 365, 366, 367, 368, 369, 370, 371, 372, 373, 374, 375, 376

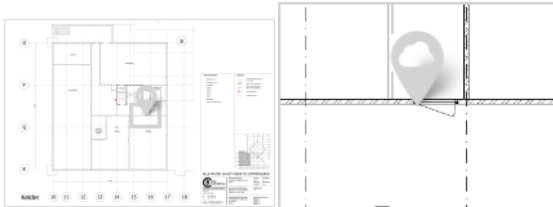
362 	  
Uit te voeren werkzaamheden	Ok
363 	  
Uit te voeren werkzaamheden	Ok
364 	  
Uit te voeren werkzaamheden	Ok
365 	  
Uit te voeren werkzaamheden	Ok

366 	  
Uit te voeren werkzaamheden	Ok
367 	  
Uit te voeren werkzaamheden	Ok
368 	  
Uit te voeren werkzaamheden	Ok
369 	  
Uit te voeren werkzaamheden	Ok

370 	 
Uit te voeren werkzaamheden	Ok
Aanvullende opmerkingen	Deurhendel schroefje ontbreekt nieuwe erin gezet
	

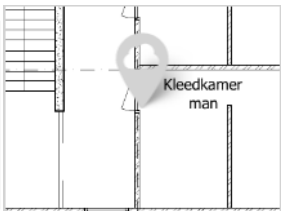
371 	 
Uit te voeren werkzaamheden	Ok

372 	 
Uit te voeren werkzaamheden	Ok

373 	 
Uit te voeren werkzaamheden	Ok

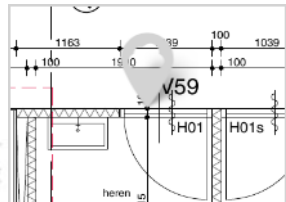
374 	  
Uit te voeren werkzaamheden	Ok

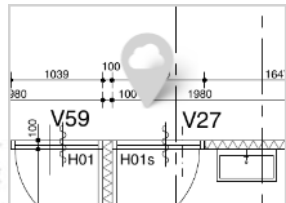
375 	  
Uit te voeren werkzaamheden	Ok
	

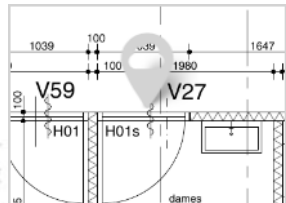
376 	  
Uit te voeren werkzaamheden	Ok
	

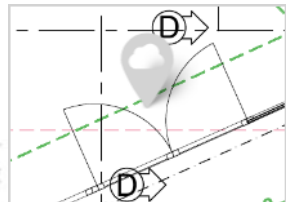
Formulieren/snags op tekening

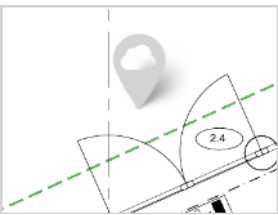
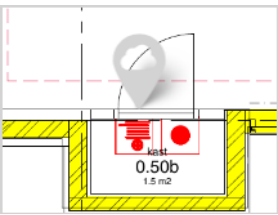
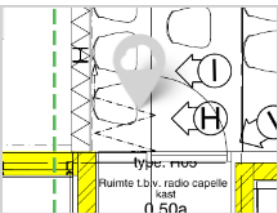
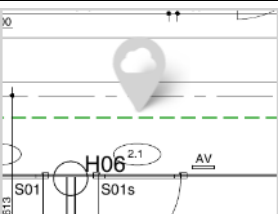
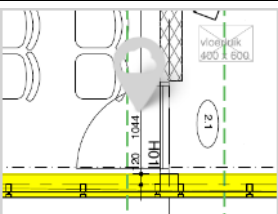
Groep	Formulieren/snags
Niet gegroepeerde formulieren/snags	22, 23, 24, 291, 292, 293, 294, 295, 296, 297, 298, 299, 300, 301, 302, 303, 304, 305, 306, 307, 308, 309, 310, 311, 312, 313, 314, 315, 316, 317, 318, 319, 320, 321, 322

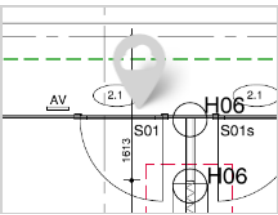
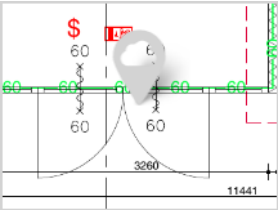
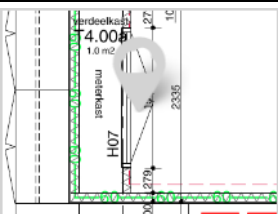
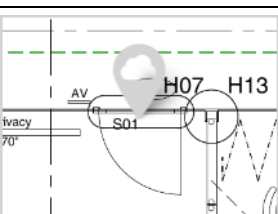
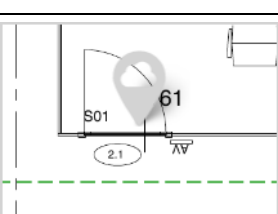
22 	  
Uit te voeren werkzaamheden	Ok

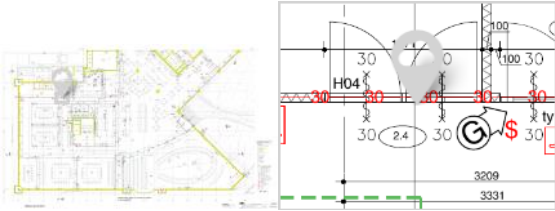
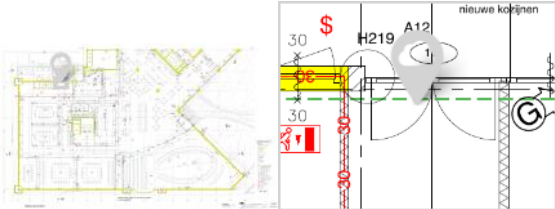
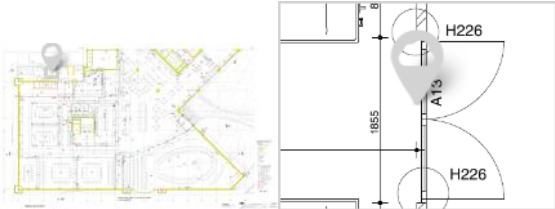
23 	  
Uit te voeren werkzaamheden	Ok

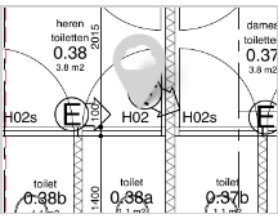
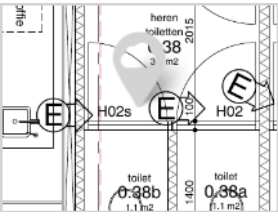
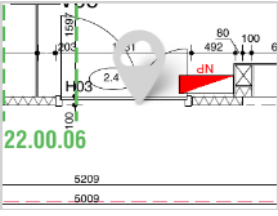
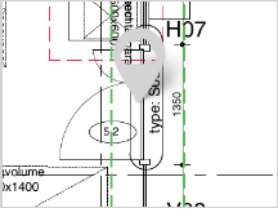
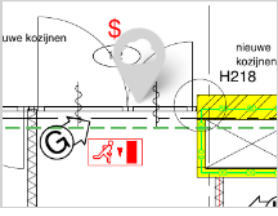
24 	  
Uit te voeren werkzaamheden	Ok

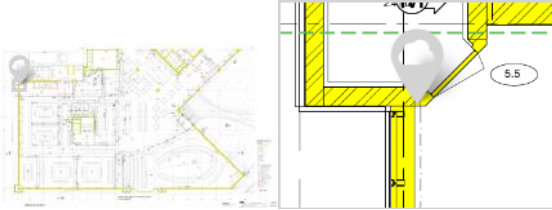
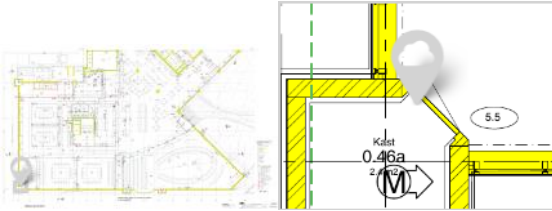
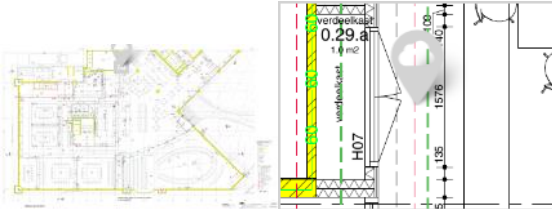
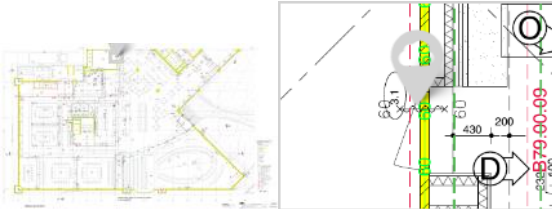
291 	  
Uit te voeren werkzaamheden	Ok

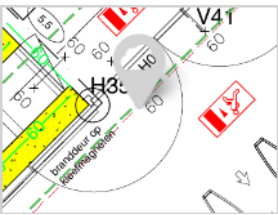
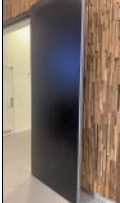
292 	  	
Uit te voeren werkzaamheden	Ok	
293 	  	
Uit te voeren werkzaamheden	Ok	
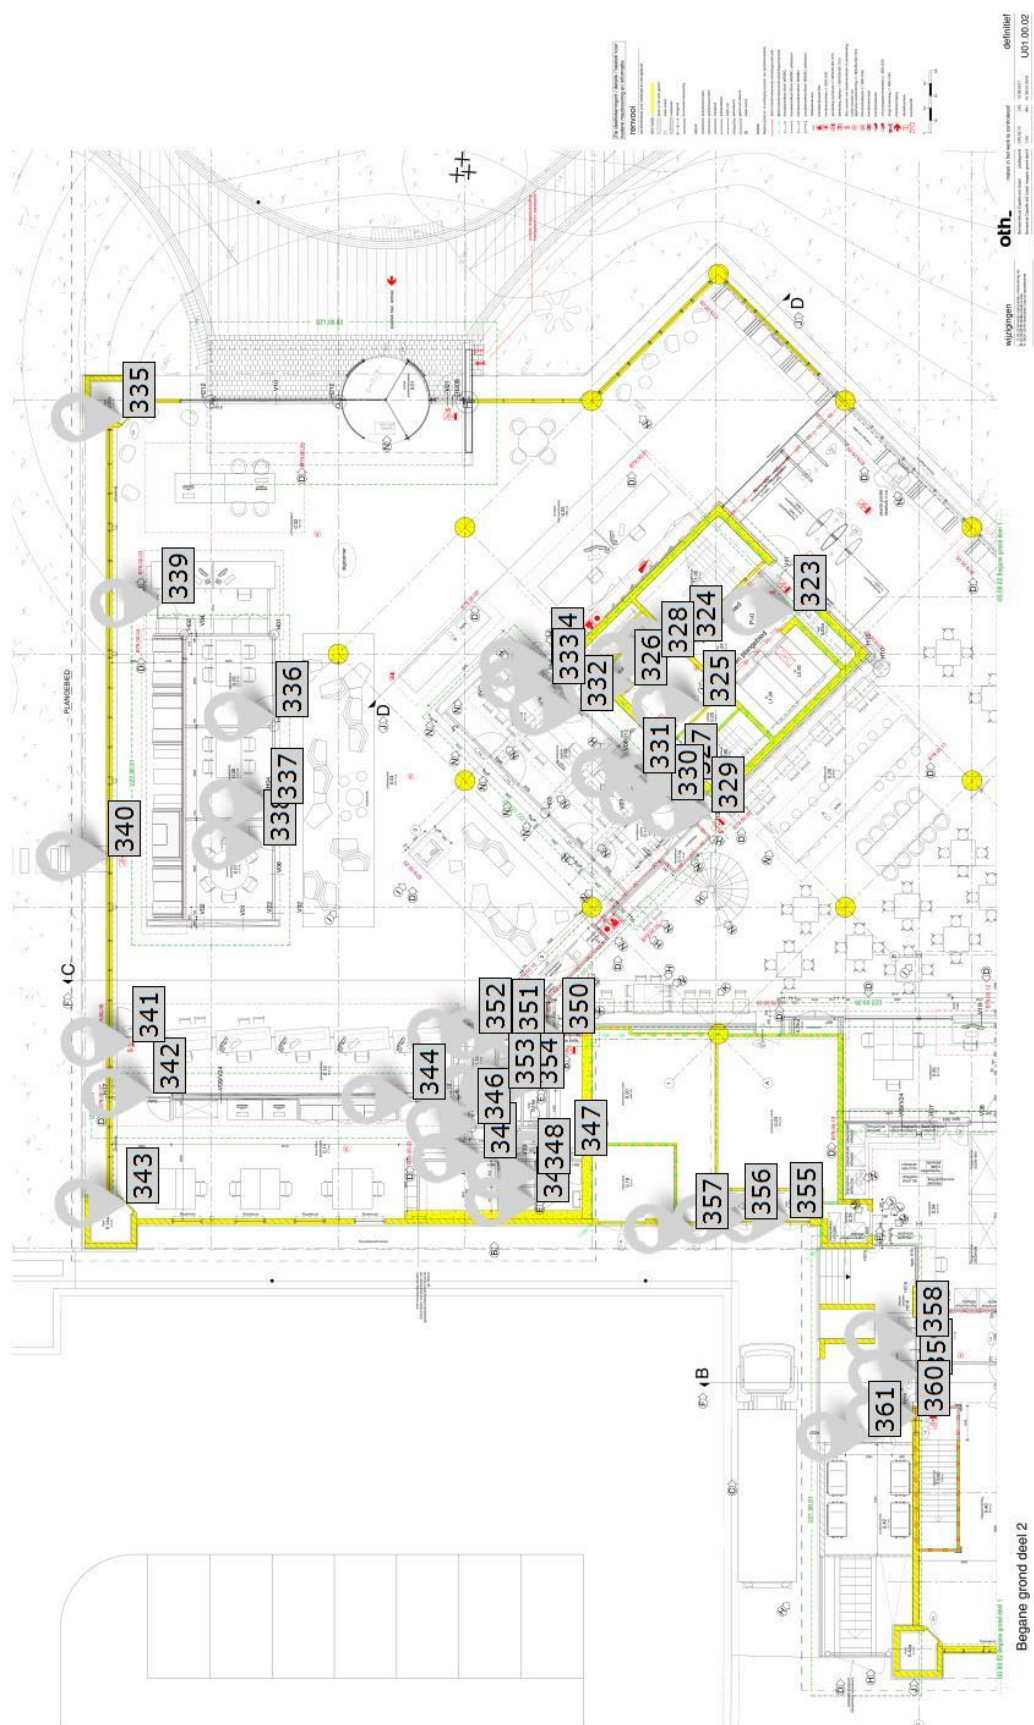
302 		
Uit te voeren werkzaamheden	Ok	
303 		
Uit te voeren werkzaamheden	Ok	
304 		
Uit te voeren werkzaamheden	Ok	
305 		
Uit te voeren werkzaamheden	Ok	
306 		
Uit te voeren werkzaamheden	Ok	

312 	 	
Uit te voeren werkzaamheden	Ok	
313 	 	
Uit te voeren werkzaamheden	Ok	
314 	 	
Uit te voeren werkzaamheden	Ok	
315 	 	
Uit te voeren werkzaamheden	Ok	
316 	 	
Uit te voeren werkzaamheden	Ok	

317 	 
Uit te voeren werkzaamheden	Ok
318 	 
Uit te voeren werkzaamheden	Ok
319 	 
Uit te voeren werkzaamheden	Ok
320 	 
Uit te voeren werkzaamheden	Ok

321 	  
Uit te voeren werkzaamheden	Ok
	

322 	  
Uit te voeren werkzaamheden	Ok

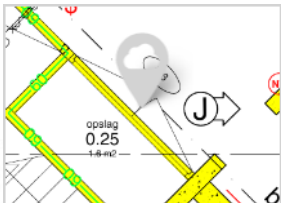


Formulieren/snags op tekening

Groep	Formulieren/snags
Niet gegroepeerde formulieren/snags	323, 324, 325, 326, 327, 328, 329, 330, 331, 332, 333, 334, 335, 336, 337, 338, 339, 340, 341, 342, 343, 344, 345, 346, 347, 348, 349, 350, 351, 352, 353, 354, 355, 356, 357, 358, 359, 360, 361

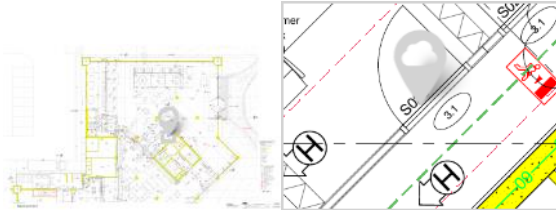
323 	  
Uit te voeren werkzaamheden	Ok

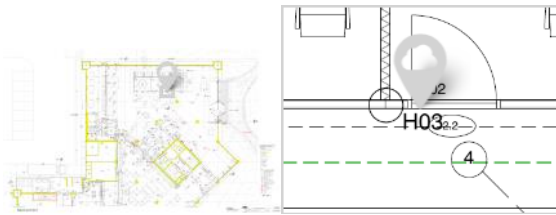
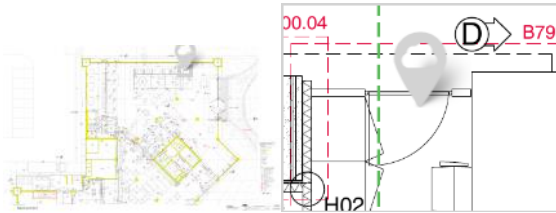
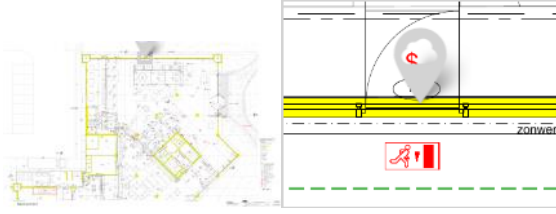
324 	  
Uit te voeren werkzaamheden	Ok

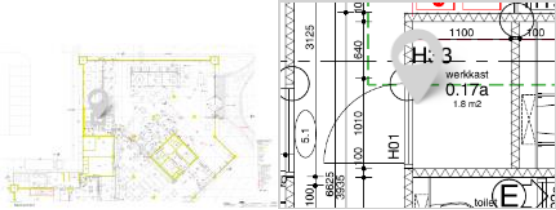
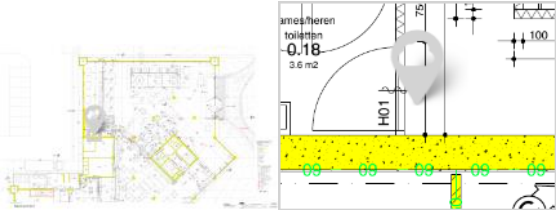
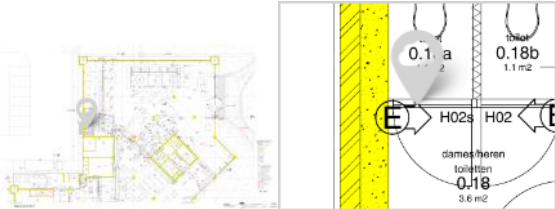
325 	  
Uit te voeren werkzaamheden	Ok

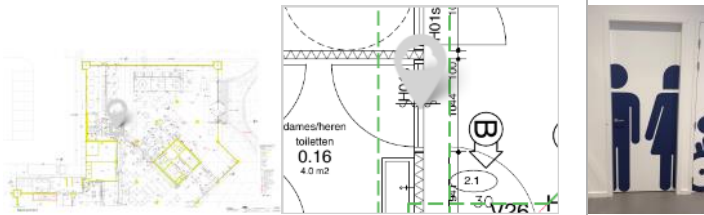
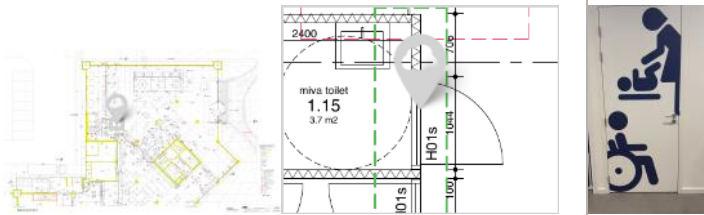
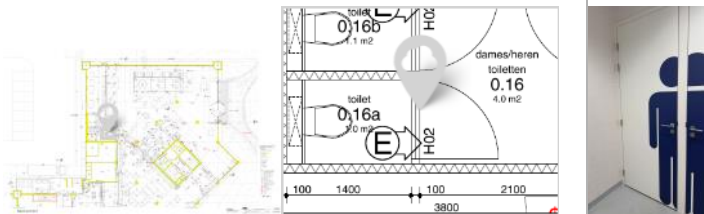
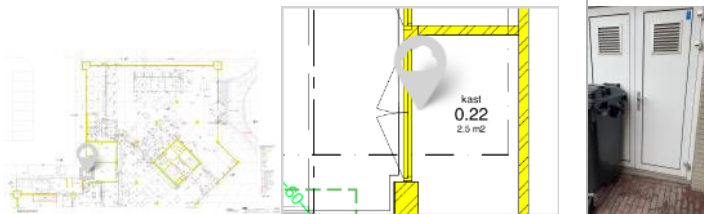
326 	  
Uit te voeren werkzaamheden	Ok

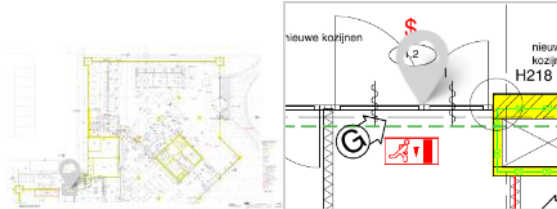
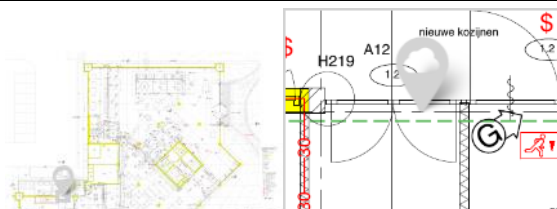
327 	 
Uit te voeren werkzaamheden	Ok
	
328 	 
Uit te voeren werkzaamheden	Ok
329 	 
Uit te voeren werkzaamheden	Ok
346 	 
Uit te voeren werkzaamheden	Ok
347 	 
Uit te voeren werkzaamheden	Ok
348 	 
Uit te voeren werkzaamheden	Ok
349 	 
Uit te voeren werkzaamheden	Ok
350 	 
Uit te voeren werkzaamheden	Ok

351 	
Uit te voeren werkzaamheden	Ok
352 	
Uit te voeren werkzaamheden	Ok
353 	
Uit te voeren werkzaamheden	Ok
354 	
Uit te voeren werkzaamheden	Ok
355 	
Uit te voeren werkzaamheden	Ok

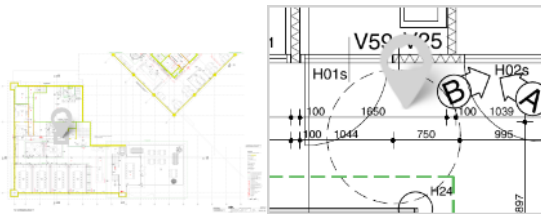
356 	 
Uit te voeren werkzaamheden	Ok
357 	 
Uit te voeren werkzaamheden	Ok
358 	 
Uit te voeren werkzaamheden	Ok
359 	 
Uit te voeren werkzaamheden	Ok
360 	 
Uit te voeren werkzaamheden	Ok

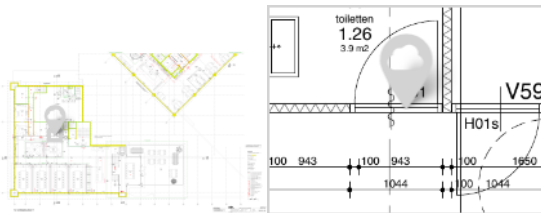
361 	
Uit te voeren werkzaamheden	Ok



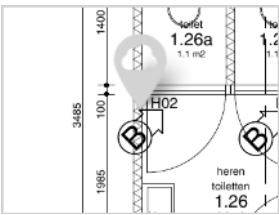
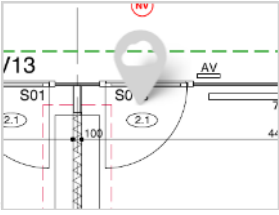
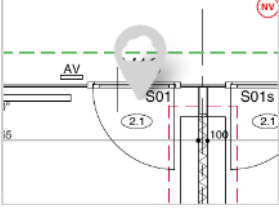
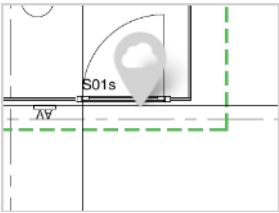
Formulieren/snags op tekening

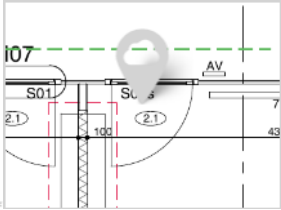
Groep	Formulieren/snags
Niet gegroepeerde formulieren/snags	25, 26, 27, 28, 273, 274, 275, 276, 277, 278, 279, 280, 281, 282, 283, 284, 285, 286, 287, 288, 289, 290

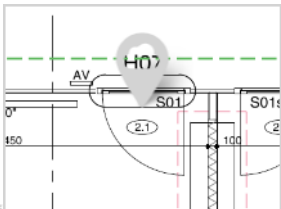
25 	 
Uit te voeren werkzaamheden	Ok

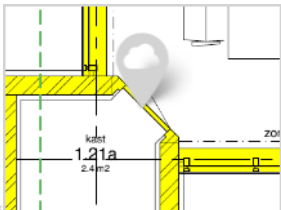
26 	 
Uit te voeren werkzaamheden	Nieuwe slothuis
Aanvullende opmerkingen	Dagslot meerwerk
	

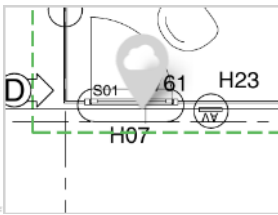
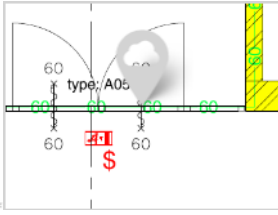
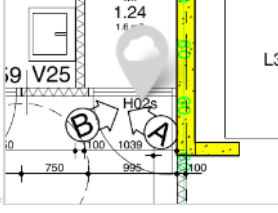
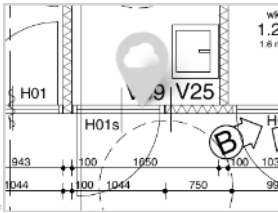
27 	 
Uit te voeren werkzaamheden	Ok

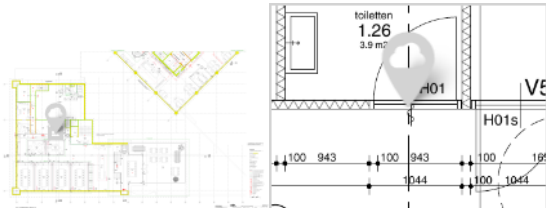
28 	  
Uit te voeren werkzaamheden	Ok
273 	  
Uit te voeren werkzaamheden	Ok
274 	  
Uit te voeren werkzaamheden	Ok
275 	  
Uit te voeren werkzaamheden	Ok

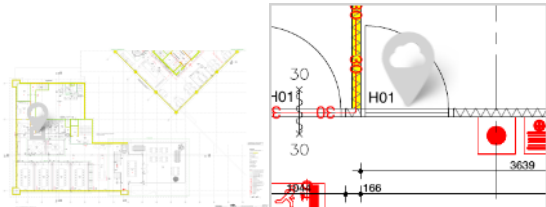
276 	  
Uit te voeren werkzaamheden	Ok
Aanvullende opmerkingen	Vulplaatje terug gezet en afgekit en deurstop gericht en vastgemaakt
	

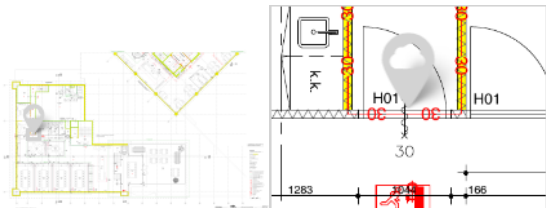
277 	  
Uit te voeren werkzaamheden	Ok
Aanvullende opmerkingen	Tochtstrip afgekort en teruggeplaatst
	

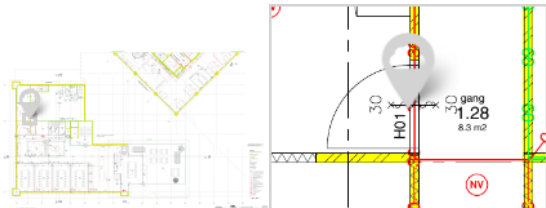
278 	  
Uit te voeren werkzaamheden	Ok

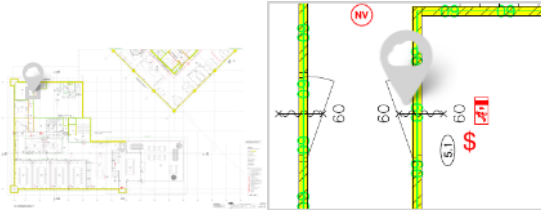
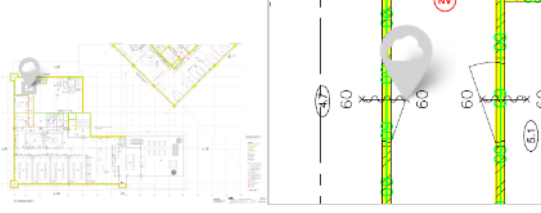
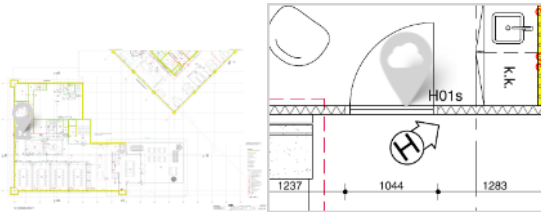
279 	  
Uit te voeren werkzaamheden	Ok
280 	  
Uit te voeren werkzaamheden	Ok
281 	  
Uit te voeren werkzaamheden	Ok
282 	  
Uit te voeren werkzaamheden	Ok

283			
Uit te voeren werkzaamheden	Ok		
			

284			
Uit te voeren werkzaamheden	Ok		

285			
Uit te voeren werkzaamheden	Ok		

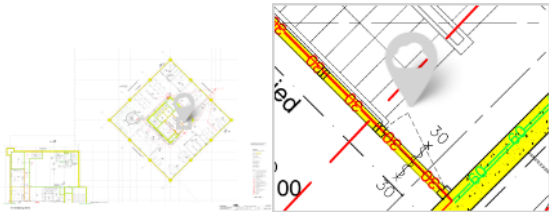
286			
Uit te voeren werkzaamheden	Ok		

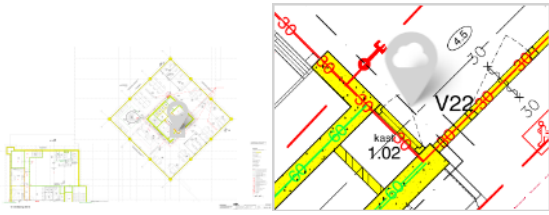
287 	 
Uit te voeren werkzaamheden	Ok
288 	 
Uit te voeren werkzaamheden	Ok
289 	 
Uit te voeren werkzaamheden	Ok
290 	 
Uit te voeren werkzaamheden	Ok

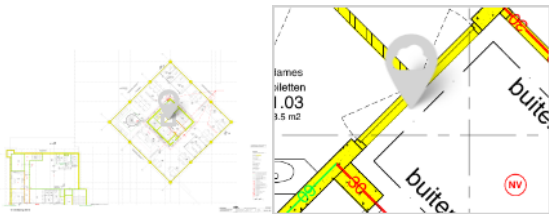


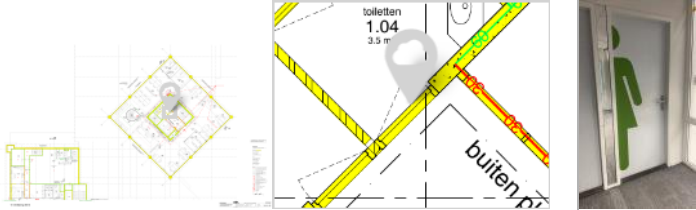
Formulieren/snags op tekening

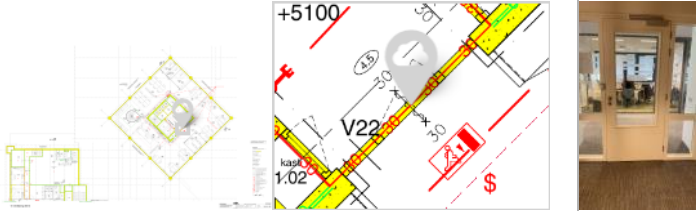
Groep	Formulieren/snags
Niet gegroepeerde formulieren/snags	257, 258, 259, 260, 261, 262, 263, 264, 265, 266, 267, 268, 269, 270, 271, 272

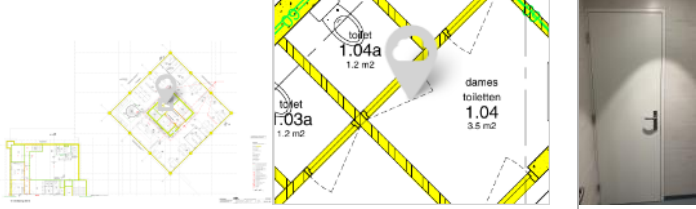
257 	 
Uit te voeren werkzaamheden	Ok
Aanvullende opmerkingen	Deurstop gericht en vastgezet
	

258 	 
Uit te voeren werkzaamheden	Ok

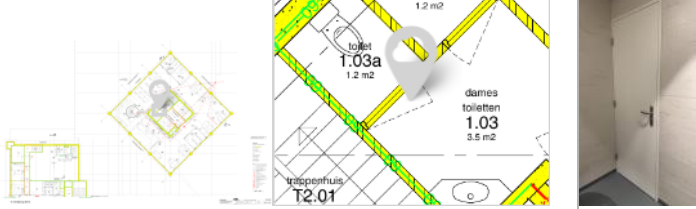
259 	 
Uit te voeren werkzaamheden	Ok

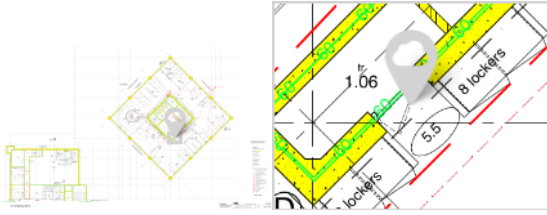
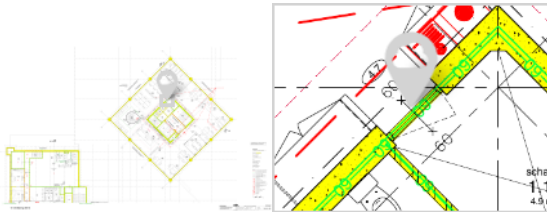
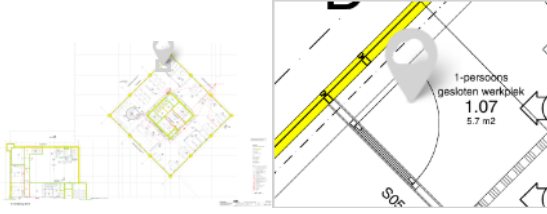
260			
Uit te voeren werkzaamheden	Ok		

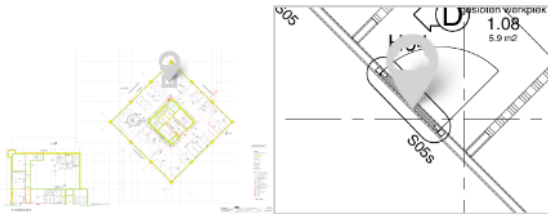
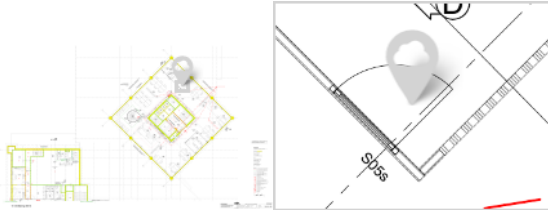
261			
Uit te voeren werkzaamheden	Ok		

262			
Uit te voeren werkzaamheden	Ok		

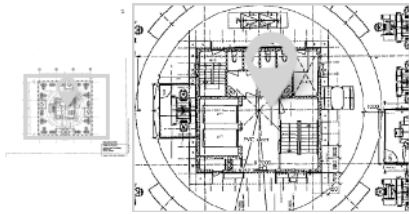


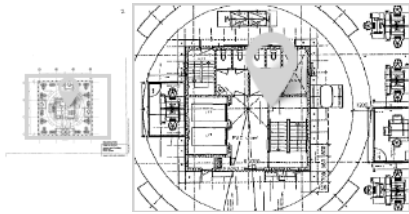
— 25 —

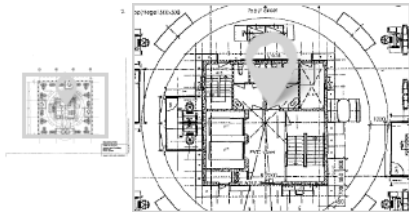
maken in het werk controleren

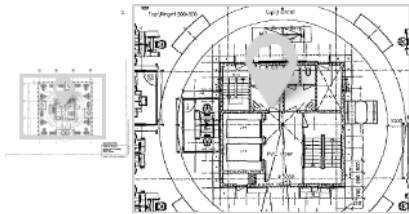
Formulieren/snags op tekening

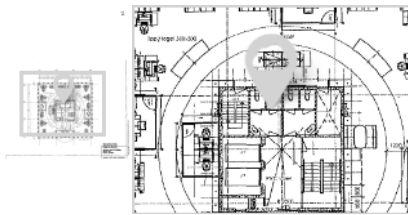
Groep	Formulieren/snags
Niet gegroepeerde formulieren/snags	239, 240, 241, 242, 243, 244, 245, 246, 247, 248, 249, 250, 251, 252, 253, 254, 255, 256

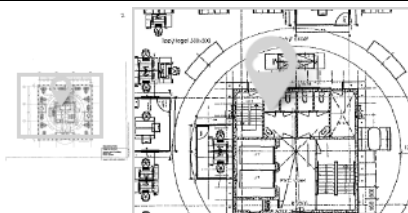
239 	 
Uit te voeren werkzaamheden	Ok

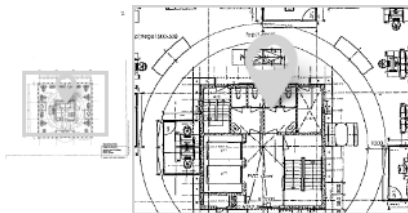
240 	 
Uit te voeren werkzaamheden	Ok

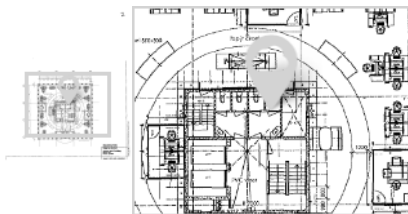
241 	 
Uit te voeren werkzaamheden	Ok

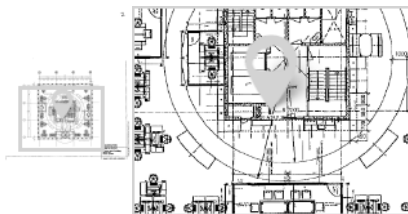
242 	 
Uit te voeren werkzaamheden	Ok

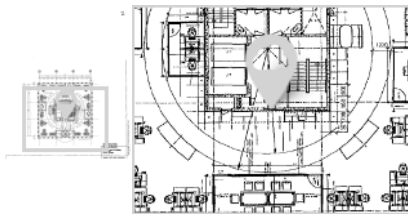
243			
Uit te voeren werkzaamheden	Ok		

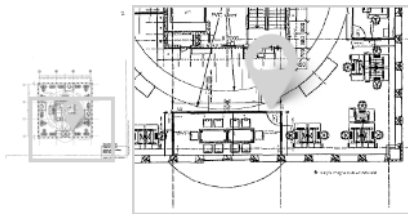
244			
Uit te voeren werkzaamheden	Ok		

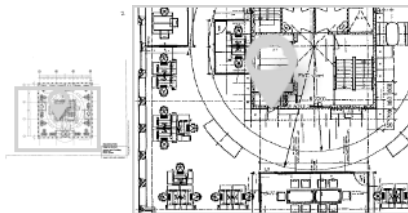
245			
Uit te voeren werkzaamheden	Ok		

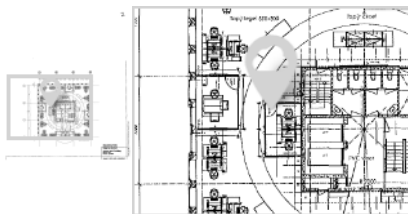
246			
Uit te voeren werkzaamheden	Ok		

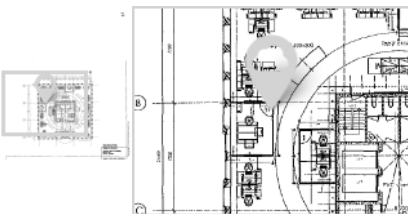
247			
Uit te voeren werkzaamheden	Ok		

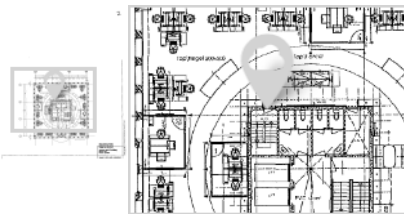
248 	 
Uit te voeren werkzaamheden	Ok

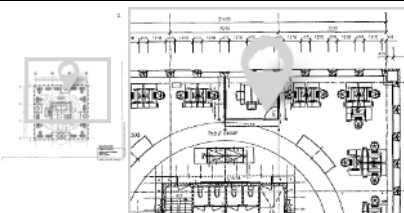
249 	 
Uit te voeren werkzaamheden	Ok

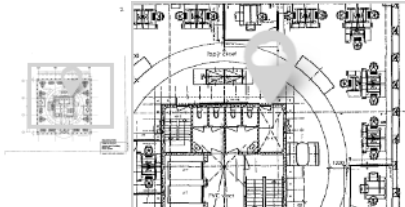
250 	 
Uit te voeren werkzaamheden	Ok

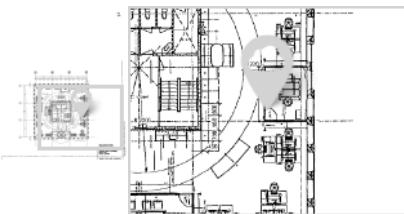
251 	 
Uit te voeren werkzaamheden	Ok

252 	 
Uit te voeren werkzaamheden	Ok

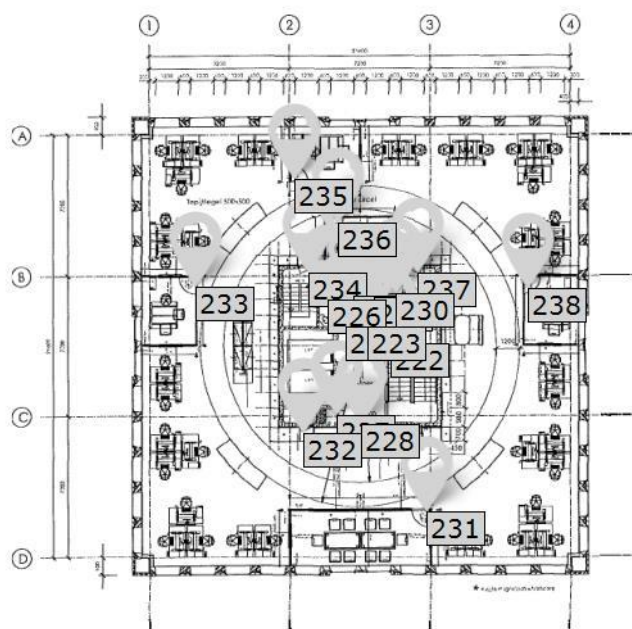
253			
Uit te voeren werkzaamheden	Ok		

254			
Uit te voeren werkzaamheden	Ok		

255			
Uit te voeren werkzaamheden	Ok		
Aanvullende opmerkingen	Deurhendel boutje ontbreekt nieuwe ingezet		
			

256			
Uit te voeren werkzaamheden	Ok		

3



3000_CAPULE A/D LIZEN.

OPB448 / 3e VERDIERING

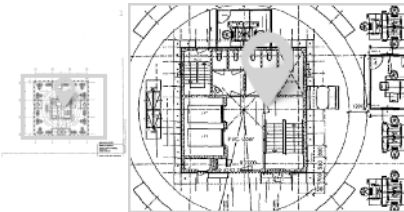
Tekeningnr. 3005/5 Indeling
Schaal 1:100
Datum 26 Mei 2013

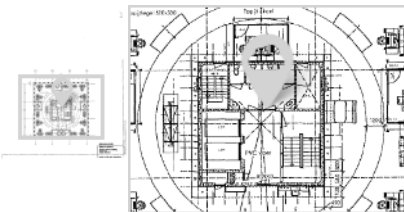
maken in het werk controleren

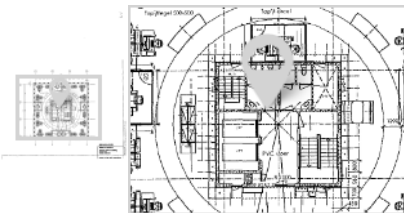
KUN

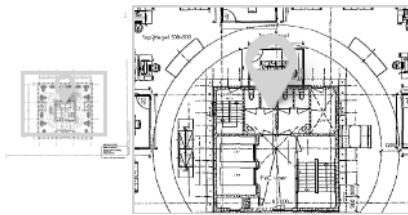
Formulieren/snags op tekening

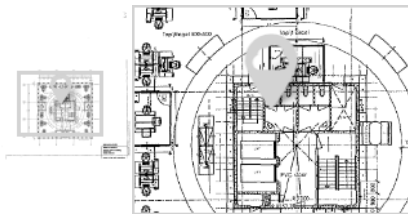
Groep	Formulieren/snags
Niet gegroepeerde formulieren/snags	222, 223, 224, 225, 226, 227, 228, 229, 230, 231, 232, 233, 234, 235, 236, 237, 238

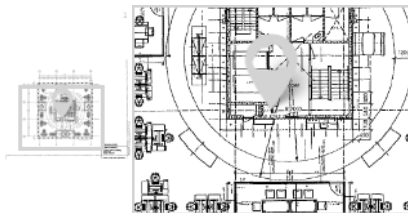
222 	 
Uit te voeren werkzaamheden	Ok
Aanvullende opmerkingen	Deurstop gericht en vastgedraaid
	

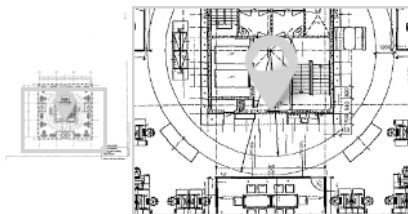
223 	 
Uit te voeren werkzaamheden	Ok

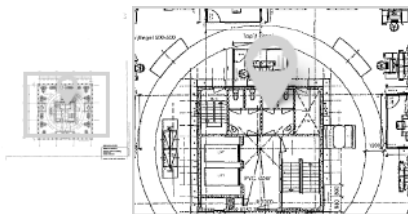
224 	 
Uit te voeren werkzaamheden	Ok

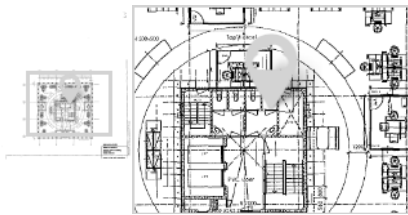
225 	 
Uit te voeren werkzaamheden	Ok

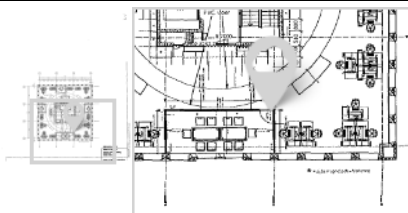
226 	 
Uit te voeren werkzaamheden	Ok

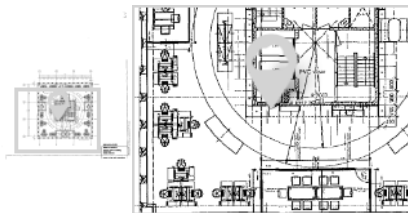
227 	 
Uit te voeren werkzaamheden	Ok

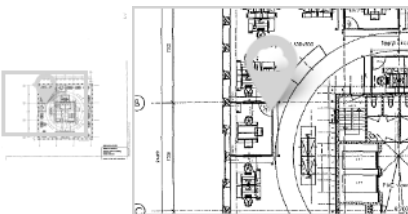
228 	 
Uit te voeren werkzaamheden	Ok

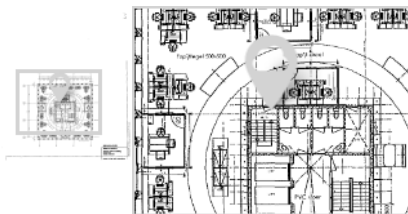
229 	 
Uit te voeren werkzaamheden	Ok

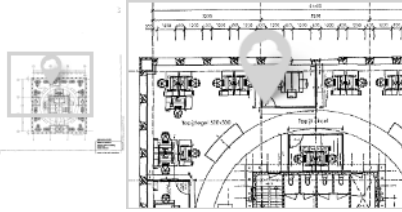
230			
Uit te voeren werkzaamheden	Ok		

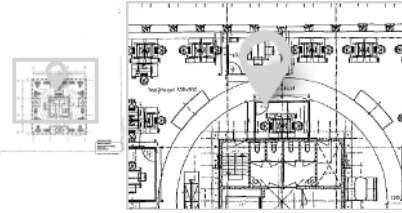
231			
Uit te voeren werkzaamheden	Ok		

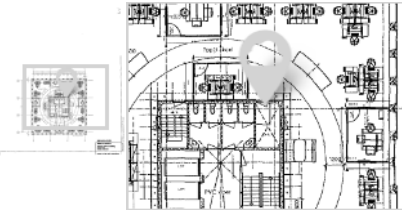
232			
Uit te voeren werkzaamheden	Ok		

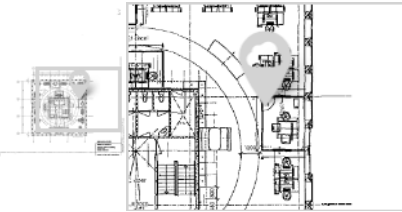
233			
Uit te voeren werkzaamheden	Ok		

234			
Uit te voeren werkzaamheden	Ok		

235 	 
Uit te voeren werkzaamheden	Ok

236 	 
Uit te voeren werkzaamheden	Ok
Aanvullende opmerkingen	Doos loopt tegen bovenkant deur aan
	

237 	 
Uit te voeren werkzaamheden	Ok

238 	 
Uit te voeren werkzaamheden	Ok

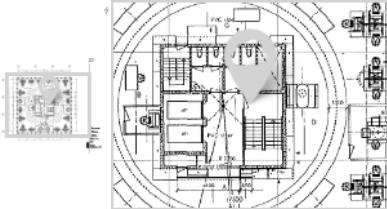


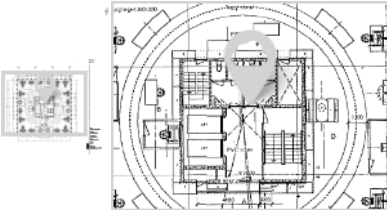
PLATEGROND
datum
19 februari 2016
school
1:100

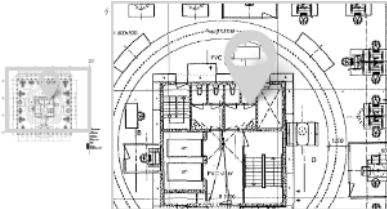
5004-01

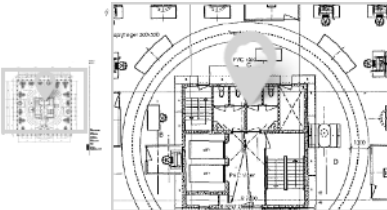
Formulieren/snags op tekening

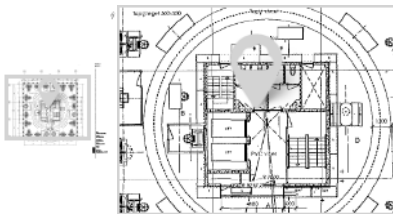
Groep	Formulieren/snags
Niet gegroepeerde formulieren/snags	204, 205, 206, 207, 208, 209, 210, 211, 212, 213, 214, 215, 216, 217, 218, 219, 220, 221

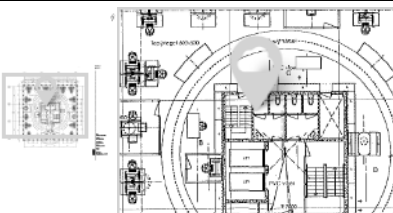
204 	 
Uit te voeren werkzaamheden	Ok

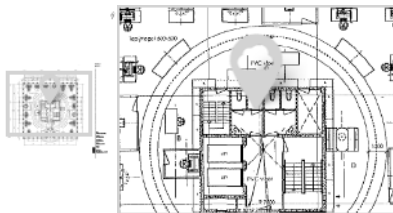
205 	 
Uit te voeren werkzaamheden	Ok

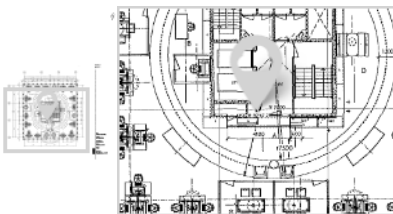
206 	 
Uit te voeren werkzaamheden	Ok

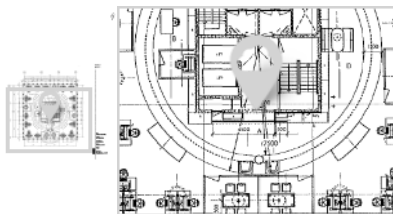
207 	 
Uit te voeren werkzaamheden	Ok

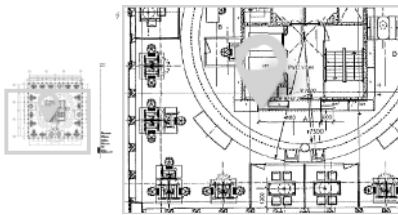
208		
Uit te voeren werkzaamheden	Ok	

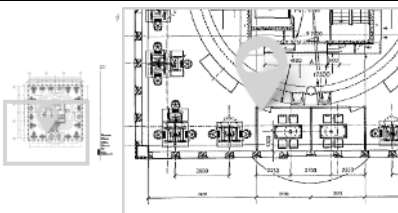
209		
Uit te voeren werkzaamheden	Ok	

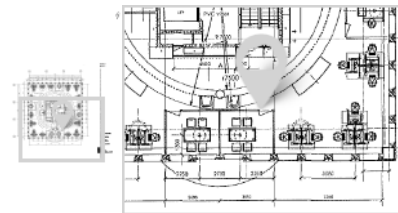
210		
Uit te voeren werkzaamheden	Ok	

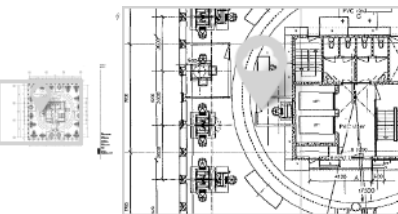
211		
Uit te voeren werkzaamheden	Ok	

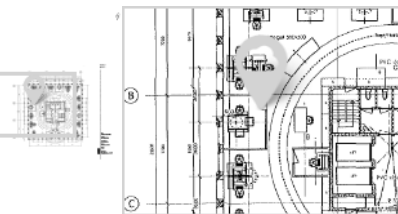
212		
Uit te voeren werkzaamheden	Ok	

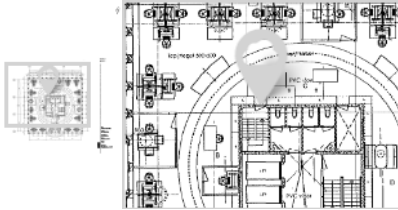
213 		
Uit te voeren werkzaamheden	Ok	

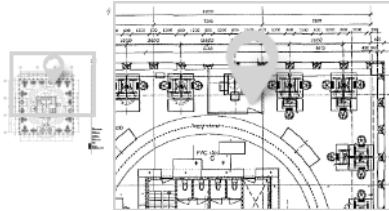
214 		
Uit te voeren werkzaamheden	Ok	

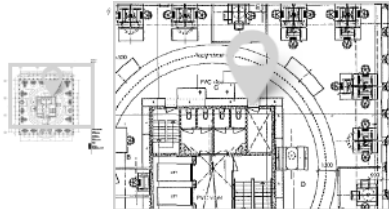
215 		
Uit te voeren werkzaamheden	Ok	

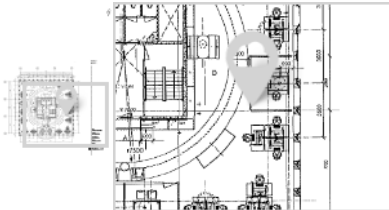
216 		
Uit te voeren werkzaamheden	Ok	

217 		
Uit te voeren werkzaamheden	Ok	

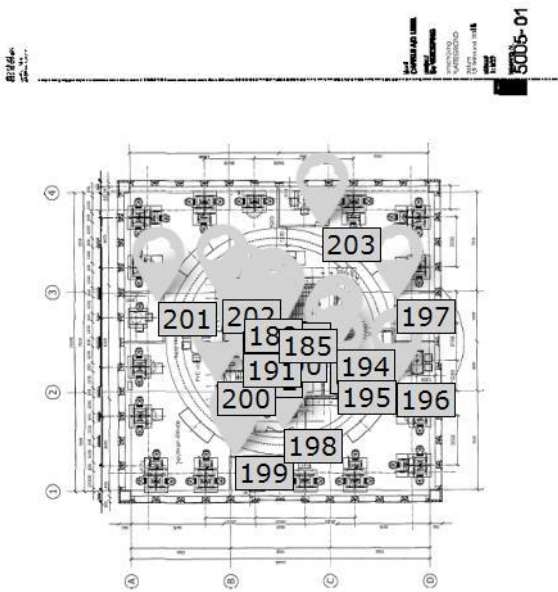
218			
Uit te voeren werkzaamheden	Ok		

219			
Uit te voeren werkzaamheden	Ok		

220			
Uit te voeren werkzaamheden	Ok		
Aanvullende opmerkingen	Val niet sluitplaat slot hersteld		

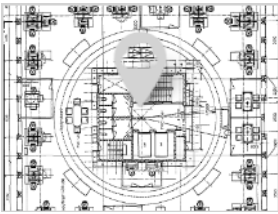
221			
Uit te voeren werkzaamheden	Ok		

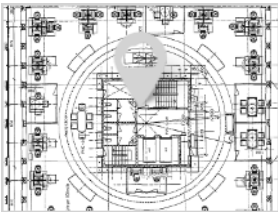
5

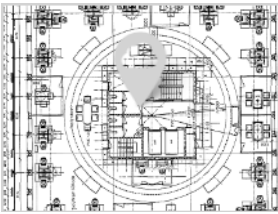
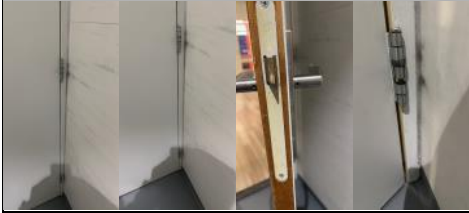


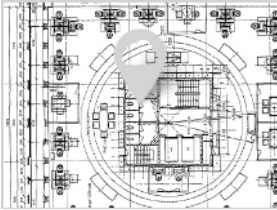
Formulieren/snags op tekening

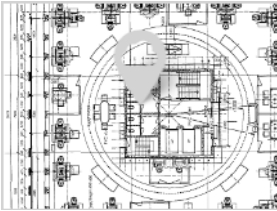
Groep	Formulieren/snags
Niet gegroepeerde formulieren/snags	185, 186, 187, 188, 189, 190, 191, 192, 193, 194, 195, 196, 197, 198, 199, 200, 201, 202, 203

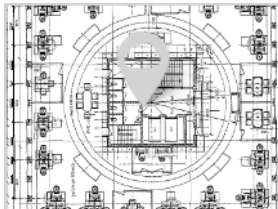
185 	  
Uit te voeren werkzaamheden	Ok

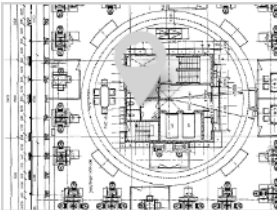
186 	  
Uit te voeren werkzaamheden	Ok

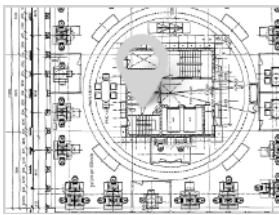
187 	  
Uit te voeren werkzaamheden	Ok
Aanvullende opmerkingen	Deurhendel schroef ontbreekt nieuwe erop gezet en missende kogellagers
	

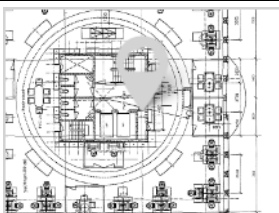
188		 	
Uit te voeren werkzaamheden	Ok		

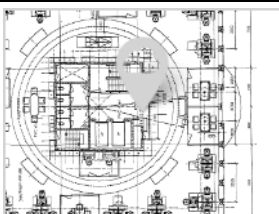
189		 	
Uit te voeren werkzaamheden	Ok		

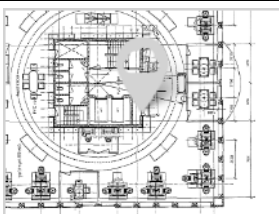
190		 	
Uit te voeren werkzaamheden	Ok		
Aanvullende opmerkingen	Missend kogellager		
			

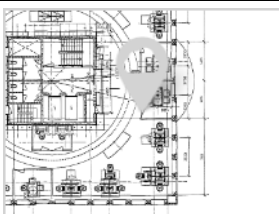
191		 	
Uit te voeren werkzaamheden	Ok		

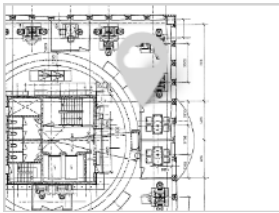
192		 	
Uit te voeren werkzaamheden	Ok		

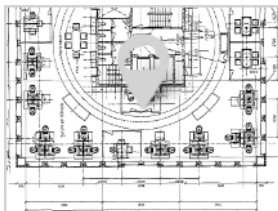
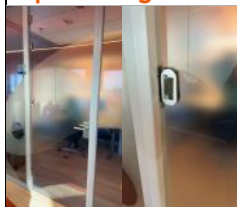
193		 	
Uit te voeren werkzaamheden	Ok		

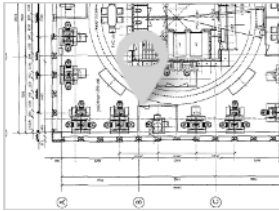
194		 	
Uit te voeren werkzaamheden	Ok		

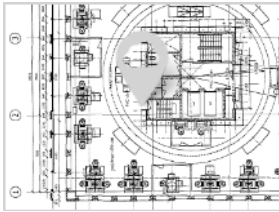
195		 	
Uit te voeren werkzaamheden	Ok		

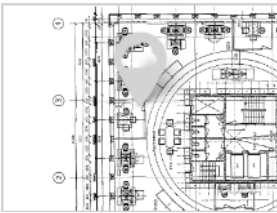
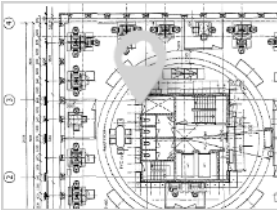
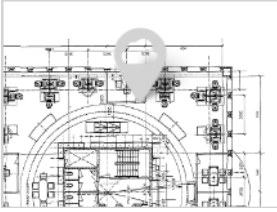
196		 	
Uit te voeren werkzaamheden	Ok		

197		 	
Uit te voeren werkzaamheden	Ok		

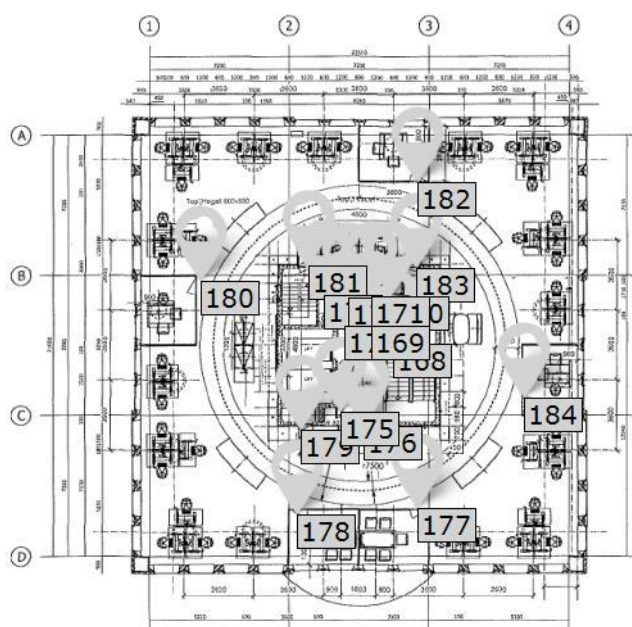
198		 	
Uit te voeren werkzaamheden	Ok		
Aanvullende opmerkingen	Scharnierschroef zat los aangedraaid		
			

199		 	
Uit te voeren werkzaamheden	Ok		

200		 	
Uit te voeren werkzaamheden	Ok		

201 	  
Uit te voeren werkzaamheden	Ok
202 	  
Uit te voeren werkzaamheden	Ok
203 	  
Uit te voeren werkzaamheden	Ok

6



5004_CAPMBA/D_LINEL

OMMME / An VERBODEN

Tekeningnr. 5004/5 indeling

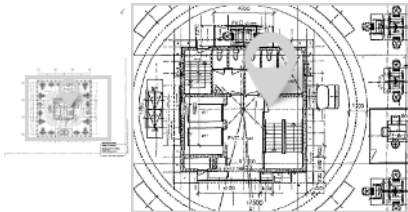
Schaal: 1:100

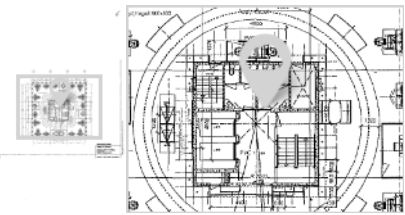
Datum: 6 december 2013

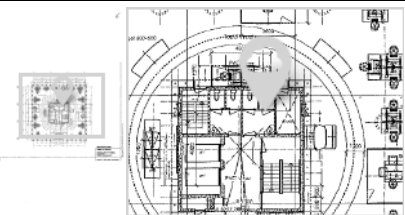
maten in het werk controleren

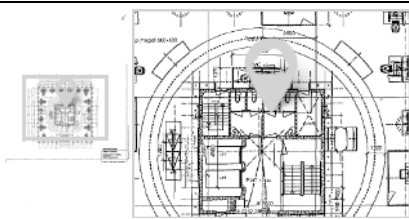
Formulieren/snags op tekening

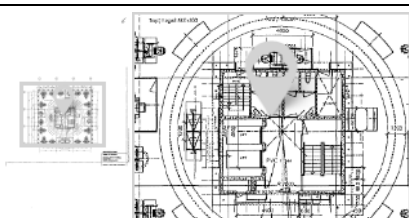
Groep	Formulieren/snags
Niet gegroepeerde formulieren/snags	168, 169, 170, 171, 172, 173, 174, 175, 176, 177, 178, 179, 180, 181, 182, 183, 184

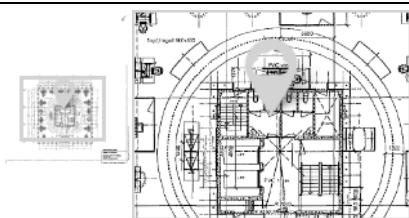
168			
Uit te voeren werkzaamheden	Ok		
Aanvullende opmerkingen	Deurstop gericht en vastgemaakt		
			

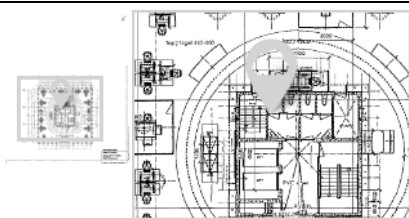
169		
Uit te voeren werkzaamheden	Ok	

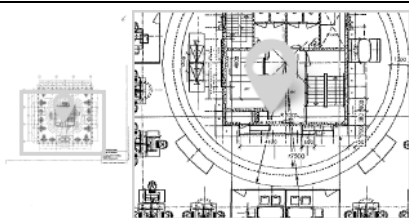
170		
Uit te voeren werkzaamheden	Ok	

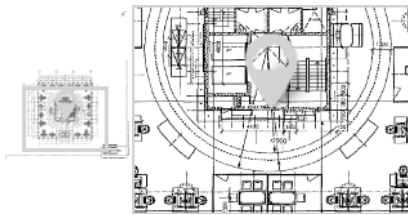
171			
Uit te voeren werkzaamheden	Ok		

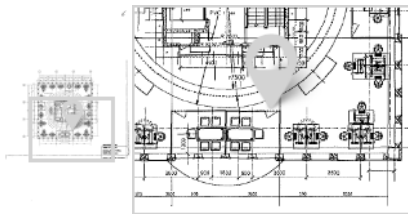
172			
Uit te voeren werkzaamheden	Ok		

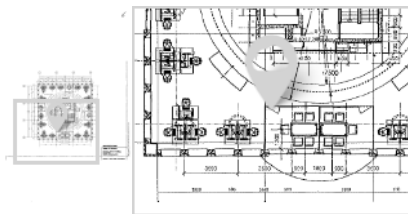
173			
Uit te voeren werkzaamheden	Ok		

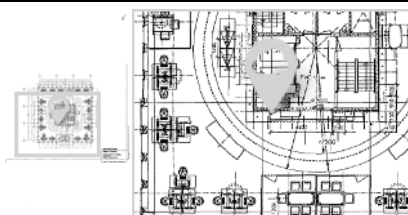
174			
Uit te voeren werkzaamheden	Ok		

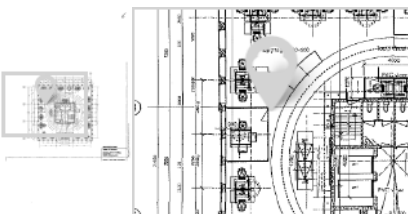
175			
Uit te voeren werkzaamheden	Ok		

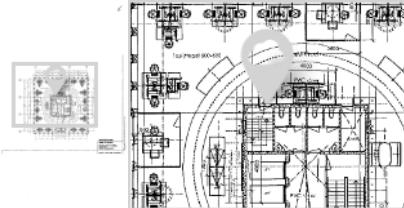
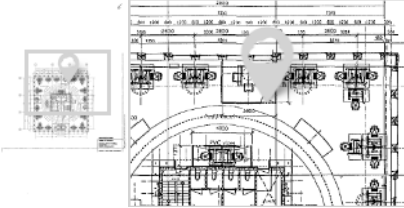
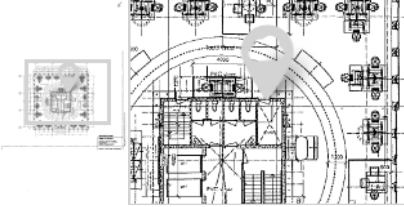
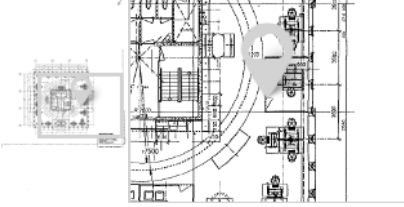
176			
Uit te voeren werkzaamheden	Ok		

177			
Uit te voeren werkzaamheden	Ok		
Aanvullende opmerkingen	Deurhendel zit los vastgedraaid		

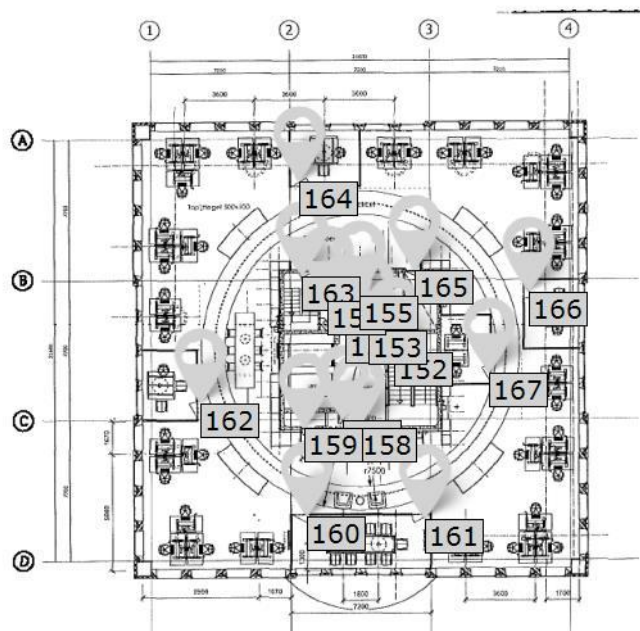
178			
Uit te voeren werkzaamheden	Ok		

179			
Uit te voeren werkzaamheden	Ok		

7



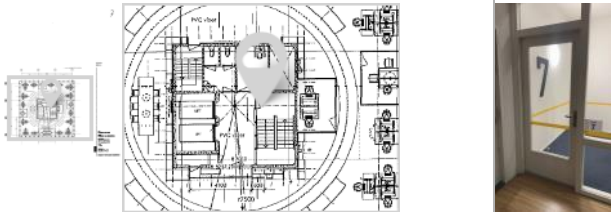
1:100
0,00 0,00 0,00
0,00 0,00 0,00
0,00 0,00 0,00

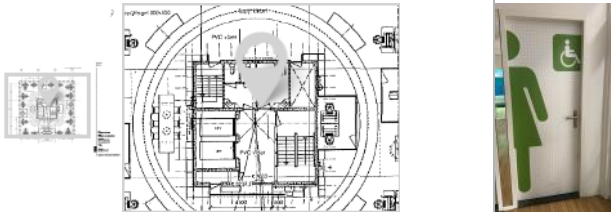
Unit
Capelle op den IJssel
08/04/15 / 7e VERDIEPING
omschrijving
NEUWE INDELING
27 augustus 2015
schaal
1:100
5007-01

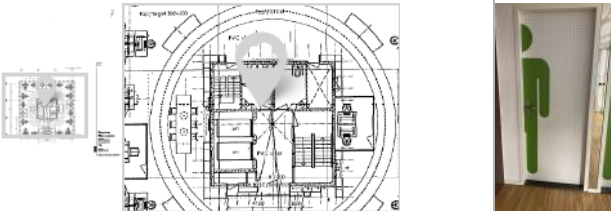
maten in het werk controleren

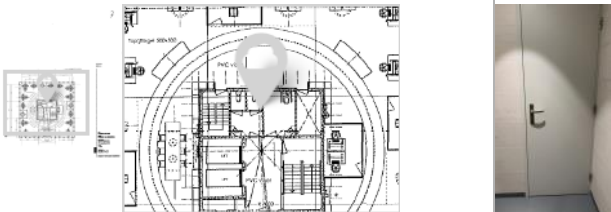
Formulieren/snags op tekening

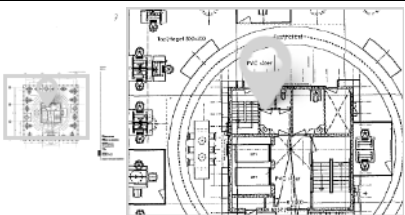
Groep	Formulieren/snags
Niet gegroepeerde formulieren/snags	152, 153, 154, 155, 156, 157, 158, 159, 160, 161, 162, 163, 164, 165, 166, 167

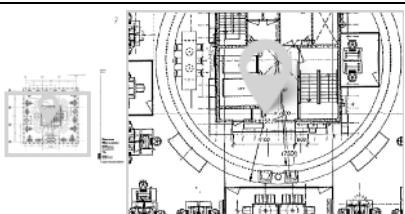
152 	
Uit te voeren werkzaamheden	Ok

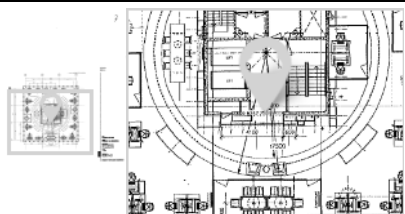
153 	
Uit te voeren werkzaamheden	Ok

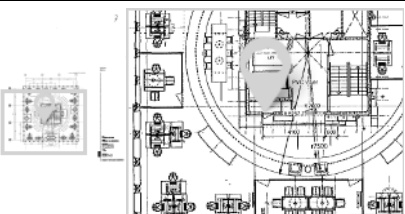
154 	
Uit te voeren werkzaamheden	Ok

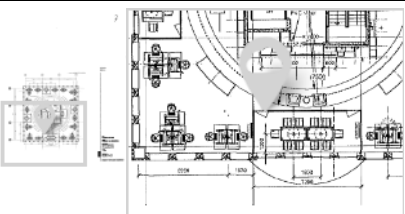
155 	
Uit te voeren werkzaamheden	Ok

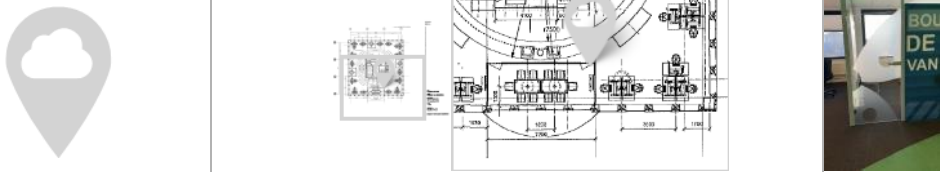
156		
Uit te voeren werkzaamheden	Ok	

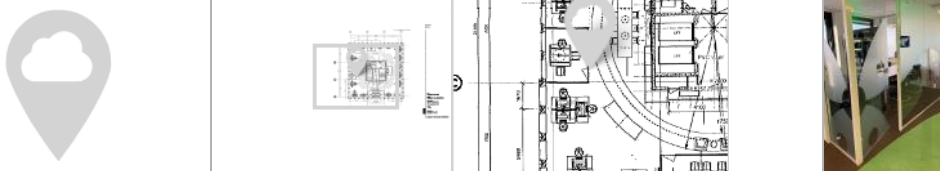
157		
Uit te voeren werkzaamheden	Ok	

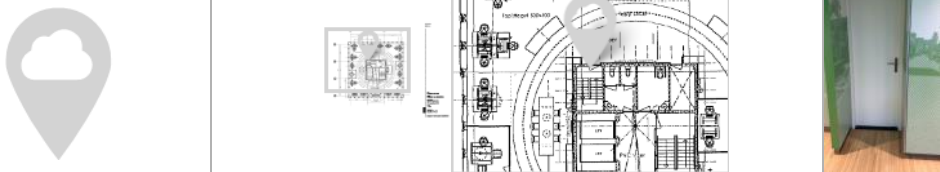
158		
Uit te voeren werkzaamheden	Ok	

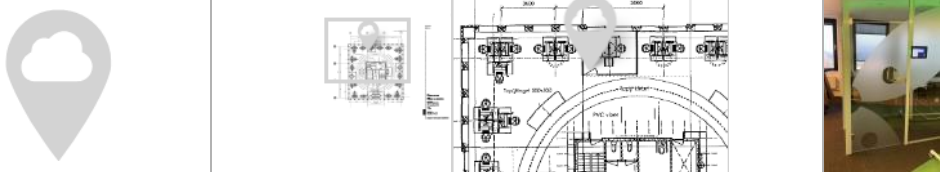
159		
Uit te voeren werkzaamheden	Ok	

160		
Uit te voeren werkzaamheden	Ok	

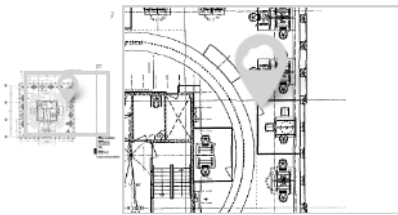
161		
Uit te voeren werkzaamheden	Ok	

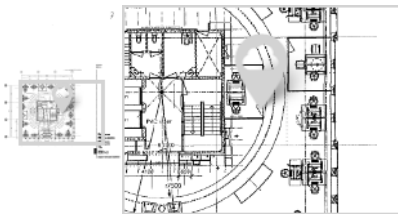
162		
Uit te voeren werkzaamheden	Ok	
Aanvullende opmerkingen	Deurhendel zit los vastgedraaid	

163		
Uit te voeren werkzaamheden	Ok	

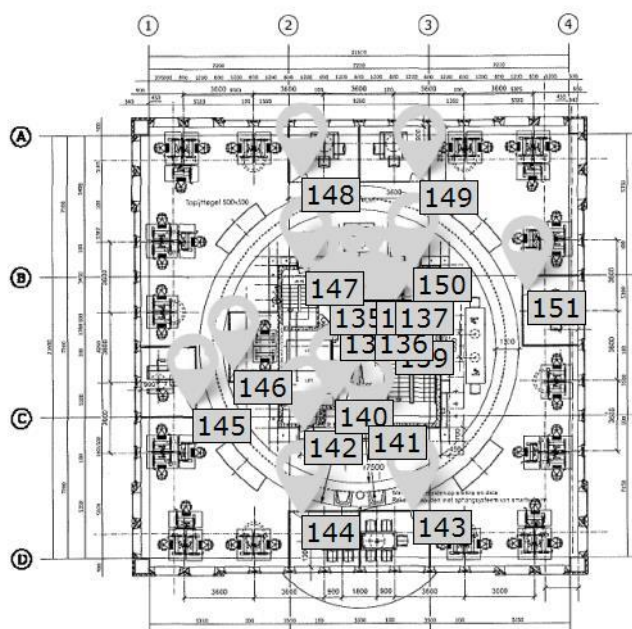
164		
Uit te voeren werkzaamheden	Ok	

165		
Uit te voeren werkzaamheden	Ok	

166 	 
Uit te voeren werkzaamheden	Ok

167 	 
Uit te voeren werkzaamheden	Ok

8



800L_CAPULE A/D US30L

OPENING / de VERDERING

Tekening: 500A/5 indeling

Schaal: 1:100

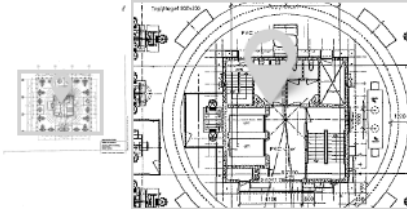
Datum: 7 mei 2014

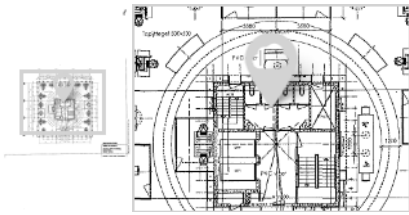
maten in het werk controleren

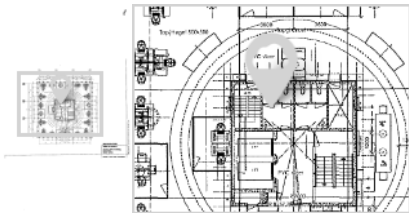
KUNEN

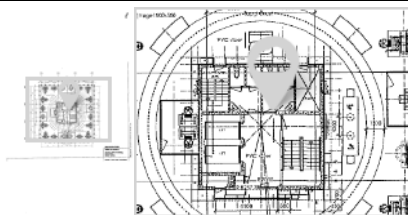
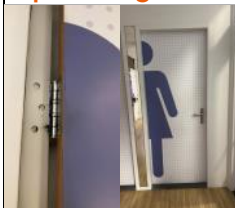
Formulieren/snags op tekening

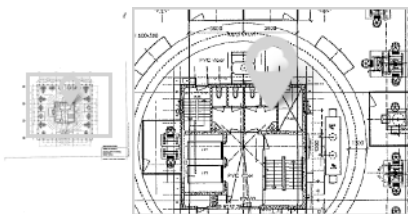
Groep	Formulieren/snags
Niet gegroepeerde formulieren/snags	133, 134, 135, 136, 137, 138, 139, 140, 141, 142, 143, 144, 145, 146, 147, 148, 149, 150, 151

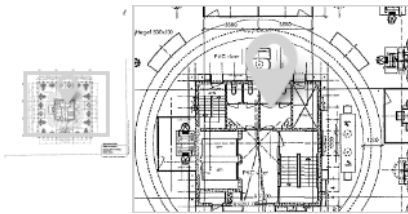
133			
Uit te voeren werkzaamheden		Deurhendel schroef ontbrak	
			

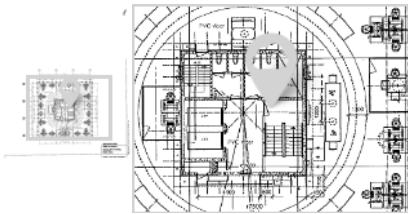
134			
Uit te voeren werkzaamheden	Ok		

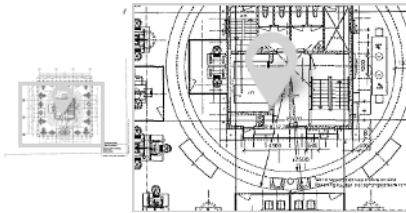
135			
Uit te voeren werkzaamheden	Ok		

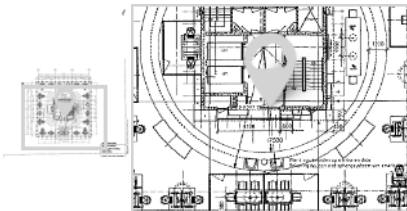
136 		
Uit te voeren werkzaamheden	Ok	
Aanvullende opmerkingen	Kogellagers ontbreken	
		

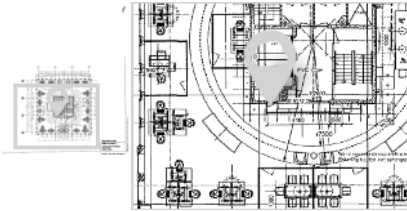
137		
Uit te voeren werkzaamheden	Ok	

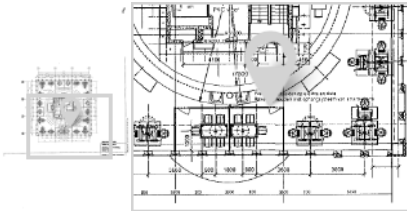
138		
Uit te voeren werkzaamheden	Ok	

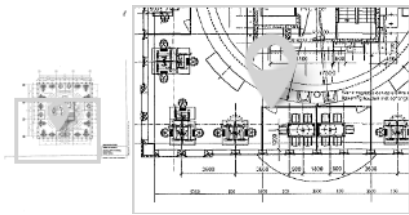
139		
Uit te voeren werkzaamheden	Ok	

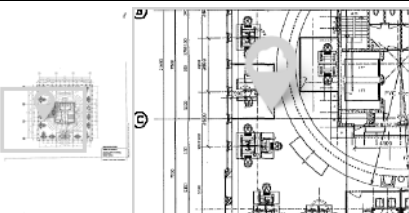
140			
Uit te voeren werkzaamheden	Ok		
Aanvullende opmerkingen	Kogellagers ontbreken		
			

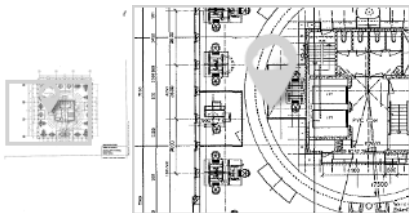
141			
Uit te voeren werkzaamheden	Ok		

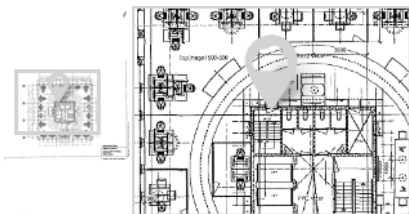
142			
Uit te voeren werkzaamheden	Ok		

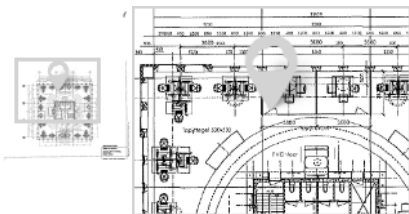
143			
Uit te voeren werkzaamheden	Ok		

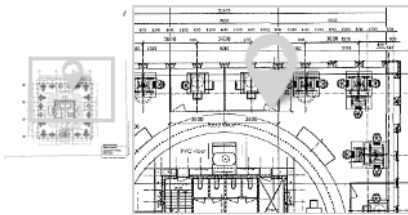
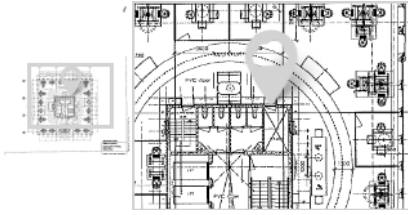
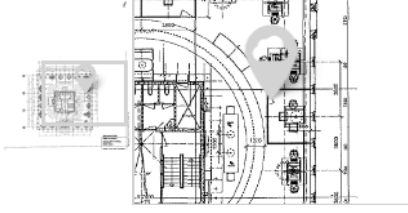
144			
Uit te voeren werkzaamheden	Ok		

145			
Uit te voeren werkzaamheden	Ok		

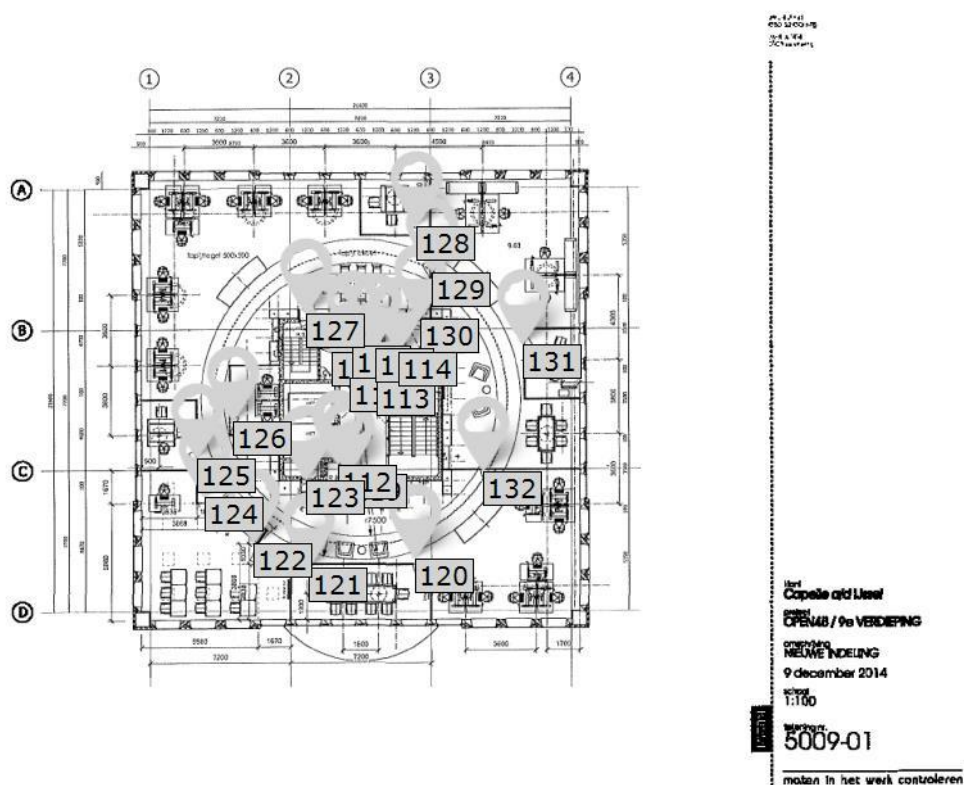
146			
Uit te voeren werkzaamheden	Ok		

147			
Uit te voeren werkzaamheden	Ok		

148			
Uit te voeren werkzaamheden	Ok		

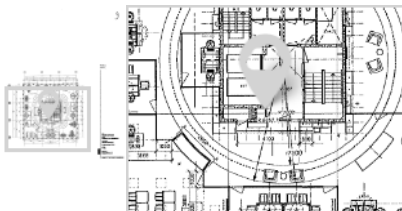
149 	 
Uit te voeren werkzaamheden	Ok
150 	 
Uit te voeren werkzaamheden	Ok
151 	 
Uit te voeren werkzaamheden	Ok

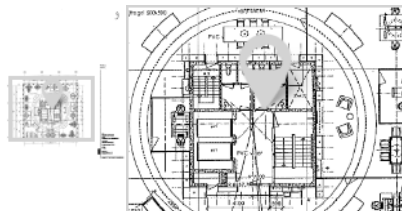
9

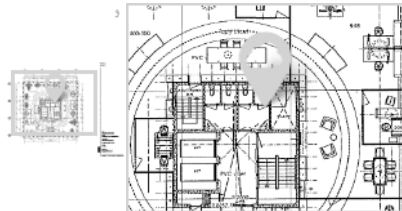


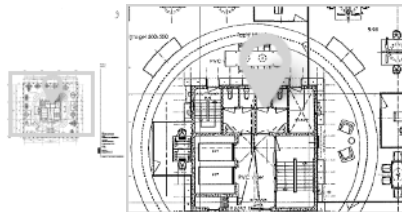
Formulieren/snags op tekening

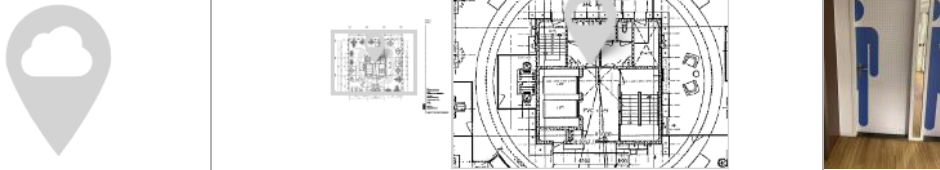
Groep	Formulieren/snags
Niet gegroepeerde formulieren/snags	112, 113, 114, 115, 116, 117, 118, 119, 120, 121, 122, 123, 124, 125, 126, 127, 128, 129, 130, 131, 132

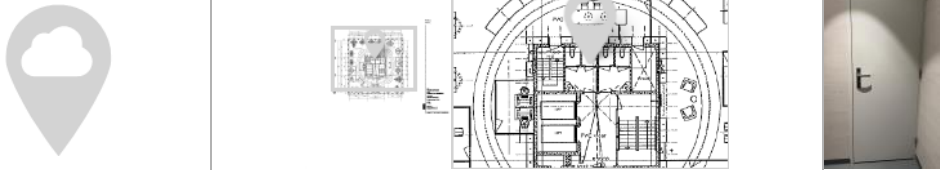
112 	 
Uit te voeren werkzaamheden	Ok

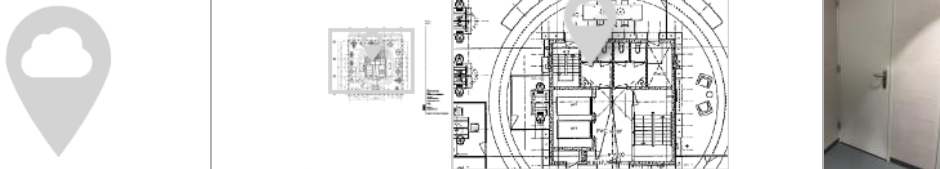
113 	 
Uit te voeren werkzaamheden	Ok

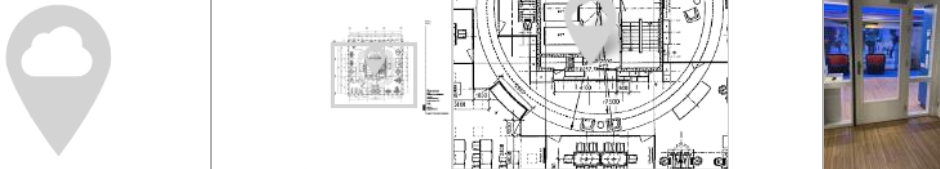
114 	 
Uit te voeren werkzaamheden	Ok

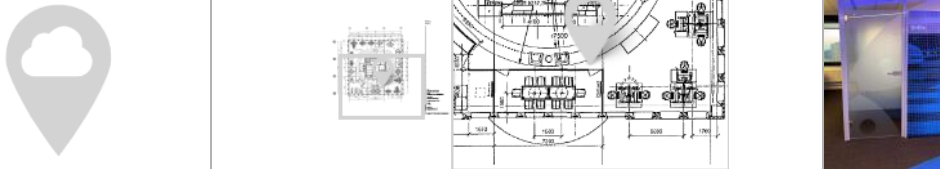
115 	 
Uit te voeren werkzaamheden	Ok

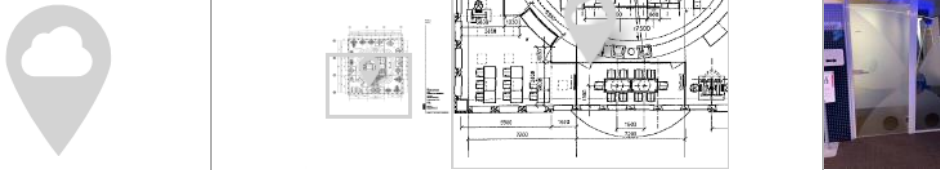
116	
Uit te voeren werkzaamheden	Ok

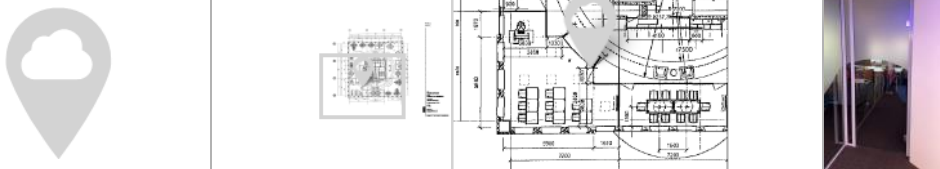
117	
Uit te voeren werkzaamheden	Ok

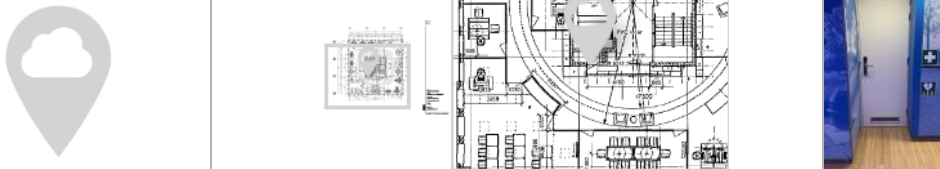
118	
Uit te voeren werkzaamheden	Ok

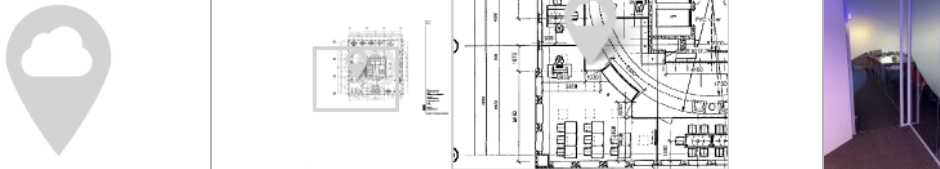
119	
Uit te voeren werkzaamheden	Ok

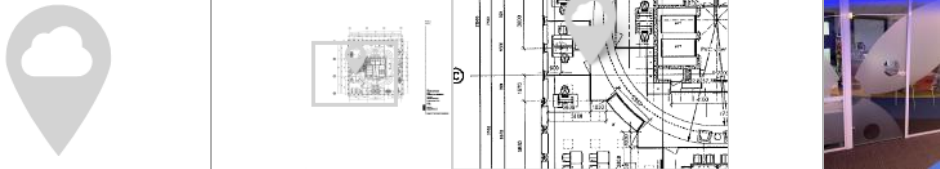
120	
Uit te voeren werkzaamheden	Ok

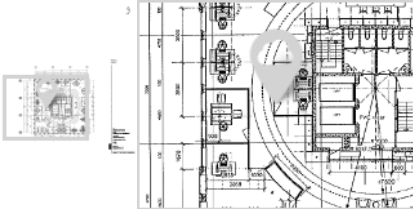
121	
Uit te voeren werkzaamheden	Ok

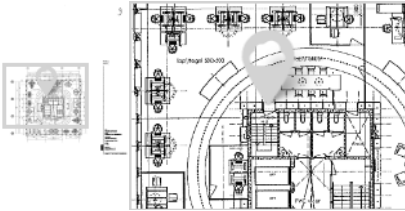
122	
Uit te voeren werkzaamheden	Ok

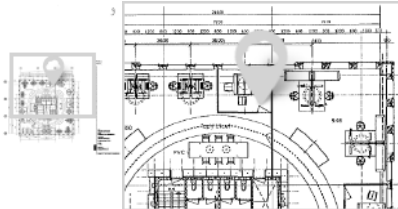
123	
Uit te voeren werkzaamheden	Ok

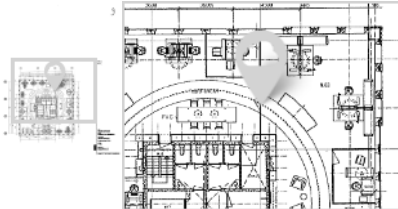
124	
Uit te voeren werkzaamheden	Ok

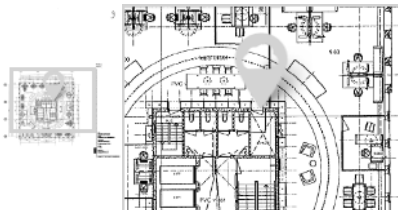
125	
Uit te voeren werkzaamheden	Ok

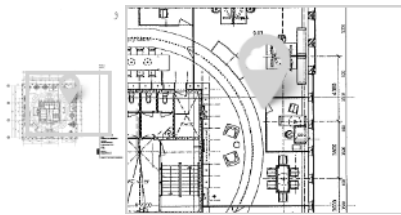
126			
Uit te voeren werkzaamheden	Ok		

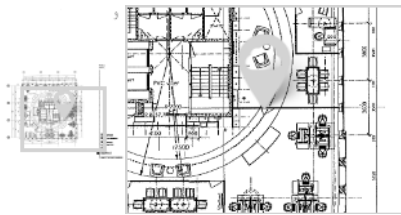
127			
Uit te voeren werkzaamheden	Ok		

128			
Uit te voeren werkzaamheden	Ok		

129			
Uit te voeren werkzaamheden	Ok		

130			
Uit te voeren werkzaamheden	Ok		

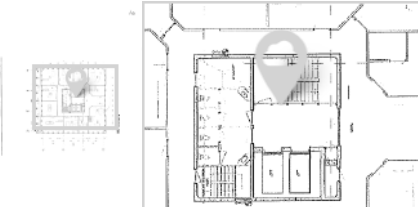
131 	 
Uit te voeren werkzaamheden	Ok

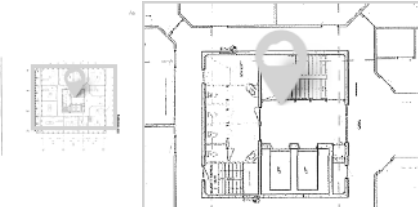
132 	 
Uit te voeren werkzaamheden	Ok

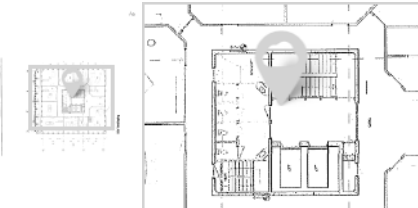


Formulieren/snags op tekening

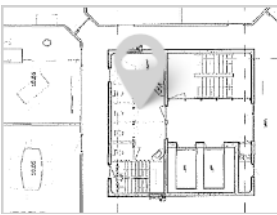
Groep	Formulieren/snags
Niet gegroepeerde formulieren/snags	86, 87, 88, 89, 90, 91, 92, 93, 94, 95, 96, 97, 98, 99, 100, 101, 102, 103, 104, 105, 106, 107, 108, 109, 110, 111

86		
Uit te voeren werkzaamheden	Ok	

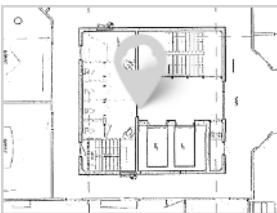
87		
		

88		
Uit te voeren werkzaamheden	Ok	

89		
Uit te voeren werkzaamheden	Ok	

90 	  
Uit te voeren werkzaamheden	Ok

91 	  
Aanvullende opmerkingen	Ok

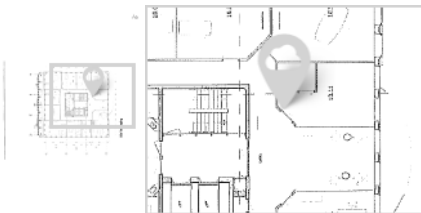
92 	  
Uit te voeren werkzaamheden	Ok

93 	  
Uit te voeren werkzaamheden	Ok

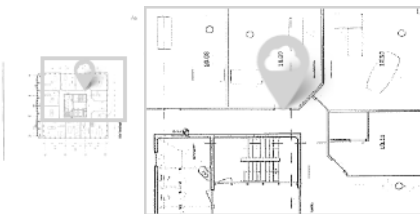
102			
Aanvullende opmerkingen	Tochtrubber deurpost		
			

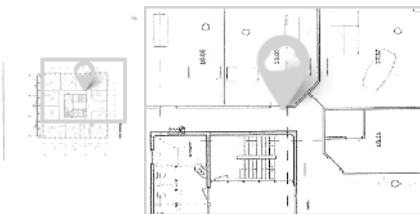
103			
Uit te voeren werkzaamheden	Ok		

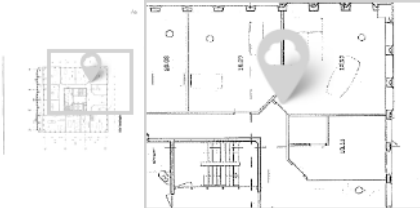
104			
Uit te voeren werkzaamheden	Ok		

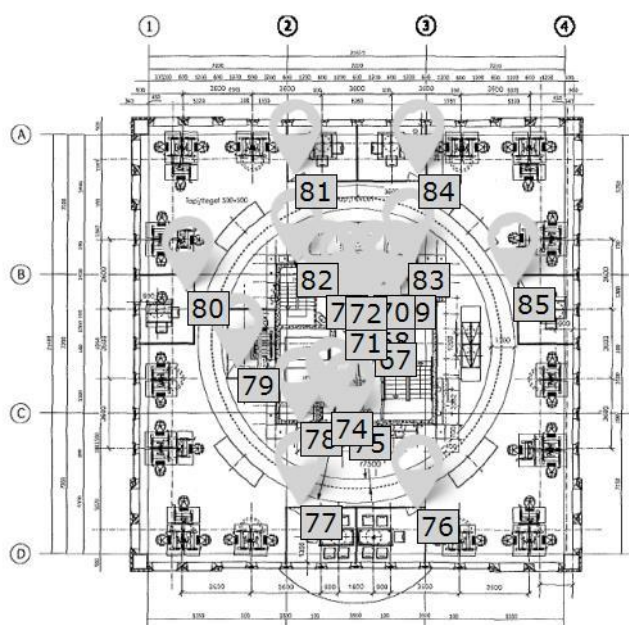
105			
Uit te voeren werkzaamheden	Ok		

106			
Uit te voeren werkzaamheden	Ok		

107			
Uit te voeren werkzaamheden	Ok		

108			
Uit te voeren werkzaamheden	Ok		

109 	 
Uit te voeren werkzaamheden	Ok
110 	 
Uit te voeren werkzaamheden	Deurtochtstrip afgekort en terug geplaatst zat er een knik in
 	
111 	 
Aanvullende opmerkingen	Nieuwe valdorpel geplaatst

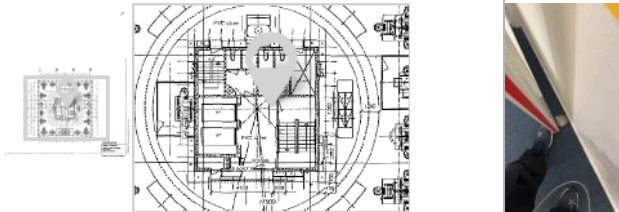


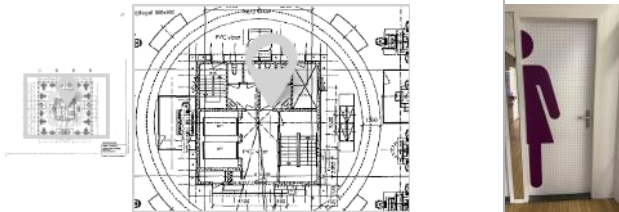

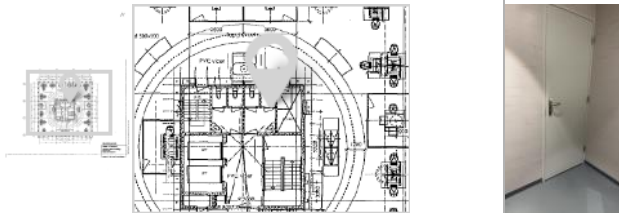
maten in het werk controleren

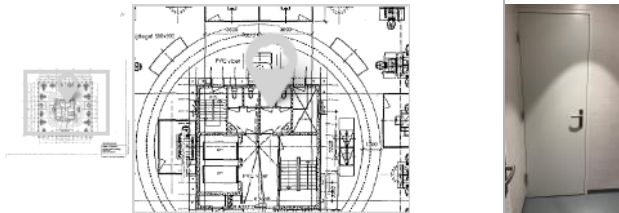
Formulieren/snags op tekening

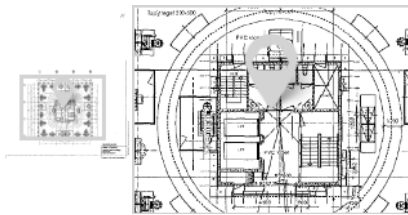
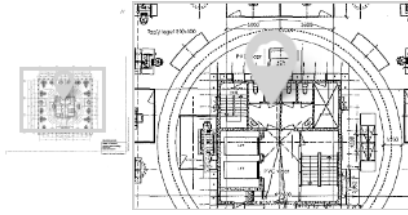
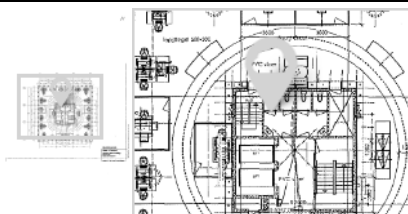
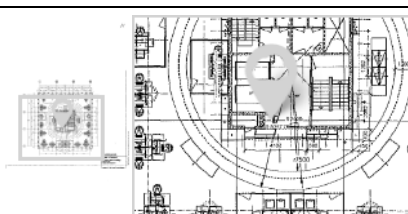
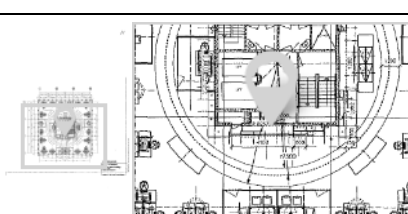
Groep	Formulieren/snags
Niet gegroepeerde formulieren/snags	67, 68, 69, 70, 71, 72, 73, 74, 75, 76, 77, 78, 79, 80, 81, 82, 83, 84, 85

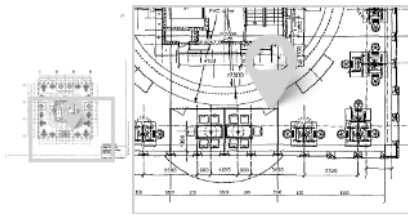
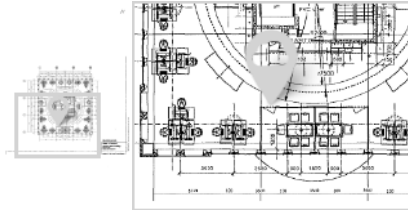
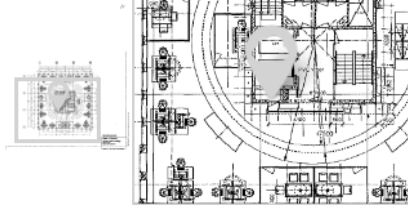
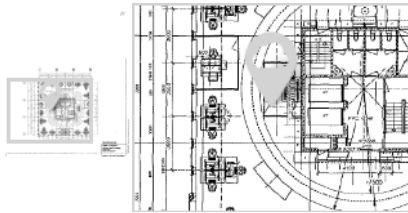
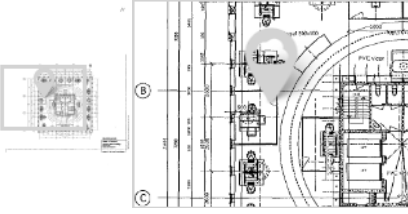
67 	
Uit te voeren werkzaamheden	Schildpad los verdraaid
	

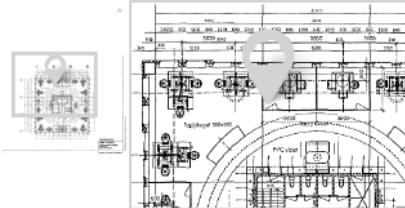
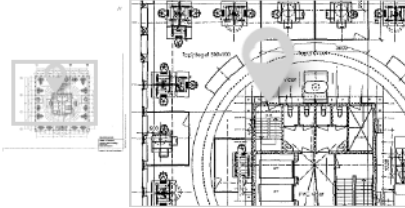
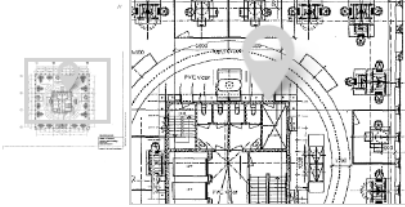
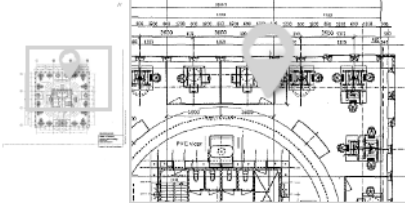
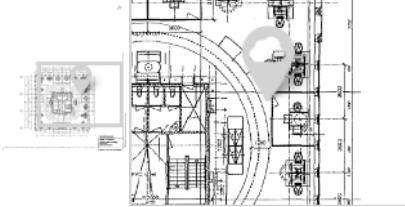
68 	
Uit te voeren werkzaamheden	Ok

69 	
Uit te voeren werkzaamheden	Ok

70 	
Uit te voeren werkzaamheden	Ok

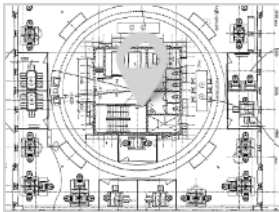
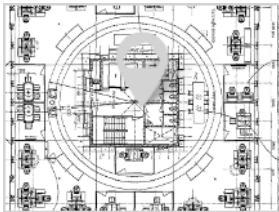
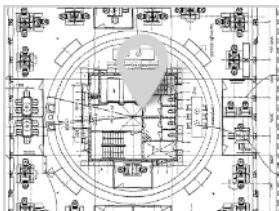
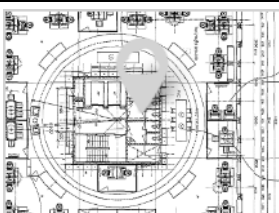
71 	 
Uit te voeren werkzaamheden	Ok
72 	 
Uit te voeren werkzaamheden	Ok
73 	 
Uit te voeren werkzaamheden	Ok
74 	 
Uit te voeren werkzaamheden	Ok
75 	 
Uit te voeren werkzaamheden	Ok

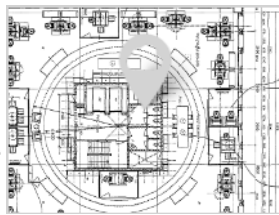
76 	 
Uit te voeren werkzaamheden	Deurhendel zit los aangedraaid
77 	 
Uit te voeren werkzaamheden	Deurhendel zit los aangedraaid
78 	 
Uit te voeren werkzaamheden	Ok
79 	 
Uit te voeren werkzaamheden	Deurhendel zit los aangedraaid
80 	 
Uit te voeren werkzaamheden	Deurhendel zit los aangedraaid

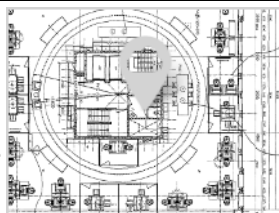
81 		
Uit te voeren werkzaamheden	Deurhendel zit los aangedraaid	
82 		
Uit te voeren werkzaamheden	Ok	
83 		
Uit te voeren werkzaamheden	Ok	
84 		
Uit te voeren werkzaamheden	Deurhendel zit los aangedraaid	
85 		
Uit te voeren werkzaamheden	Ok	

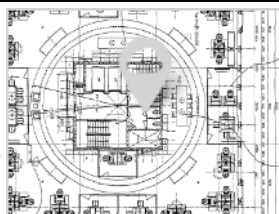
Formulieren/snags op tekening

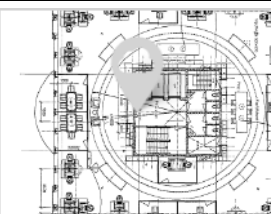
Groep	Formulieren/snags
Niet gegroepeerde formulieren/snags	47, 48, 49, 50, 51, 52, 53, 54, 55, 56, 57, 58, 59, 60, 61, 62, 63, 64, 65, 66

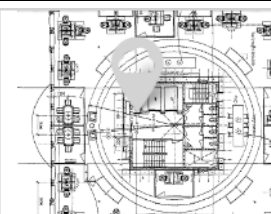
47 	  
Uit te voeren werkzaamheden	Ok
48 	  
Uit te voeren werkzaamheden	Ok
49 	  
Uit te voeren werkzaamheden	Ok
50 	  
Uit te voeren werkzaamheden	Ok

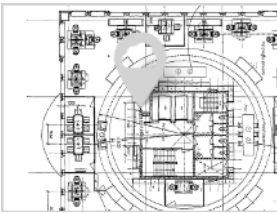
51 	  
Uit te voeren werkzaamheden	Ok

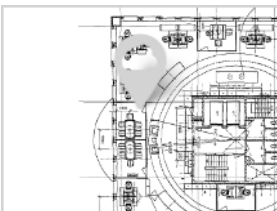
52 	  
Uit te voeren werkzaamheden	Ok

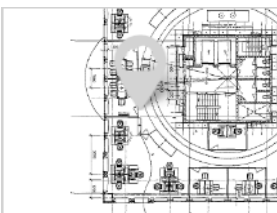
53 	  
Uit te voeren werkzaamheden	Ok

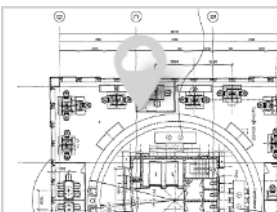
54 	  
Uit te voeren werkzaamheden	Ok

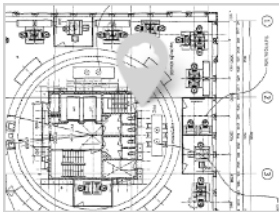
55 	  
--	---

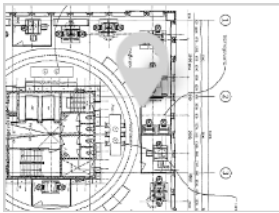
56 	  
Uit te voeren werkzaamheden	Ok

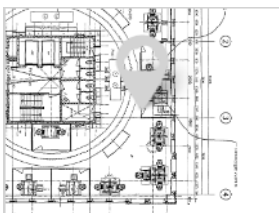
57 	  
Uit te voeren werkzaamheden	Deurhendel zat los vastgedraaid
	

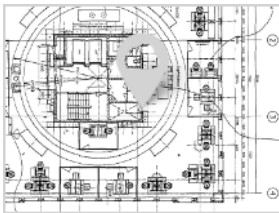
58 	  
Uit te voeren werkzaamheden	Ok

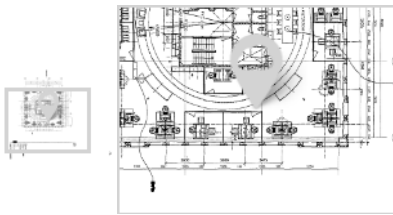
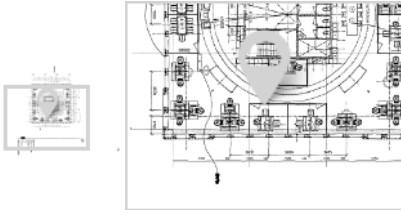
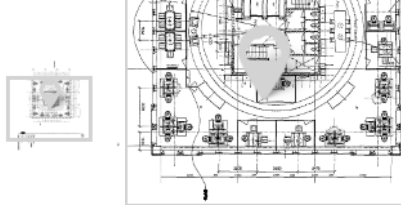
59 	  
Uit te voeren werkzaamheden	Deurhendel zat los aangedraaid
	

60 	  
Uit te voeren werkzaamheden	Ok

61 	  
Uit te voeren werkzaamheden	Deurhendel zit los aangedraaid
	

62 	  
Uit te voeren werkzaamheden	Ok

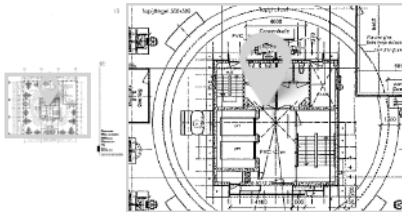
63 	  
Uit te voeren werkzaamheden	Ok

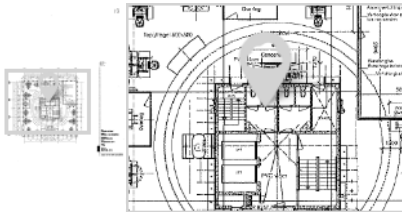
64 	 
Uit te voeren werkzaamheden	Ok
65 	 
Uit te voeren werkzaamheden	Ok
66 	 
Uit te voeren werkzaamheden	Ok

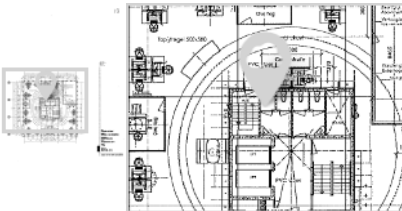


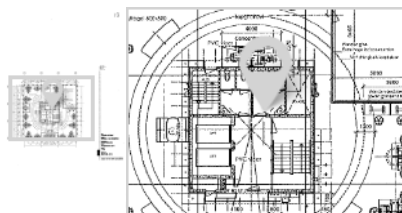
Formulieren/snags op tekening

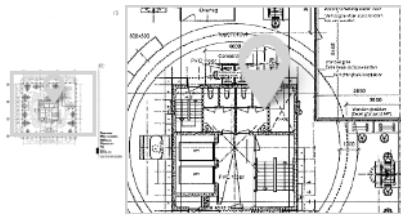
Groep	Formulieren/snags
Niet gegroepeerde formulieren/snags	29, 30, 31, 32, 33, 34, 35, 36, 37, 38, 39, 40, 41, 42, 43, 44, 45, 46

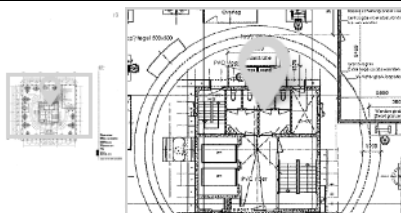
29 	 
Uit te voeren werkzaamheden	Ok

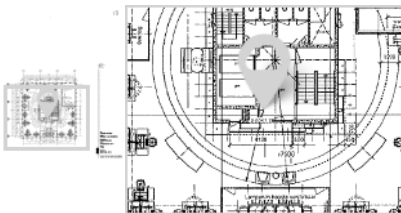
30 	 
Uit te voeren werkzaamheden	Ok

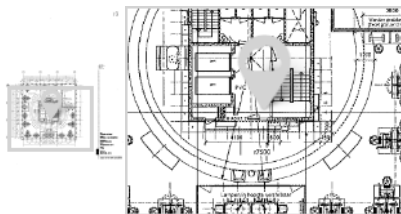
31 	 
Uit te voeren werkzaamheden	Ok

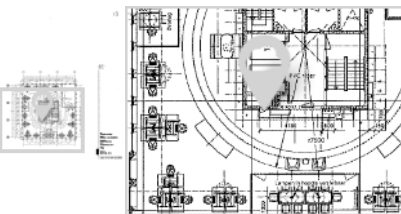
32 	 
Uit te voeren werkzaamheden	Ok

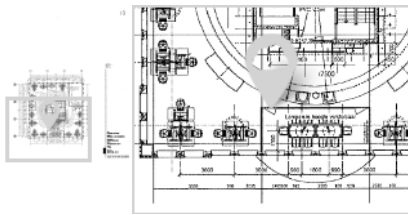
33 	 
Uit te voeren werkzaamheden	Ok

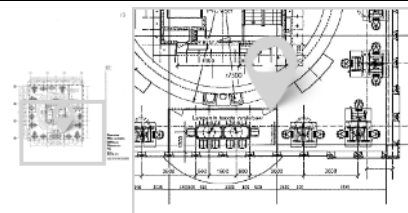
34 	 
Uit te voeren werkzaamheden	Ok

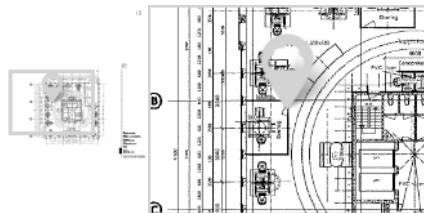
35 	 
Uit te voeren werkzaamheden	Ok

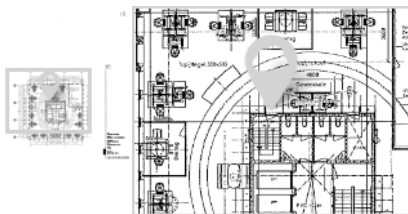
36 	 
Uit te voeren werkzaamheden	Ok

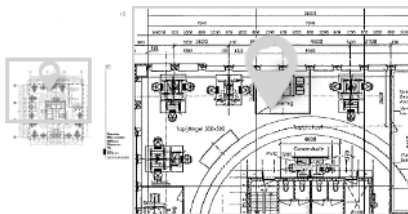
37 	 
Uit te voeren werkzaamheden	Ok

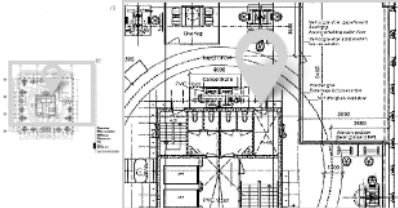
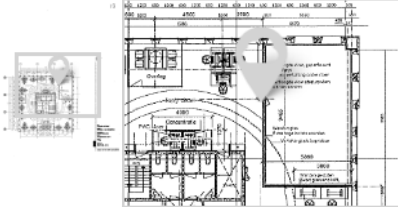
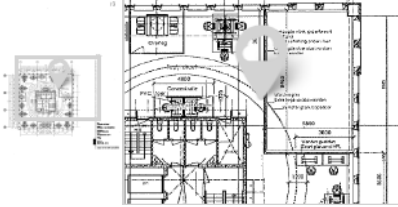
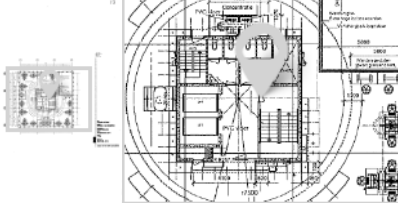
38 	 
Uit te voeren werkzaamheden	Ok

39 	 
Uit te voeren werkzaamheden	Ok

40 	 
Uit te voeren werkzaamheden	Ok

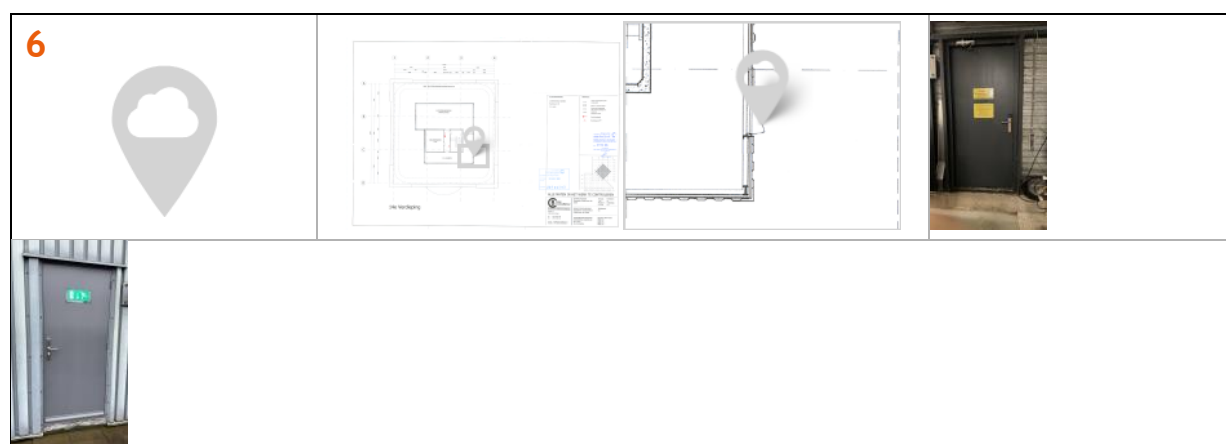
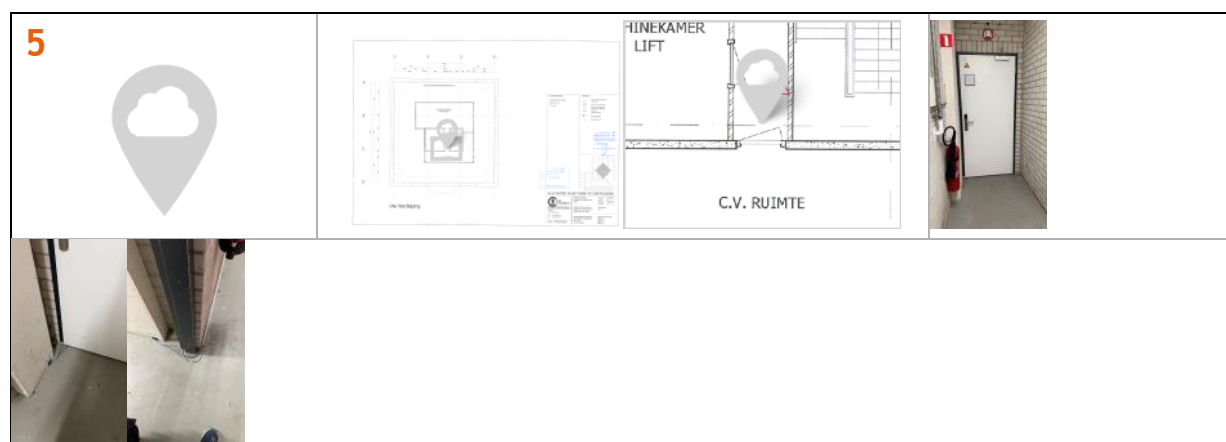
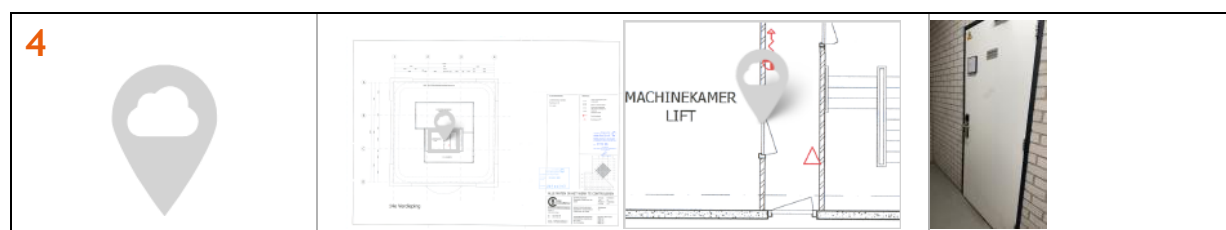
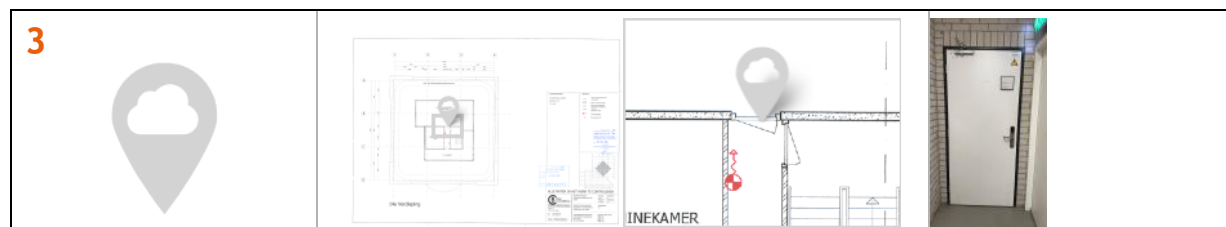
41 	 
Uit te voeren werkzaamheden	Ok

42 	 
Uit te voeren werkzaamheden	Ok

43 	 
Uit te voeren werkzaamheden	Ok
44 	 
Uit te voeren werkzaamheden	Ok
45 	 
Uit te voeren werkzaamheden	Ok
46 	 
Uit te voeren werkzaamheden	Ok

Formulieren/snags op tekening

Groep	Formulieren/snags
Niet gegroepeerde formulieren/snags	3, 4, 5, 6, 9



9

