


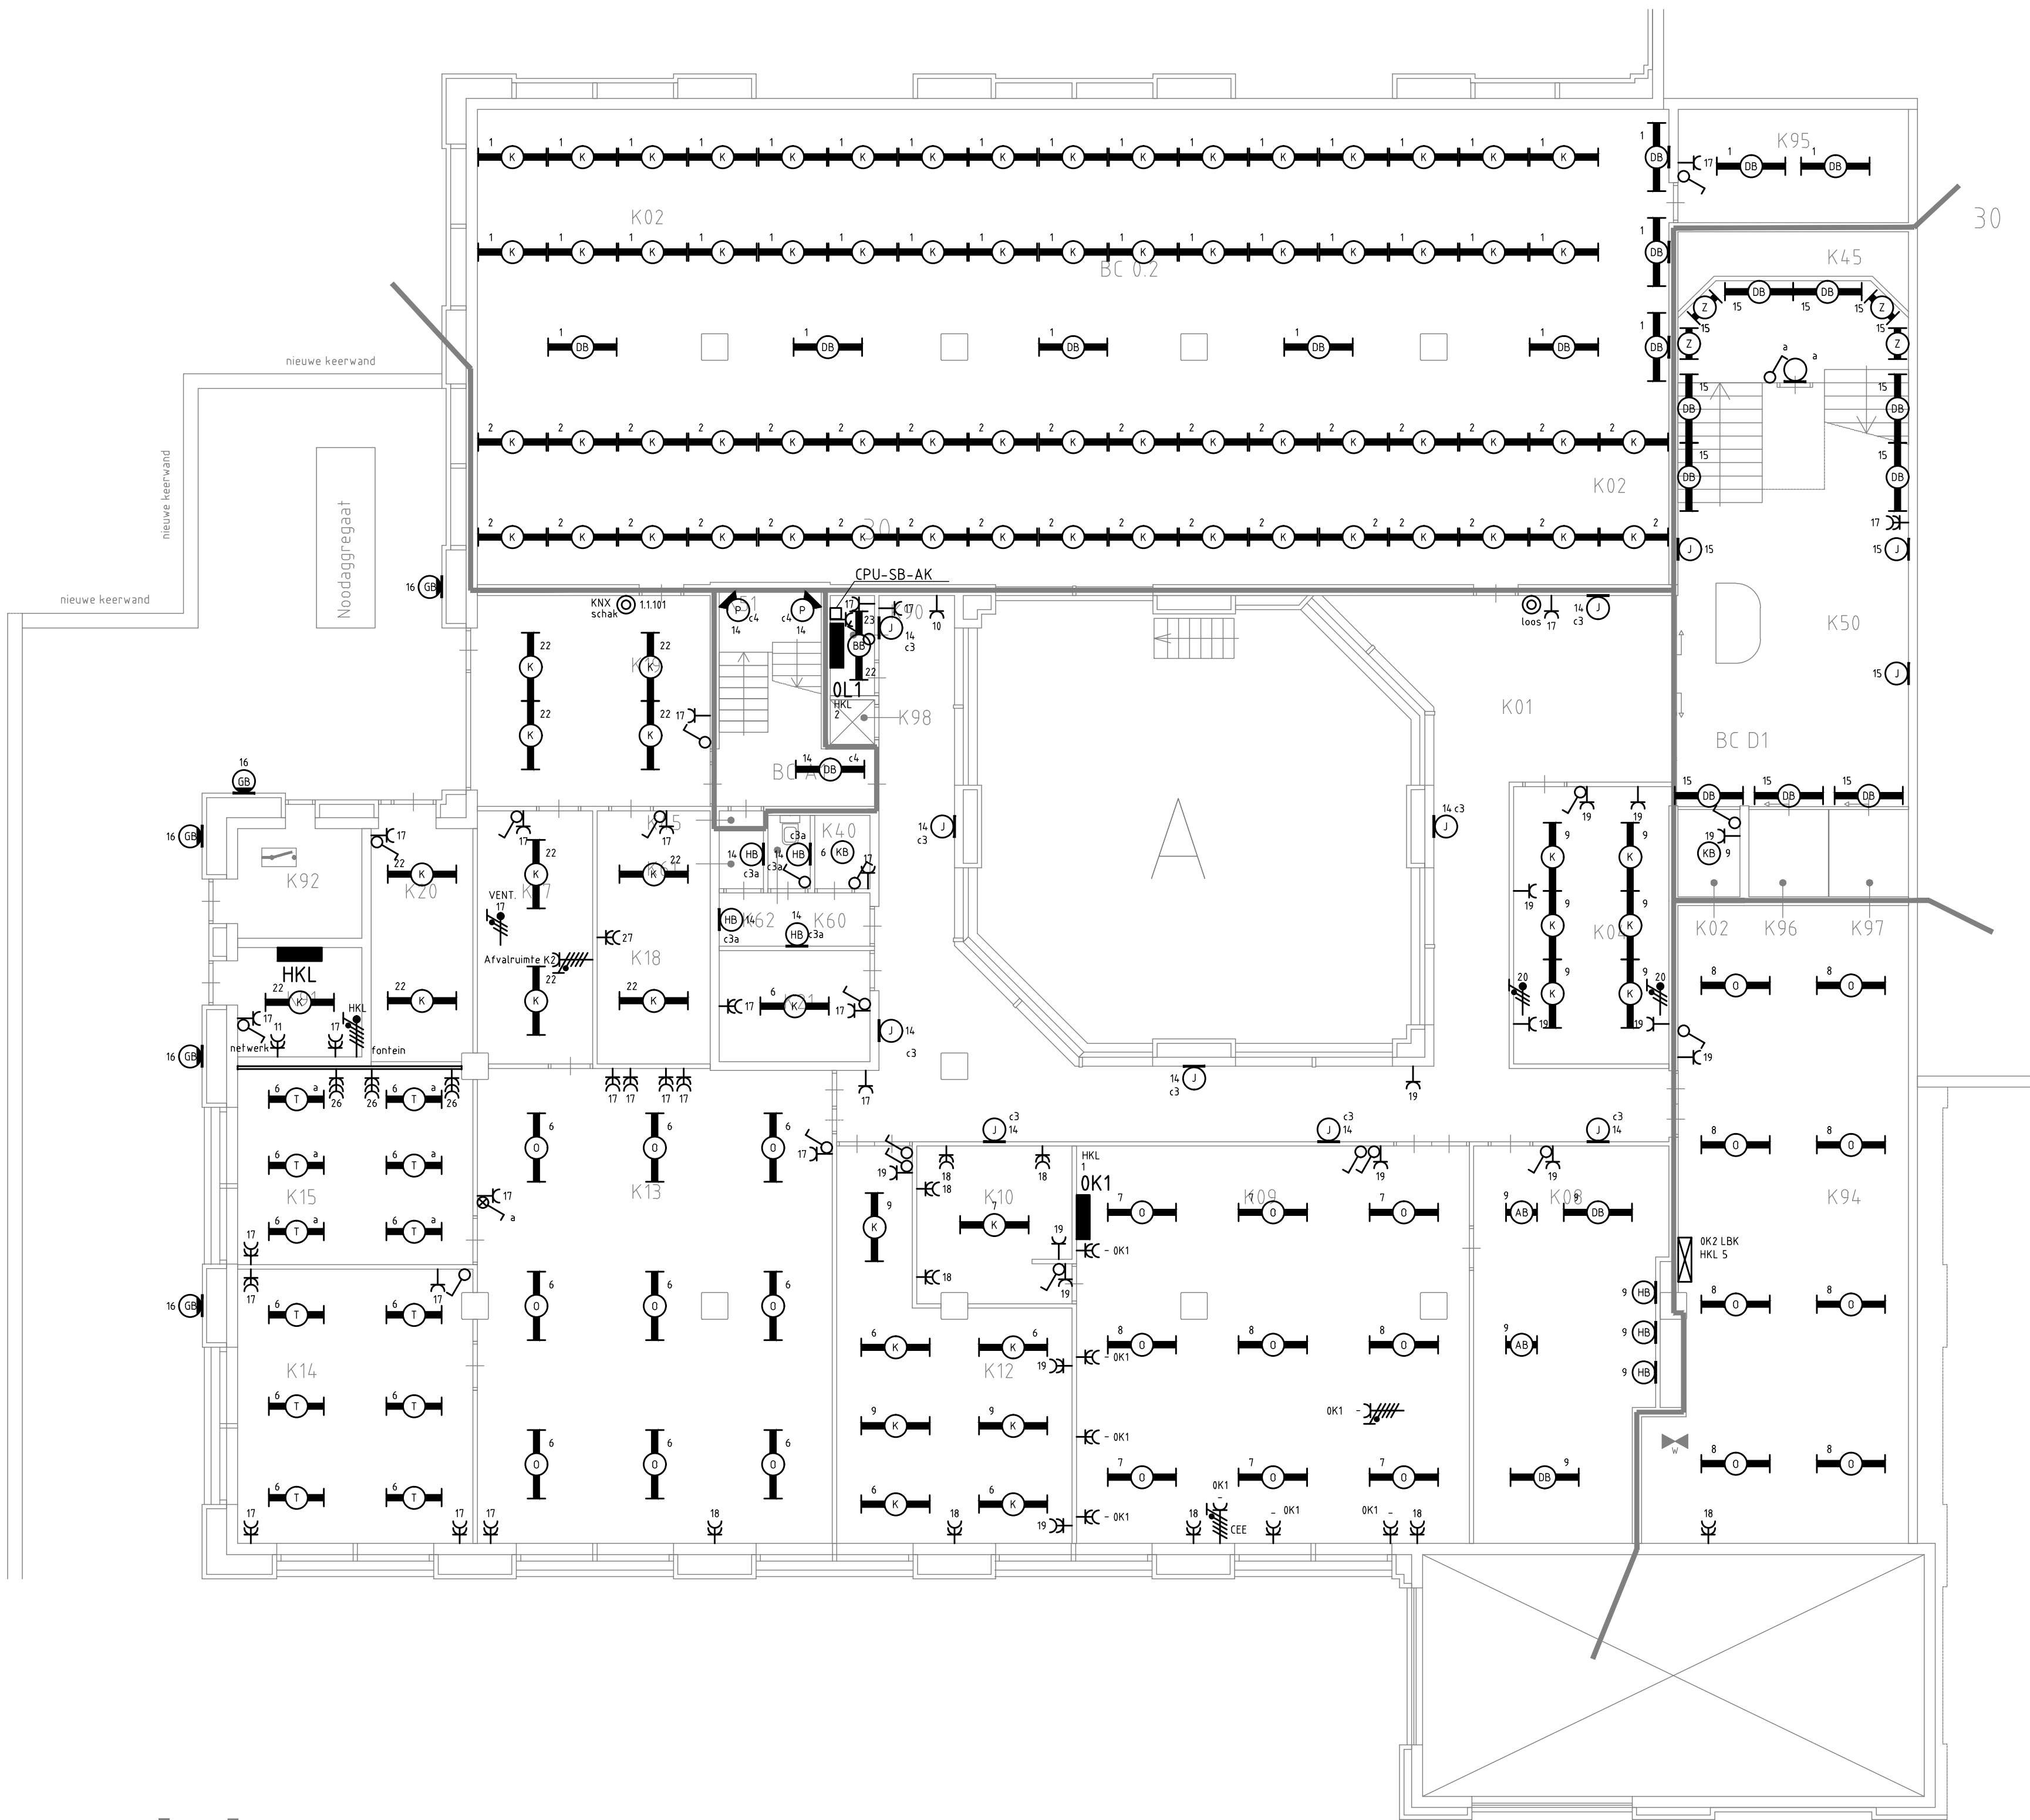

Kelder

REVISIE

Wijz.	Datum	Get.	Omschrijving	Revisie	
B	02-12-2016	P.T.			
Project : Stadhuis Hoon				Onderdeel : LICHT-/KRACHTINSTALLATIE	
Adres : Nieuwe Steen 1				Onderdeel : KELDER BOUWDEEL A	
Plaats : Hoon				Opdr.gever: Gemeente Hoon	Proj.nr. : 41140247
				Adres : Nieuwe Steen 1	Schaal : 1:100
				Plaats : Hoon	Form. : A1
				Uitv. : GdV	Fase
				Proj.idr. : M.W.	R E-200A
				Wvb. : M.W.	
Braken 15 1713 GC OBDAM tel. 0226-451370 fax 0226-453380				Datum : 12-03-2015	
Website: www.klaver-groep.nl / email: info@klaver-groep.nl				Pad : ...E-050+E-100.dwg	