


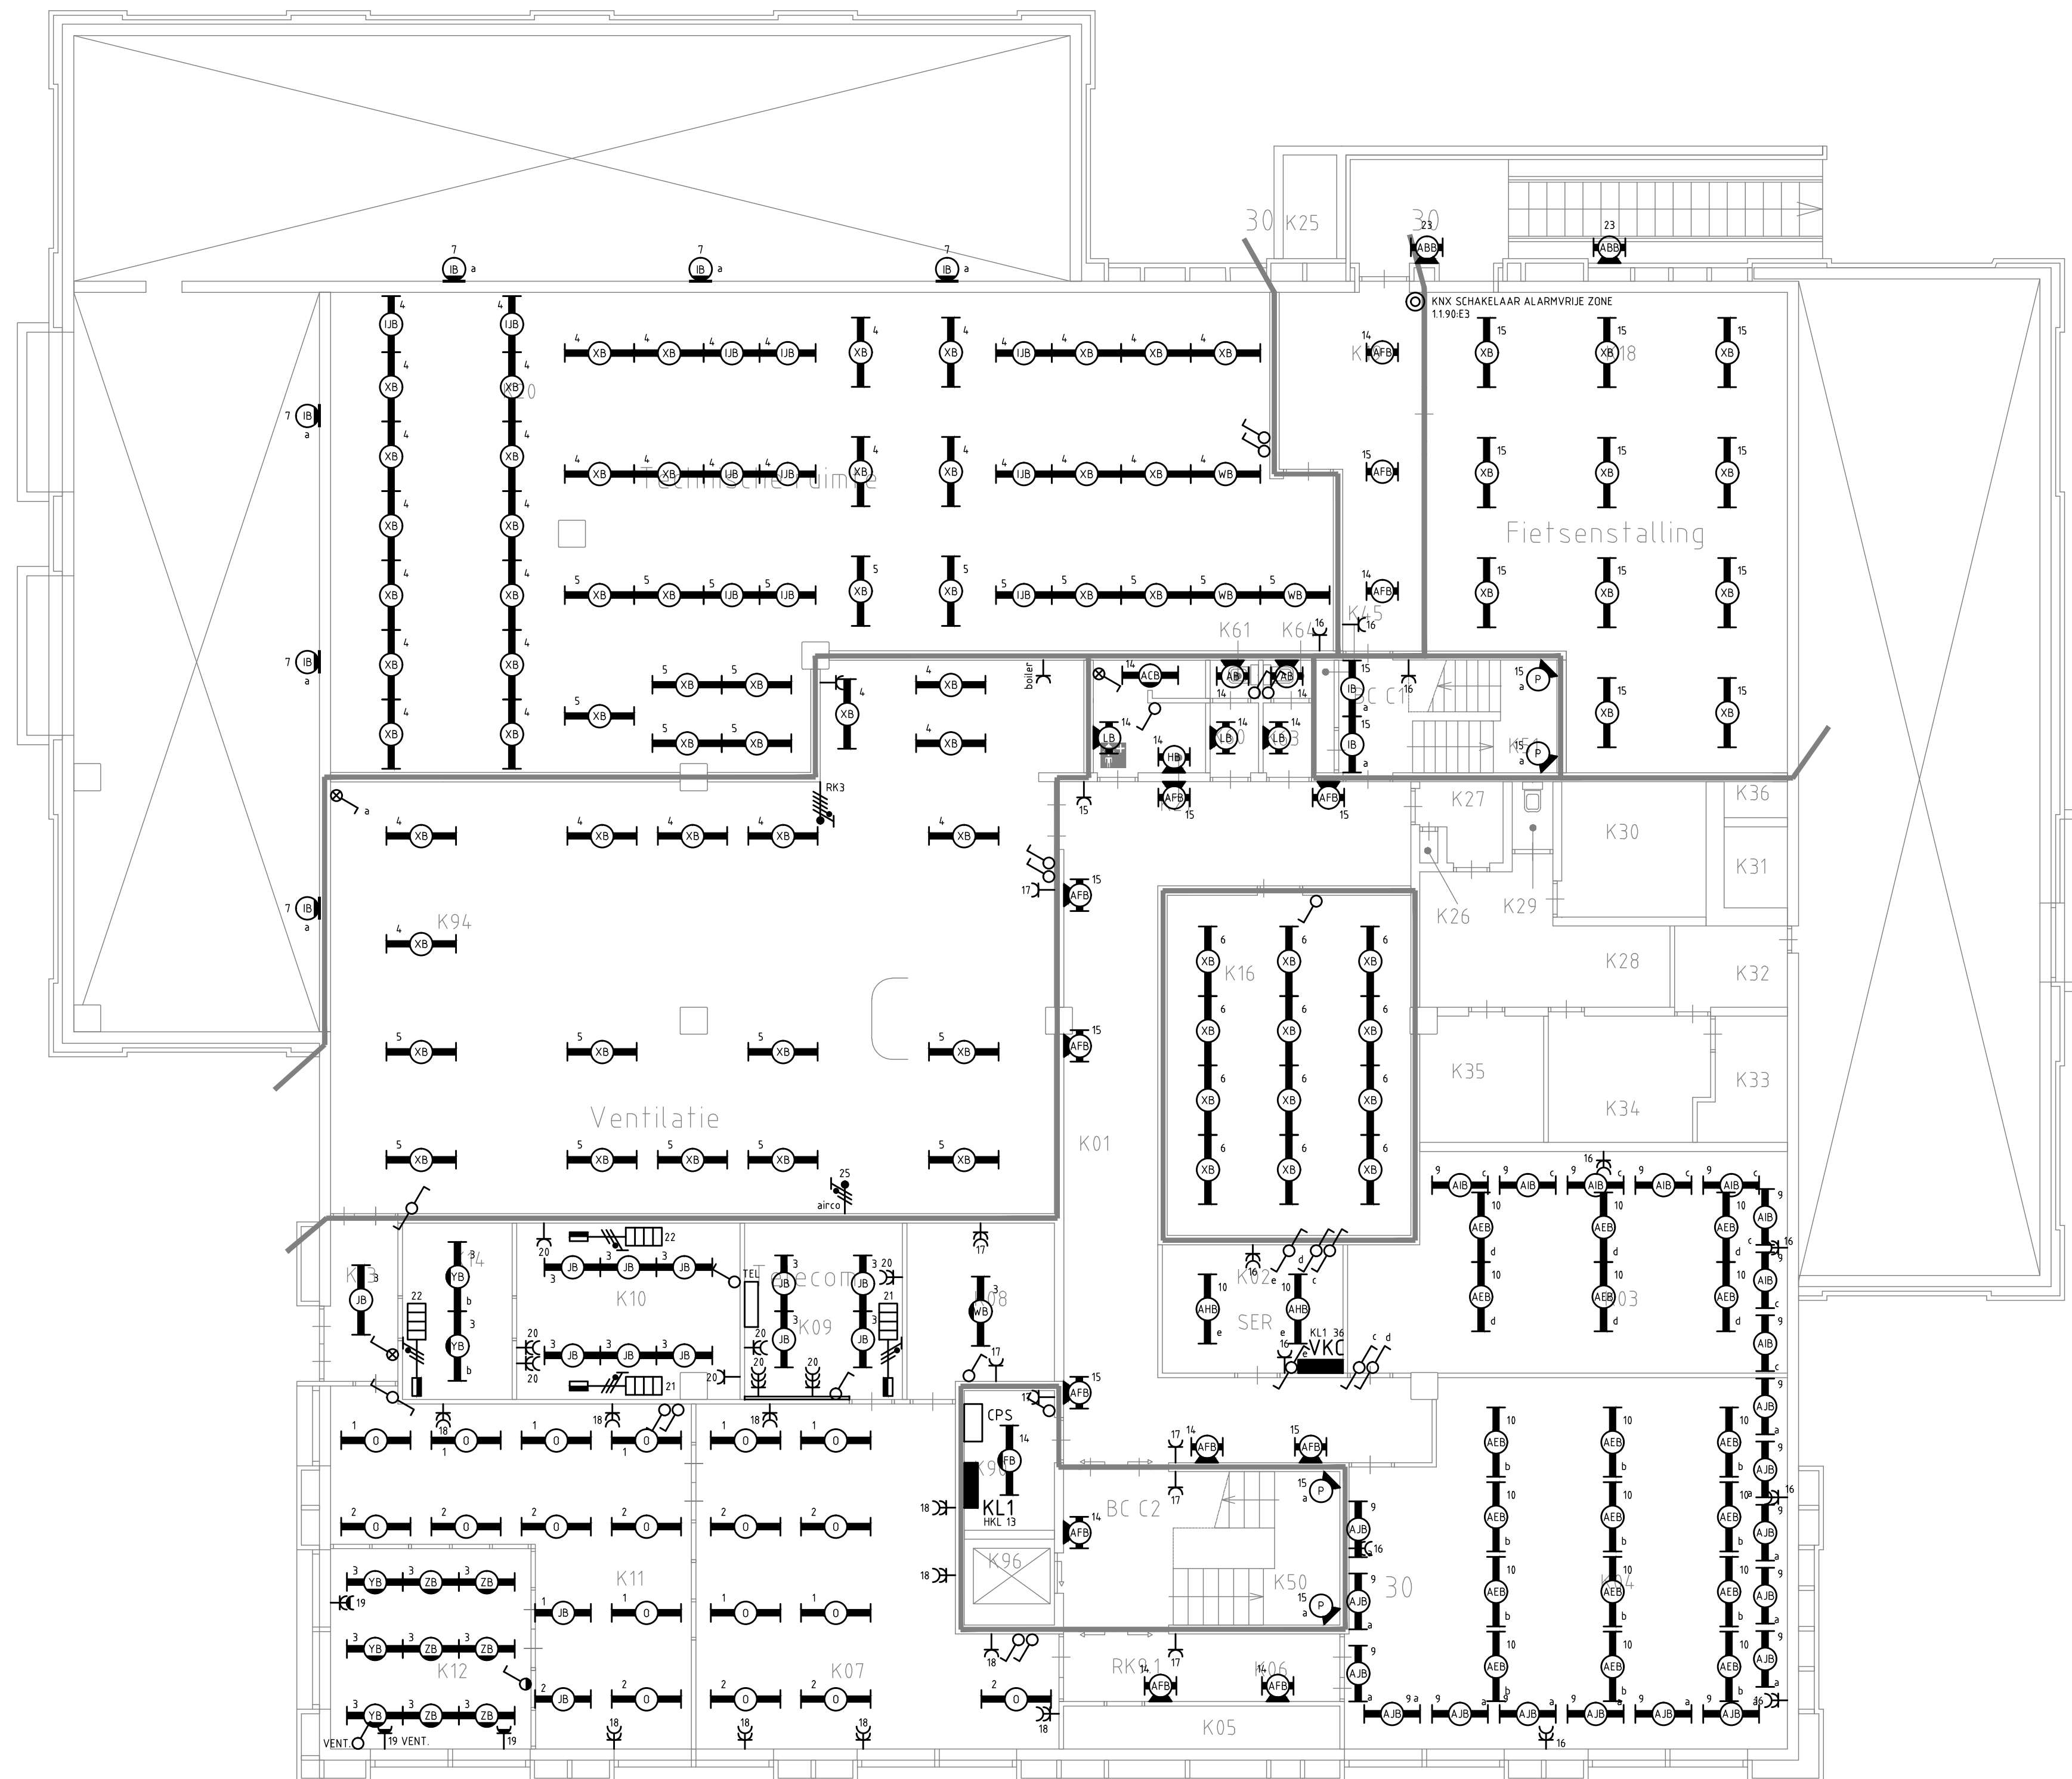

REVISIE

B		02-12-2016		P.T.	Revisie		
Wijz.		Datum		Get.	Omschrijving		
Project : Stadhuis Hoor				Onderdeel : LICHT-/KRACHTINSTALLATIE			
Adres : Nieuwe Steen 1				Onderdeel : Kelder BOUWDEEL C			
Plaats : Hoor				Opdr.gever: Gemeente Hoor		Proj.nr. : 41140247	
 KLAVER TECHNISCH BEDRIJF BV				Adres : Nieuwe Steen 1		Schaal : 1:100	
				Plaats : Hoor		Form. : A1	
				Uitv. : GdV		Fase	
				Proj.idr. : M.W.		R E-200C	
				Wvb. : M.W.			
Braken 15 1713 GC OBDAM tel. 0226-451370 fax 0226-453380				Datum : 12-02-2015			
Website: www.klaver-groep.nl / email: info@klaver-groep.nl				Pag : ...E-100_E-200.dwg			