
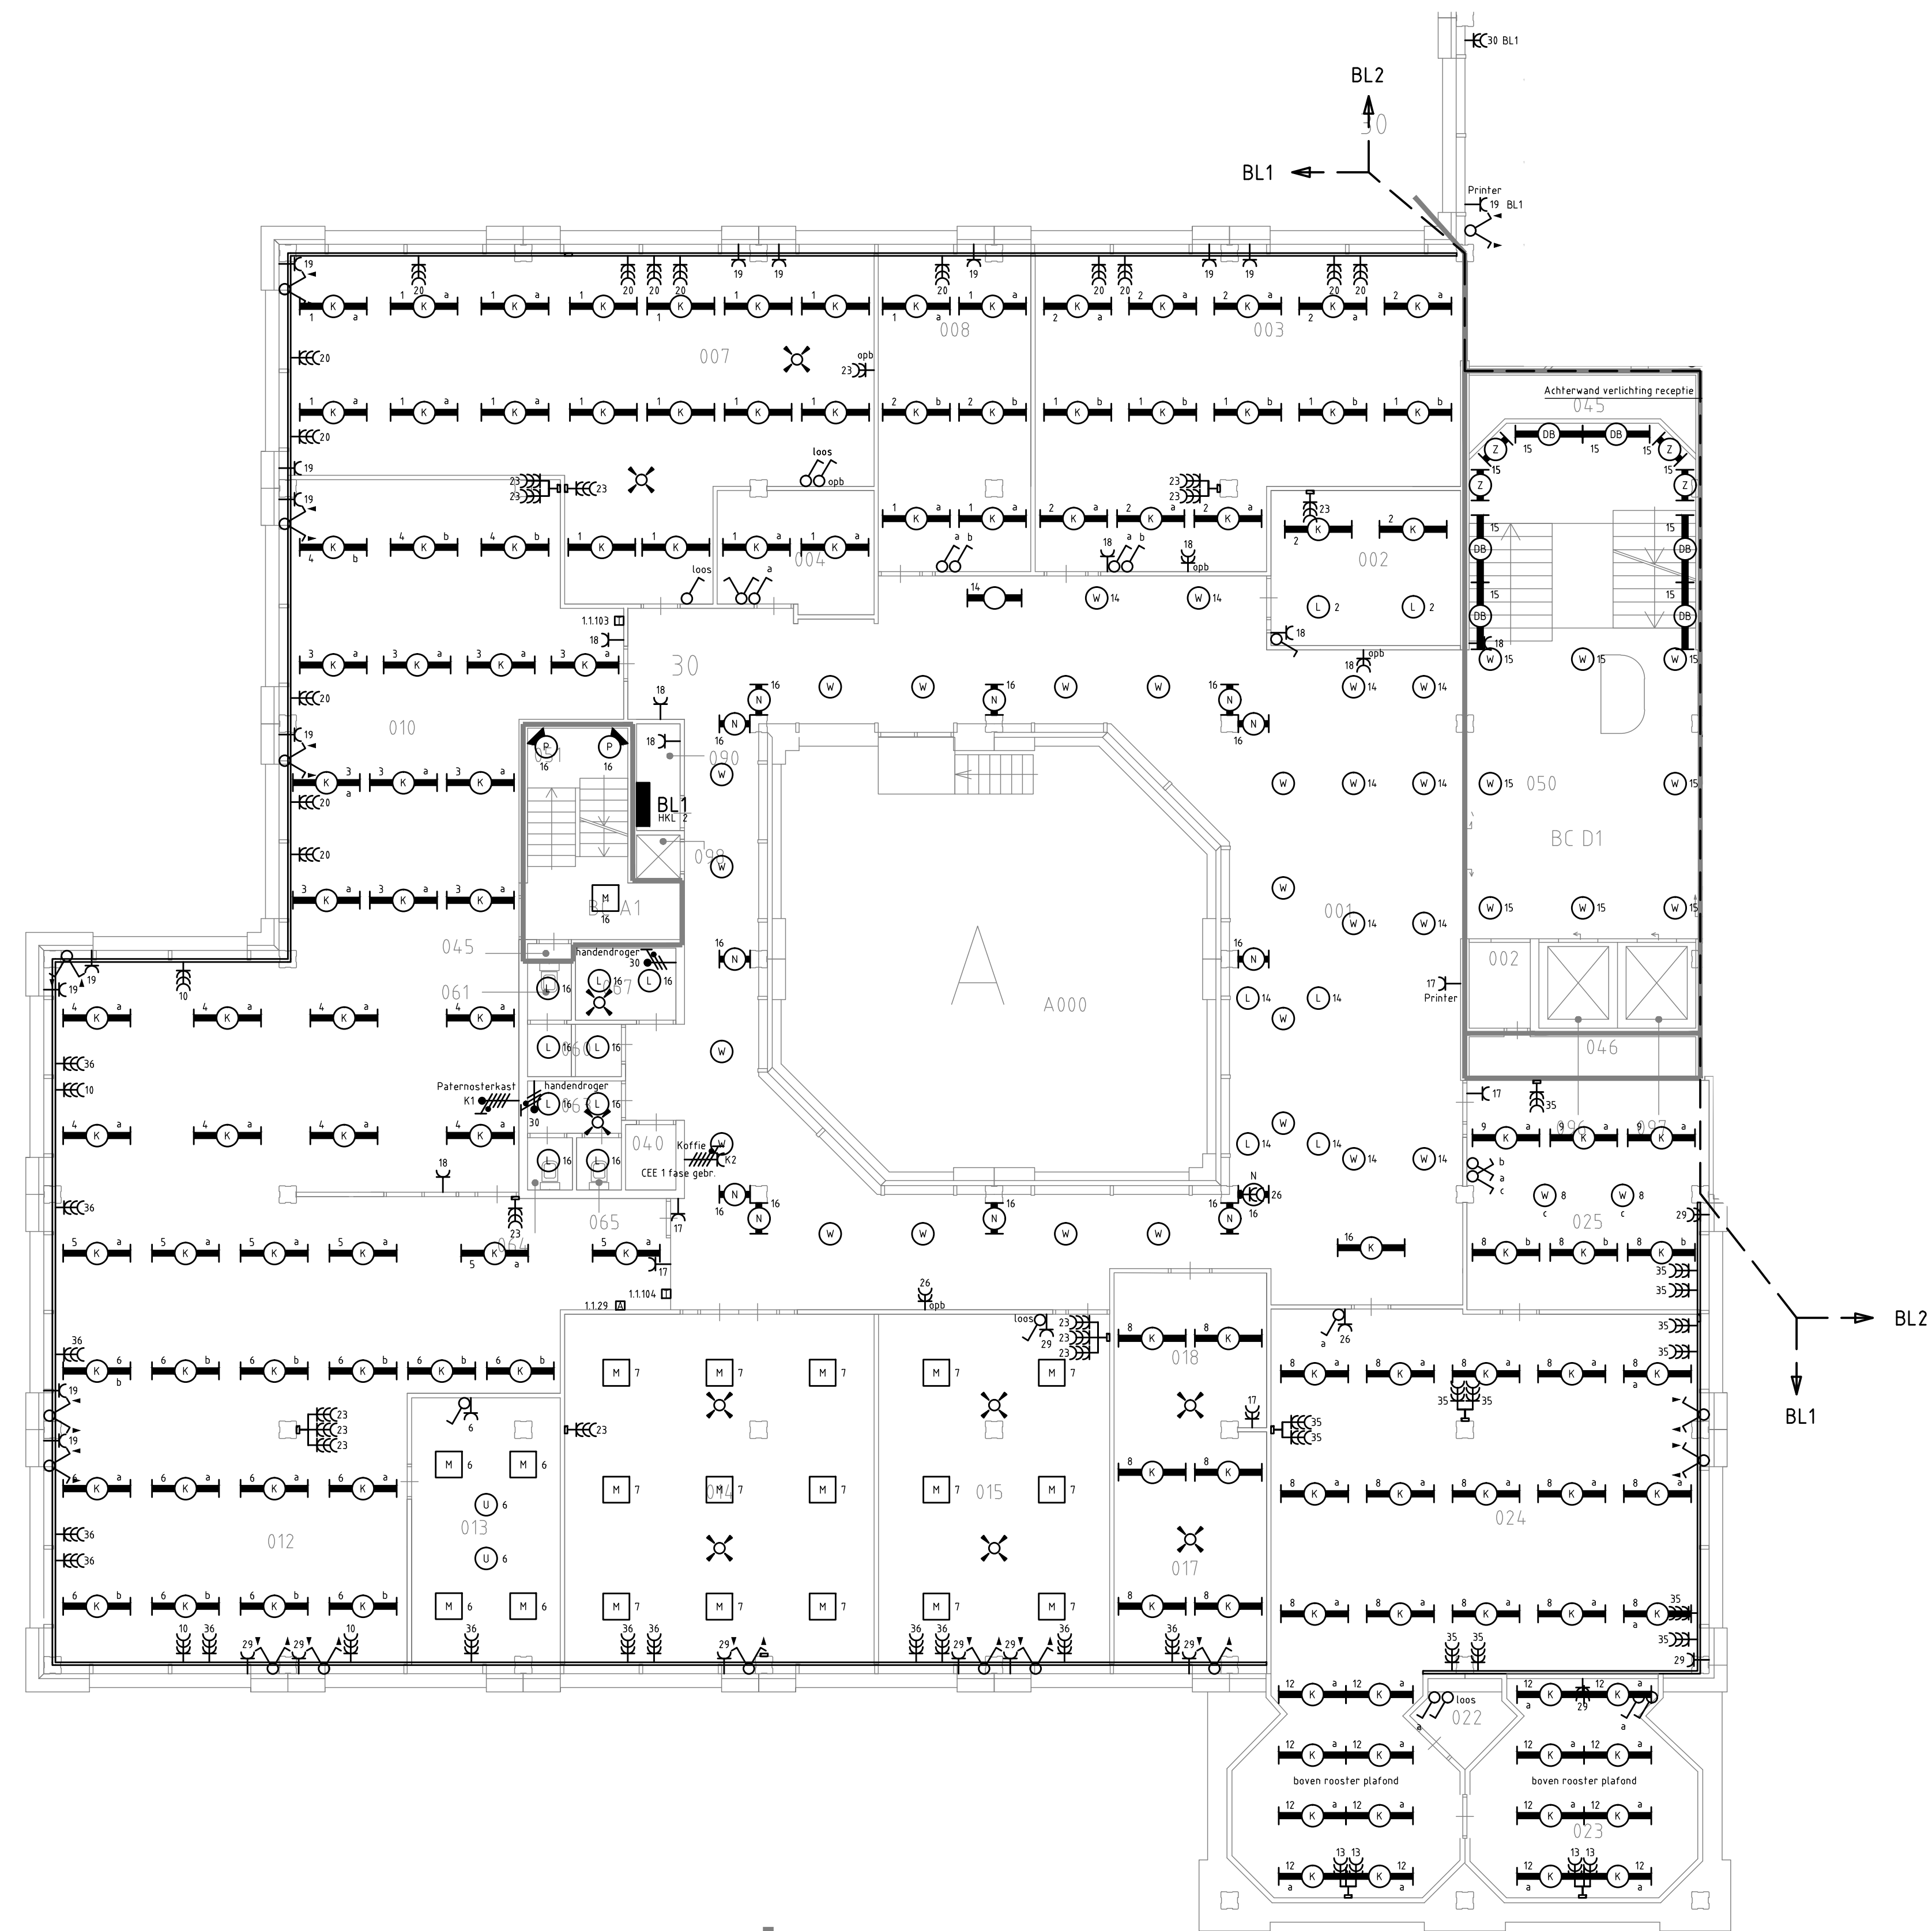


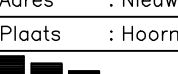

Begane grond

REVISIE

B		02-12-2016		P.T.	Revisie
Wijz.		Datum		Get.	Omschrijving
Project : Stadhuis Hoorn					
Adres : Nieuwe Steen 1					
Plaats : Hoorn					
 KLAVER					
TECHNISCH BEDRIJF BV					
Braken 15 1713 GC OBDAM tel. 0226-451370 fax 0226-453380					
Website: www.klaver-groep.nl / email: info@klaver-groep.nl					

Onderdeel : LICHT-/KRACHTINSTALLATIE	
Onderdeel : BEGANE GROND BOUWDEEL A	
Opdr.gever: Gemeente Hoorn	Proj.nr.: 41140247
Adres : Nieuwe Steen 1	School : 1:100
Plaats : Hoorn	Form. : A1
Uitv. : GFO	Fase
Proj.idr. : M.W.	R E-201A
Wvb. : M.W.	
Datum : 12-03-2015	
Pag : ...E-101_E-201.dwg	