


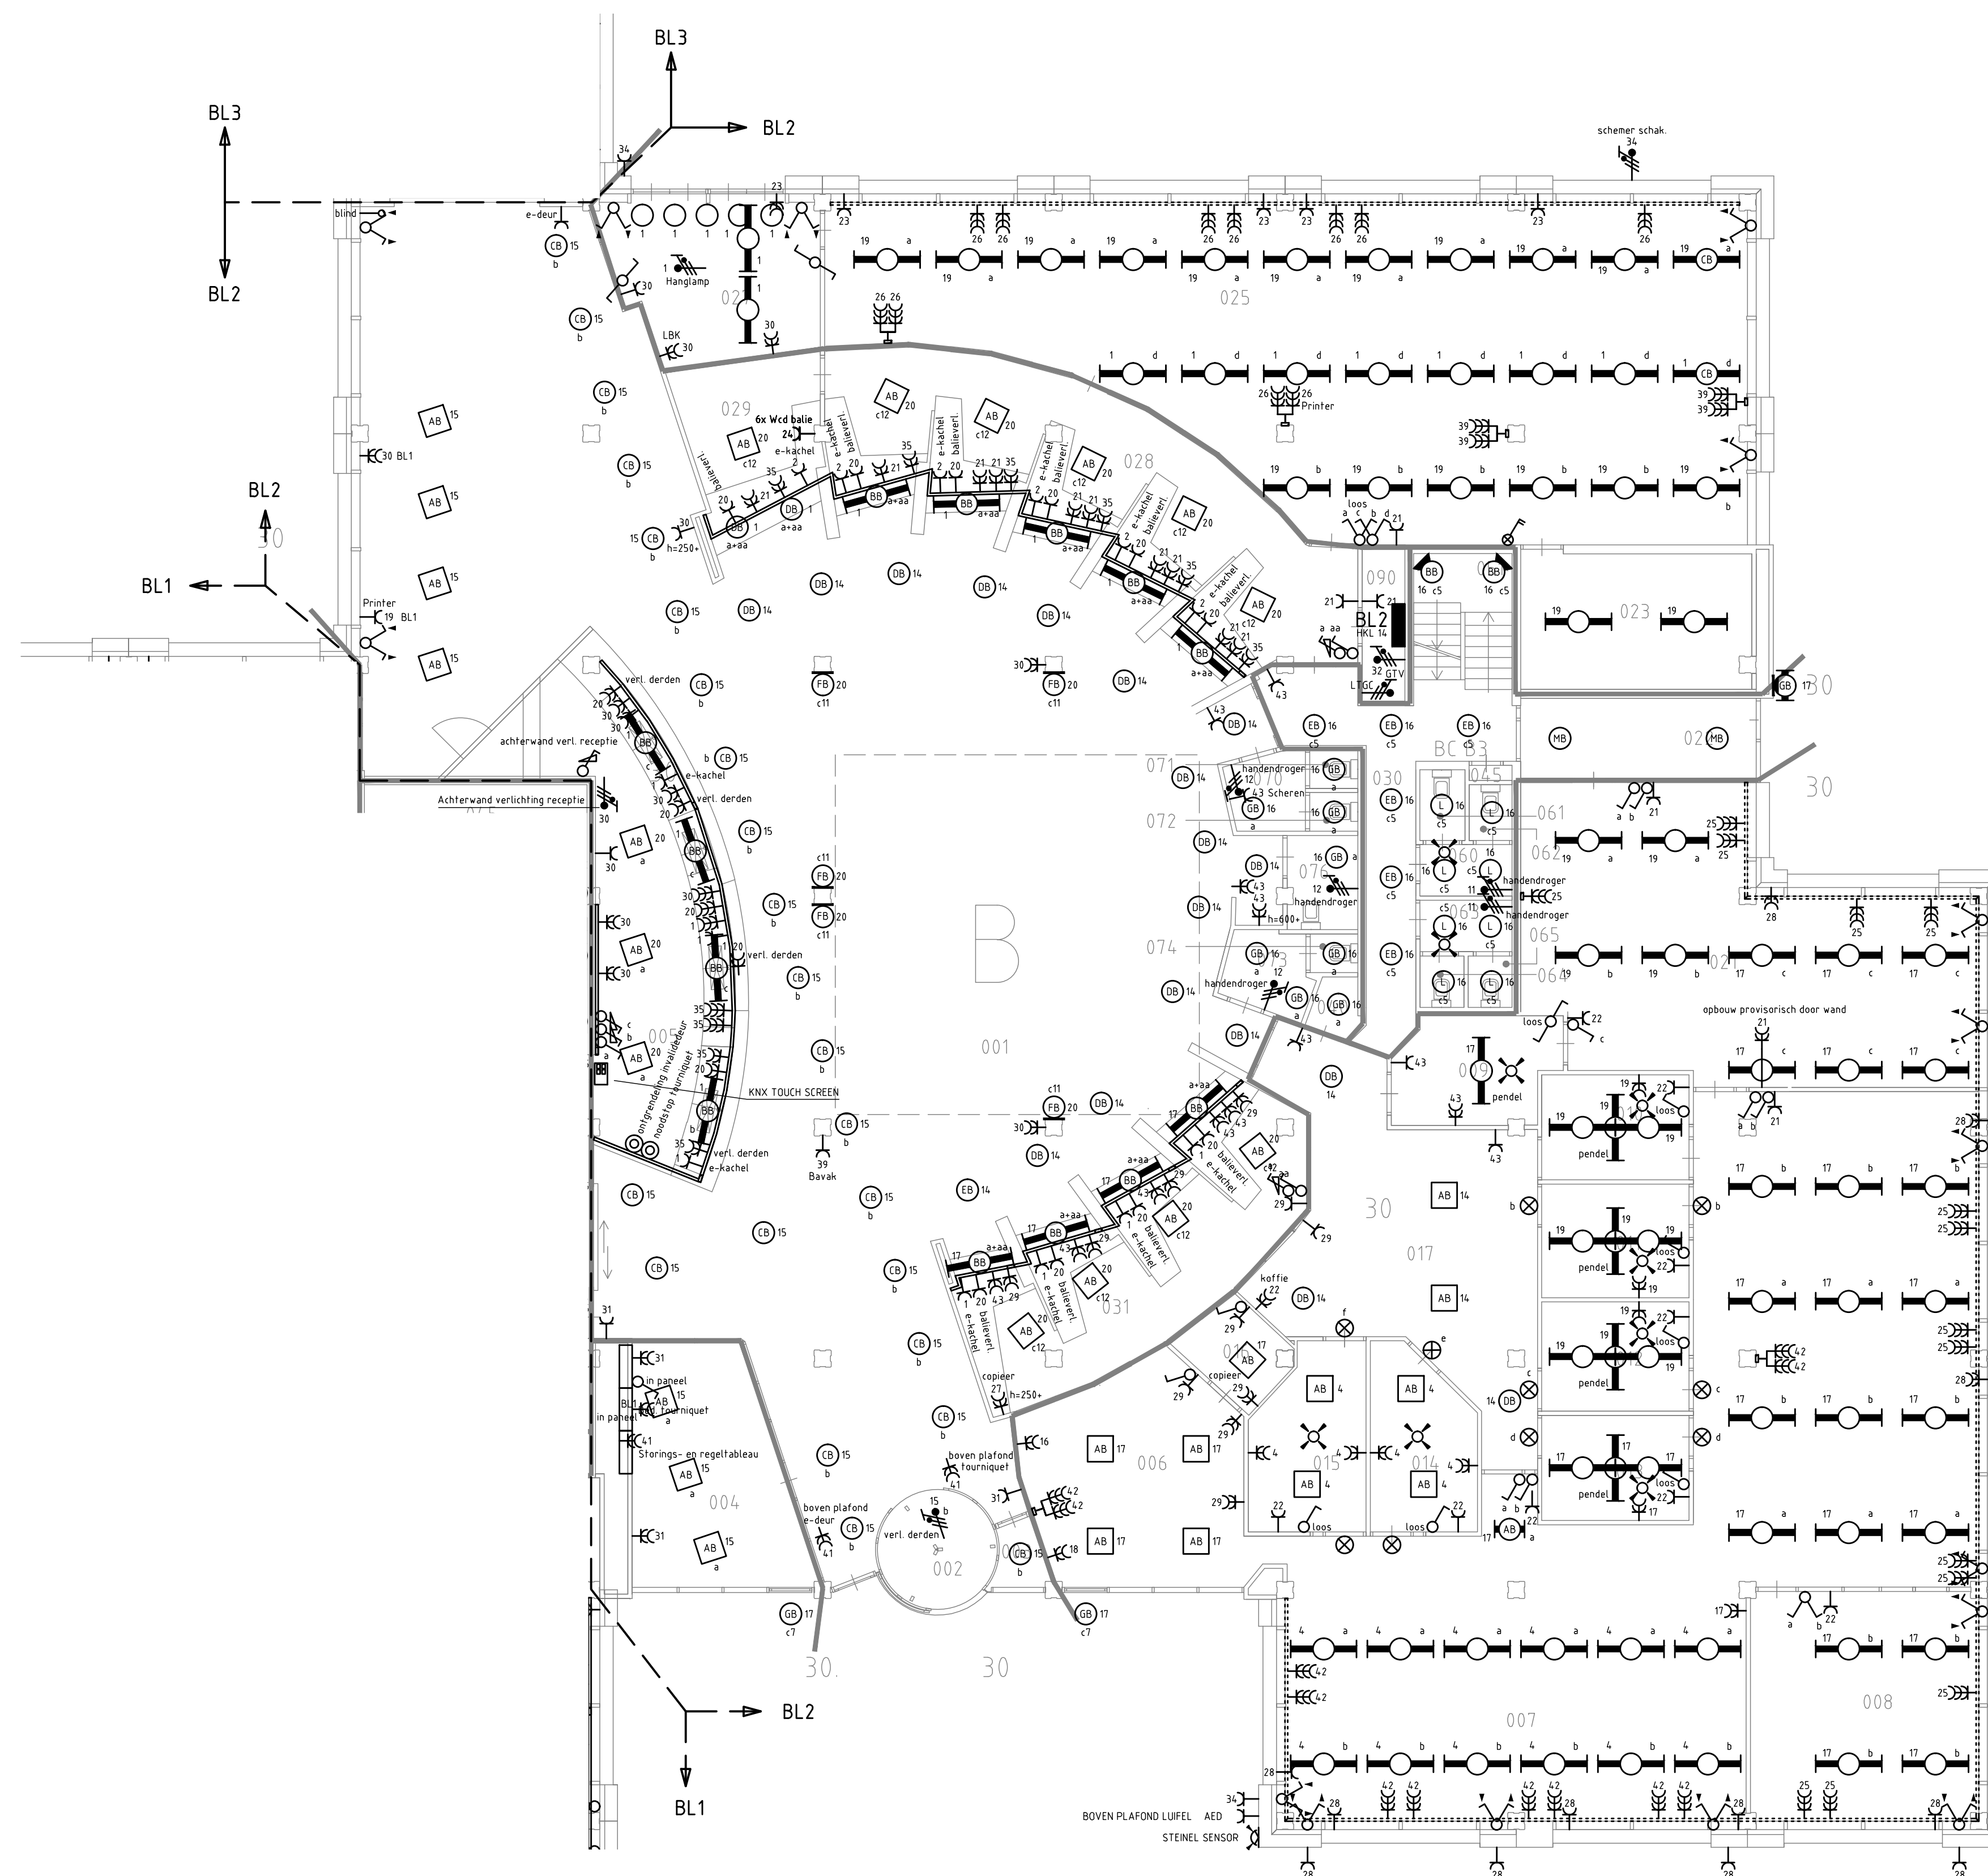

REVISIE

Wijz.	Datum	Get.	Omschrijving	Revisie
B	02-12-2016			
Project : Stadhuis Hoon				
Onderdeel : LICHT-/KRACHTINSTALLATIE				
Adres : Nieuwe Steen 1				
Onderdeel : BEGANE GROND BOUWDEEL B				
Plaats : Hoon				
Opdr.gever: Gemeente Hoon				
Adres : Nieuwe Steen 1				
Plaats : Hoon				
Uitv. : GFO				
Proj.idr. : M.W.				
Wvb. : M.W.				
Datum : 12-03-2015				
Pad : ...E-101_E-201.dwg				
Braken 15 1713 GC OBDAM tel. 0226-451370 fax 0226-453380 Website: www.klaver-groep.nl / email: info@klaver-groep.nl				
KLAVER TECHNISCH BEDRIJF BV				
Fase				
R				
Tek.nr.				
E-201B				