
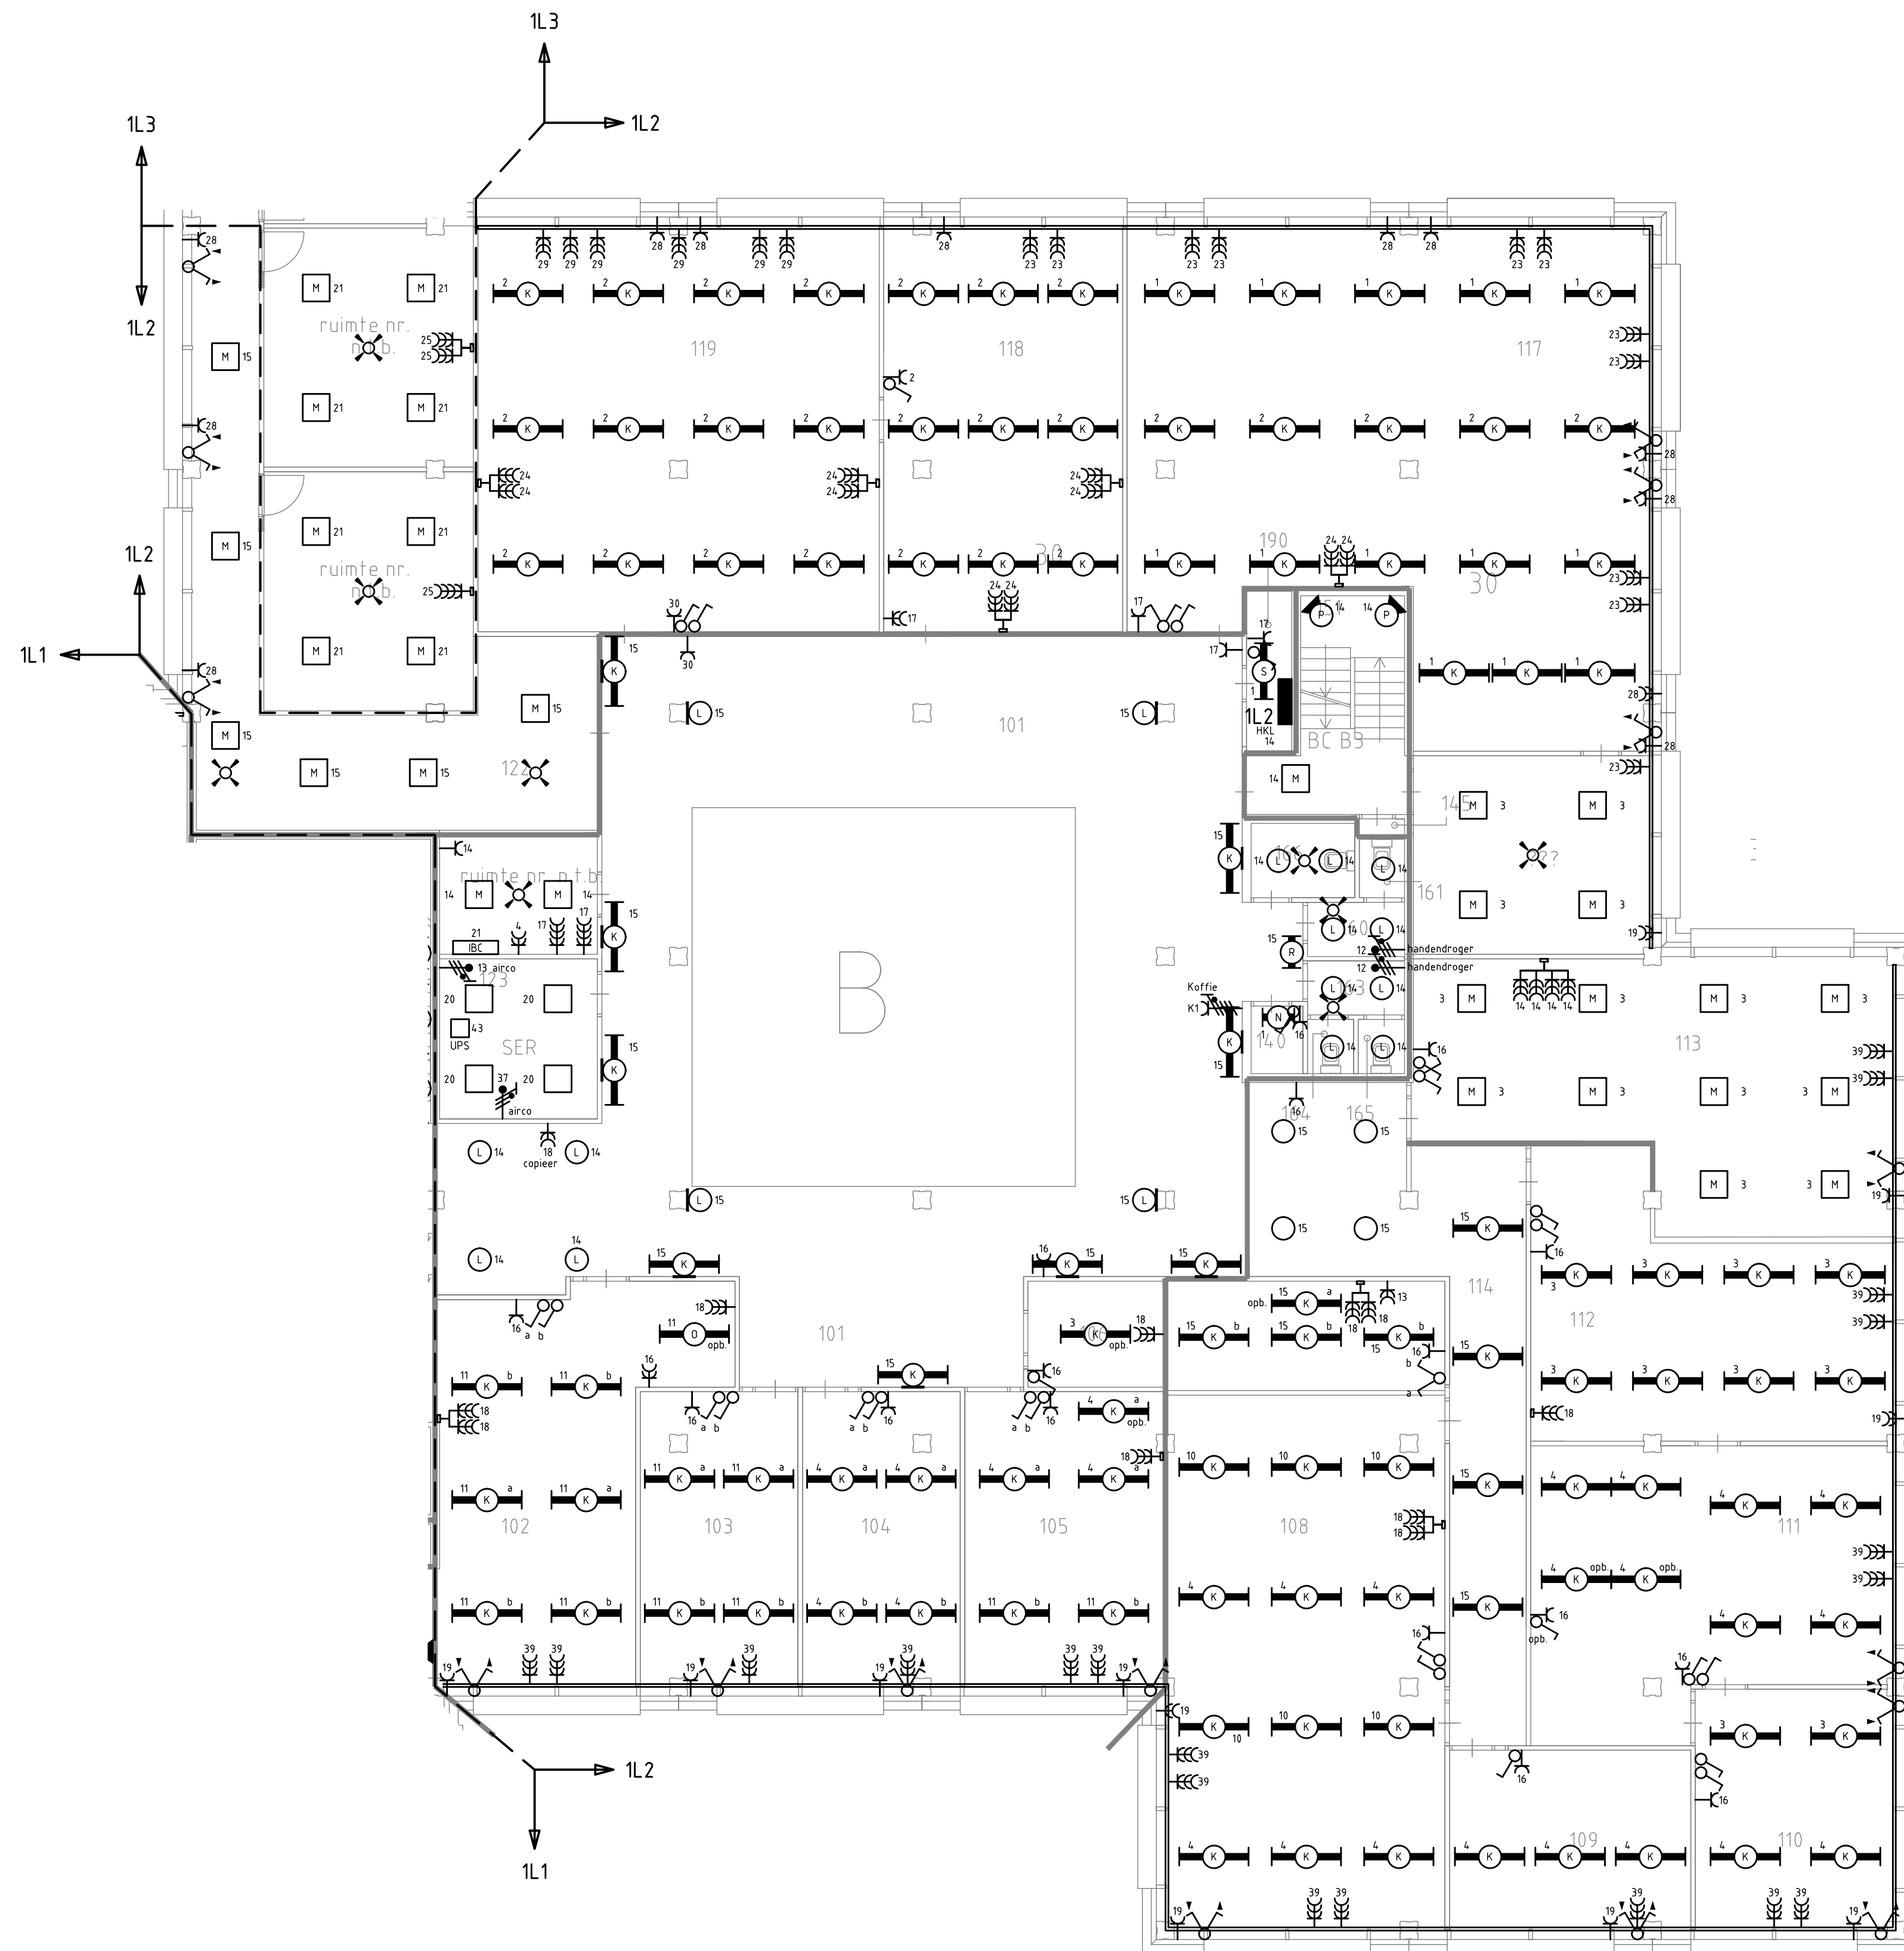


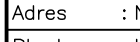

REVISIE

B		02-12-2016		P.T.		Revisie	
Wijz.		Datum		Get.		Omschrijving	
Project				: Stadhuis Hoon			
Adres				: Nieuwe Steen 1			
Plaats				: Hoon			
 KLAVER TECHNISCH BEDRIJF BV				Onderdeel : LICHT-/KRACHTINSTALLATIE			
				Onderdeel : 1e VERDIEPING BOUWDEEL B			
				Opdr.gever: Gemeente Hoon		Proj.nr. : 41140247	
				Adres : Nieuwe Steen 1		Schaal : 1:100	
				Plaats : Hoon		Form. : A1	
Uitv. : GdV		Fase		R		E-202B	
Proj.idr. : M.W.							
Wvb. : M.W.							
Datum : 12-03-2015				Pag : ...E-102_E-202.dwg			
Braken 15 1713 GC OBDAM tel. 0226-451370 fax 0226-453380							
Website: www.klaver-groep.nl / email: info@klaver-groep.nl							