


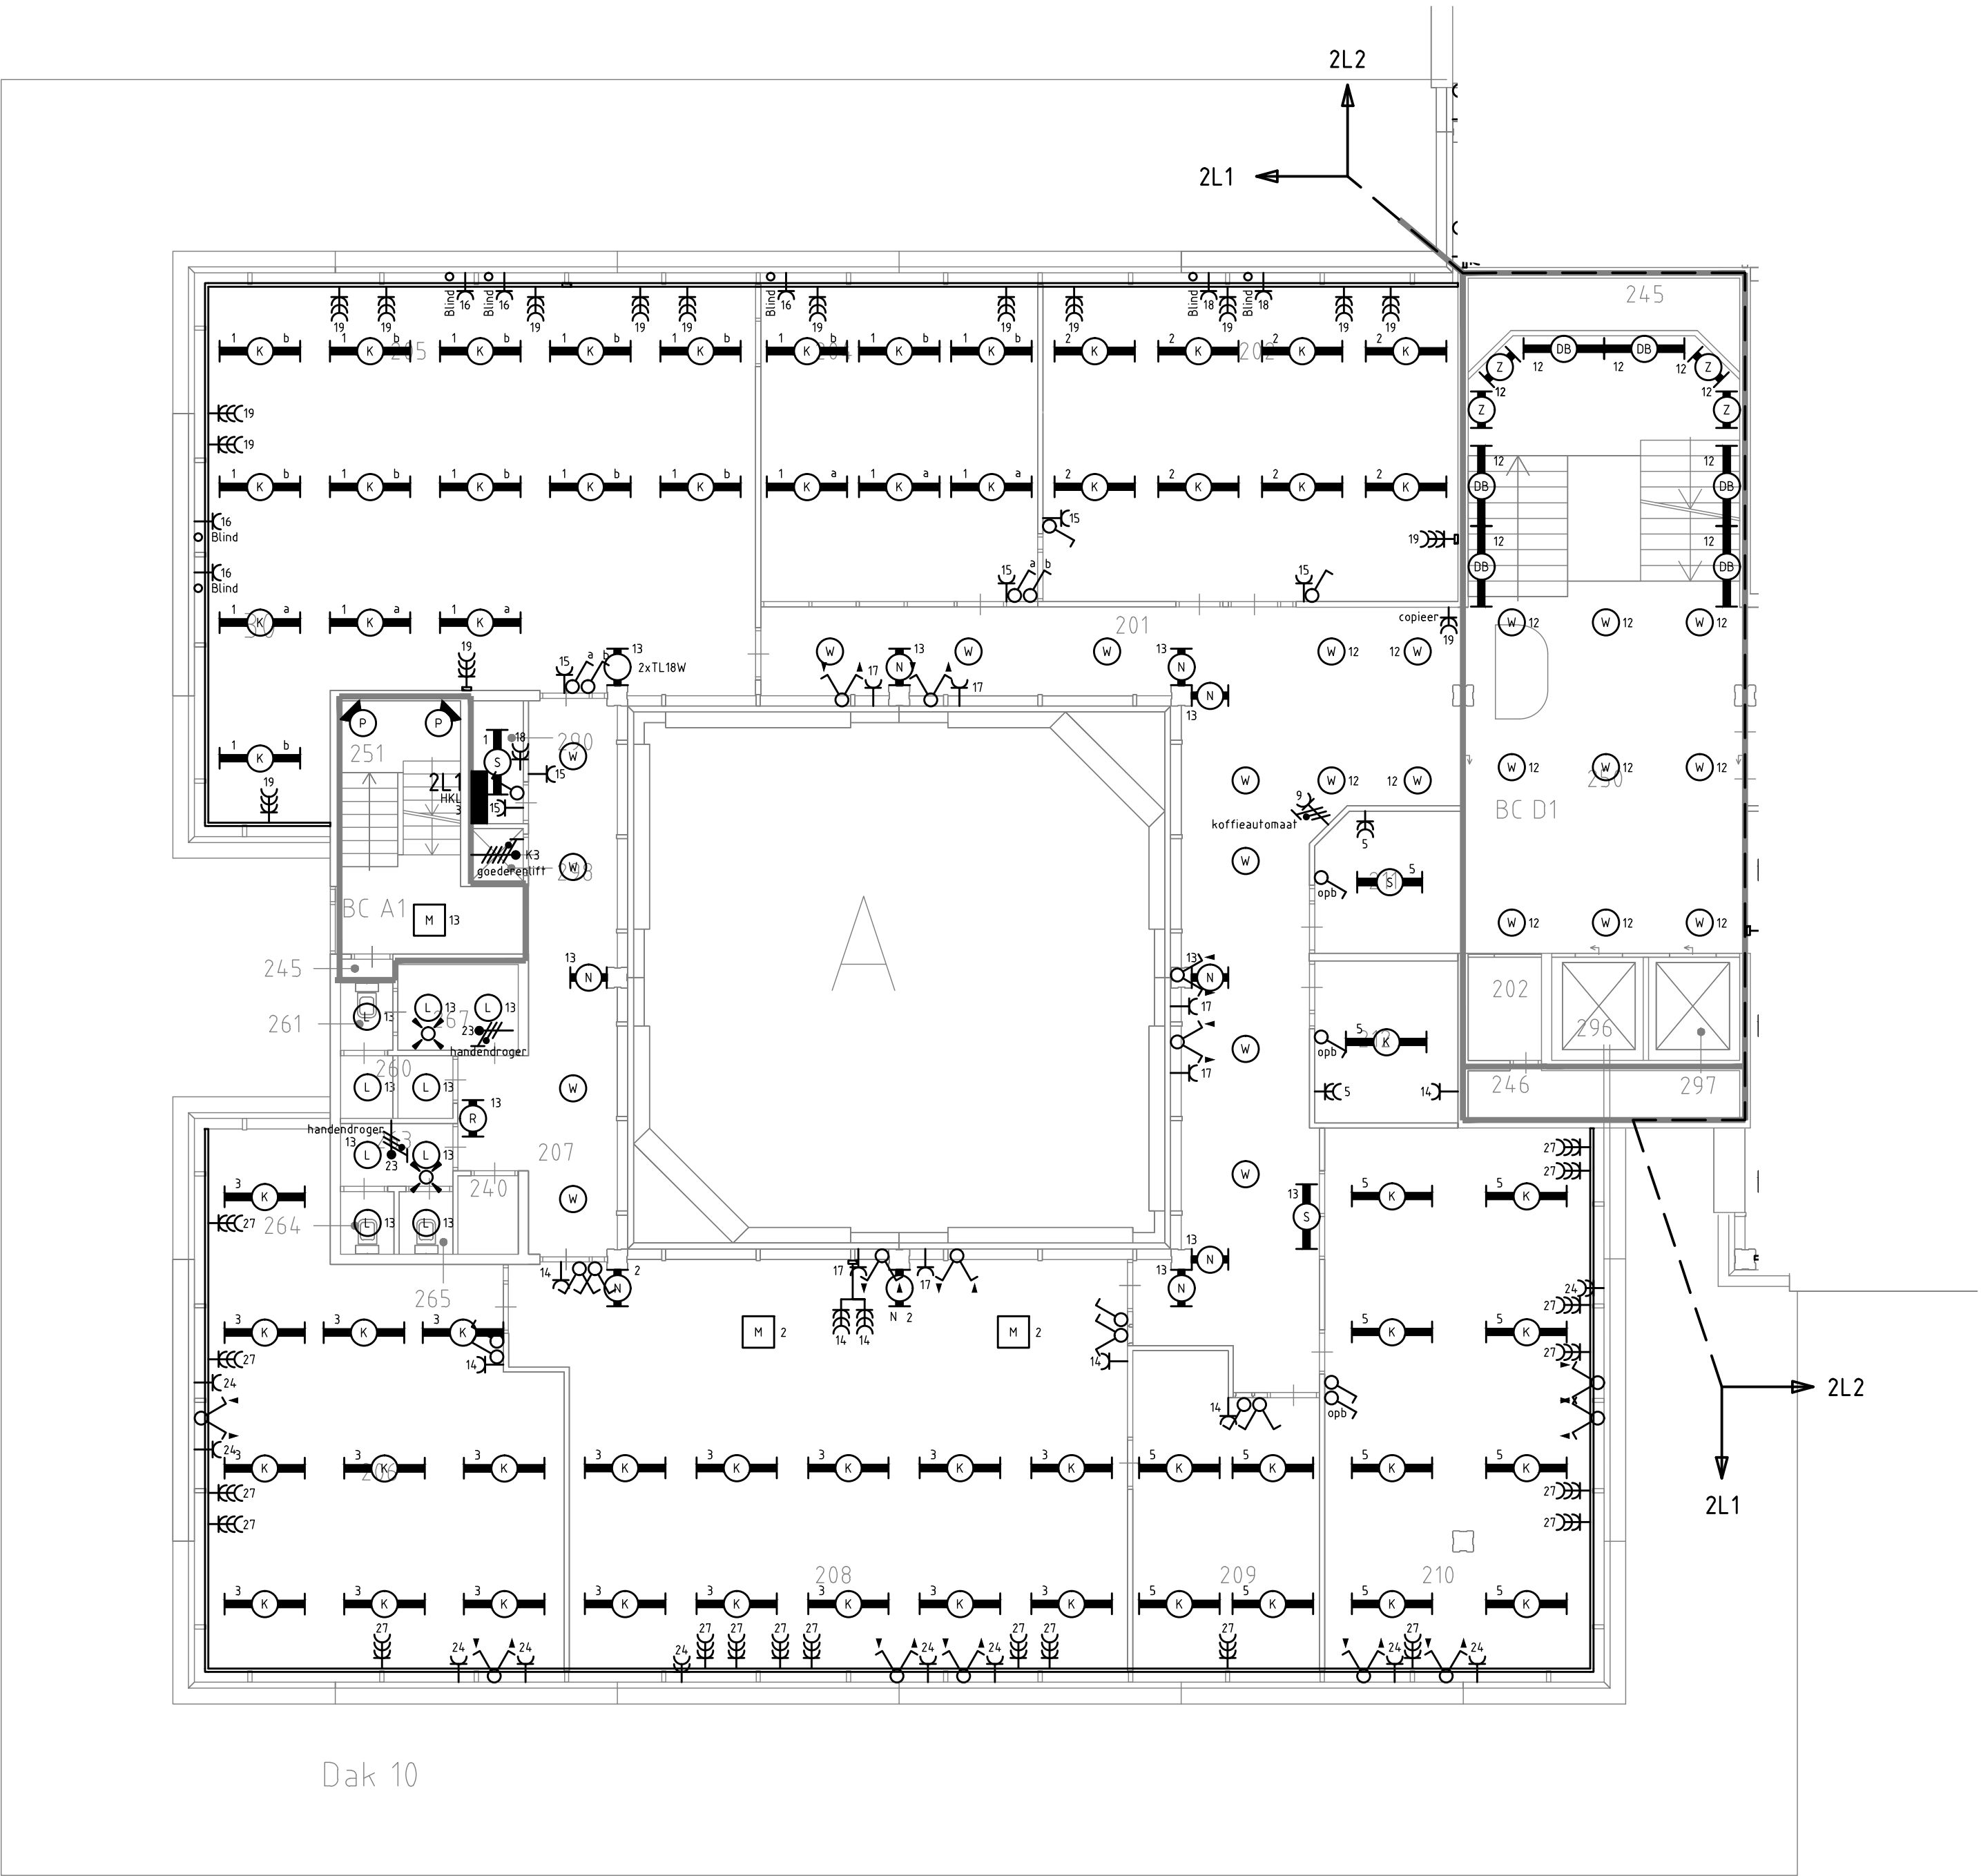

## REVISIE

| B                                                          |       | P.T. |              | Revisie                              |                     |
|------------------------------------------------------------|-------|------|--------------|--------------------------------------|---------------------|
| Wijz.                                                      | Datum | Get. | Omschrijving |                                      |                     |
| Project : Stadhuis Hoor                                    |       |      |              | Onderdeel : LICHT-/KRACHTINSTALLATIE |                     |
| Adres : Nieuwe Steen 1                                     |       |      |              | Onderdeel : 2e VERDIEPING BOUWDEEL A |                     |
| Plaats : Hoor                                              |       |      |              | Opdr.gever: Gemeente Hoor            | Proj.nr. : 41140247 |
|                                                            |       |      |              | Adres : Nieuwe Steen 1               | Schaal : 1:100      |
|                                                            |       |      |              | Plaats : Hoor                        | Form. : A1          |
|                                                            |       |      |              | Uitv. : GdV                          | Fase                |
|                                                            |       |      |              | Proj.idr. : M.W.                     | R E-203A            |
|                                                            |       |      |              | Wvb. : M.W.                          |                     |
| Braken 15 1713 GC OBDAM tel. 0226-451370 fax 0226-453380   |       |      |              | Datum : 12-03-2015                   |                     |
| Website: www.klaver-groep.nl / email: info@klaver-groep.nl |       |      |              | Pad : ...E-103_E-203.dwg             |                     |