


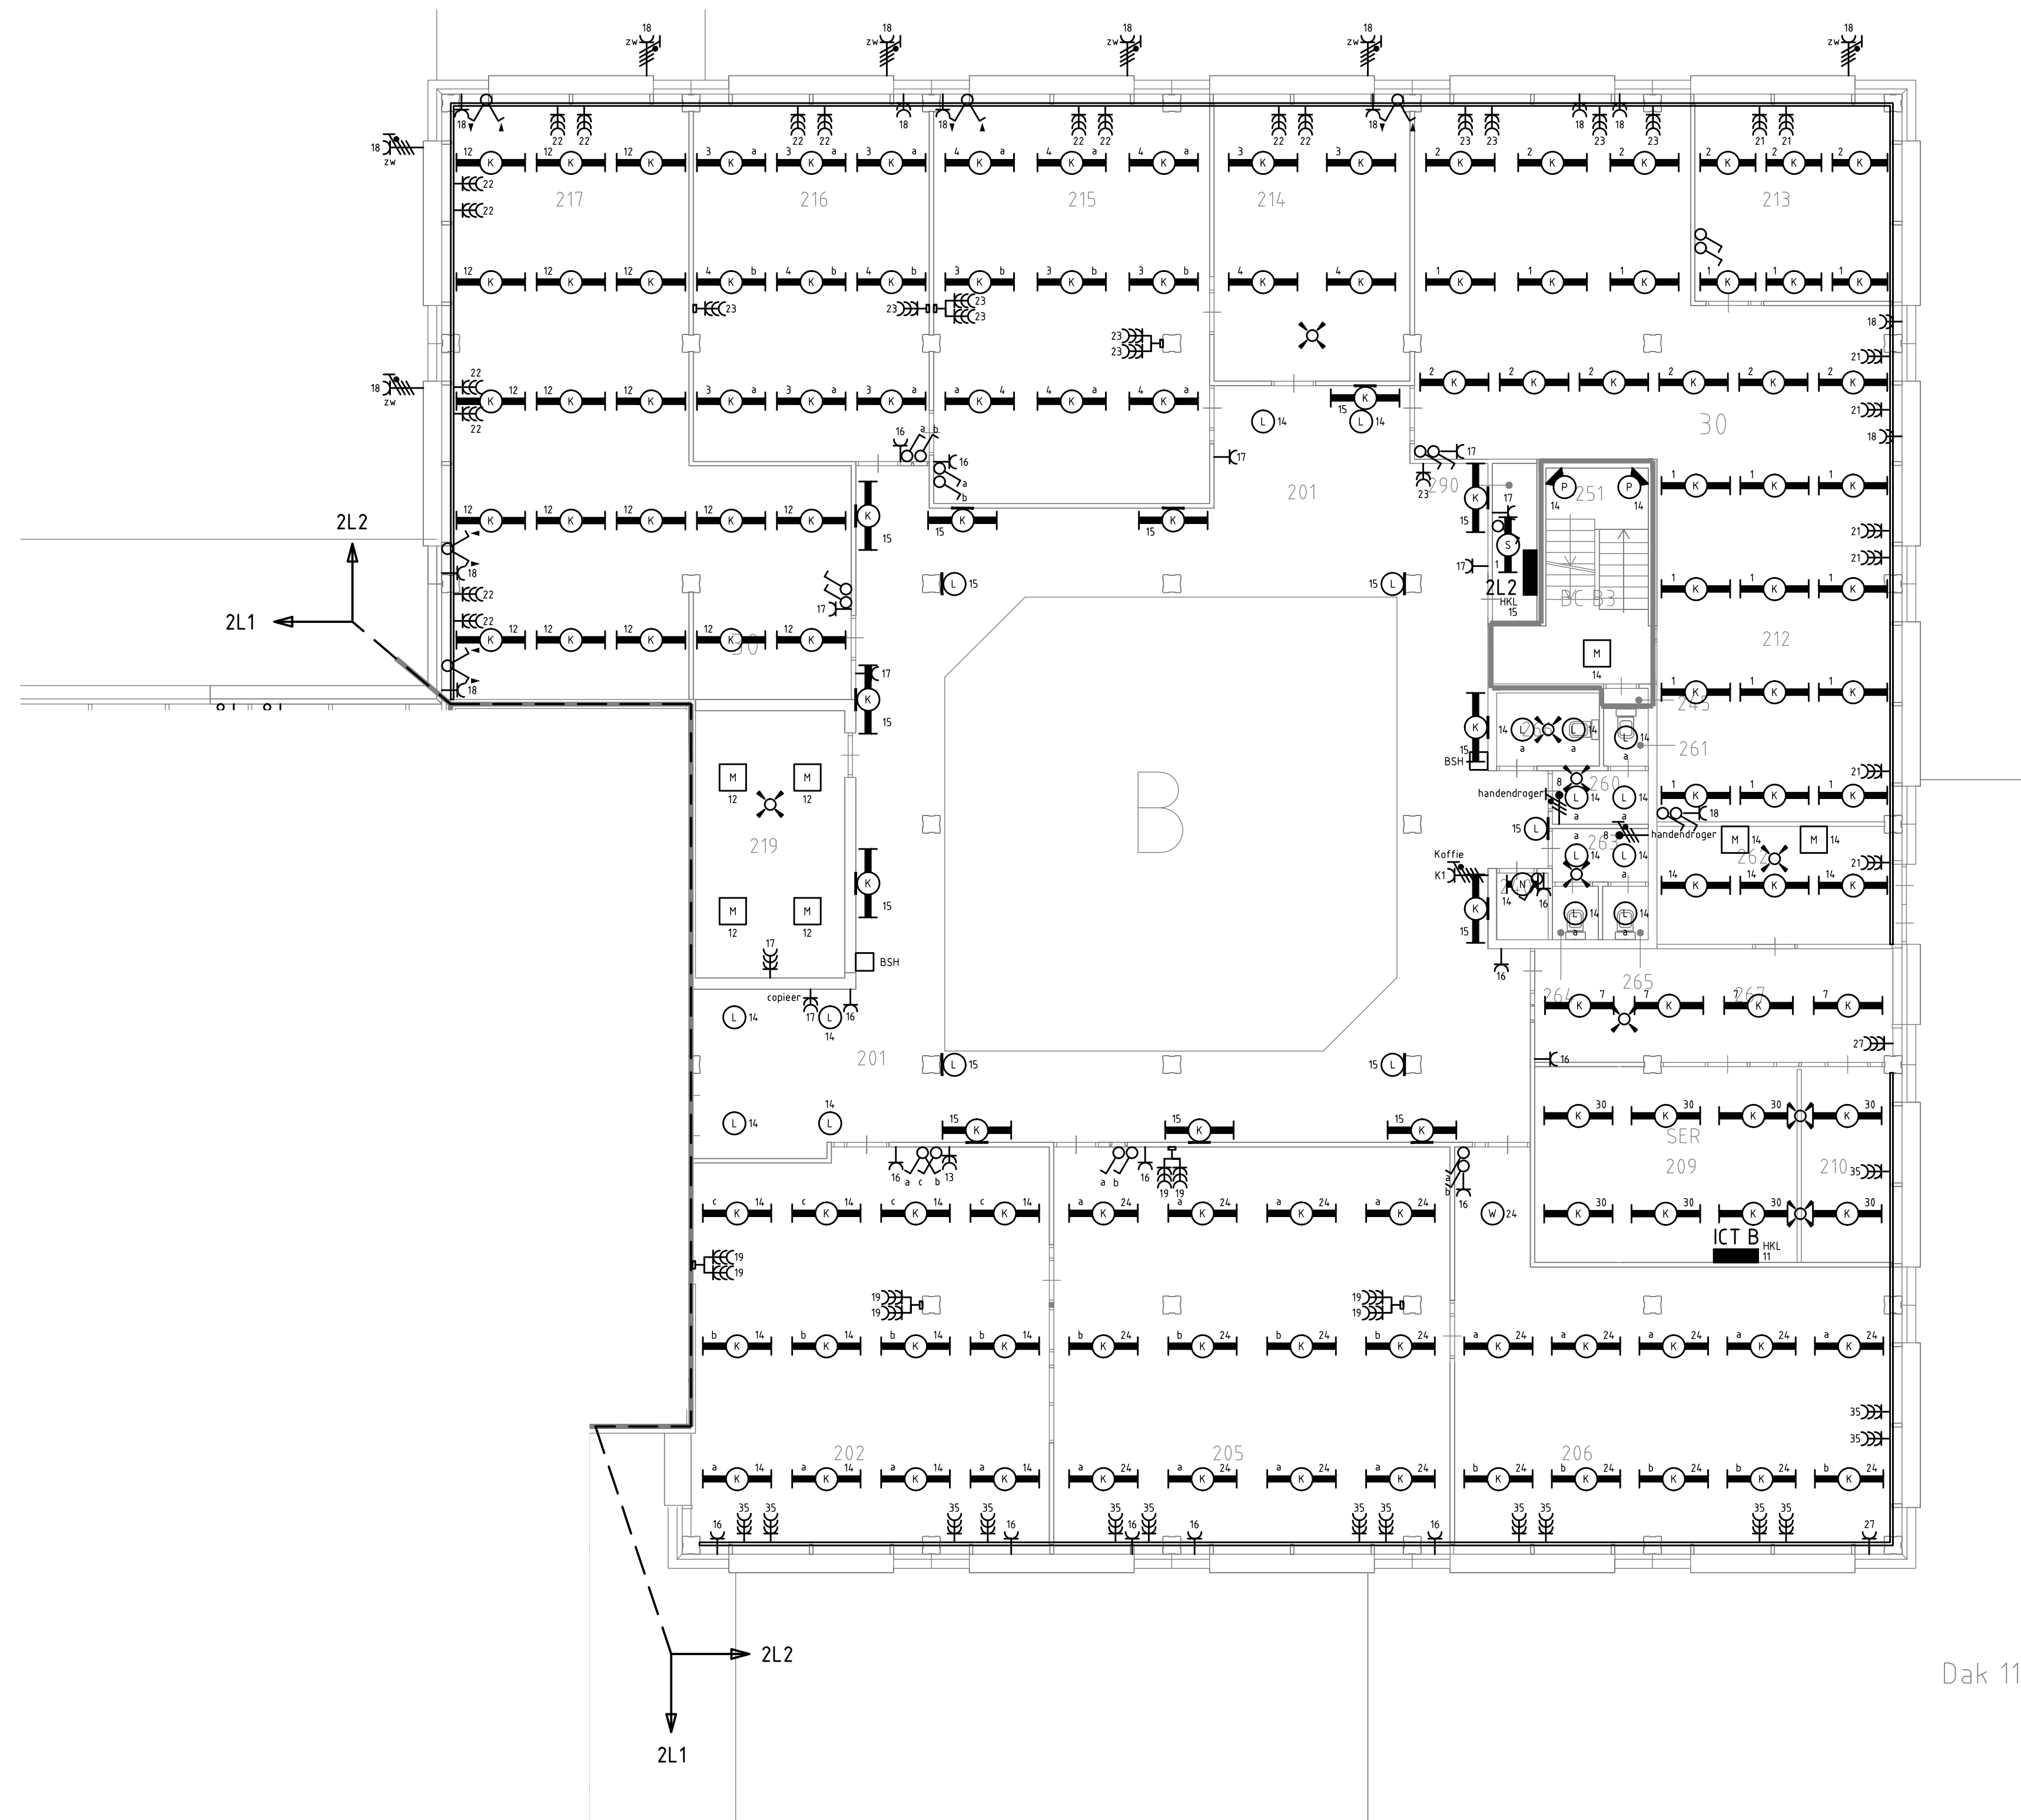

REVISIE

B	02-12-2016	P.T.	Revisie
Wijz.	Datum	Get.	Omschrijving
Project : Stadhuis Hoorn			
Onderdeel : LICHT-/KRACHTINSTALLATIE			
Adres : Nieuwe Steen 1			
Plaats : Hoorn			
Onderdeel : 2e VERDIEPING BOUWDEEL B			
Opdr.gever: Gemeente Hoorn			
Adres : Nieuwe Steen 1			
Plaats : Hoorn			
Uitv. : GdV			
Proj.idr. : M.W.			
Wvb. : M.W.			
Datum : 12-03-2015			
Pad : ...E-103_E-203.dwg			
Fase			Tek.nr.
R			E-203B

