



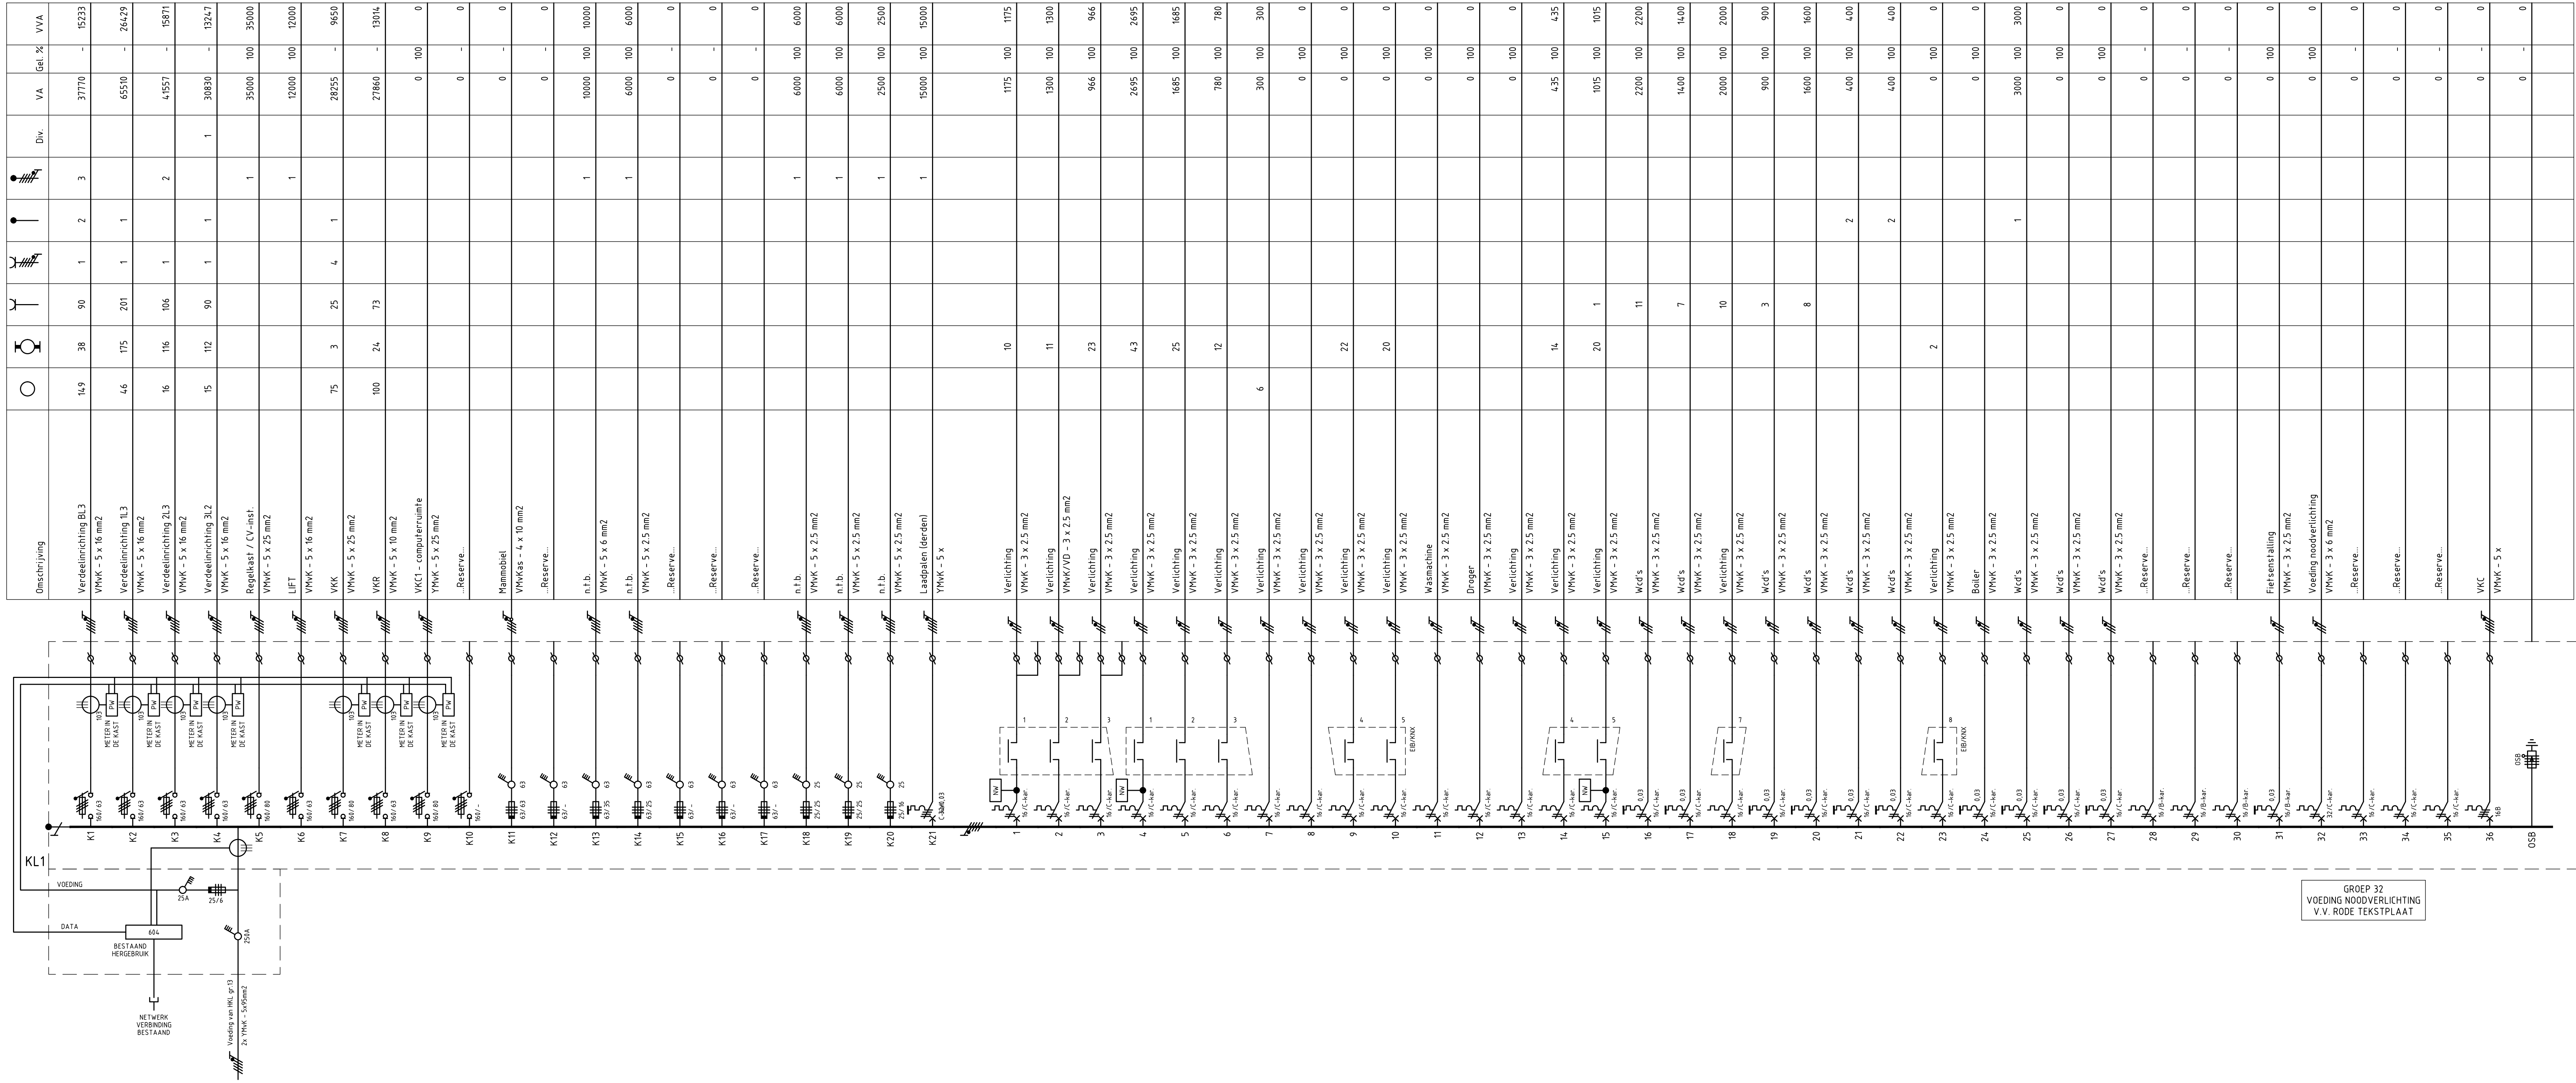


Dmschrijving	Ø	~	⚡	⚡	Div.	VA	Get. %	VVA
Verdeelinrichting BL3 VMK - 5 x 16 mm2	14,9	38	90	1	2	3	3770	- 15233
Verdeelinrichting IL3 VMK - 5 x 16 mm2	46	115	201	1	1		65510	- 26429
Verdeelinrichting 2L3 VMK - 5 x 16 mm2	16	116	106	1	2		41557	- 15871
Verdeelinrichting 3L2 VMK - 5 x 16 mm2	15	112	90	1	1	1	30830	- 13247
Regelkast / CV-inst. VMK - 5 x 25 mm2					1		35000	100 35000
LIFT VMK - 5 x 16 mm2					1		12000	100 12000
VKK VMK - 5 x 25 mm2	75	3	25	4	1		28255	- 9650
VKR VMK - 5 x 10 mm2	100	24	73				27860	- 13014
VKCI - computerkamer VMK - 5 x 25 mm2							0	100 0
.Reserve..							0	- 0
Marmobiel VMKas - 4 x 10 mm2							0	- 0
.Reserve..							0	- 0
n.f.b. VMK - 5 x 6 mm2					1		10000	100 10000
n.f.b. VMK - 5 x 25 mm2					1		6000	100 6000
.Reserve..							0	- 0
.Reserve..							0	- 0
.Reserve..							0	- 0
.Reserve..							0	- 0
n.f.b. VMK - 5 x 25 mm2							6000	100 6000
n.f.b. VMK - 5 x 25 mm2							2500	100 2500
Laadpaal (derden) VMKas - 5 x					1		15000	100 15000
Verlichting VMK - 3 x 2,5 mm2	10						1175	100 1175
Verlichting VMK/VD - 3 x 2,5 mm2	11						1300	100 1300
Verlichting VMK - 3 x 2,5 mm2	23						966	100 966
Verlichting VMK - 3 x 2,5 mm2	43						2695	100 2695
Verlichting VMK - 3 x 2,5 mm2	25						1685	100 1685
Verlichting VMK - 3 x 2,5 mm2	12						780	100 780
Verlichting VMK - 3 x 2,5 mm2	6						300	100 300
Verlichting VMK - 3 x 2,5 mm2	22						0	100 0
Verlichting VMK - 3 x 2,5 mm2	20						0	100 0
Wasmachine VMK - 3 x 2,5 mm2							0	100 0
Droger VMK - 3 x 2,5 mm2							0	100 0
Verlichting VMK - 3 x 2,5 mm2							0	100 0
Verlichting VMK - 3 x 2,5 mm2	14						435	100 435
Verlichting VMK - 3 x 2,5 mm2	20	1					105	100 105
Wcd's VMK - 3 x 2,5 mm2	11						2200	100 2200
Wcd's VMK - 3 x 2,5 mm2	7						1400	100 1400
Verlichting VMK - 3 x 2,5 mm2	10						2000	100 2000
Wcd's VMK - 3 x 2,5 mm2	3						900	100 900
Wcd's VMK - 3 x 2,5 mm2	8						1600	100 1600
Wcd's VMK - 3 x 2,5 mm2				2			400	100 400
Wcd's VMK - 3 x 2,5 mm2				2			400	100 400
Verlichting VMK - 3 x 2,5 mm2	2						0	100 0
Boiler VMK - 3 x 2,5 mm2							0	100 0
Wcd's VMK - 3 x 2,5 mm2	1						3000	100 3000
Wcd's VMK - 3 x 2,5 mm2							0	100 0
Wcd's VMK - 3 x 2,5 mm2							0	100 0
.Reserve..							0	- 0
.Reserve..							0	- 0
.Reserve..							0	- 0
.Reserve..							0	- 0
VKK VMK - 5 x							0	- 0

Totaal vermogen (VA): 346533
Totaal te verwachten vermogen (VVA): 20895

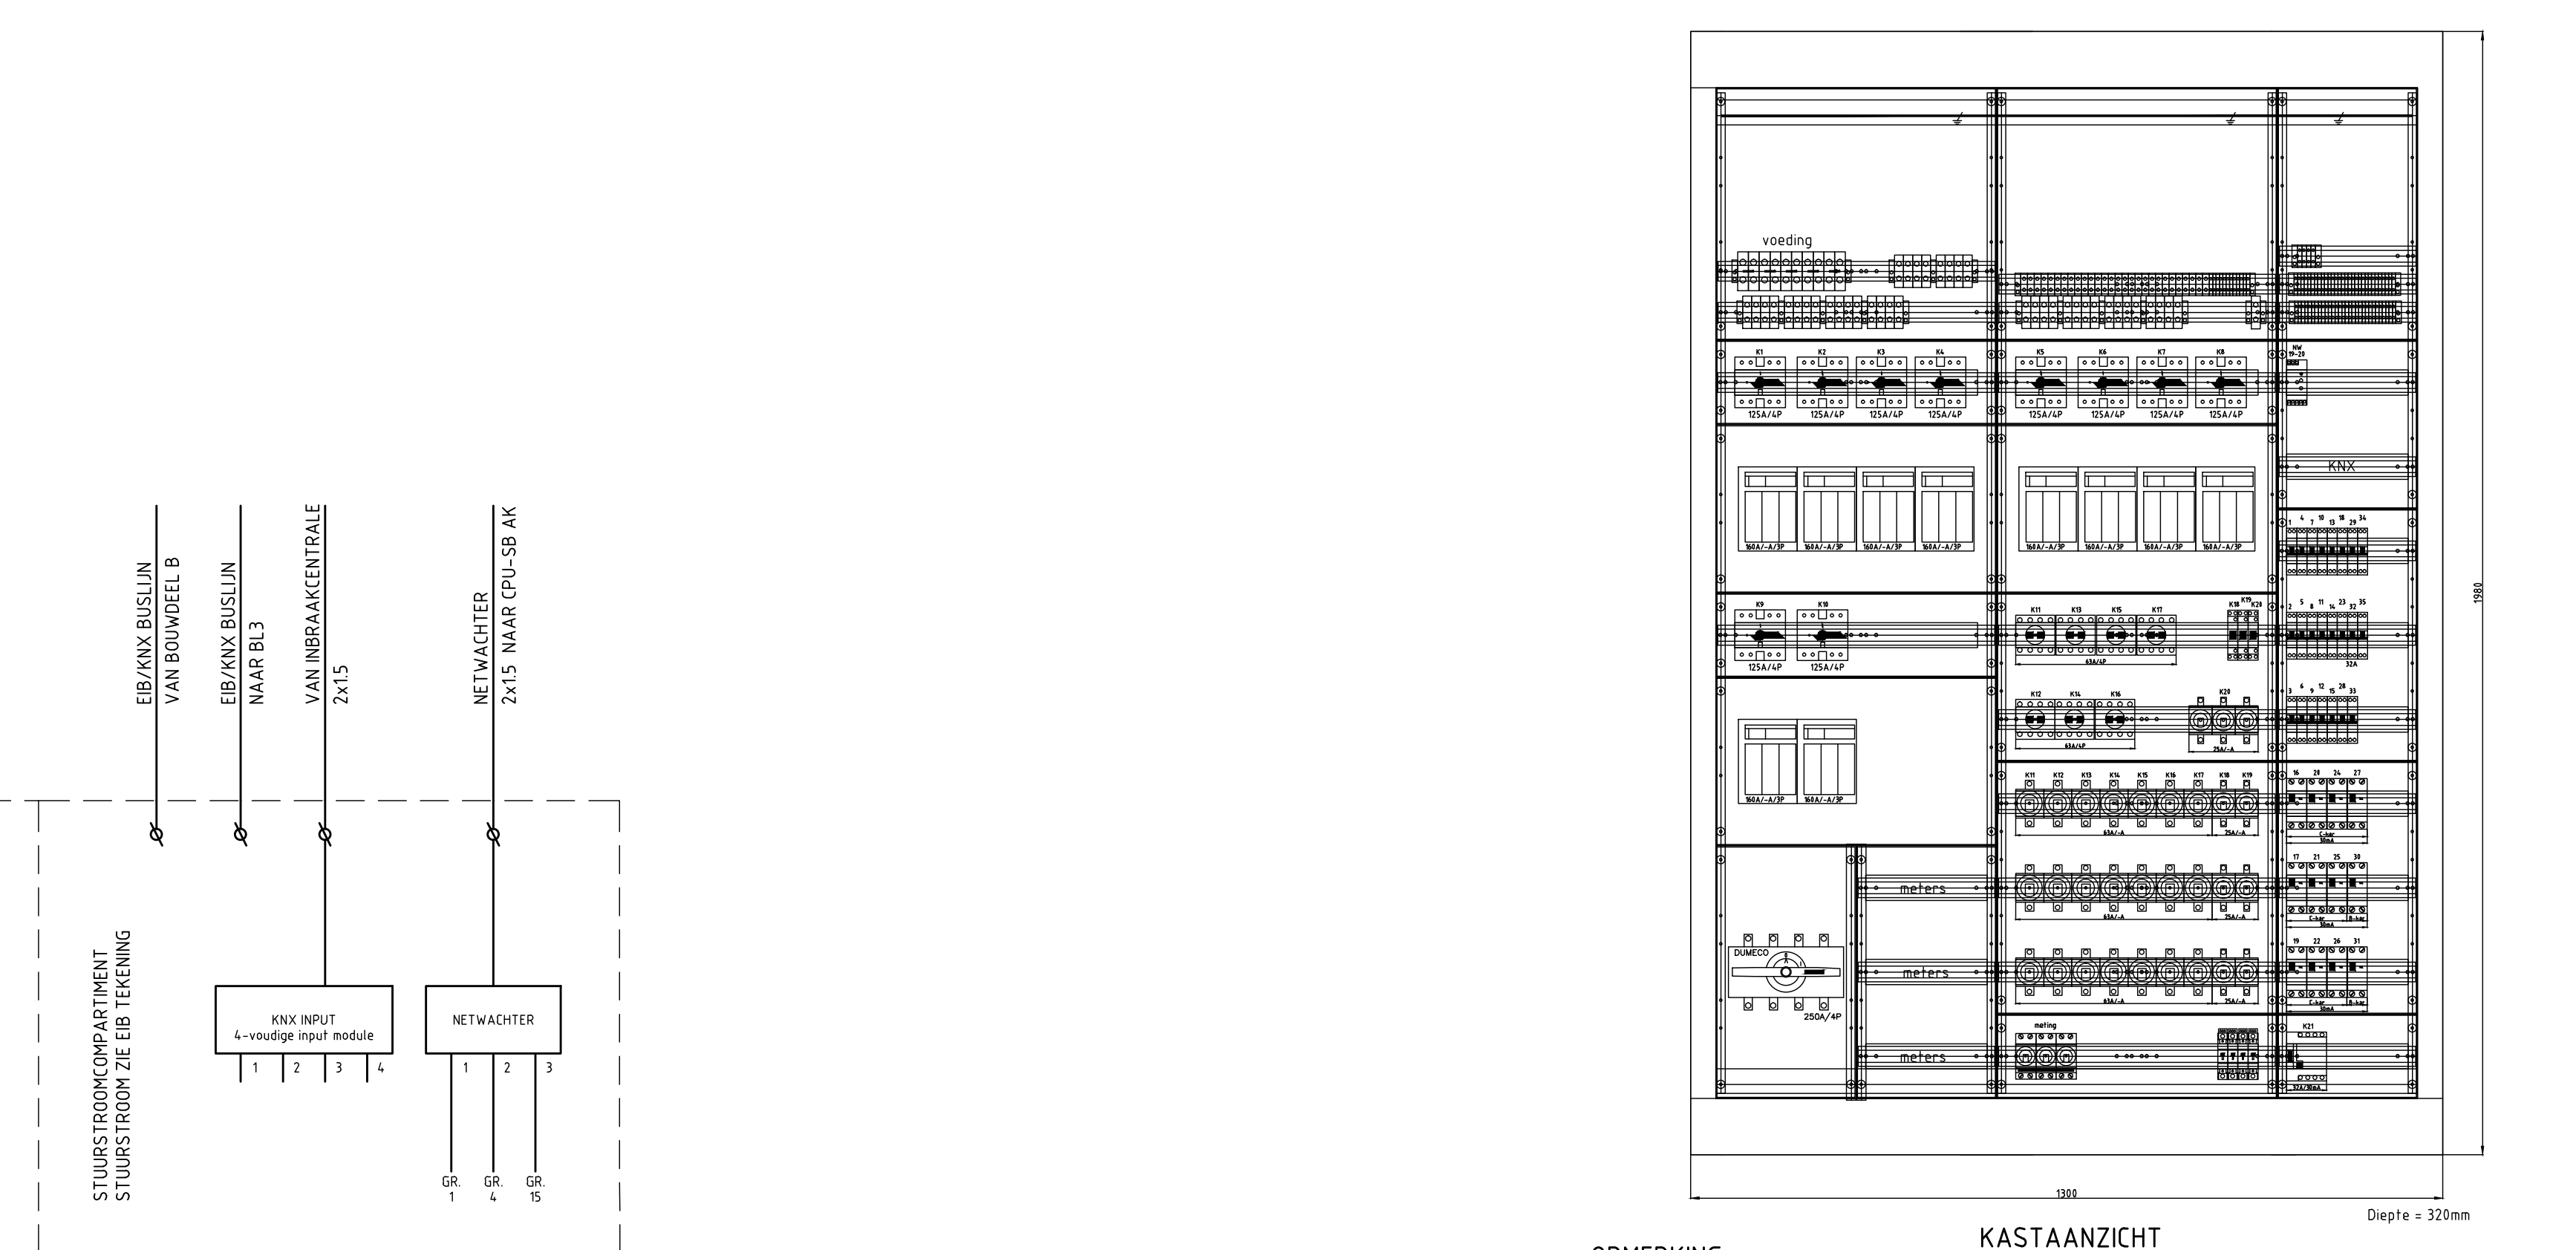

STUURSTROOMCOMPARTIMENT
STUURSTROOM ZIE EIB TEKENING

EB/KNX BUSLIN VAN BOUWDEEL B	EB/KNX BUSLIN NAAR BL3	NETWACHTER 2X15 NAAR CPU-SB AK
EB/KNX BUSLIN VAN INBRAAKCENTRALE 2X15		

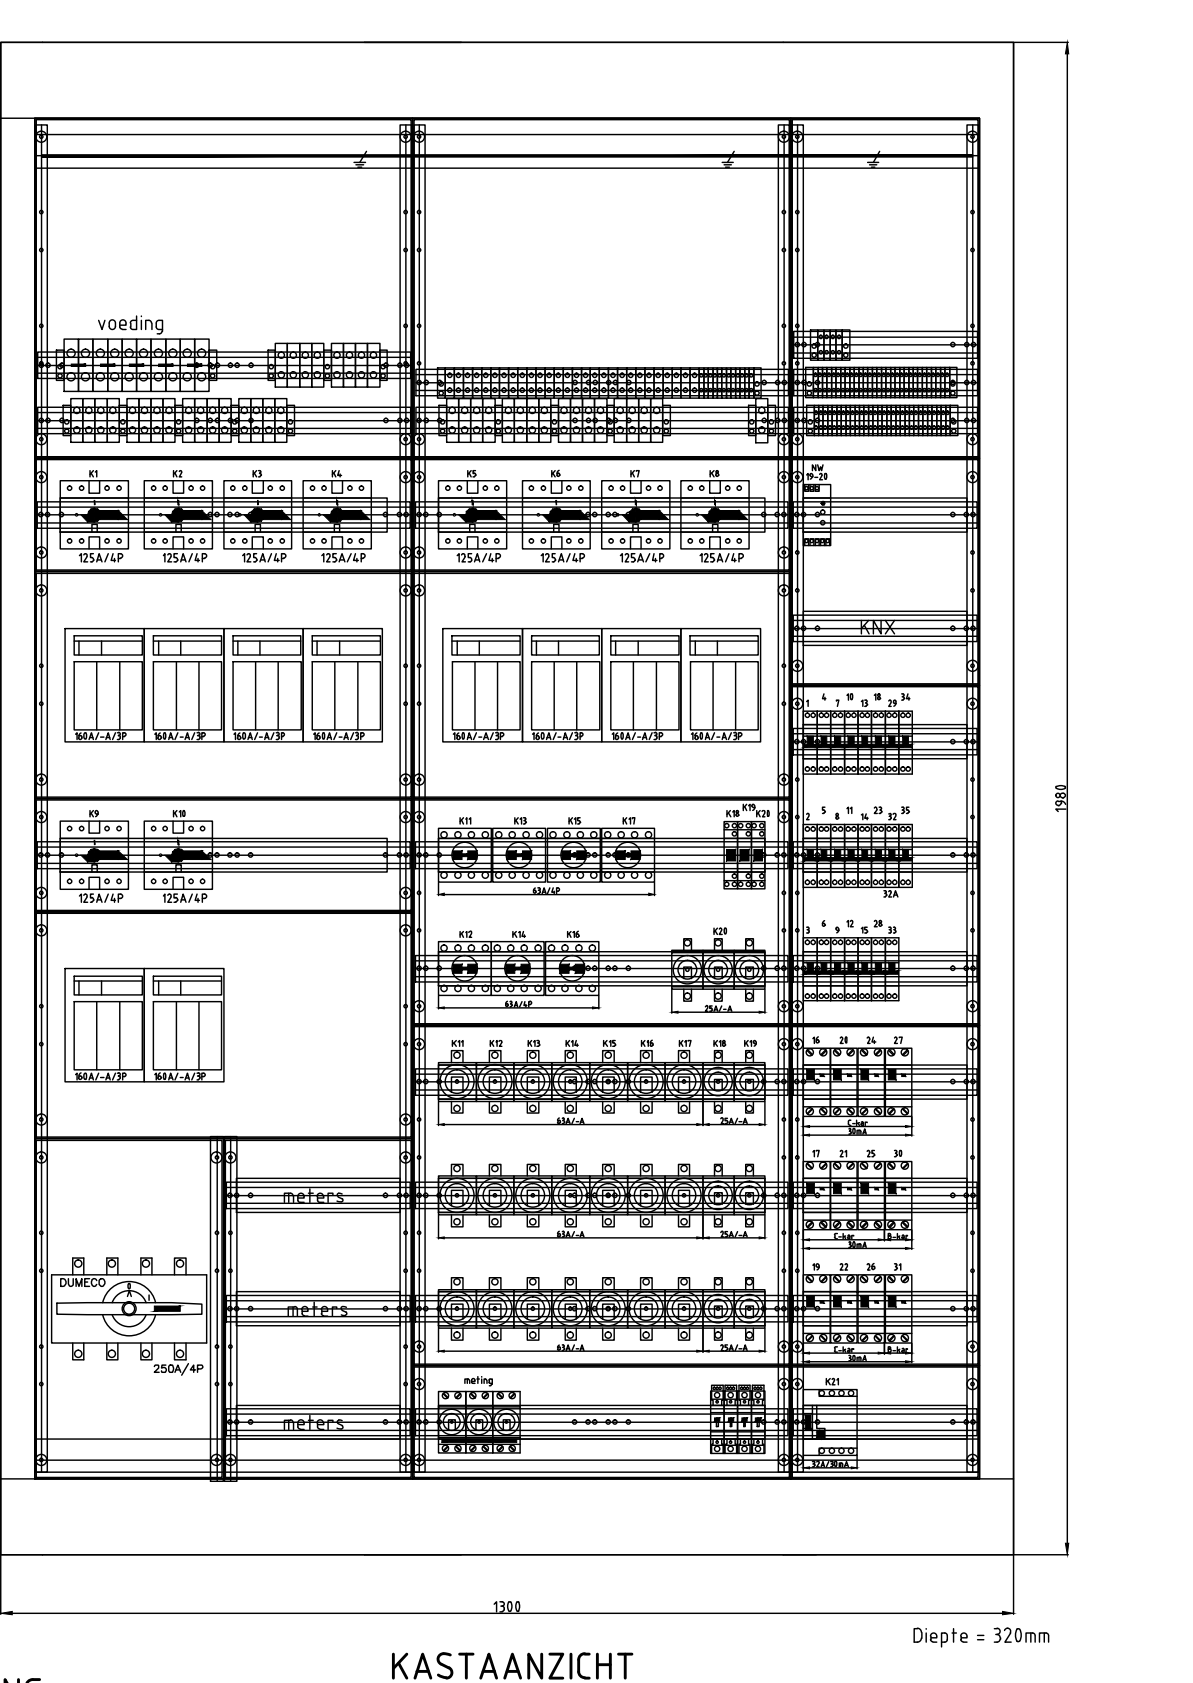

KASTAANZICHT
indien niet anders vermeld: automaten 16A/C-kar/6kA

OPMERKING: -EXACTE VERMOGENS NIET BEKEND. OPGEGEVEN VERMOGENS BIJ BENADERING.	
REVISIE	
B 02-12-2016 P.T. Revisie	
Wijz. Datum Get. Omschrijving	
Project : Stadhuis Hoom	
Adres : Nieuwe Steen 1	
Plaats : Hoom	
Onderdeel : INSTALLATIESHEMA KL1	
Opdr.gever: Gemeente Hoom	
Adres : Nieuwe Steen 1	
Plaats : Hoom	
Uits. : GSV	
Proj.dr. : M.W.	
Wb. : M.W.	
Datum : 12-03-2015	
Pod : \E-501.dwg	
Fos	
R	
E-501	