


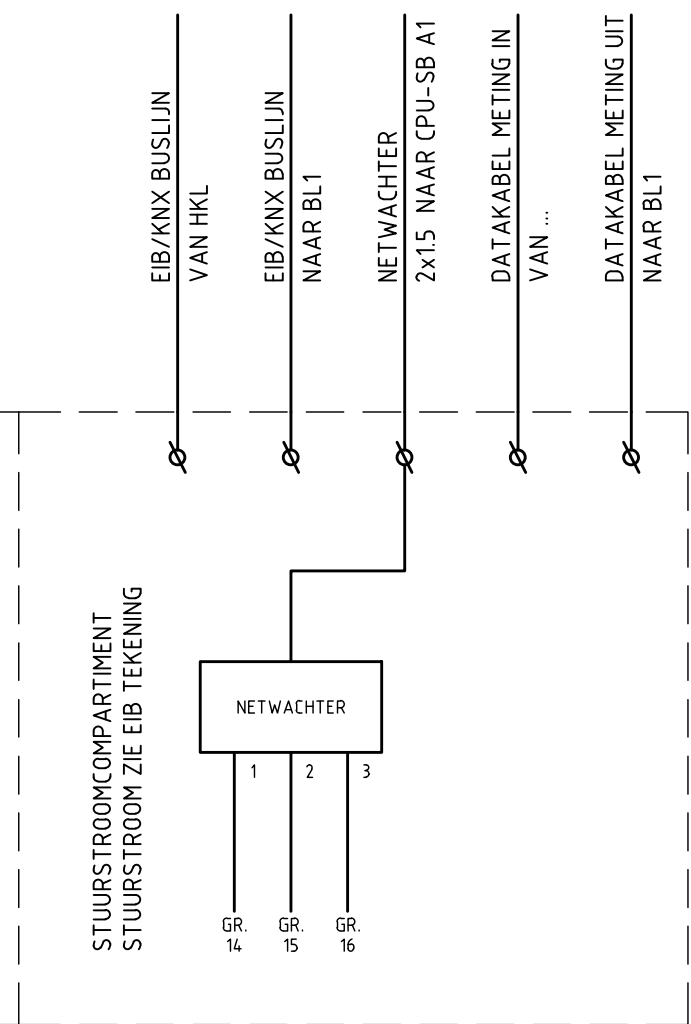

Totaal vermogen (VA):	28201
Totaal te verwachten vermogen (VVA):	28201

KAST VOORZIEN VAN 20% RESERVE RUIMTE



B	02-12-2016	P.T.	Revisie
Wizj.	Datum	Get.	Omschrijving
Project : Stadhuis Hoorn			
Adres : Nieuwe Steen 1			
Plaats : Hoorn			
 KLAVER TECHNISCH BEDRIJF BV			
Braken 15 1713 GCB OBDAM tel. 0226-451370 fax 0226-453380 Website: www.klaver-groep.nl / email: info@klaver-groep.nl			
Onderdeel : INSTALLATIESCHEMA 0L1			
Onderdeel : KELDER BOUWDEEL A			
Opdr.gever: Gemeente Hoorn			Proj.nr. : 41140247
Adres : Nieuwe Steen 1			Schaal : n.v.t.
Plaats : Hoorn			Form. : A2+
Uitv. : GdV			Tek.nr.
Proj.dnr. : M.W.			R E-502
Wvb. : M.W.			
Datum : 12-03-2015			
Pod :			