
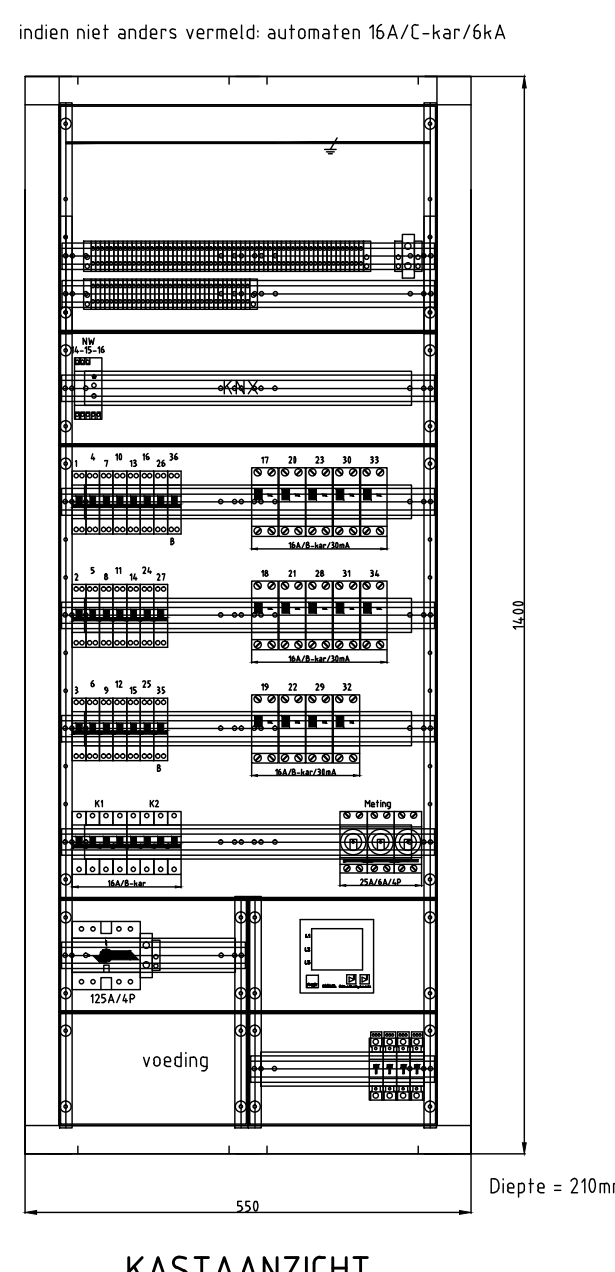
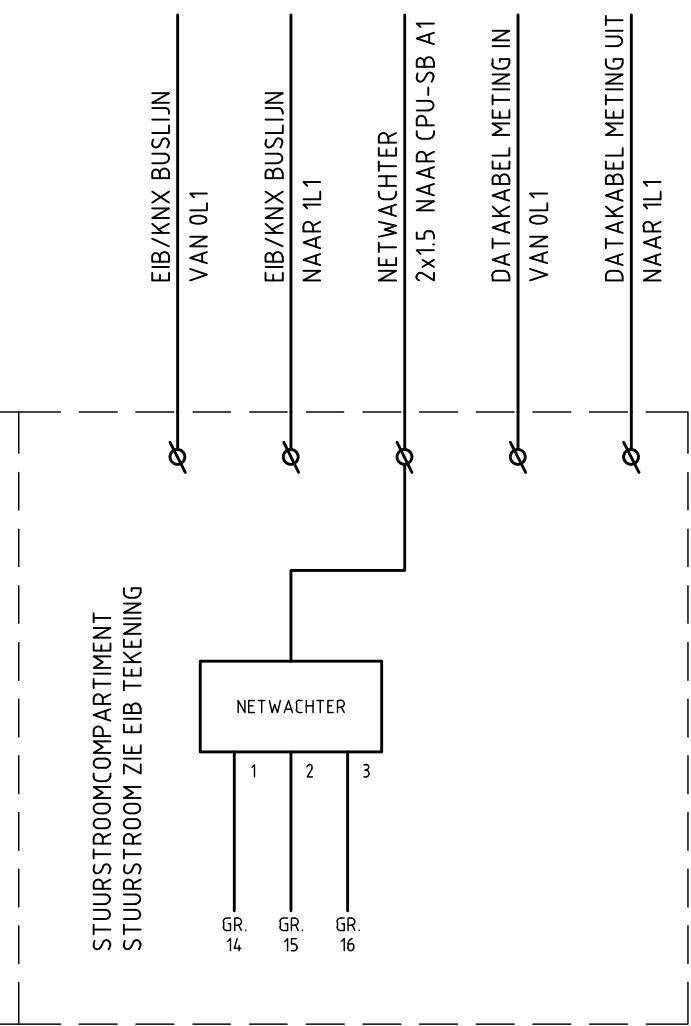


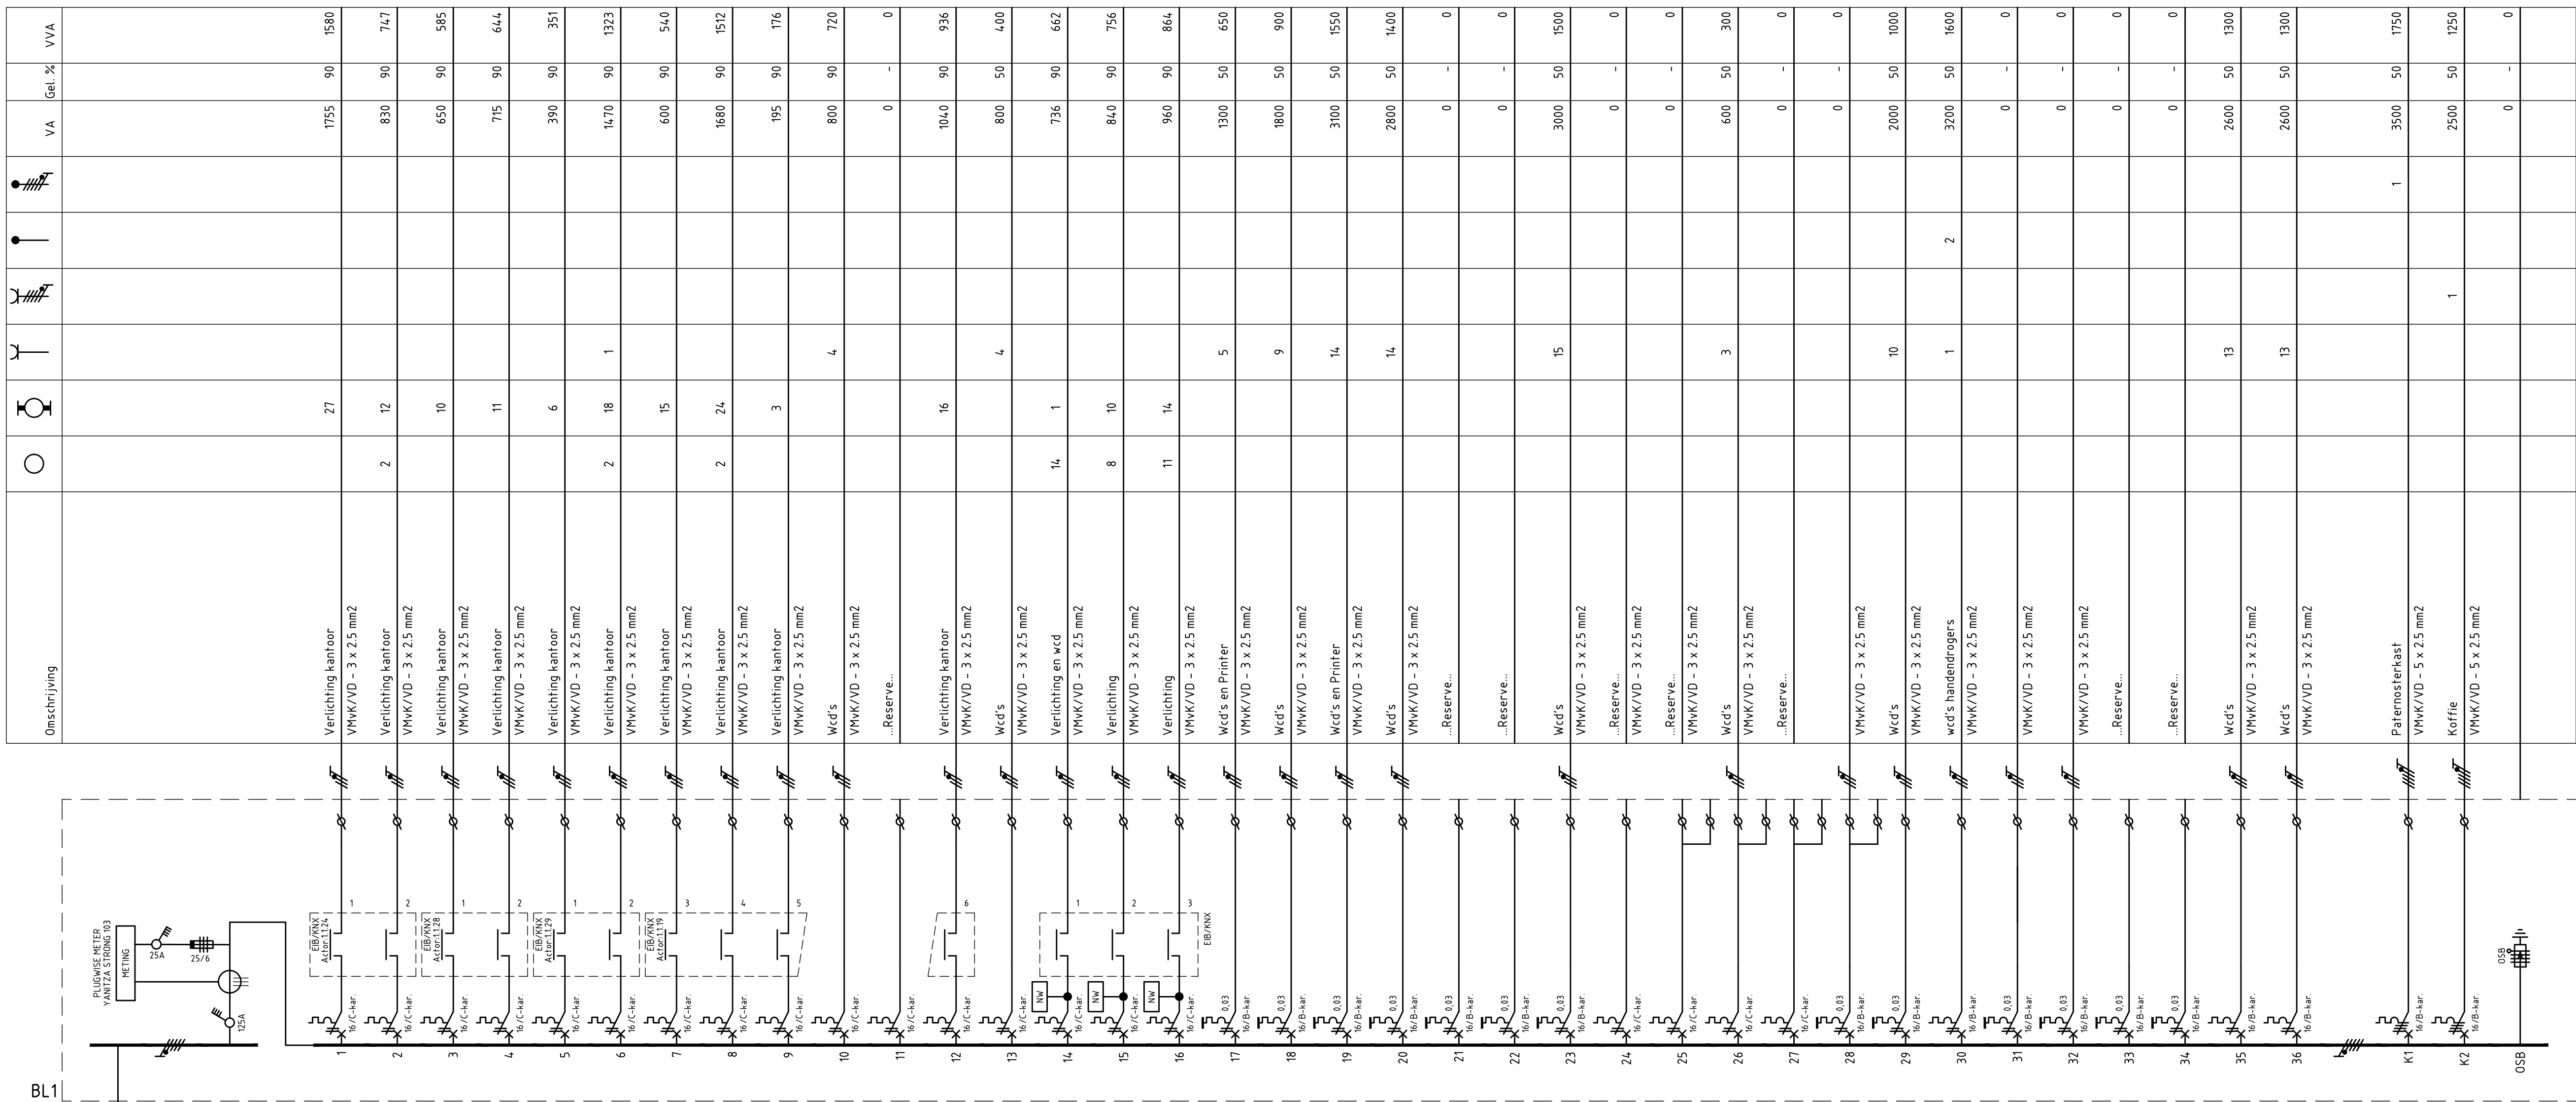

B	02-12-2016	P.T.	Revisie
Wijz.	Datum	Get.	Omschrijving
Project	Stadhuis Hoon		
Adres	Nieuwe Steen 1		
Plaats	Hoon		
Onderdeel	INSTALLATIESCHEMA BL1		
Opdr.gever	Gemeente Hoon	Proj.nr.	41140247
Adres	Nieuwe Steen 1	Schaal	n.v.t.
Plaats	Hoon	Form.	A2+
Uitv.	GdV	Fase	R
Projldr.	M.W.	Tek.nr.	
Wvb.	M.W.		E-503
Datum	19-09-2014		
Pod	\\E-503.dwg		

REVISIE

230/400V, 50Hz, TN-S STELSEL
MINIMALE I_k = 6kA eff-1 sec.
FABR.: SIEMENS
TYPE: ALPHA-400
BESCHERMINGSGRAAD: IP41/IP20
UITVOERING: WAND OPBOUW
AFMETING hxbxd: 1400x550x210mm

VOEDENDE KABEL ONDER
AFGAANDE KABELS BOVEN

KAST VOORZIE VAN 20% RESERVE RUIMTE