



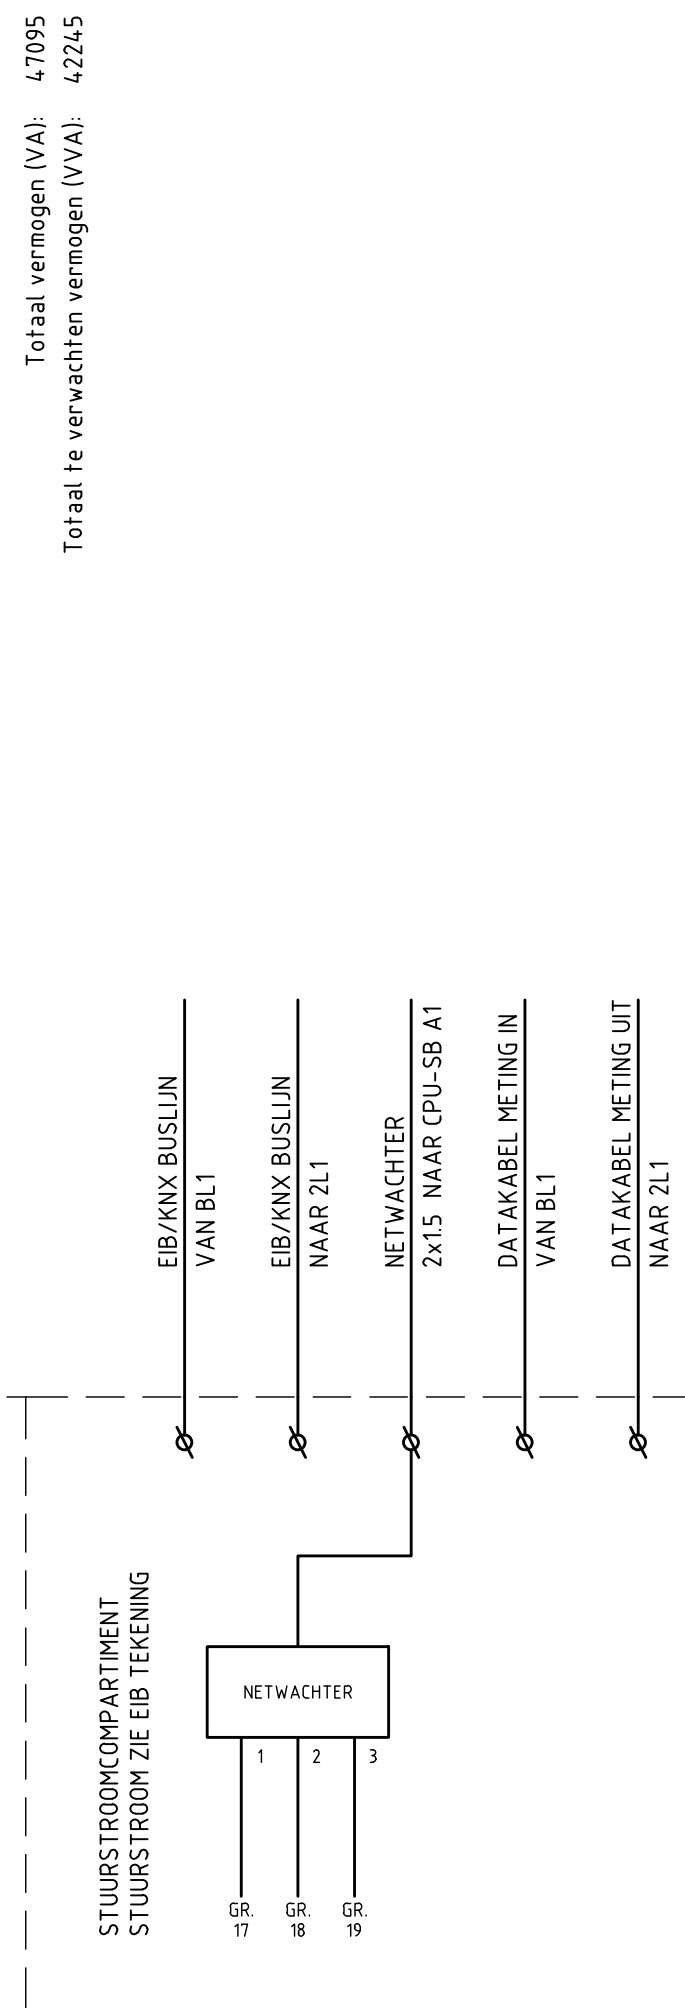

KAST VOORZIEN VAN 20% RESERVE RUIMTE

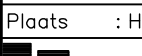

|   |            |      |              |
|---|------------|------|--------------|
| B   | 02-12-2016 | P.T. | Revisie      |
| Wijz.   | Datum      | Get. | Omschrijving |
| Project : Stadhuis Hoorn<br>Adres : Nieuwe Steen 1<br>Plaats : Hoorn   |            |      |              |
|  <b>KL AVER</b><br>TECHNISCH BEDRIJF BV<br>Braken 15 1713 GC OBDAM Tel. 0226-451370 fax 0226-453380<br>Website: www.klaver-groep.nl / email: info@klaver-groep.nl |            |      |              |
| Onderdeel : INSTALLATIESCHEMA 1L1<br>Adres : 1e VERDIEPING BOUWDEEL A<br>Opdr.gever: Gemeente Hoorn<br>Adres : Nieuwe Steen 1<br>Plaats : Hoorn<br>Utlv. : GdV<br>Proj.dnr. : M.W.<br>Wwb. : M.W.<br>Datum : 12-03-2015<br>Pad : \\E-504.dwg           |            |      |              |
| Proj.n.r. : 41140247<br>School : n.v.t.<br>Form. : A+2<br>Tek.nr. :   |            |      | R<br>E-504   |