
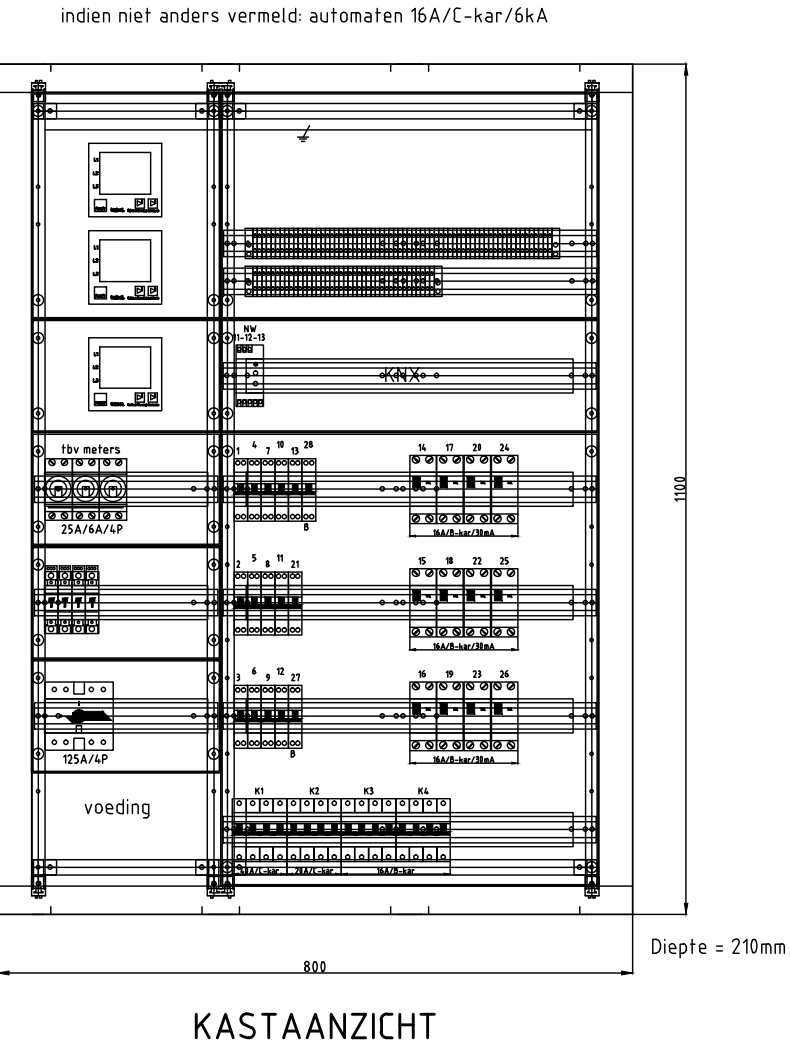


Omschrijving	○	⚡	⚡	VA	Get. %	VVA
Verlichting kantoor	21			1345	100	1345
VMK/VD - 3 x 2,5 mm2						
Verlichting kantoor	12			690	100	690
VMK/VD - 3 x 2,5 mm2						
Verlichting kantoor	20			1300	100	1300
VMK/VD - 3 x 2,5 mm2						
...Reserve...				0	-	0
Verlichting kantoor	14	2		1290	100	1290
VMK/VD - 3 x 2,5 mm2						
Verlichting kantoor				0	-	0
...Reserve...						
...Reserve...				0	-	0
VMK/VD - 3 x 2,5 mm2						
koffieautomaat	1			500	100	500
VMK/VD - 3 x 2,5 mm2						
Verlichting gang				0	100	0
VMK/VD - 3 x 2,5 mm2						
Verlichting trappenhuis+ gang	13	10		1140	100	1140
VMK/VD - 3 x 2,5 mm2						
Verlichting toiletten + gang	9	11		690	100	690
VMK/VD - 3 x 2,5 mm2						
Wcd's		7		1400	100	1400
VMK/VD - 3 x 2,5 mm2						
Wcd's		6		1200	100	1200
VMK/VD - 3 x 2,5 mm2						
Wcd's		5		1000	100	1000
VMK/VD - 3 x 2,5 mm2						
Wcd's		6		1200	100	1200
VMK/VD - 3 x 2,5 mm2						
Wcd's		3		600	100	600
VMK/VD - 3 x 2,5 mm2						
Wcd's + copieerapp.		17		5700	100	5700
VMK/VD - 3 x 2,5 mm2						
VMK/VD - 3 x 2,5 mm2				0	100	0
VMK/VD - 3 x 2,5 mm2						
VMK/VD - 3 x 2,5 mm2				0	100	0
Onbekend				0	100	0
VMK/VD - 3 x 2,5 mm2						
VMK/VD - 3 x 2,5 mm2				0	100	0
handendroger (2)		2		3000	100	3000
VMK/VD - 3 x 2,5 mm2						
Wcd's		10		2000	100	2000
VMK/VD - 3 x 2,5 mm2						
VMK/VD - 3 x 2,5 mm2				0	-	0
VMK/VD - 3 x 2,5 mm2						
Wcd's		19		3800	100	3800
VMK/VD - 3 x 2,5 mm2						
VMK/VD - 3 x 2,5 mm2				0	-	0
VMK/VD - 3 x 2,5 mm2						
Zonnepanelen				0	100	0
Zonnepanelen				0	100	0
goederenlift			1	3000	100	3000
VMK/VD - 5 x 2,5 mm2						
...Reserve...				0	-	0
VMK/VD - 3 x 2,5 mm2						
0SB				0	-	0

Totaal vermogen (VA): 29855
Totaal te verwachten vermogen (VVA): 29855

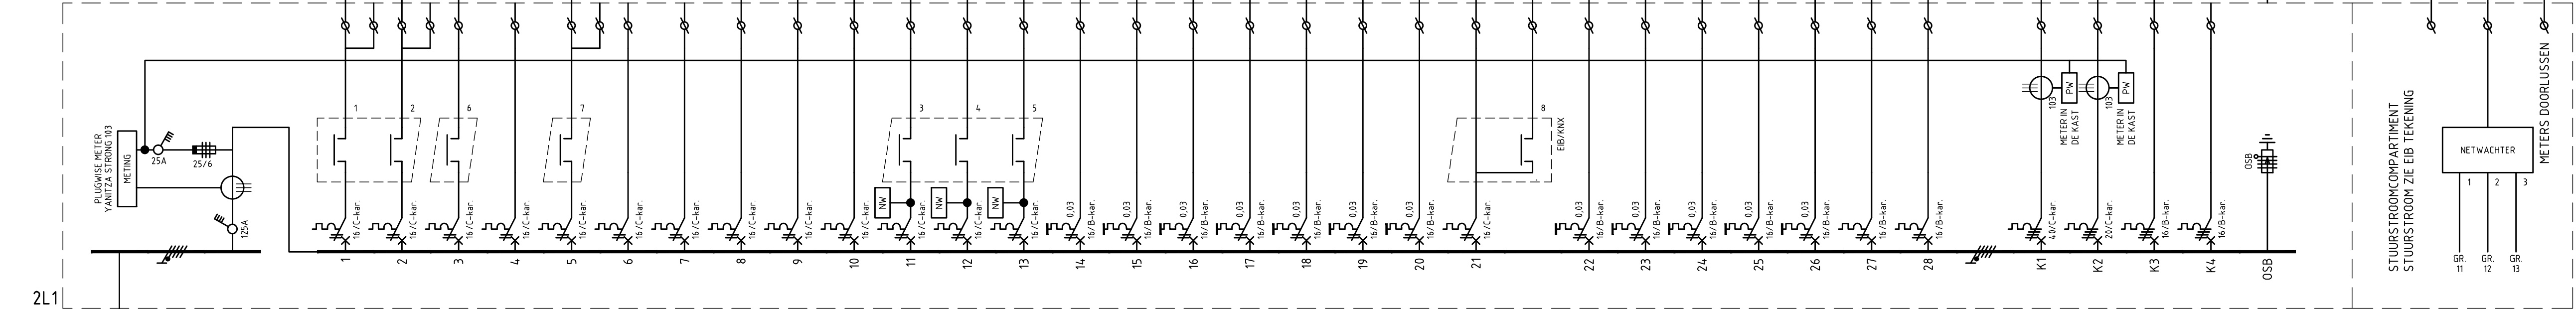

OPMERKING:
-EXACTE VERMOGENS NIET BEKEND.
OPGEGEVEN VERMOGENS BIJ BENADERING.

B	02-12-2016	P.T.	Revisie
Wijz.	Datum	Get.	Omschrijving
Project	Stadhuis Hoom		
Adres	Nieuwe Steen 1		
Plaats	Hoom		
Onderdeel	INSTALLATIESCHEMA 2L1		
Opdr.gever	Gemeente Hoom	Proj.nr.	41140247
Adres	Nieuwe Steen 1	Schaal	n.v.t.
Plaats	Hoom	Form.	A2+
Uitv.	GdV	Fase	
Projldr.	M.W.	R	E-505
Wvb.	M.W.		
Datum	12-03-2015		
Pod	:\E-505.dwg		

REVISIE