

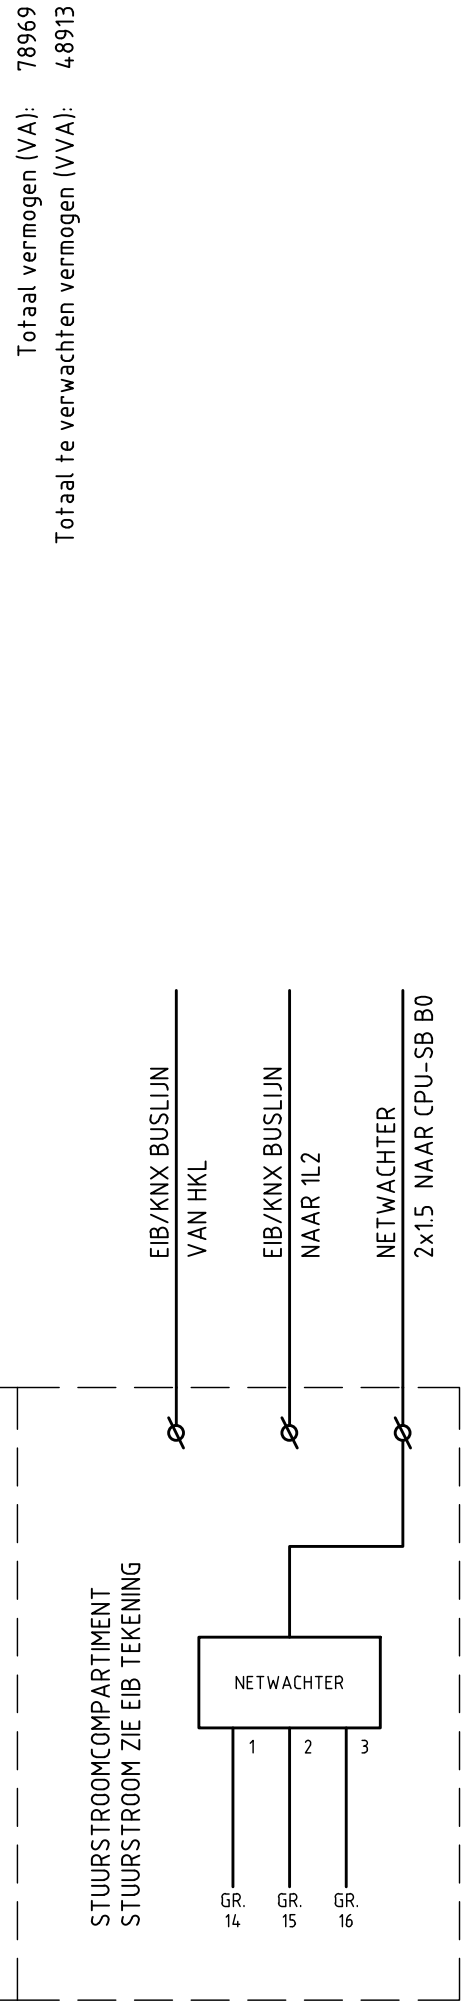


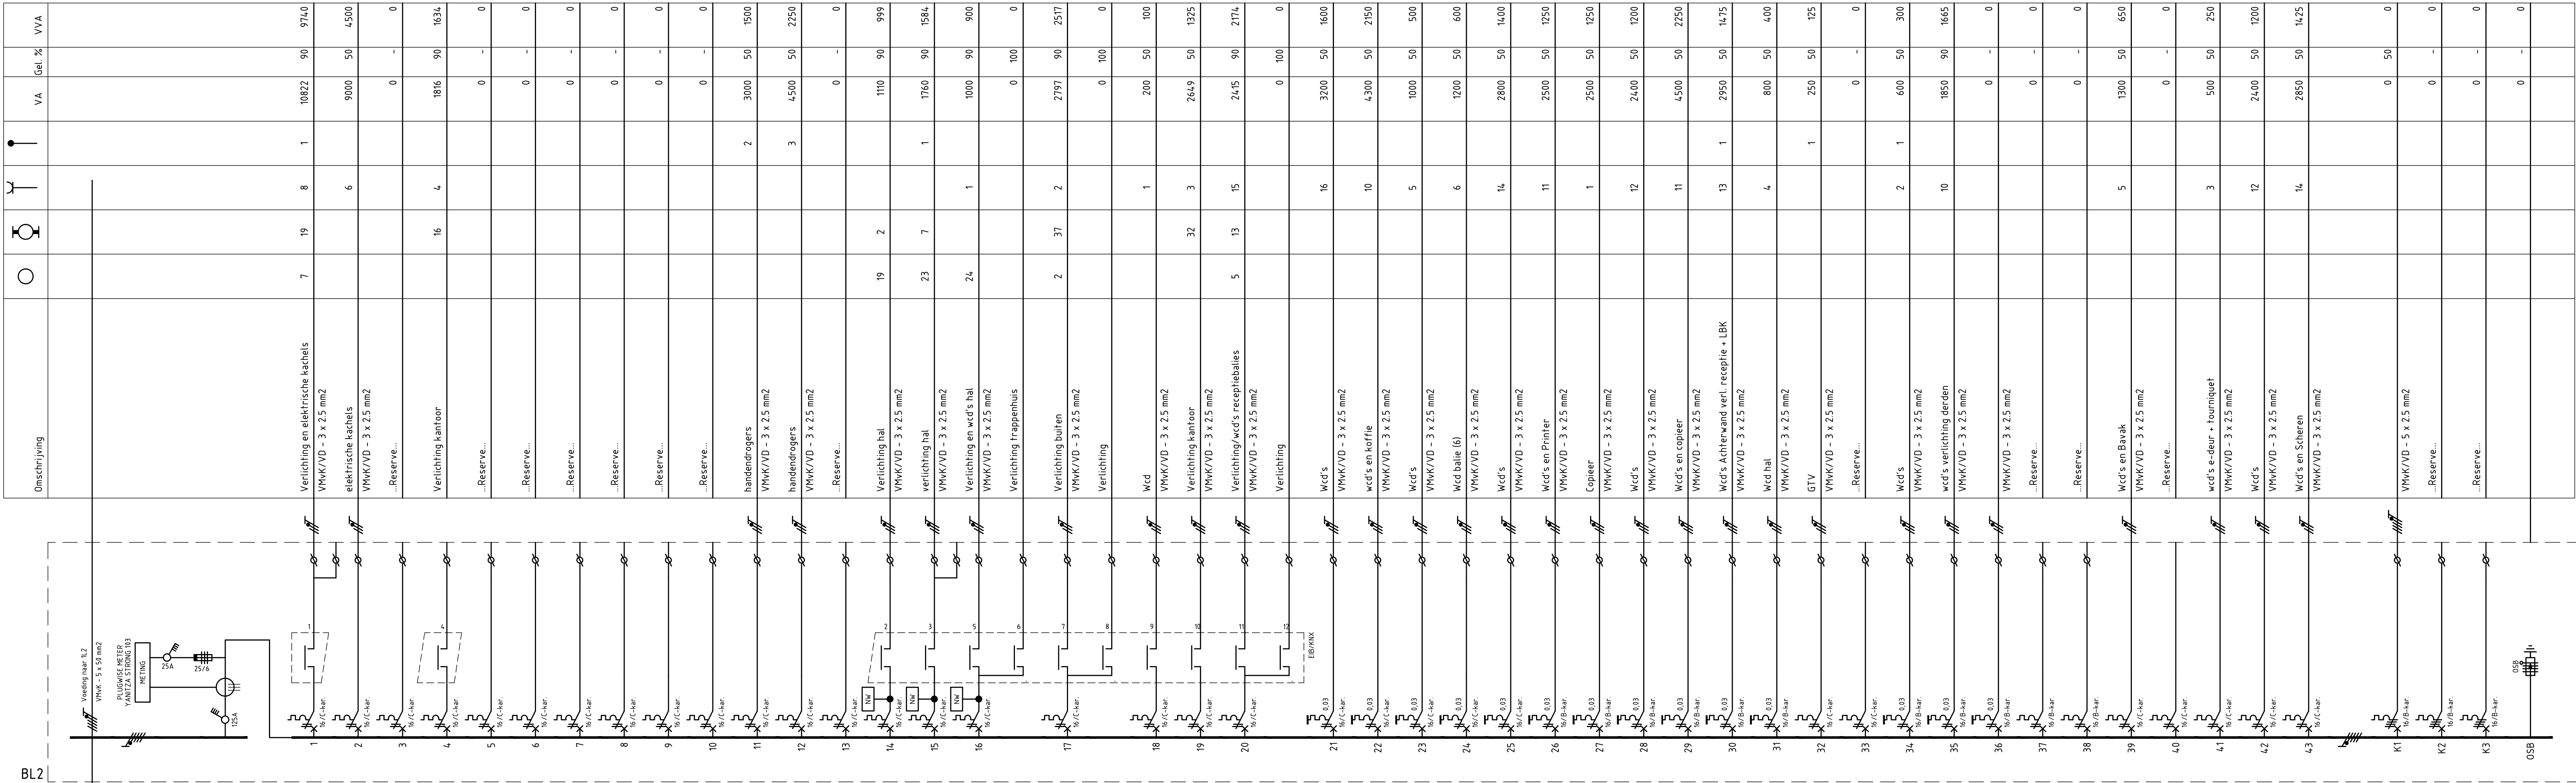

Wijz. Datum		P.T.	Revisie
Get.		Omschrijving	
Project : Stadhuis Hoorn		Onderdeel : INSTALLATIESCHEMA BL2	
Adres : Nieuwe Steen 1		Onderdeel : BEGANE GROND BOUWDEEL B	
Plaats : Hoorn		Opdr.gever: Gemeente Hoorn	Proj.nr.: 41140247
Uitv. : GFO		Plaats : Hoorn	Schaal : n.v.t.
Proj.leid. : M.W.		Plaats : Hoorn	Form. : A2+
Wvb. : M.W.		Proj.leid. : M.W.	Tek.nr. : R E-506
Datum : 12-03-2015		Fase : E-506.dwg	
Website: www.klaver-groep.nl / email: info@klaver-groep.nl		Pod : ...E-506.dwg	

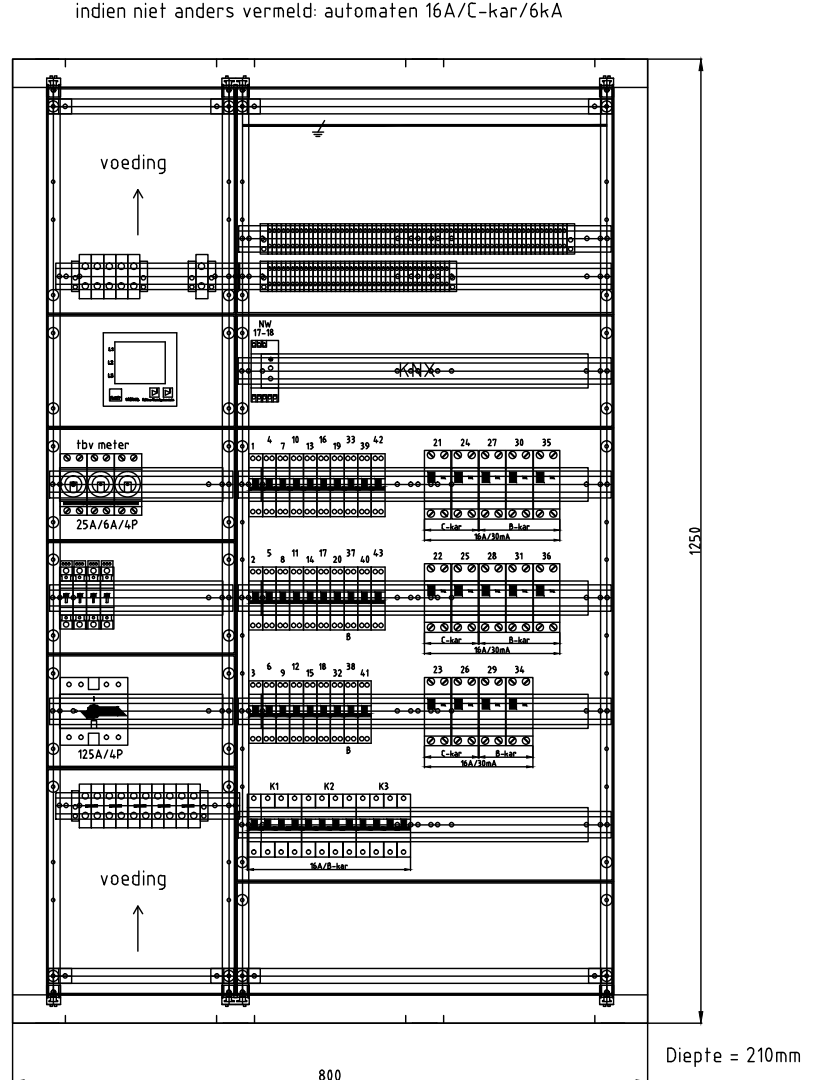

230/400V, 50Hz, TN-S STELSEL
MINIMALE Ik = 6kA eff-1 sec.
FABR.: SIEMENS
TYPE: ALPHA-400
BESCHERMINGSGRAAD: IP41/IP20
UITVOERING: WAND OPBOUW
AFMETING hxbxd: 125x800x210mm

VOEDENDE KABEL ONDER
AFGAANDE KABELS BOVEN

KAST VOORZIEN VAN 20% RESERVE RUIMTE

REVISIE