	Omschrijving	○					VA	Gel. %	VVA
1	Verlichting kantoor		19				1215	90	1094
	VMvK/VD - 3 x 2.5 mm2								
2	Verlichting kantoor		12				780	90	702
	VMvK/VD - 3 x 2.5 mm2								
3	Verlichting kantoor		11				715	90	644
	VMvK/VD - 3 x 2.5 mm2								
4	Verlichting kantoor		11				715	90	644
	VMvK/VD - 3 x 2.5 mm2								
5	...Reserve...						0	-	0
6	...Reserve...						0	-	0
7	Verlichting gang ICT		4				260	90	234
	VMvK/VD - 3 x 2.5 mm2								
8	Handendrogers					2	3000	50	1500
	VMvK/VD - 3 x 2.5 mm2								
9	...Reserve...						0	-	0
10	...Reserve...						0	-	0
11	...Reserve...						0	-	0
12	Verlichting kantoor		23				1395	90	1256
	VMvK/VD - 3 x 2.5 mm2								
13	Verlichting kantoor			1			200	90	180
	VMvK/VD - 3 x 2.5 mm2								
14	Verlichting trappenhuis/toiletten	17	19				1605	90	1445
	VMvK/VD - 3 x 2.5 mm2								
15	Verlichting kantoor Verlichting gangen	5	12				905	90	815
	VMvK/VD - 3 x 2.5 mm2								
16	Wcd's			14			2800	50	1400
	VMvK/VD - 3 x 2.5 mm2								
17	Wcd's en copieer			8			3900	50	1950
	VMvK/VD - 3 x 2.5 mm2								
18	Wcd's en zonwering			18			2900	50	1450
	VMvK/VD - 3 x 2.5 mm2								
19	Wcd's			8			1600	50	800
	VMvK/VD - 3 x 2.5 mm2								
20	...Reserve...						0	-	0
21	Wcd's			8			1600	50	800
	VMvK/VD - 3 x 2.5 mm2								
22	Wcd's			14			2800	50	1400
	VMvK/VD - 3 x 2.5 mm2								
23	Wcd's			11			2200	50	1100
	VMvK/VD - 3 x 2.5 mm2								
24	Verlichting kantoor	1	22				1490	90	1341
	VMvK/VD - 3 x 2.5 mm2								
25	Verlichting kantoor						0	-	0
	VMvK/VD - 3 x 2.5 mm2								
26							0	-	0
	VMvK/VD - 3 x 2.5 mm2								
27	Wcd's			2			400	50	200
	VMvK/VD - 3 x 2.5 mm2								
28							0	-	0
	VMvK/VD - 3 x 2.5 mm2								
29							0	-	0
	VMvK/VD - 3 x 2.5 mm2								
30	Verlichting ICT		8				520	90	468
	VMvK/VD - 3 x 2.5 mm2								
31	...Reserve...						0	-	0
32	...Reserve...						0	-	0
33	...Reserve...						0	-	0
34	...Reserve...						0	-	0
35	Wcd's			15			3000	50	1500
	VMvK/VD - 3 x 2.5 mm2								
36	...Reserve...						0	-	0
37	...Reserve...						0	-	0
38	...Reserve...						0	-	0
39	...Reserve...						0	-	0
K1	Koffie				1		2500	50	1250
	VMvK/VD - 5 x 2.5 mm2								
K2							0	-	0
	VMvK/VD - 5 x 2.5 mm2								
K3	...Reserve...						0	-	0
K4	...Reserve...						0	-	0
OSB							0	-	0

Totaal vermogen (VA): 36500
Totaal te verwachten vermogen (VVA): 22170

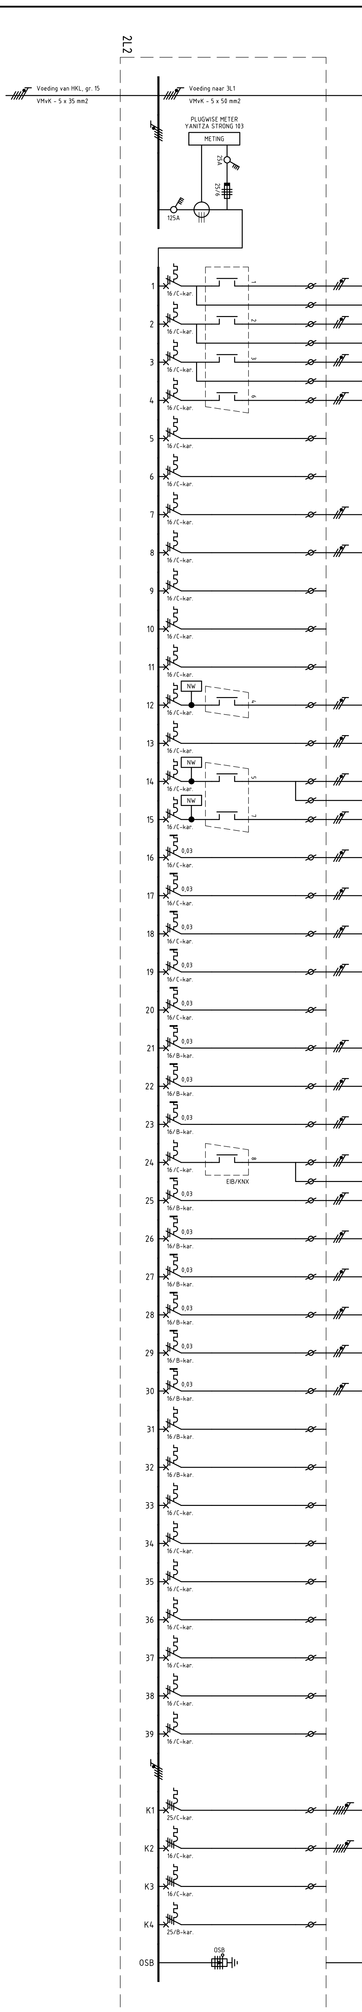

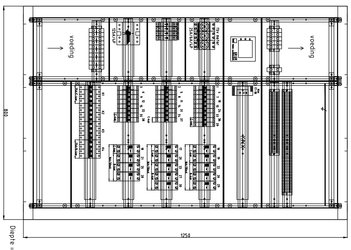

230/400V, 50Hz, TN-S STELSEL
HOOFDKABEL: 5x6 eff-1sec
FABR.: S+S REGELTECHNIK
TYPE: ALPHA-400
BESCHERMINGSGRAAD: IP41/IP20
UITVOERING: WAND OPBOUW
AFMETING hxbxd: 1100x800x210mm

VOEDENDE KABEL ONDER
AFGAANDE KABELS BOVEN

KAST VOORZIEN VAN 20% RESERVE RUIMTE

| | | | | | | | | |