


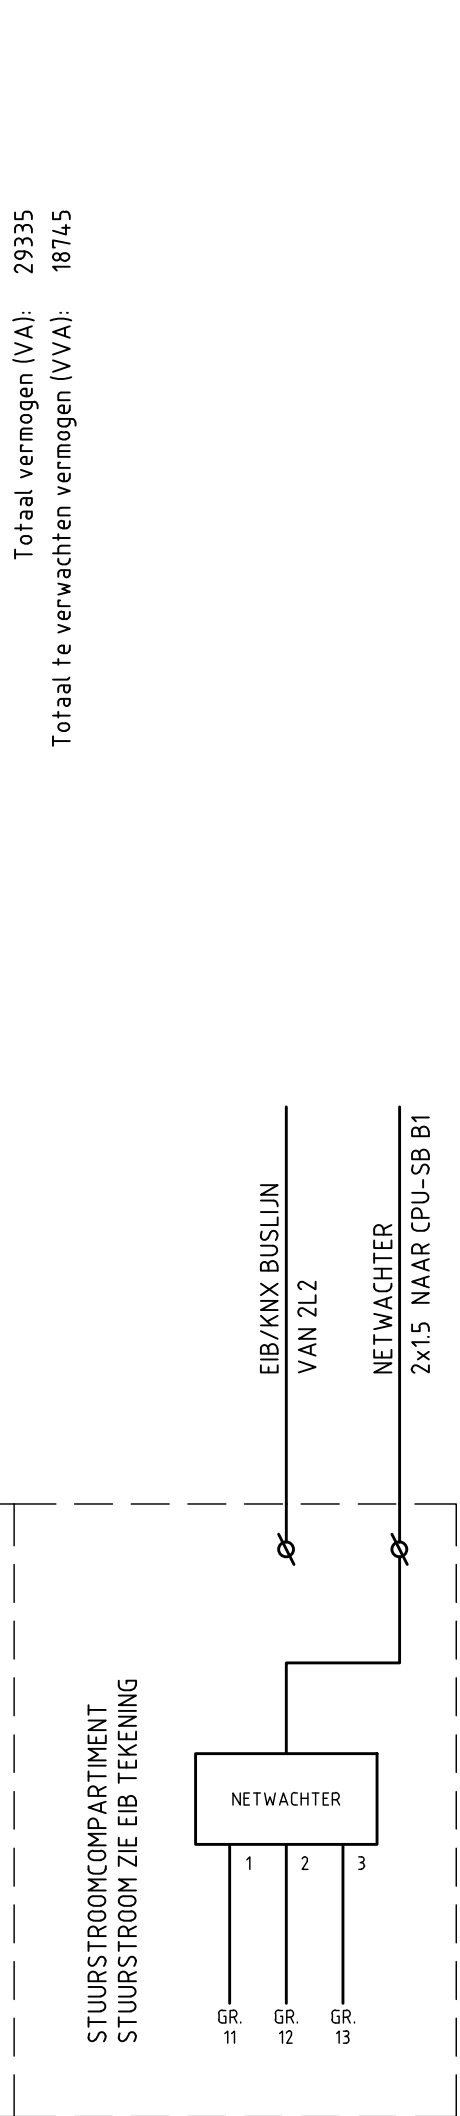

REVISIE