




OPMERKING:
-EXACTE VERMOGENS NIET BEKEND.
OPGEGEVEN VERMOGENS BIJ BENADERING.

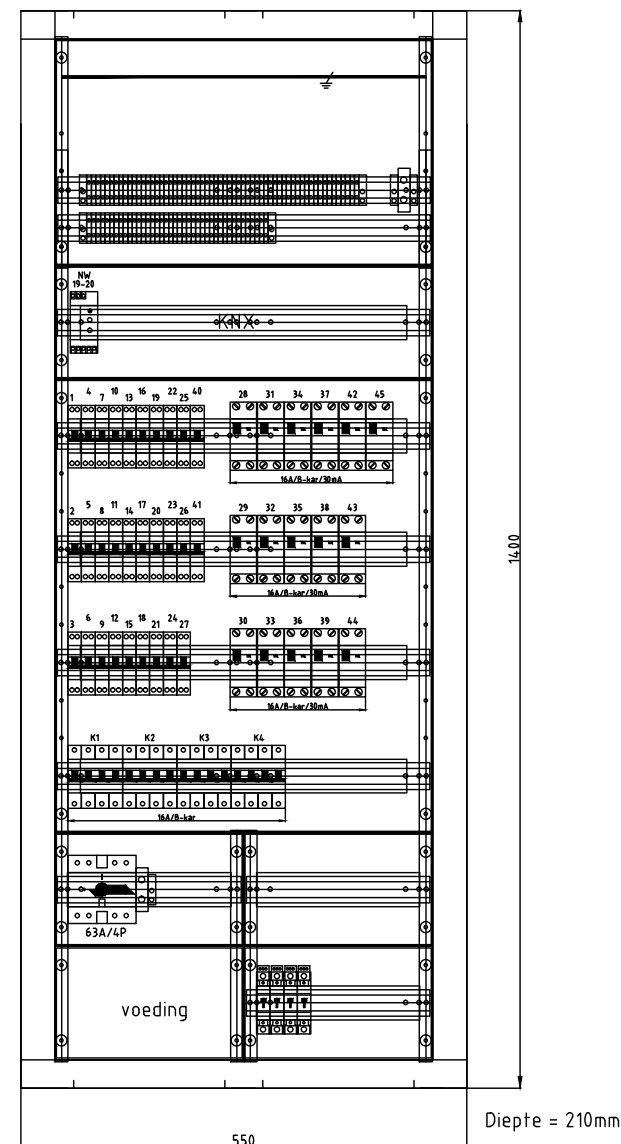

VOEDENDE KABEL ONDER
AFGAANDE KABELS BOVEN

KAST VOORZIEN VAN 20% RESERVE RUIMTE

indien niet anders vermeld: automaten 16A/C-kar/6kA

KASTAANZICHT

REVISIE

B	02-12-2016	P.T.	Revisie
Wiz.	Datum	Get.	Omschrijving
Project : Stadhuis Hoorn Adres : Nieuwe Steen 1 Plaats : Hoorn			
 KLAVER TECHNISCH BEDRIJF BV Braken 15 1713 GC OBDAM tel. 0226-451370 fax 0226-453380 Website: www.klaver-groep.nl / email: info@klaver-groep.nl			
Onderdeel : INSTALLATIESCHEMA BL3 Onderdeel : BEGANE GROND BOUWDEL C Opdr.gave: Gemeente Hoorn Adres : Nieuwe Steen 1 Plaats : Hoorn Uitv. : GdV Proj.drn. : M.W. Wwb. : M.W. Datum : 12-02-2015 Pad : \\E-510.dwg			
Fase R			Proj.nr. : 41140247 School : n.v.t. Form. : A+2 Tek.nr. E-510