


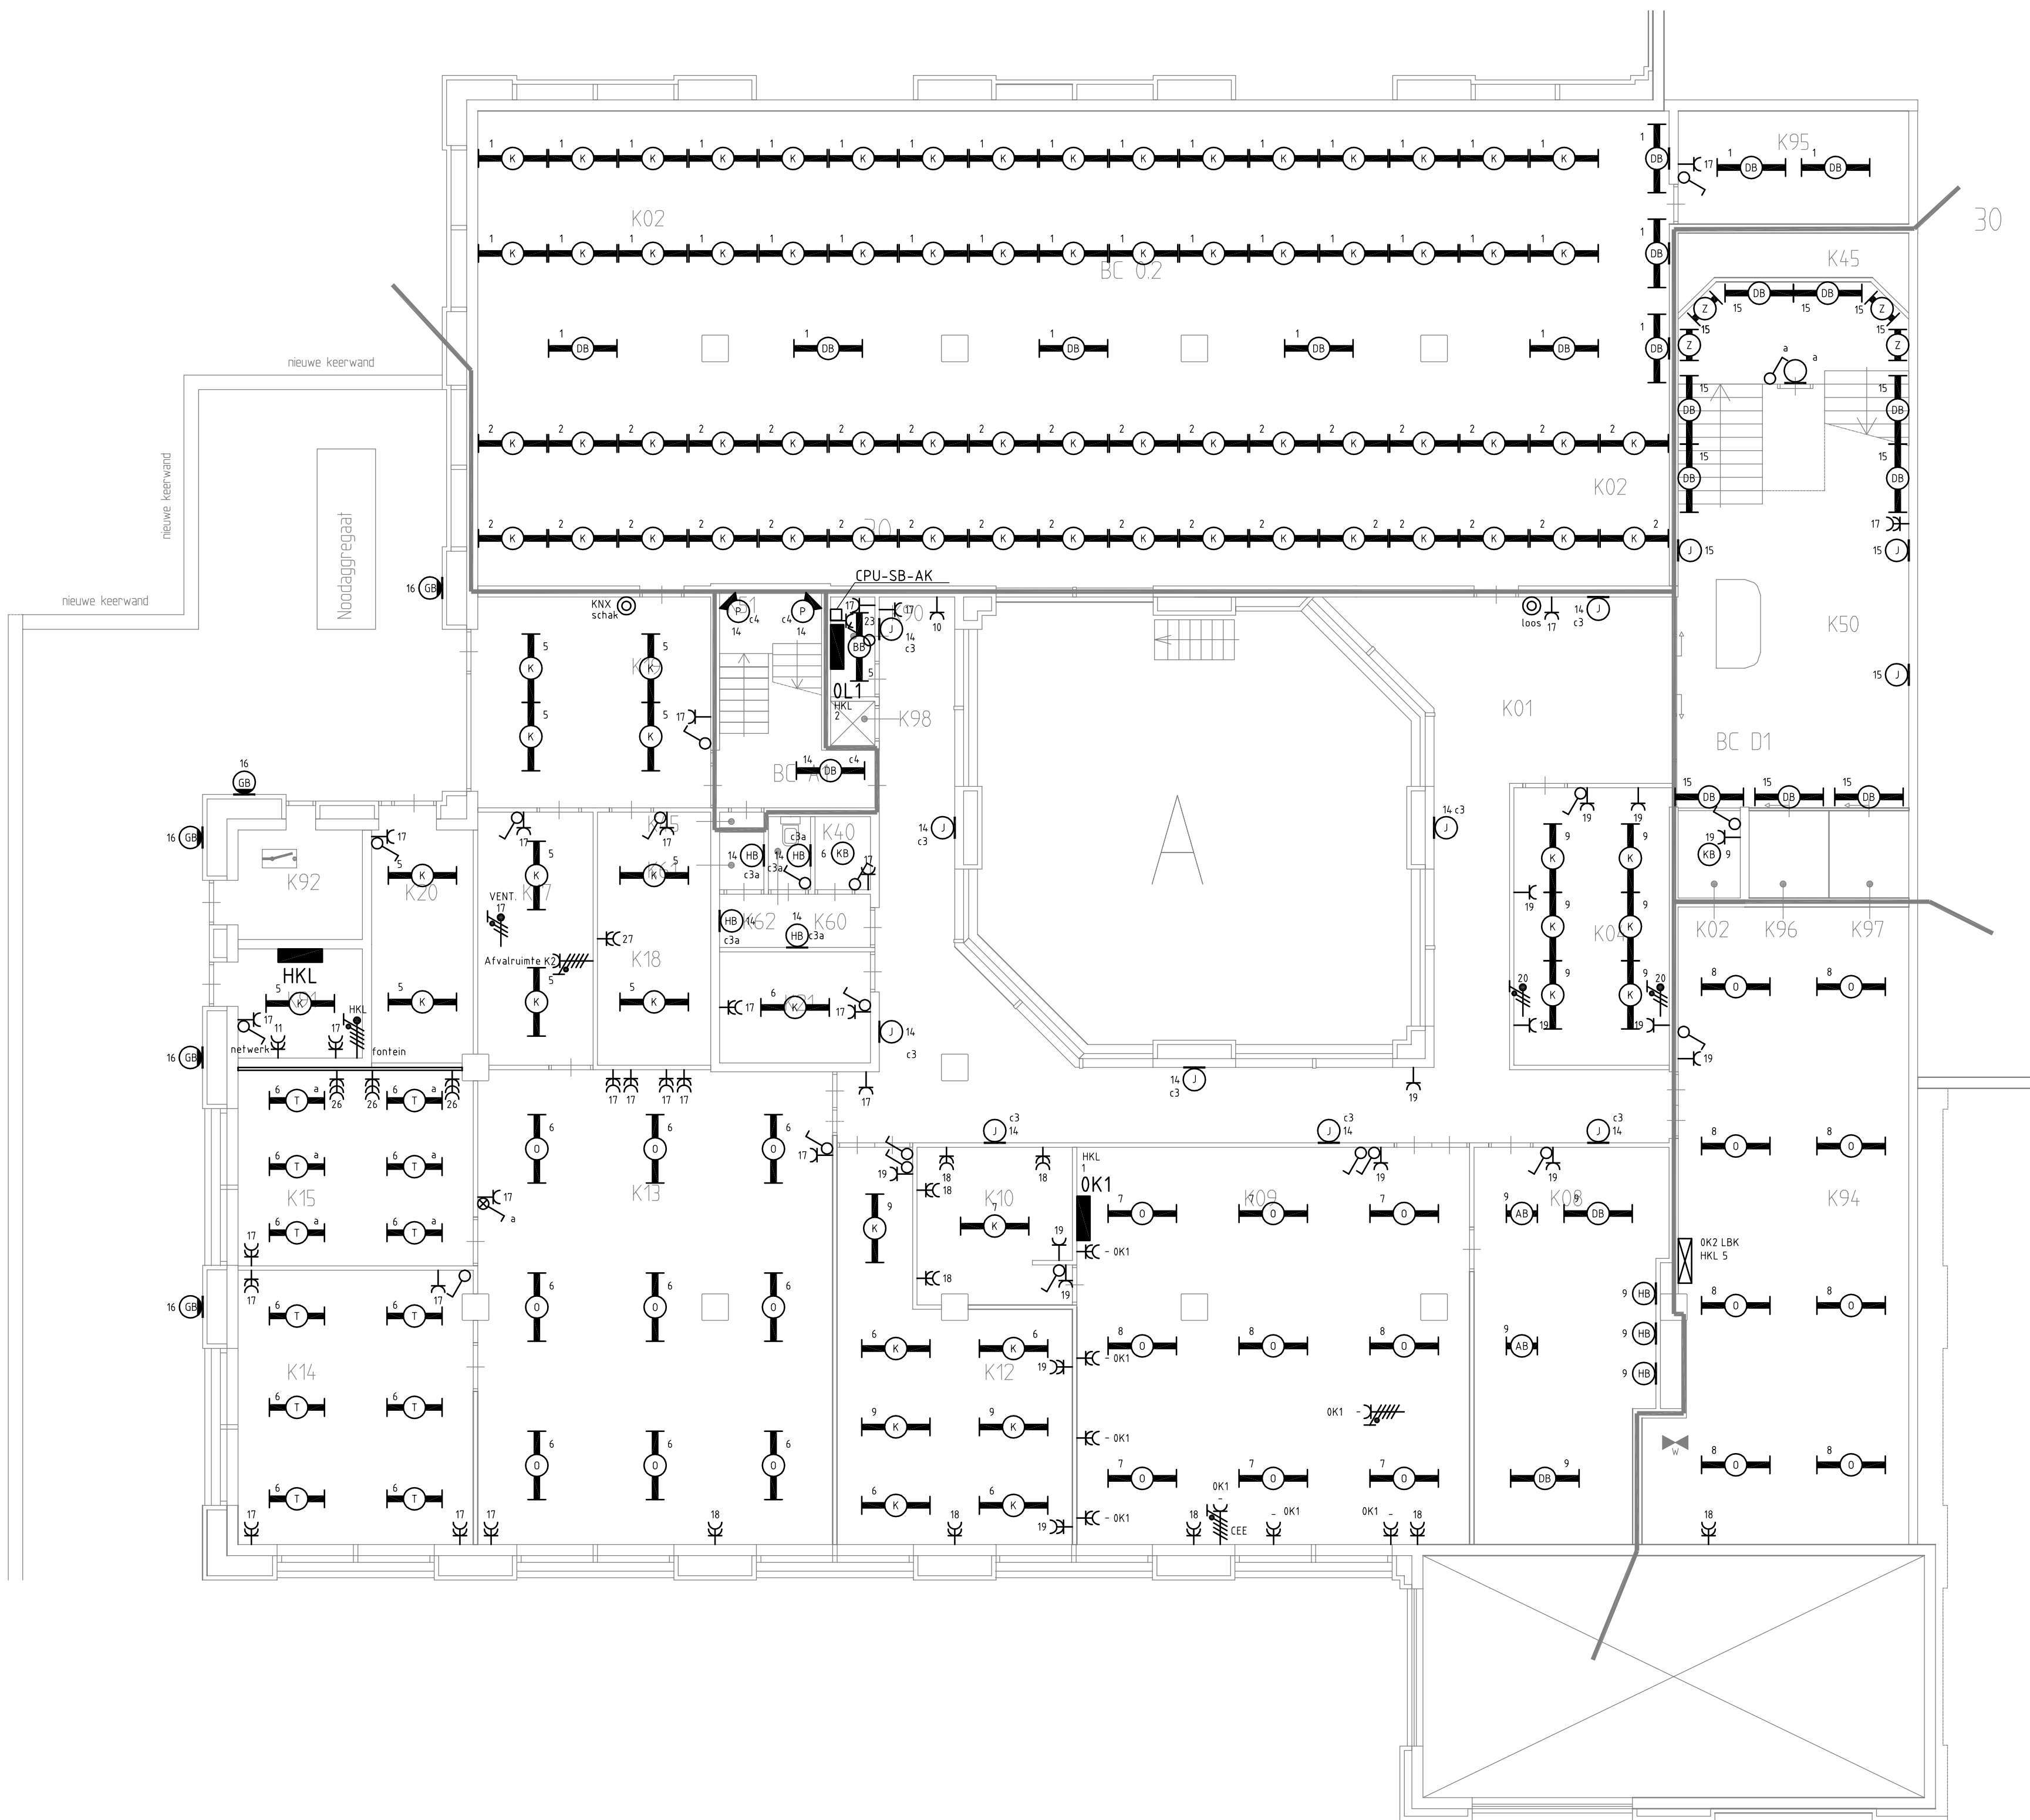

Kelder

REVISIE

Wijz.	Datum	Get.	Omschrijving		
Project			Stadhuis Hoom	Onderdeel : LICHT-KRACHTINSTALLATIE	
Adres			Nieuwe Steen 1	Onderdeel : KELDER BOUWDEEL A	
Plaats			Hoom	Opdr.gever: Gemeente Hoom	Proj.nr. : 41140247
				Adres : Nieuwe Steen 1	Schaal : 1:100
				Plaats : Hoom	Form. : A1
				Uitv. : GdV	Fase R E-200A
				Proj.idr. : M.W.	
				Wvb. : M.W.	
				Datum : 12-3-2015	
				Pgd : \\E-100_E-200.dwg	



Braken 15 1713 GC OBDAM tel. 0226-451370 fax 0226-453380
Website: www.klaver-groep.nl / email: info@klaver-groep.nl