


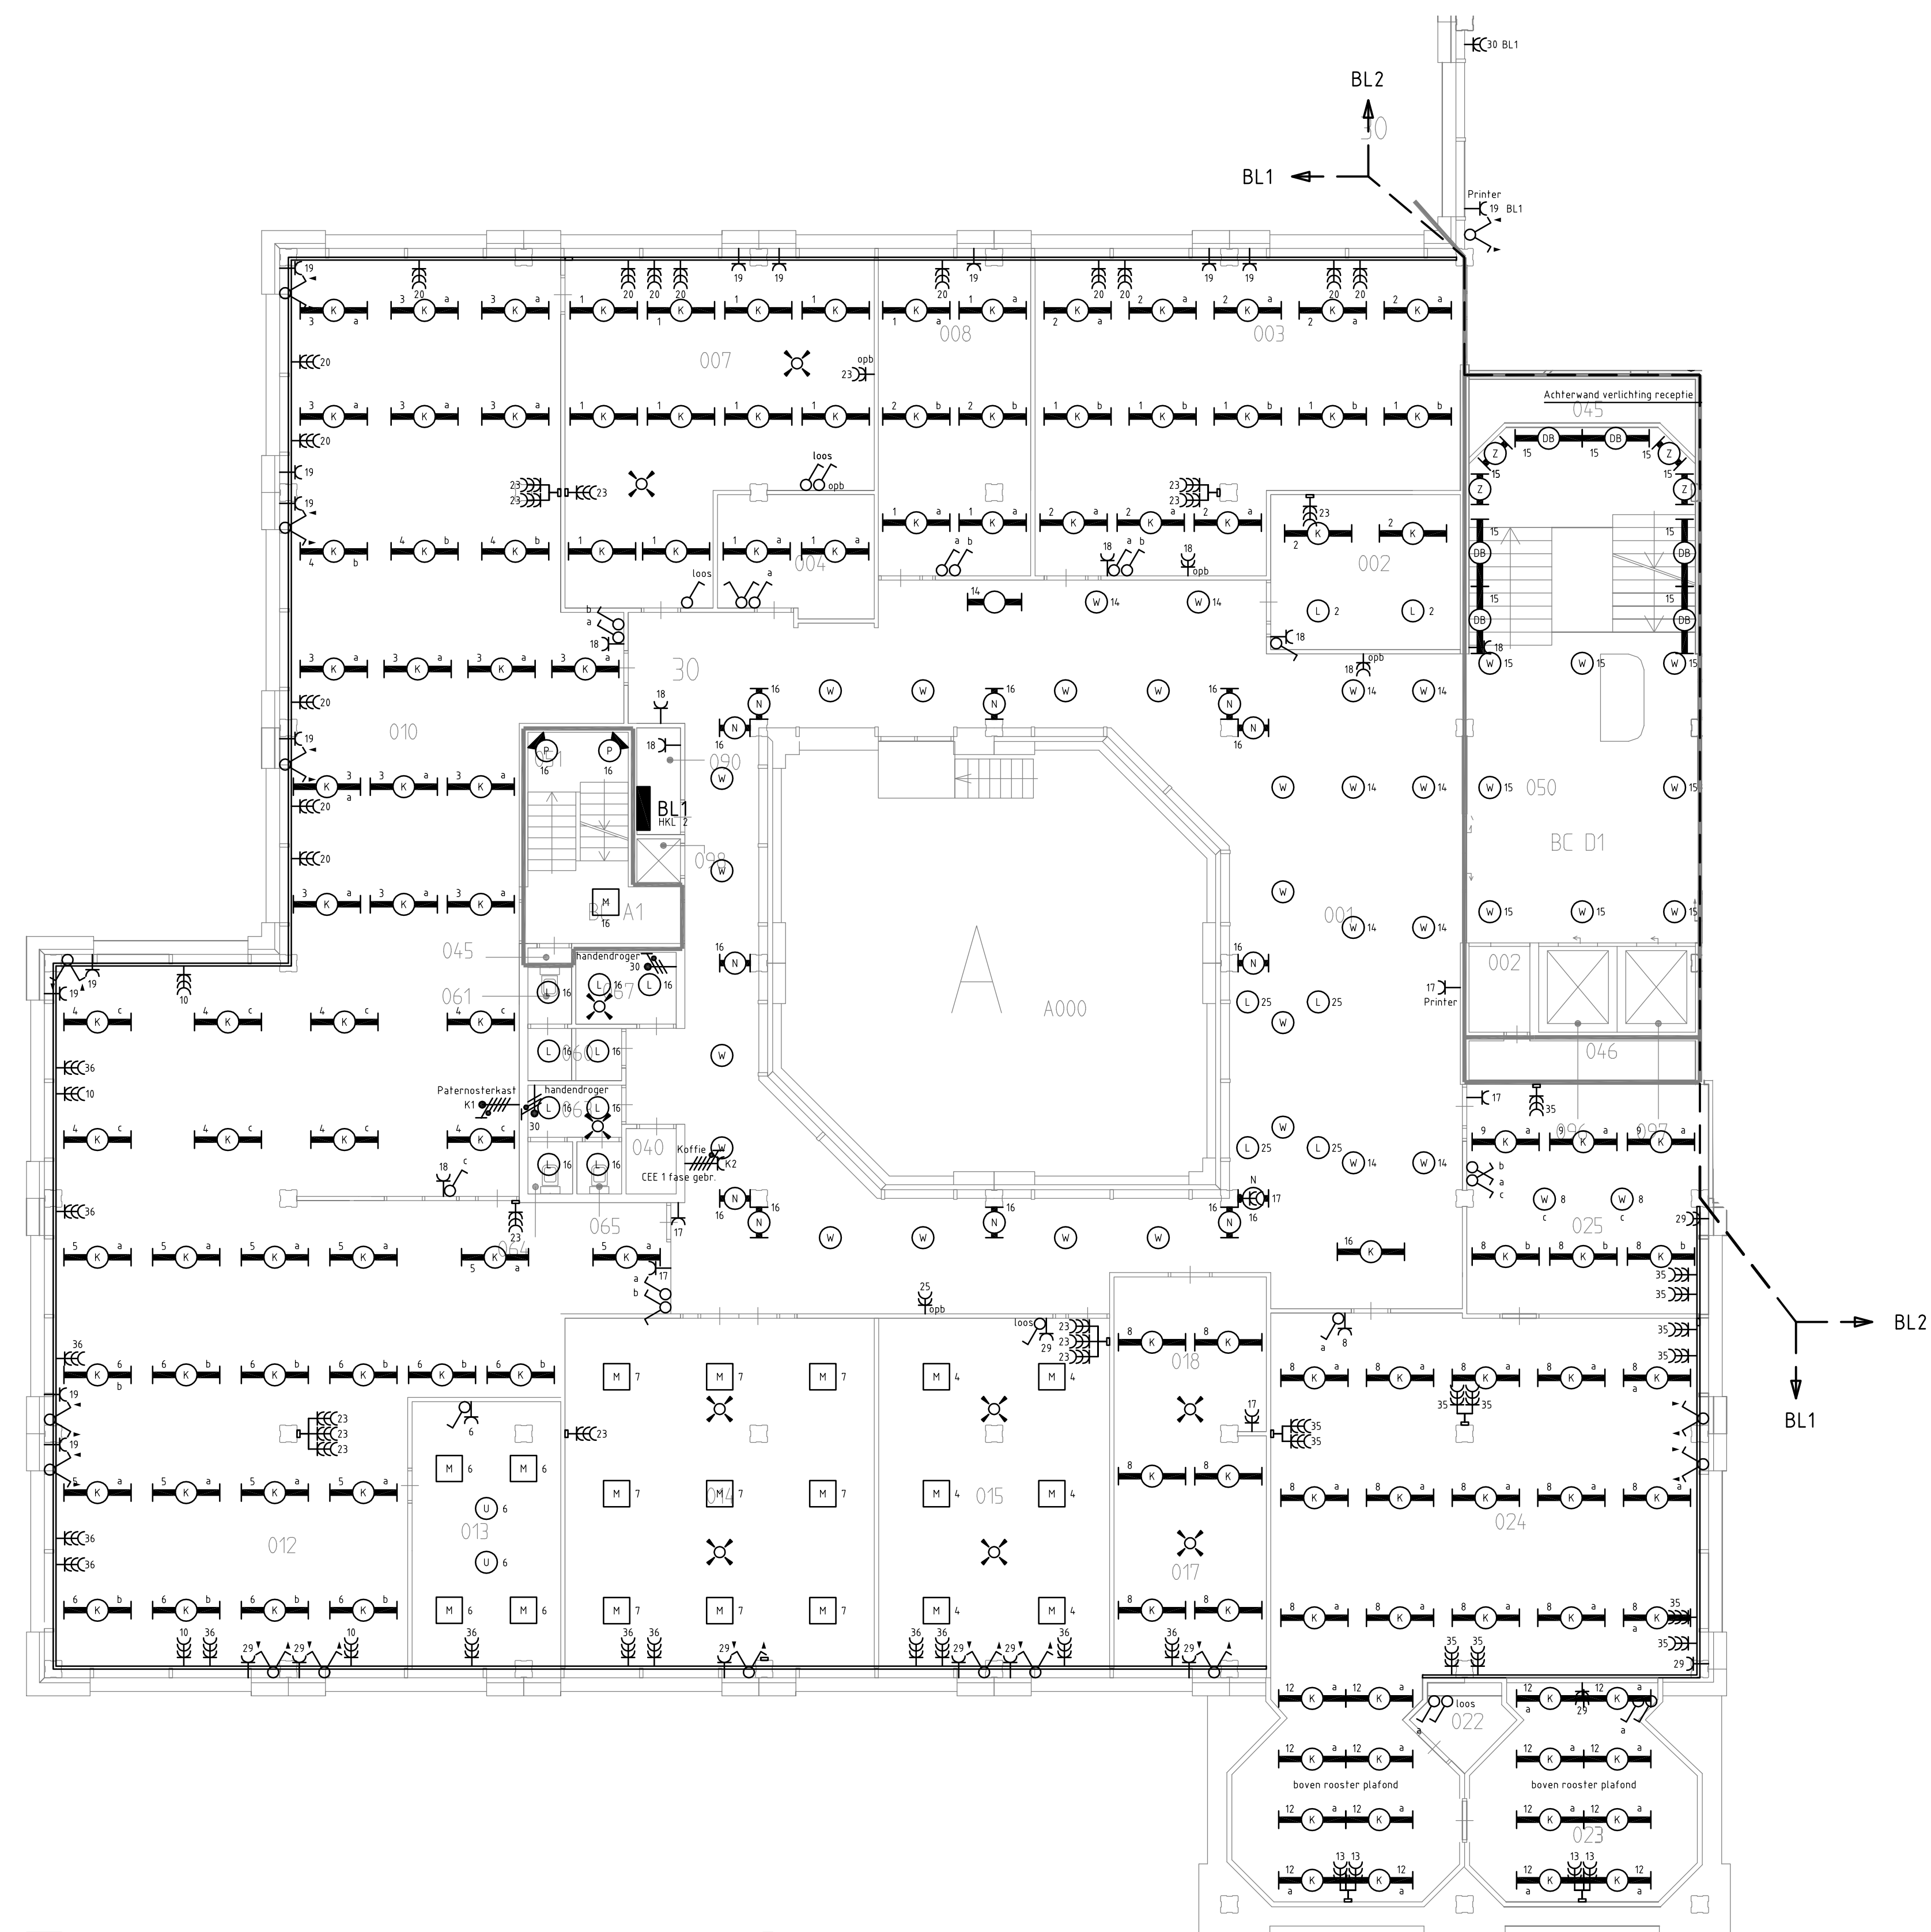

Begane grond

REVISIE

Wijz.	Datum	Get.	Omschrijving		
Project : Stadhuis Hoon				Onderdeel : LICHT-KRACHTINSTALLATIE	
Adres : Nieuwe Steen 1				Onderdeel : BEGANE GROND BOUWDEEL A	
Plaats : Hoon				Opdr.gever: Gemeente Hoon	Proj.nr. : 41140247
				Adres : Nieuwe Steen 1	Schaal : 1:100
				Plaats : Hoon	Form. : A1
				Uitv. : GdV	R E-201A
				Proj.idr. : M.W.	
				Wvb. : M.W.	
				Datum : 12-3-2015	
				Pad : \\E-101_E-201.dwg	